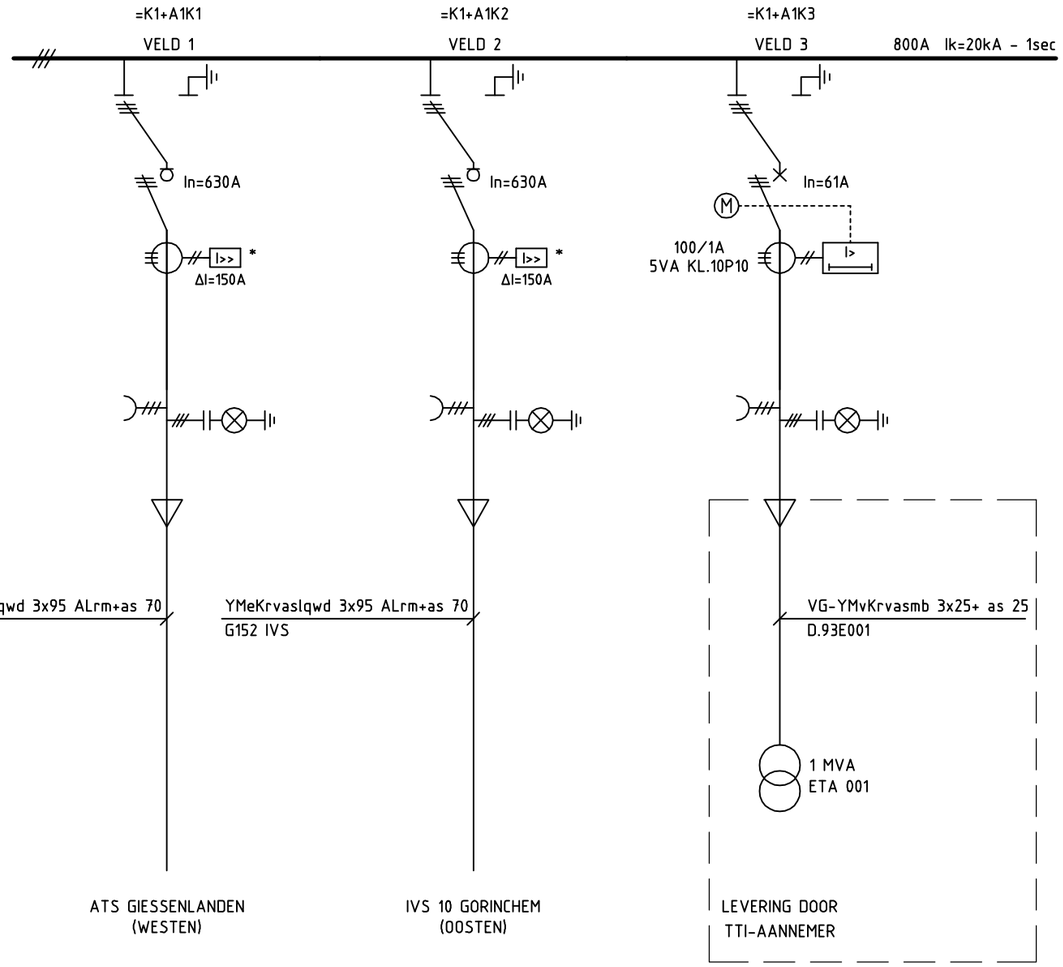


* = KORTSLUITINDICATOR

Objectcode: NVT	Ruimtesoort: NVT	Ruimtenaam: NVT	Etagenummer: NVT
Baanv.verk.: Kfh - Gdma	Geocode: 152	Kilometerlint: 018,450	
Opdrachtgever: ProRail		Schaal: -	Formaat: A3
		Tekeningnummer PRORAIL: 001147255	

	Datum	Naam
Get.	05-08-2005	PFe
Gec.	05-08-2005	JvH
Gez.	05-08-2005	JvH

TES BETUWEROUTE A15 TRACE
IVS GIESSENTUNNEL
13kV INSTALLATIE =K+A1
GRONDSCHEMA

Rev.	Wijziging	Datum	Get.
D			
C			
B			
A	AS-BUILT	2006-11-10	NUON

Vervangt:

TTI018.450IVS0001

Blad 001

00114/255

Autocad versie: 16.2s (LMS Tech) - 2006/11/10 - 16:17:01

DOS-filenaam: C:\DATA\@PR\WORK\018.450 TTI\6.1 PROJECTTEKENINGEN EN SCHEMA'S\6.1.1 GRONDSCHEMA'S EN PROTECTION PLAN\001147255A_001.DWG (LAYOUT1)