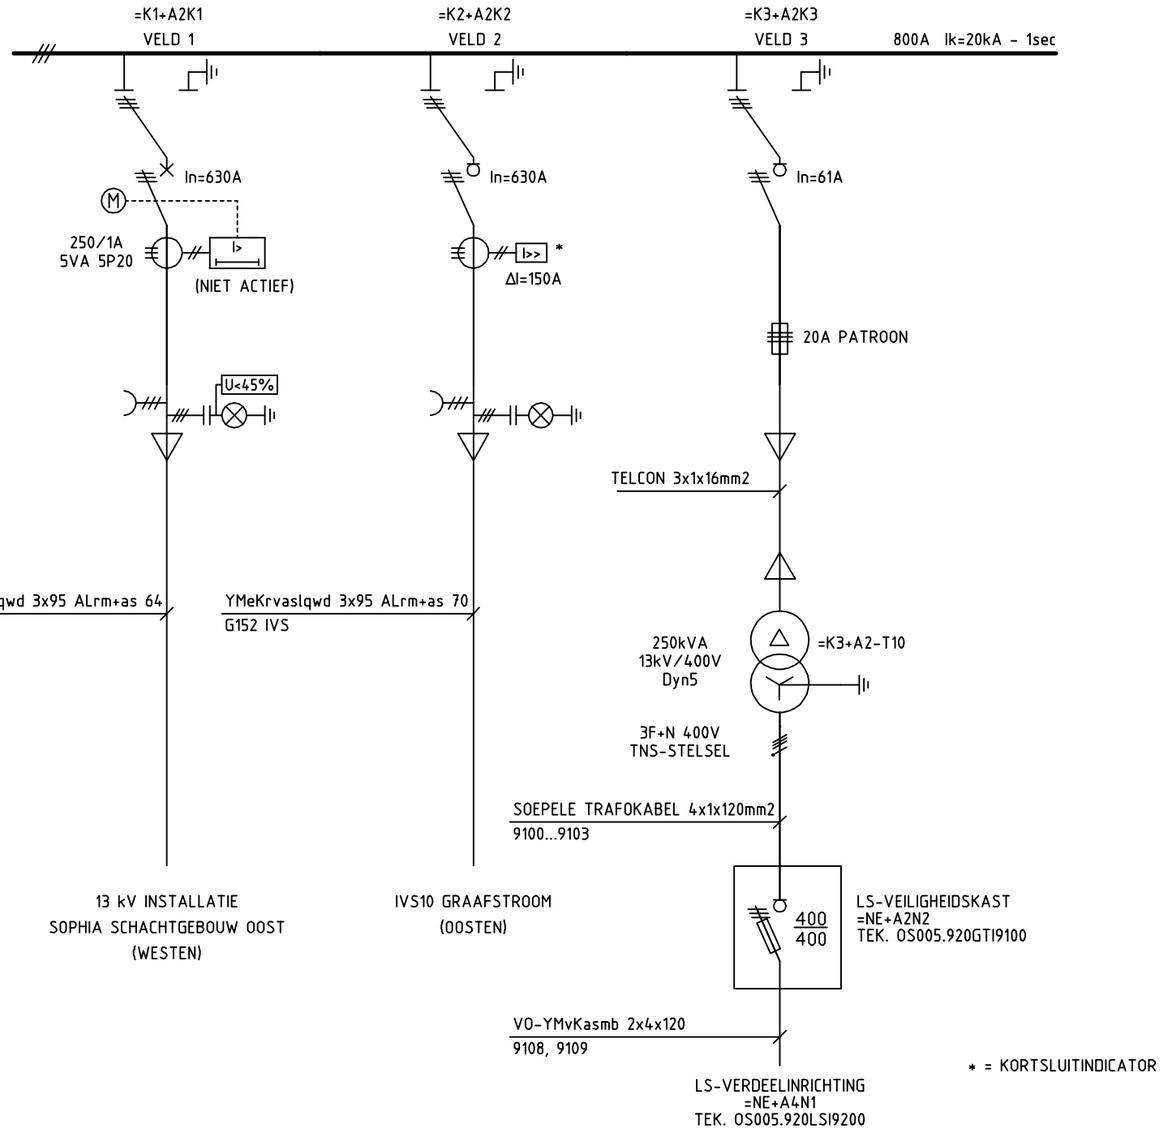


001147434

Objectcode: NVT				Ruimtesoort: NVT	Ruimtenaam: NVT	Etagenummer: NVT
Baanv.verk.: Kfh - Gdma				Geocode: 152	Kilometerlint: 5,920	
Opdrachtgever: ProRail					Schaal: -	Formaat: A3
					Tekeningnummer PRORAIL: 001147434	
Betuweroute				Datum / Naam	TES BETUWEROUTE A15 TRACE OS GRAAFSTROOM 13kV INSTALLATIE =K+A2 GRONDSCHEMA	
				Get. 06-12-2004 TJ		
				Gec. 06-12-2004 JvH		
				Gez. 06-12-2004 JvH		
D						
C				NUON Balfour Beatty Rail	OS005.920IVS0001	Blad 001
B						
A	AS-BUILT	2007-01-17	NUON			
Rev.	Wijziging	Datum	Get.	Vervangt:		

Autocad versie: 16.2s (LMS Tech) - 2007/04/10 - 09:25:05

DOS-filenaam: C:\DATA\@PR\WORK\001147434A_001.DWG (LAYOUT1)