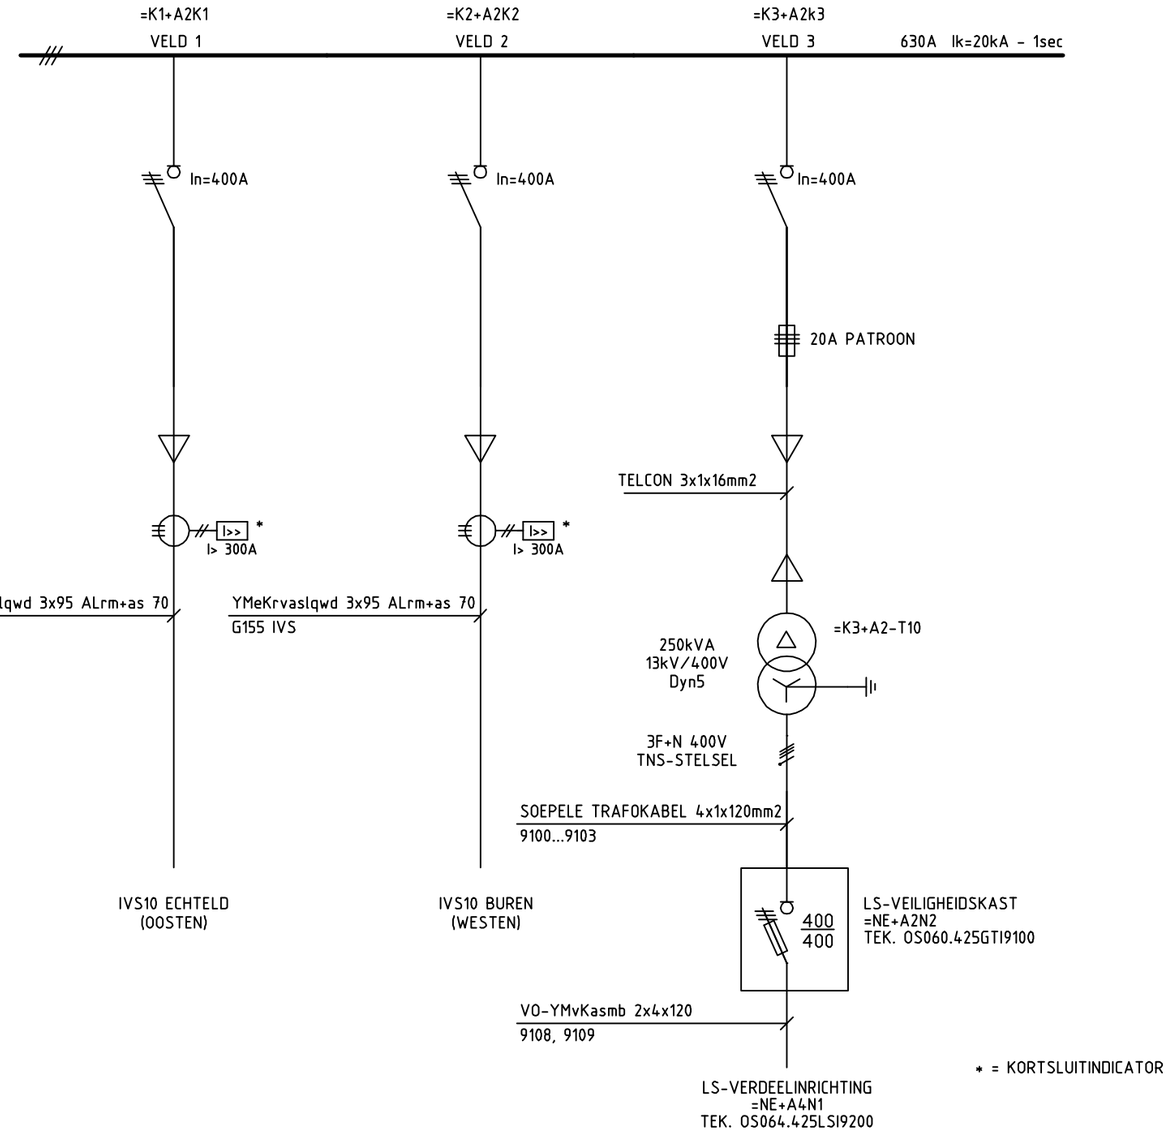


001147406

Objectcode: NVT	Ruimtesoort: NVT	Ruimtenaam: NVT	Etagenummer: NVT
Baanv.verk.: Gdma - Rsb	Geocode: 155	Kilometerlint: 60,425	
Opdrachtgever: ProRail		Schaal: -	Formaat: A3
		Tekeningnummer PRORAIL: 001147406	

	Datum	Naam
Get.	06-01-05	TJ
Gec.	06-01-05	JvH
Gez.	06-01-05	JvH

Betuweroute

TES BETUWEROUTE A15 TRACE
OS TIEL OOST
10kV INSTALLATIE =K+A2
GRONDSCHEMA

Rev.	Wijziging	Datum	Get.
D			
C			
B			
A	AS-BUILT	2006-12-08	NUON

NUON Balfour Beatty Rail

Vervangt:

OS060.425IVS0001

Blad 001

DOS-filenaam: C:\DATA\@PR\WORK\060.425 OS-TIO\6.1 PROJECTTEKENINGEN EN SCHEMA'S\6.1.1 GRONDSCHEMA'S EN PROTECTION PLAN\001147406A_001.DWG (LAYOUT1)

Autocad versie: 16.2s (LMS Tech) - 2006/12/08 - 12:57:29