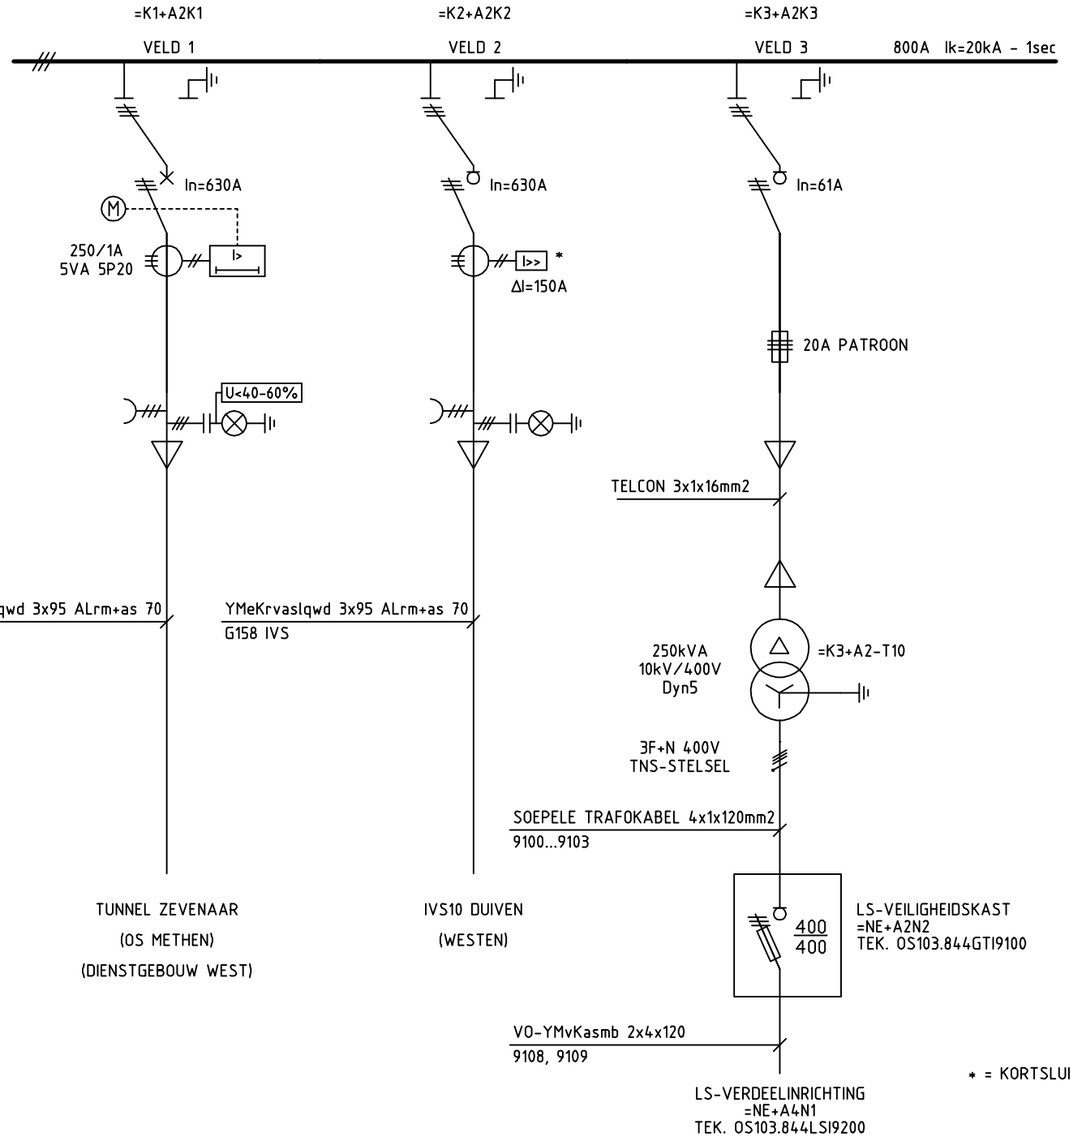


Objectcode: NVT				Ruimtesoort: NVT	Ruimtenaam: NVT	Etagenummer: NVT
Baanv.verk.: Rsb - Zv				Geocode: 158	Kilometerlint: 103,844	
Opdrachtgever: ProRail					Schaal: -	Formaat: A3
					Tekeningnummer PRORAIL: 001147457	
Betuweroute				Datum / Naam	TES BETUWEROUTE A15 TRACE OS ZEVENAAR WEST 10kV INSTALLATIE =K+A2 GRONDSCHEMA	
				Get. 06-01-2005 TJ		
				Gec. 06-01-2005 JvH		
				Gez. 06-01-2005 JvH		
D						
C				NUON Balfour Beatty Rail	OS103.844IVS0001	Blad 001
B						
A	AS-BUILT	2007-01-17	NUON			
Rev.	Wijziging	Datum	Get.	Vervangt:		

001147457

DOS-filenaam: C:\DATA\@PRV\WORK\103.844 OS-ZVW\6.1 PROJECTTEKENINGEN EN SCHEMA'S\6.1.1 GRONDSCHEMA'S EN PROTECTION PLAN\001147457A_001.DWG (LAYOUT1)
Autocad versie: 16.2s (LMS Tech) - 2007/01/17 - 13:00:19