


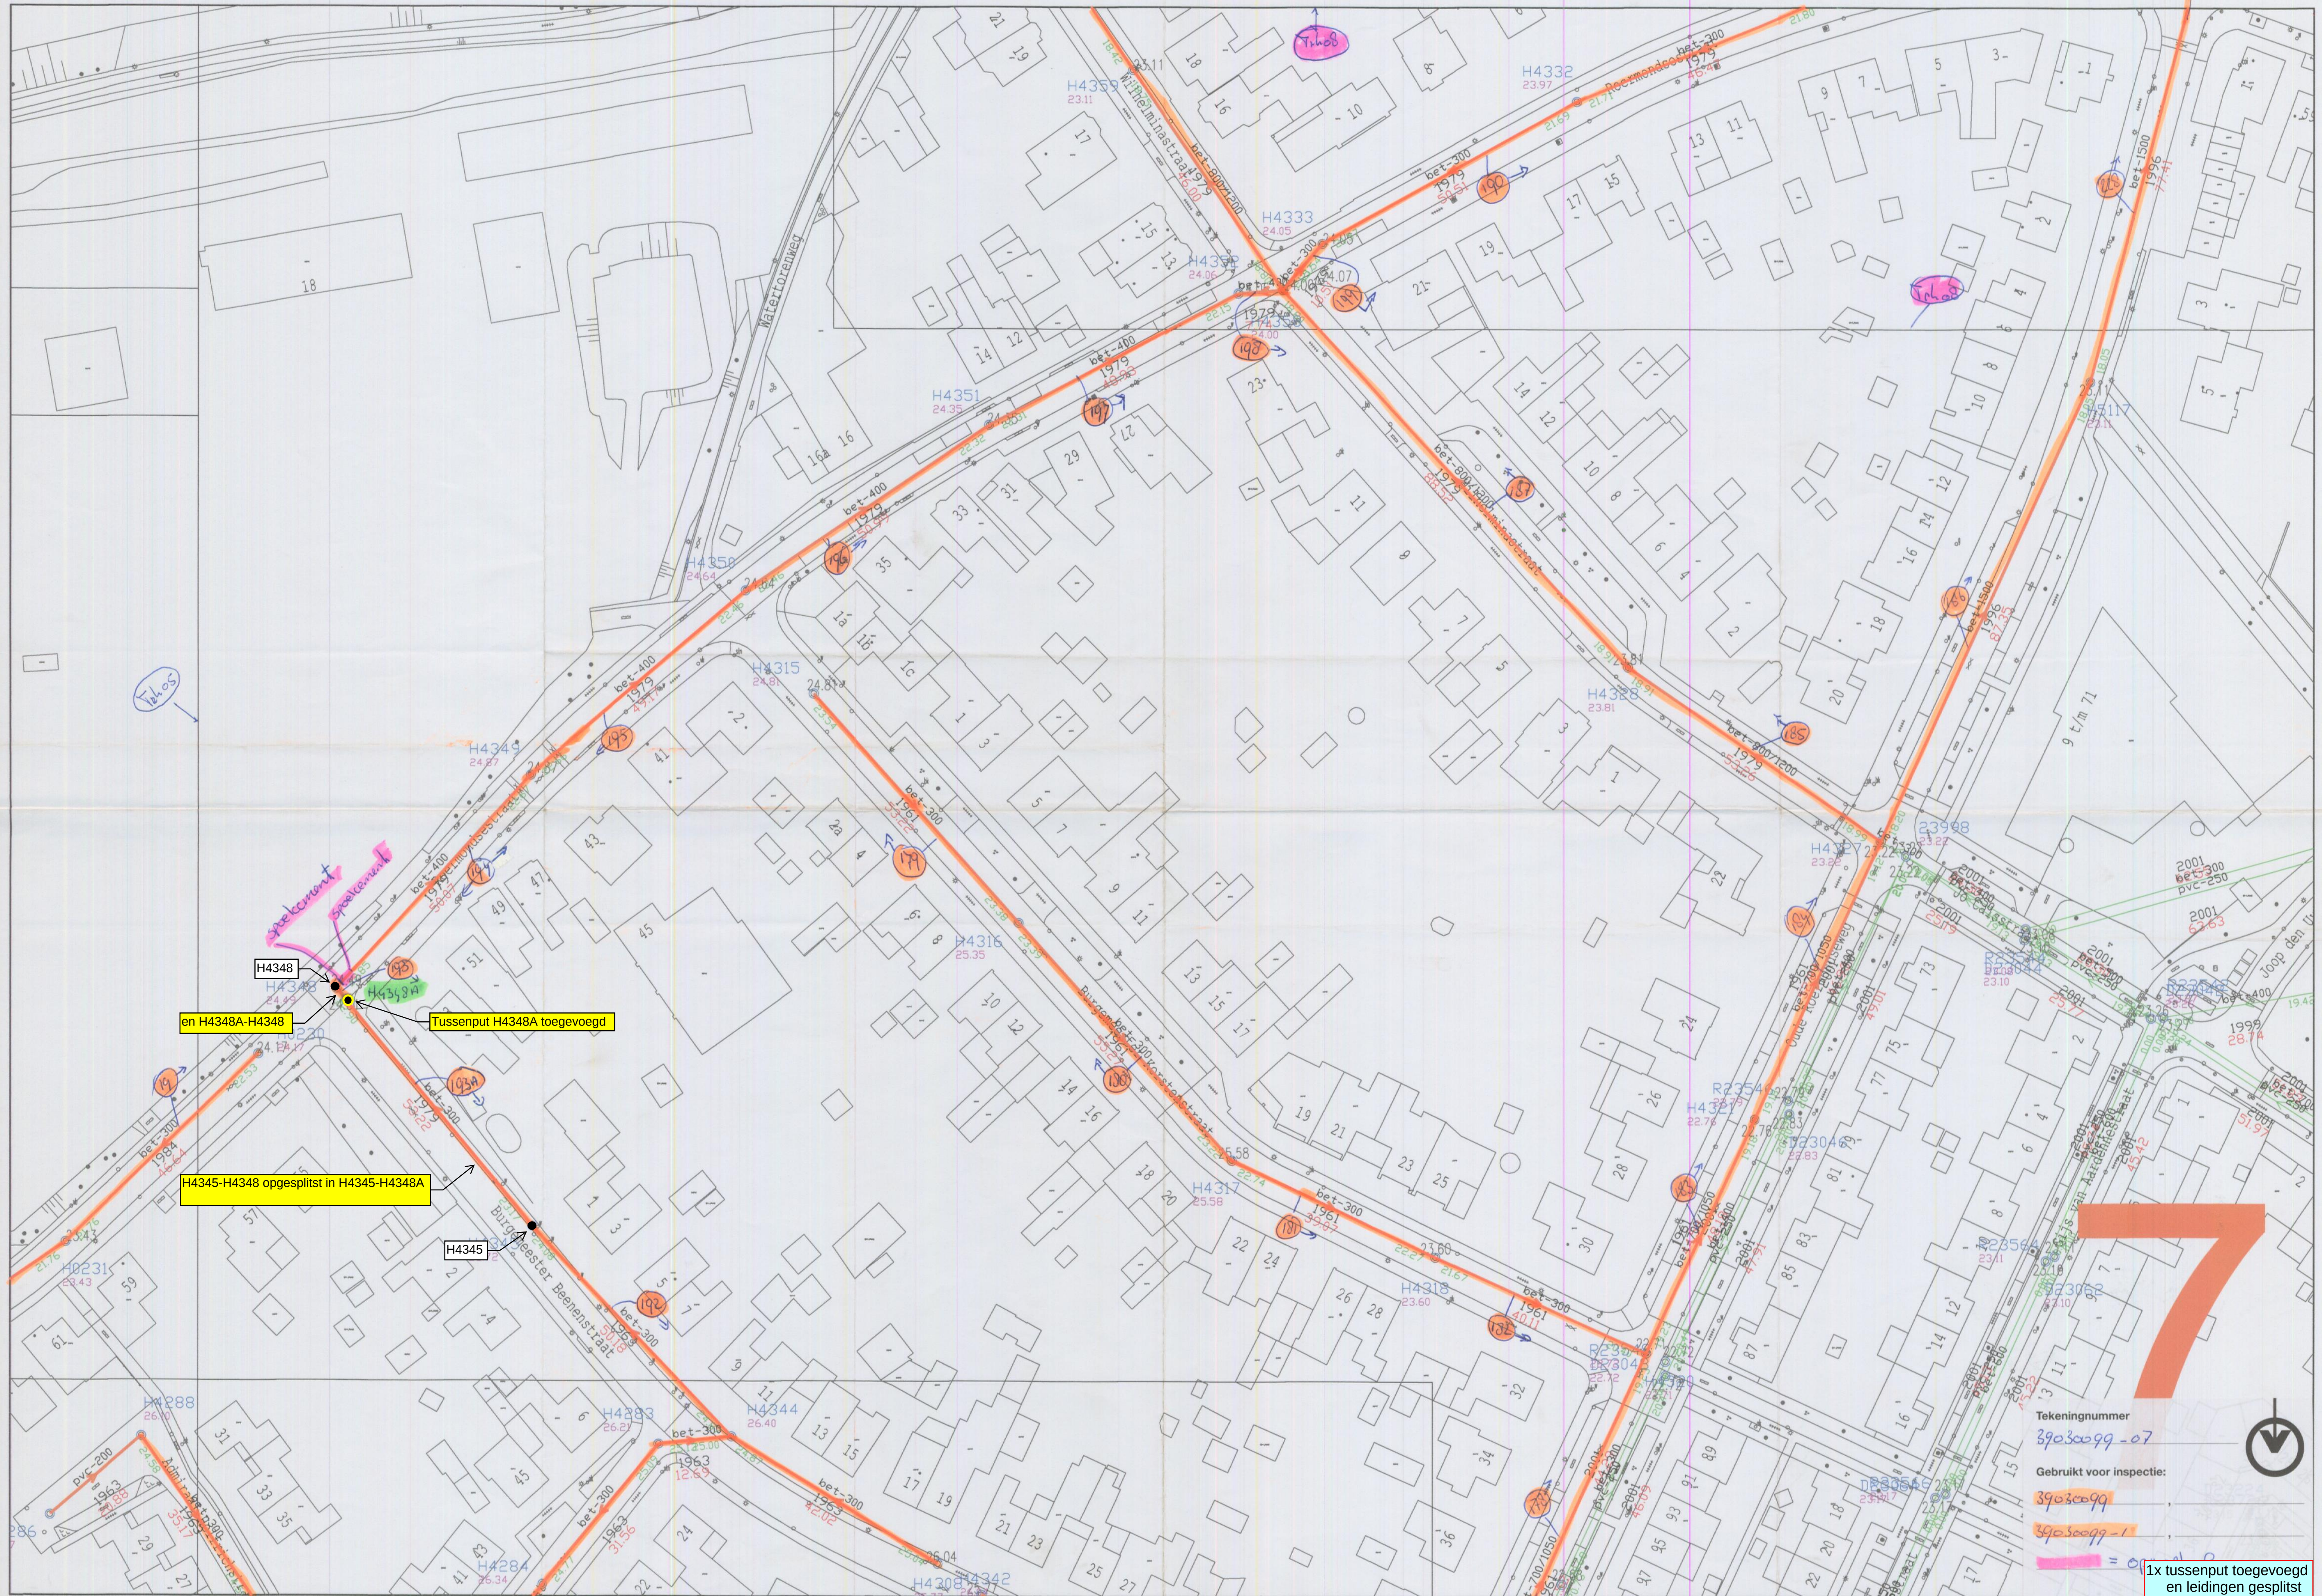

spektrum
spektrum

H4348

en H4348A-H4348

Tussenput H4348A toegevoegd

H4345

H4345-H4348 opgesplitst in H4345-H4348A

Tekeningnummer
39030099-07

Gebruikt voor inspectie:
39030099
39030099-1

1x tussenput toegevoegd
en leidingen gesplitst