

SCHADUWDATABASE ROERMOND

Putten B-E: H5027 - H2310

SUF
Riool-id: 214
Straat: merumerkerkweg
Inspectiedatum: 06-02-2019
Inspectielengte: 7.80 m
Vorm [Br x Hgt] Eivormig 300 x 450
Materiaal Beton
B.o.b. B-E 19.14 - 18.94

te lezen als "beheerdata"


Rioview
Riool-id: 5807
Straat: MERUMERKERKWEWEG
Lengte: 7.68 m
Vorm [Br x Hgt] Ei 300 x 450
Materiaal Beton
B.o.b. B-E 19.14 - 18.94

- Waterdichtheid**
- BAI - Indringend afdichtingsmateriaal
 - BAJ - Verplaatste verbinding
 - BAJ - Verplaatste verbinding
 - BAJ - Verplaatste verbinding
 - BAN - Poreuze buis
 - BAO - Grond zichtbaar dóór defect
 - BAP - Holle ruimte zichtbaar dóór defect
 - BBD - Binnendringen van grond
 - BBF - Infiltratie
 - BBG - Exfiltratie
- Stabiliteit**
- BAA - Deformatie
 - BAB - Scheur
 - BAC - Breuk/instorting
 - BAD - Defectief metselwerk
 - BAE - Ontbrekende metselspecie
 - BAF - Oppervlakeschade

- Afstroming**
- BAG - Instekende inlaat
 - BAI - Indringend afdichtingsmateriaal
 - BBA - Wortels
 - BBB - Aangehechte afzettingen
 - BBB - Bezonken afzettingen
 - BBC - Bezonken afzettingen
 - BBE - Andere obstakels
 - BDD - Waterpeil

- Algemeen**
- BAH - Defectieve aansluiting
 - BAK - Defectieve lining
 - BAL - Defectieve reparatie
 - BAM - Lasfouten
 - BCB - Plaatselijke reparatie
 - BCA - Aansluiting
 - BBH - Ongedierde
 - BDE - Vloeistofstroom in binnen-komende buis
 - BDF - Atmosfeer in leiding
 - BCC - Kromming in riool
 - BCD - Soort beginknooppunt
 - BCE - Eindknooppunt
 - BDA - Algemene foto
 - BDB - Algemene opmerking
 - BDC - Inspectie afgebroken
 - BDG - Verlies van beeld

- Klokaanduiding 1 en 2
Klokaanduiding 1
- Doorlopende schade
Niet geïnspecteerd

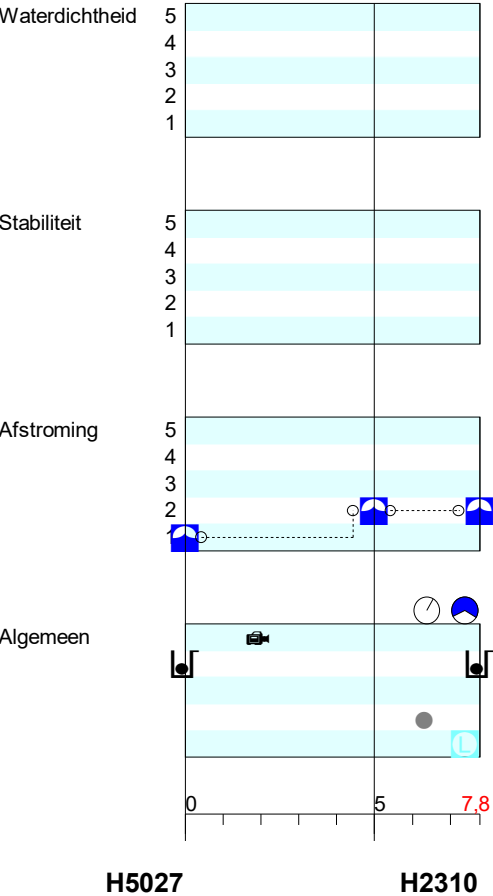

In het SUF en de beheerdata staat als materiaal beton aangegeven. Deze leiding is relined en als materiaal wijzigen in vezelversterkte kunststoffen