

SCHADUWDATABASE ROERMOND

Putten B-E: M0468 - M0469

SUF

Riool-id: 122
Straat: montforterweg
Inspectiedatum: 21-01-2019
Inspectielengte: 45.00 m
Vorm [Br x Hgt]: Cirkelvormig 500 x 500
Materiaal: Beton
B.o.b. B-E: 22.66 - 22.48

Rioview

Riool-id: 5871
Straat: MONTFORTERWEG
Lengte: 45.11 m
Vorm [Br x Hgt]: Cirkel 500 x 500
Materiaal: Beton
B.o.b. B-E: 22.66 - 22.48

Waterdichtheid

- BAI - Indringend afdichtingsmateriaal
- BAJ - Verplaatste verbinding
- BAJ - Verplaatste verbinding
- BAJ - Verplaatste verbinding
- BAN - Poreuze buis
- BAO - Grond zichtbaar dóór defect
- BAP - Holle ruimte zichtbaar dóór defect
- BBD - Binnendringen van grond
- BBF - Infiltratie
- BBG - Exfiltratie

Stabiliteit

- BAA - Deformatie
- BAB - Scheur
- BAC - Breuk/instorting
- BAD - Defectief metselwerk
- BAE - Ontbrekende metselspecie
- BAF - Oppervlakteschade

Afstroming


- BAG - Instekende inlaat
- BAI - Indringend afdichtingsmateriaal
- BBA - Wortels
- BBB - Aangehechte afzettingen
- BBC - Bezonken afzettingen
- BBE - Andere obstakels
- BDD - Waterpeil

Algemeen

- BAH - Defectieve aansluiting
- BAK - Defectieve lining
- BAL - Defectieve reparatie
- BAM - Lasfouten
- BCB - Plaatselijke reparatie
- BCA - Aansluiting
- BBH - Ongedierde
- BDE - Vloeistofstroom in binnen-komende buis
- BDF - Atmosfeer in leiding
- BCC - Kromming in riool
- BCD - Soort beginknooppunt
- BCE - Eindknooppunt
- BDA - Algemene foto
- BDB - Algemene opmerking
- BDC - Inspectie afgebroken
- BDG - Verlies van beeld

Klokaanduiding 1 en 2
Klokaanduiding 1

Doorlopende schade
Niet geïnspecteerd

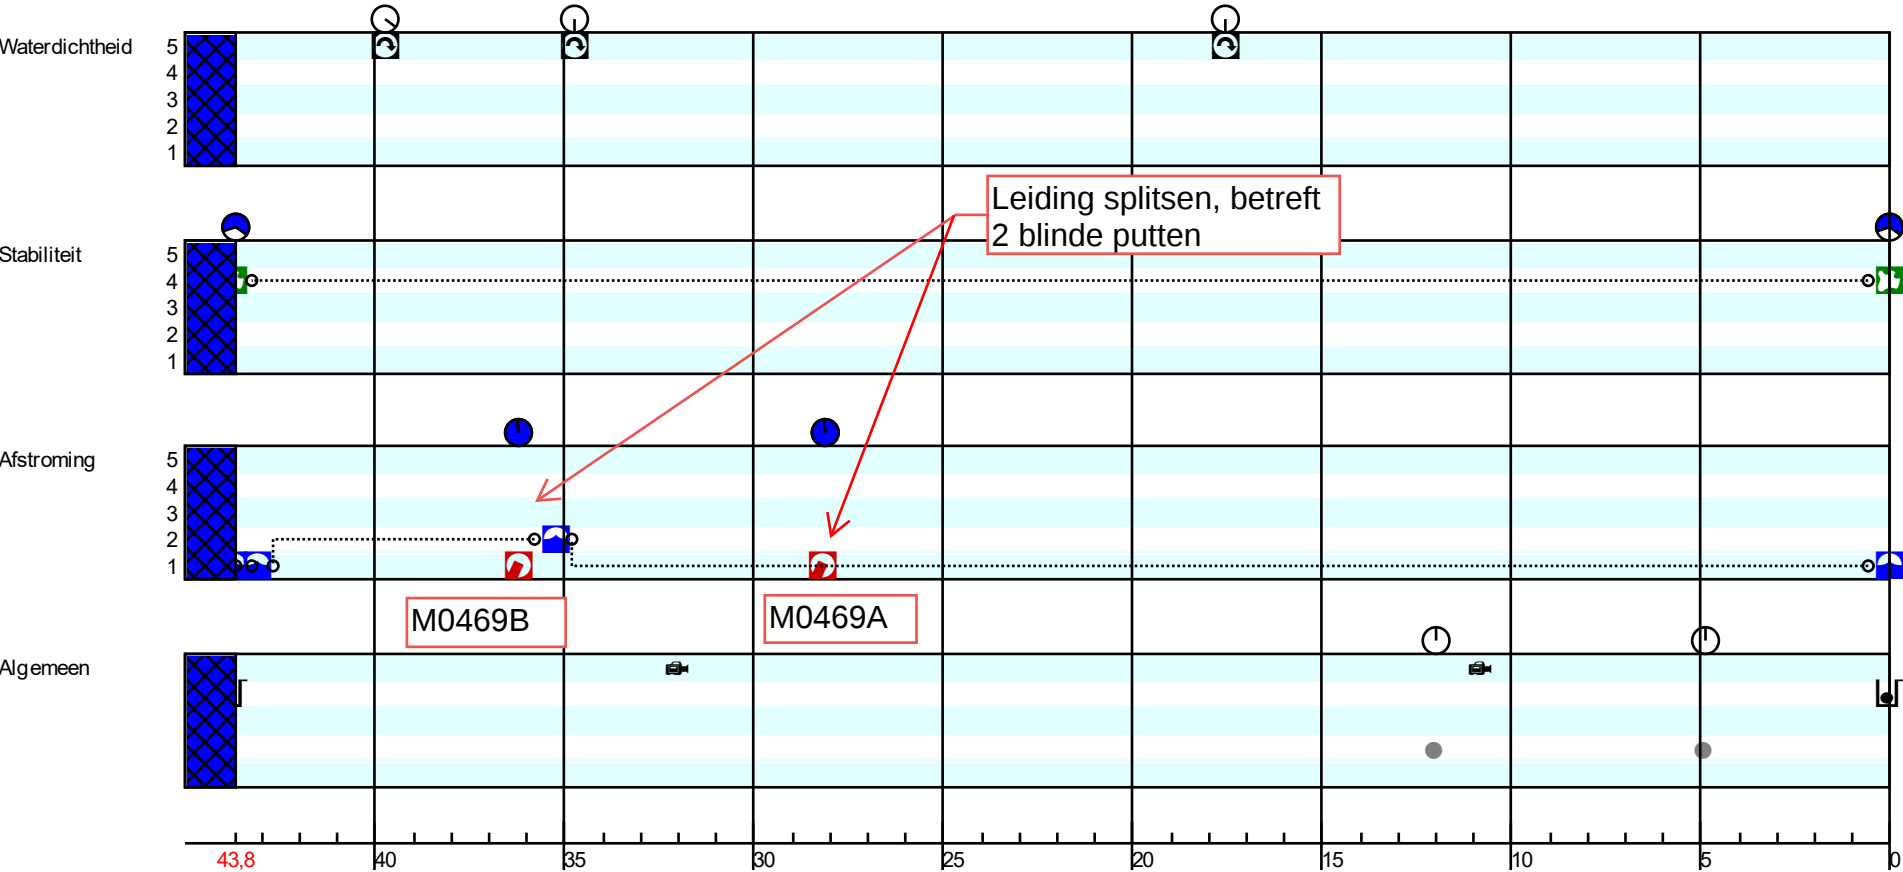

M0468

M0469