
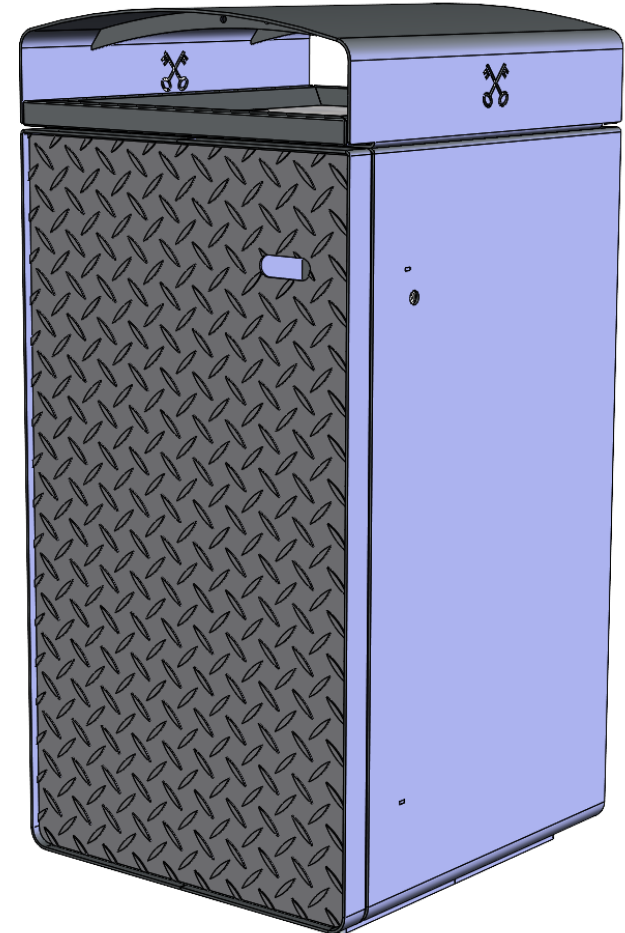


Verbeteringen Circ Bin Leiden

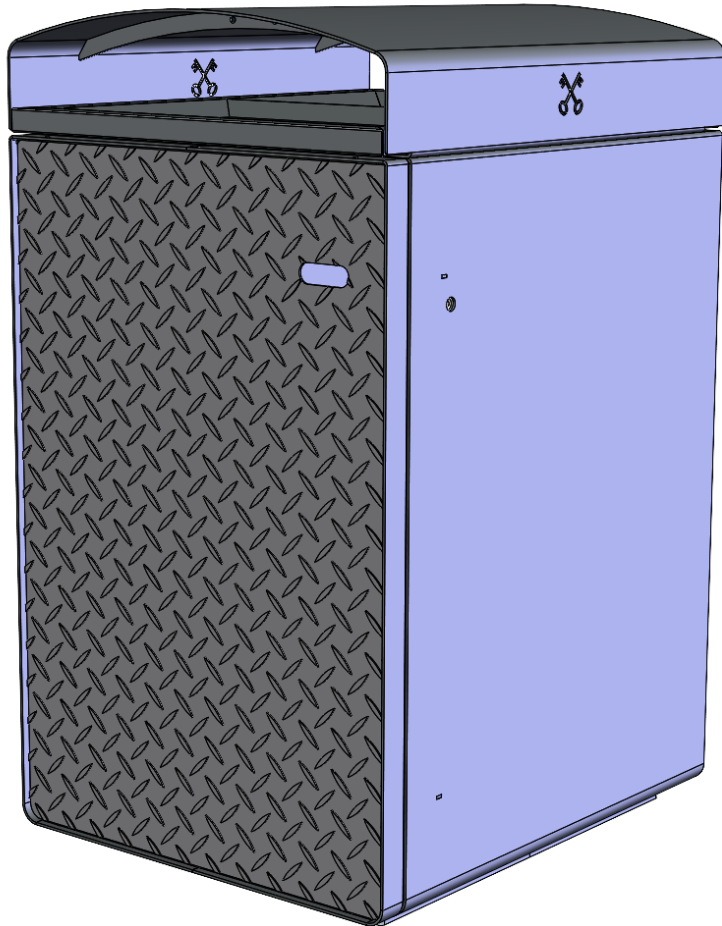


17-4-2024

Opgeloste problemen


- Scharnier steek uit bij niet volledig openen deur
- Deur gaat niet makkelijk open (geen goede houvast)
- Bij uitrijden container blijft er afval in de rand van afvalbak hangen
- Vuilniszakken worden in de afvalbak gegooid
- De deur valt niet makkelijk in het slot

Scharnier steek uit bij niet volledig openen deur


Het scharnier heeft een nieuwe vormgeving waardoor deze niet uitsteekt als de deur op 90° openstaat.

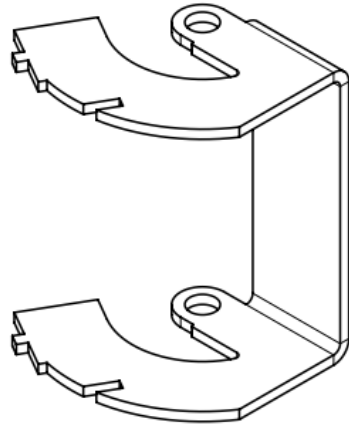

↑
oud

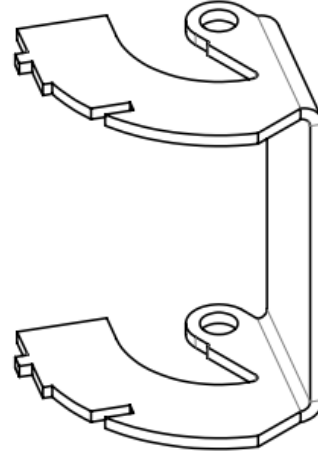


↑
nieuw

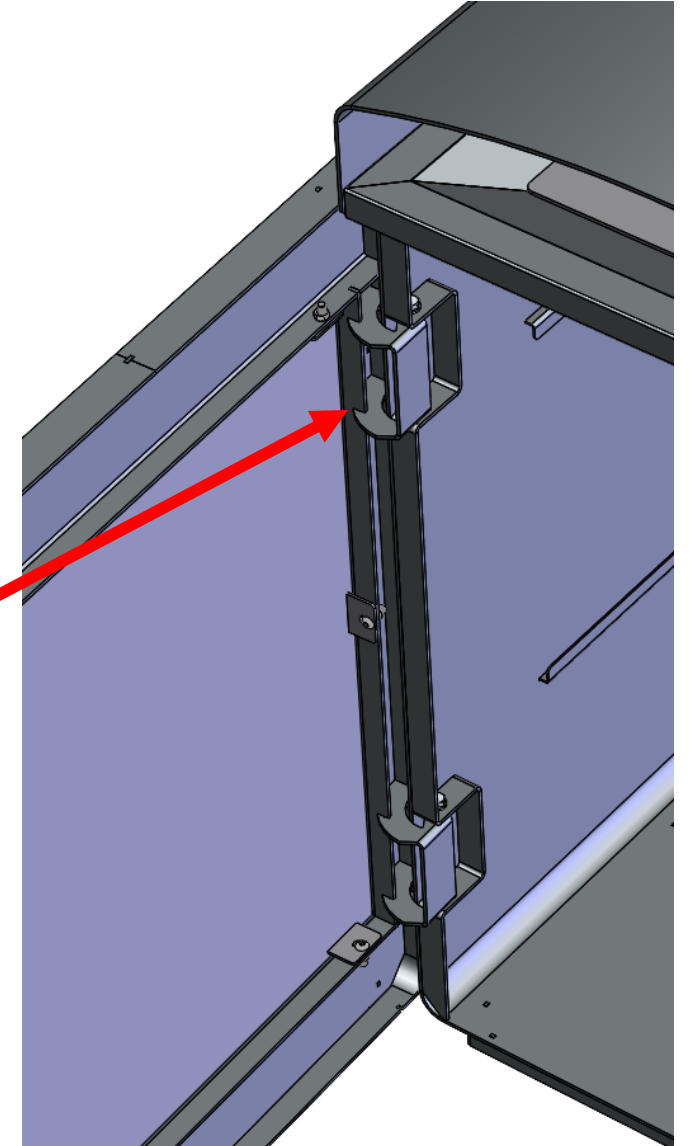




Deur gaat niet makkelijk open (geen goede houvast)

- De afvalbakken hebben een handvat gekregen in de vorm van een gat in de deur. Hiermee kan de deur gemakkelijk opengemaakt worden.

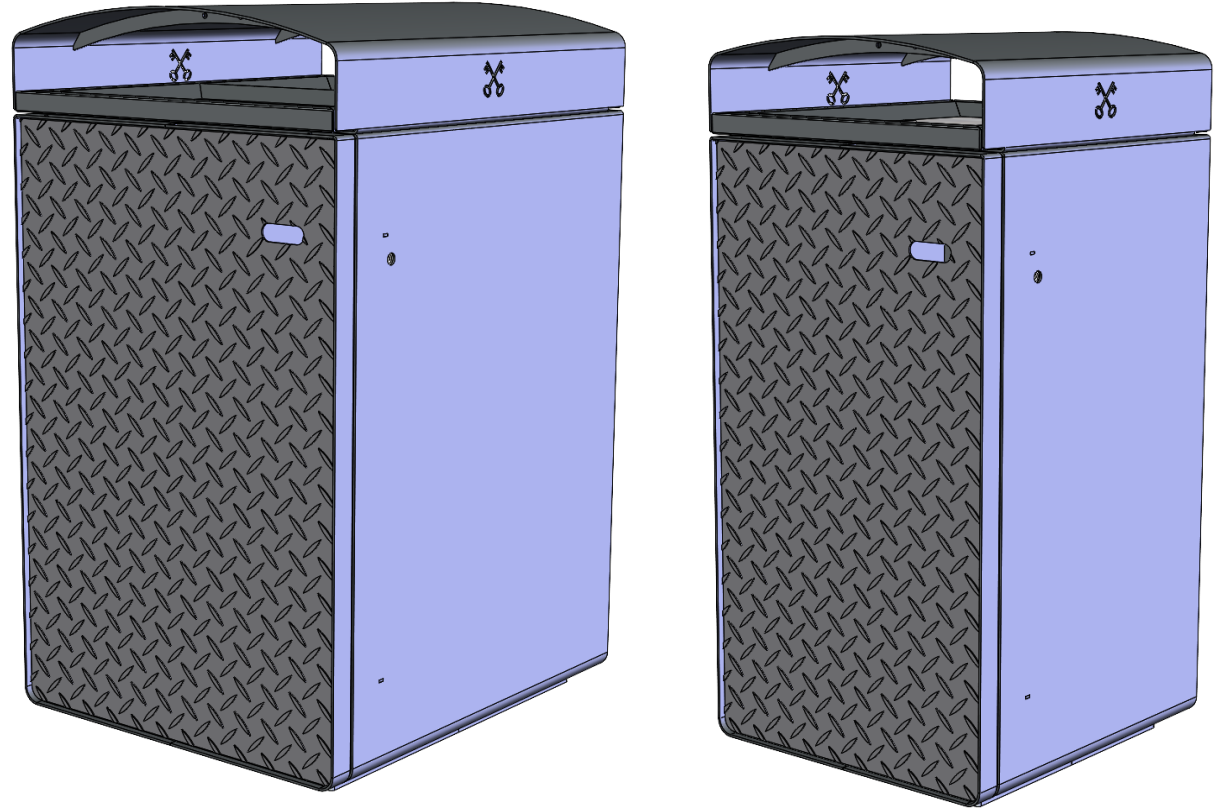


Bij uitrijden container blijft er afval in de rand van afvalbak hangen

In de afvalbak kan een plaat gemonteerd worden waardoor het afval niet meer achter de rand blijft hangen. Deze plaat is ook te monteren op huidige containers doordat de plaat bestaande bevestigingspunten heeft.

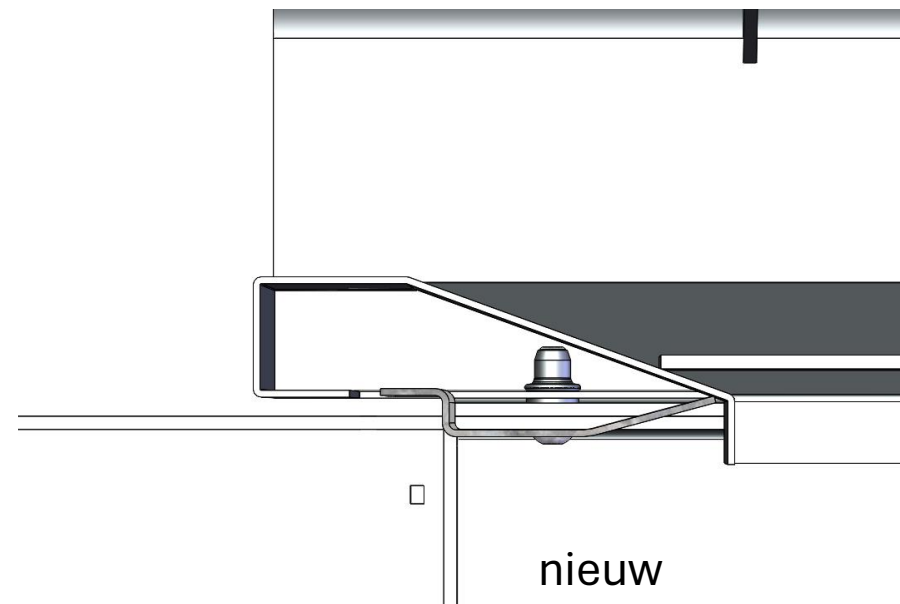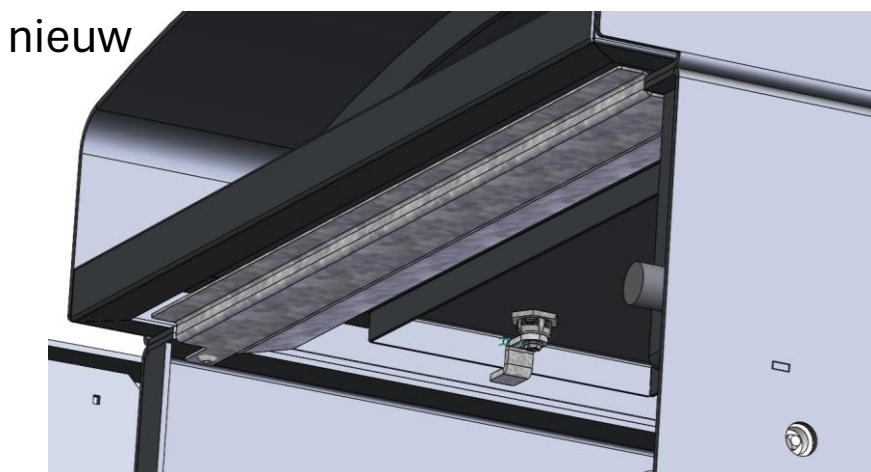
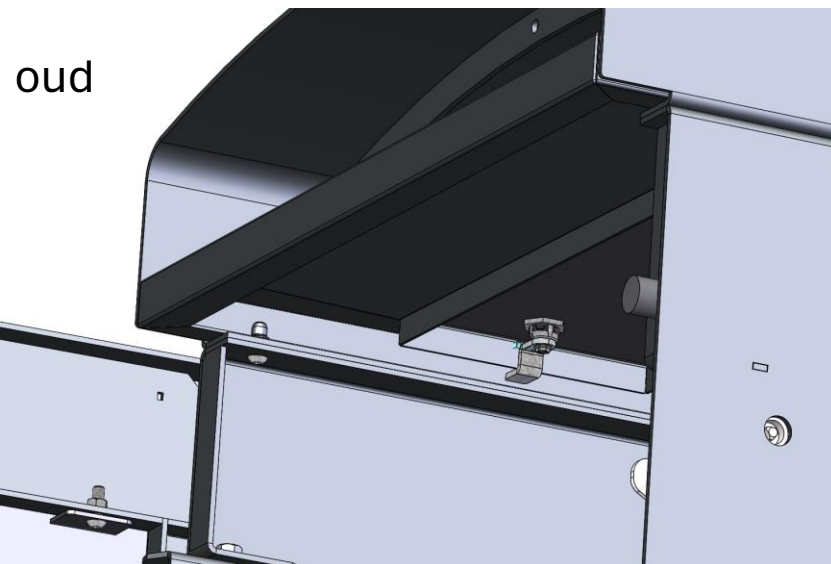


nieuw

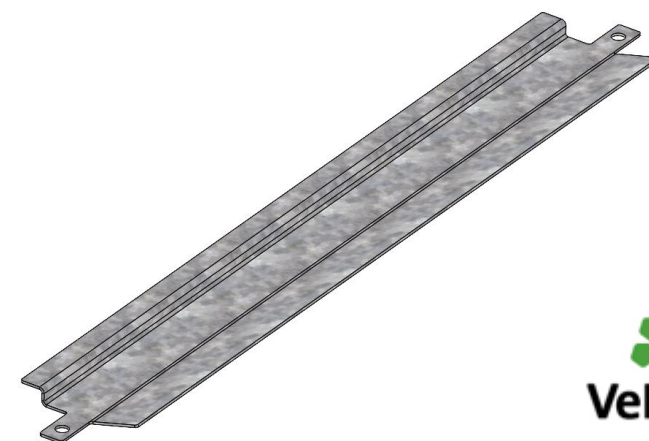


Vuilniszakken worden in de afvalbak gegooid

De opening van de afvalbak is verkleint door de radius te vergroten en de rechte vlakken 5 mm lager te maken.

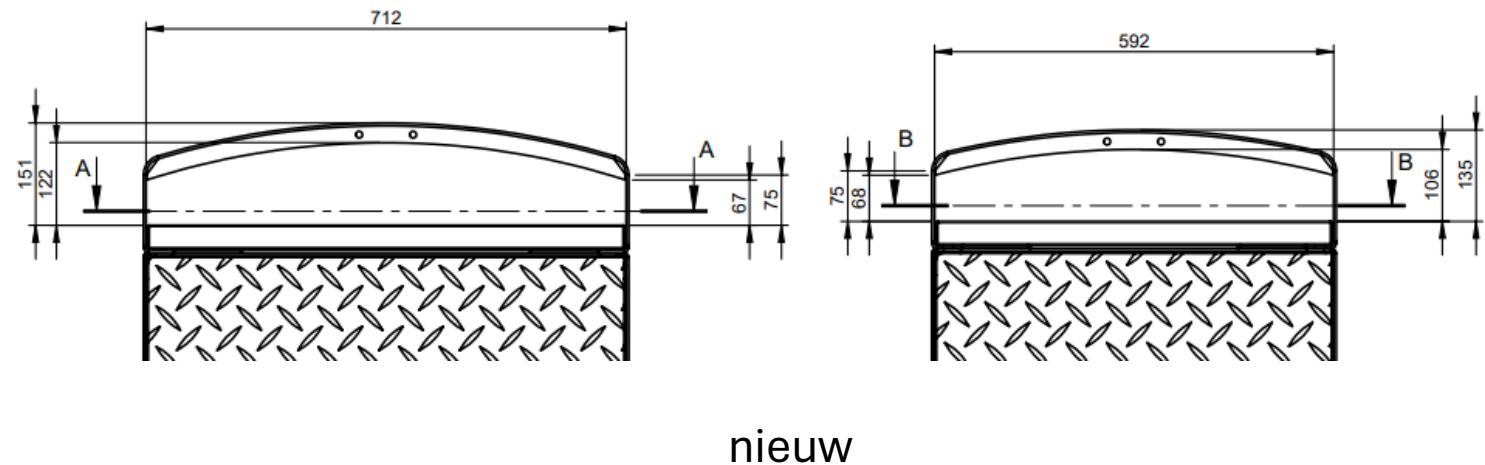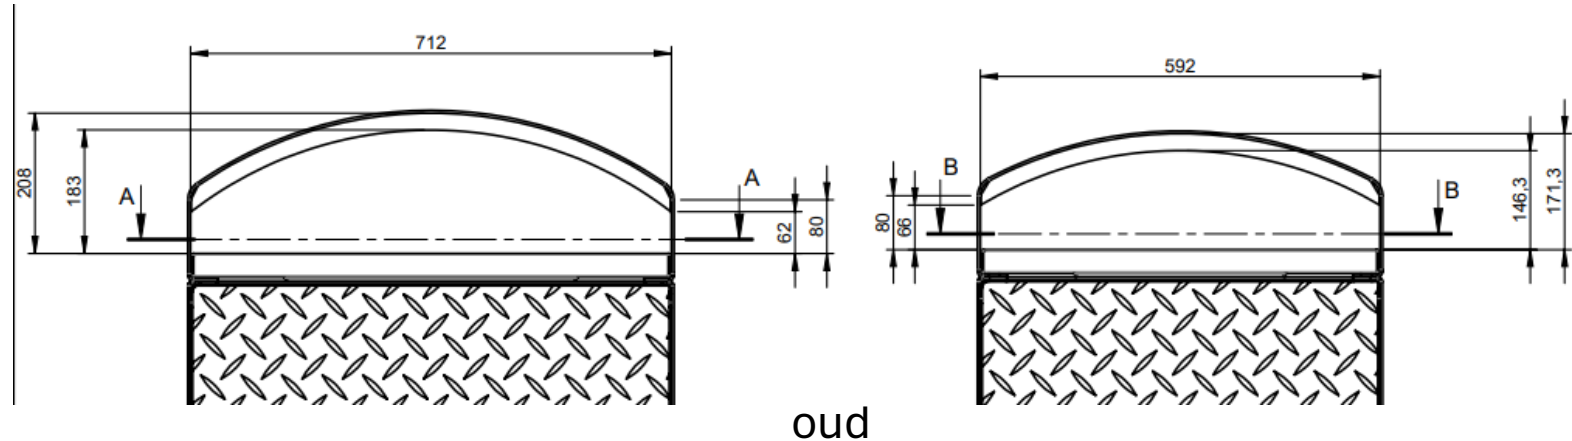

Vuilniszakken worden in de afvalbak gegooid

Optie om een plaat in de opening van de afvalbak te monteren zodat de opening nog kleiner wordt zodat groot afval zoals vuilniszakken niet de container kan worden gegooid.

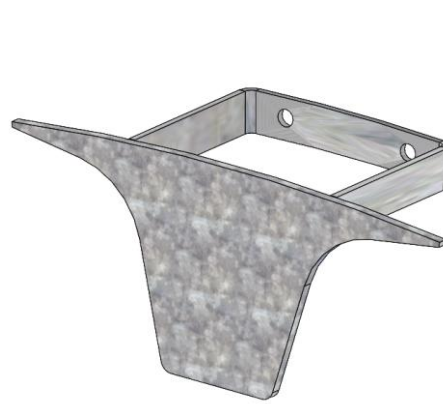

Optioneel

