



Pleysier College aanbesteding Nieuwbouw Delft, verklaring plattegronden

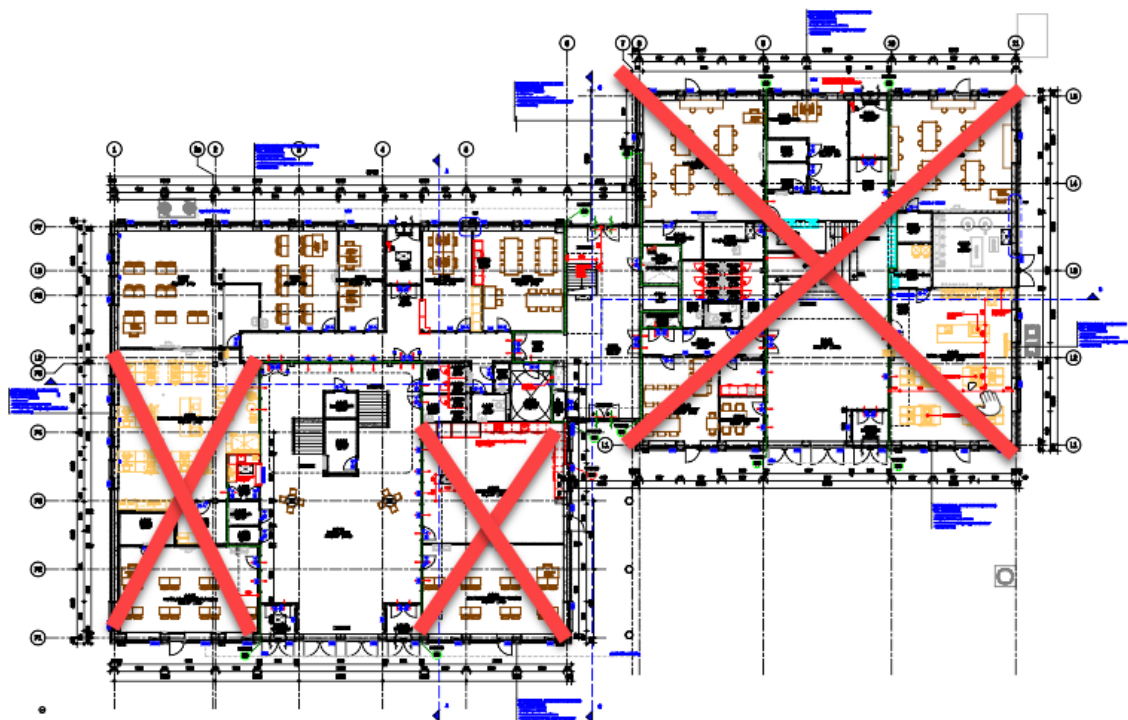

Begane grond

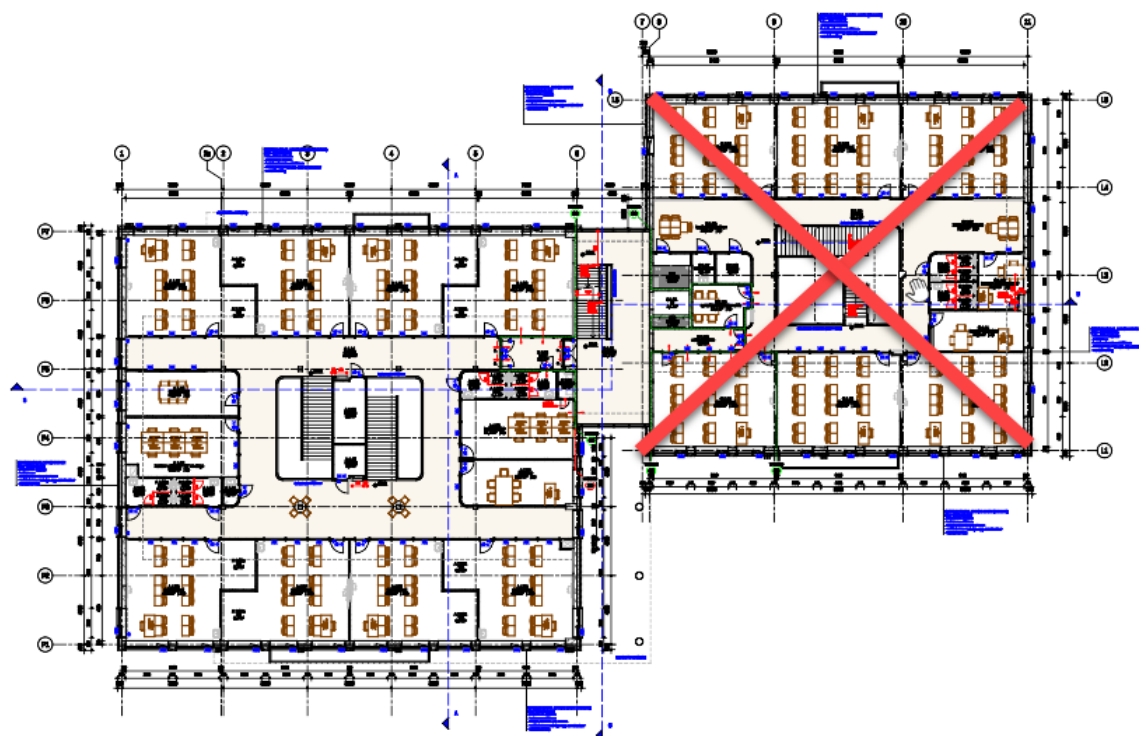

Eerste verdieping

X = ruimtes die niet van toepassing zijn voor aan besteding meubilair