

LEGENDA	
	(Nood)uitgang
	Brandslanghaspel
	Ontruimingsmelder
	Handbrandblusser
	Brandwerend en zelfsluitend
	Slow whoop
	Rookmelder
	EHBO koffer/post
	Noodverlichting
	Brandwerende scheidings van 30min


VERSIE WIJZIGING

DIRECTIE:
LUCAS ONDERWIJS
 WERK:
ISW HOGE WOERD
 Hoge Woerd 2 2671 DG NAALDWIJK
 ONDERWERP:
 Revisie tekening
1e Verdieping

GET.:
ASRO
 PROJECTNR.:
FZ-2020
 OBJECTNR.:
21HC01

DATUM:
08-04-2020
 SCHAAL:
no scale
 FORMAAT:
A3

01

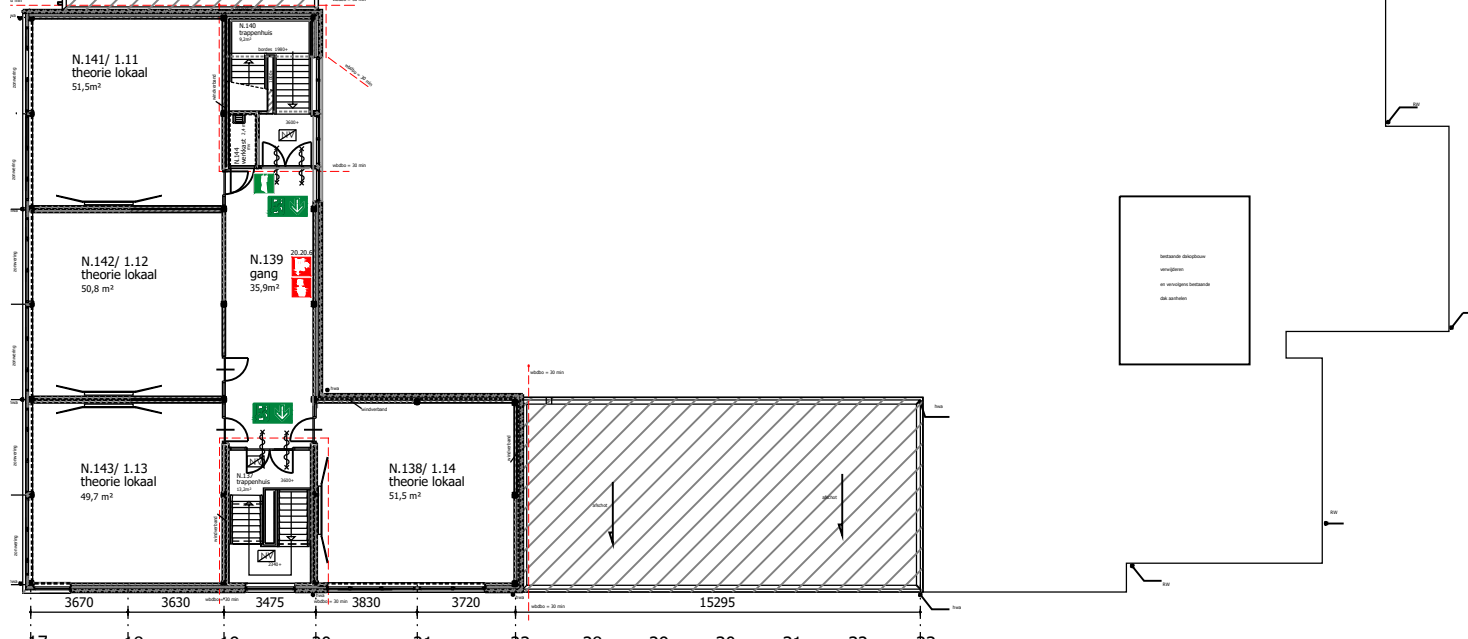

Saffierhorst 105 2592 GK Den Haag
 TEL: 070-3001144