


• PALENPLAN • KELDER •

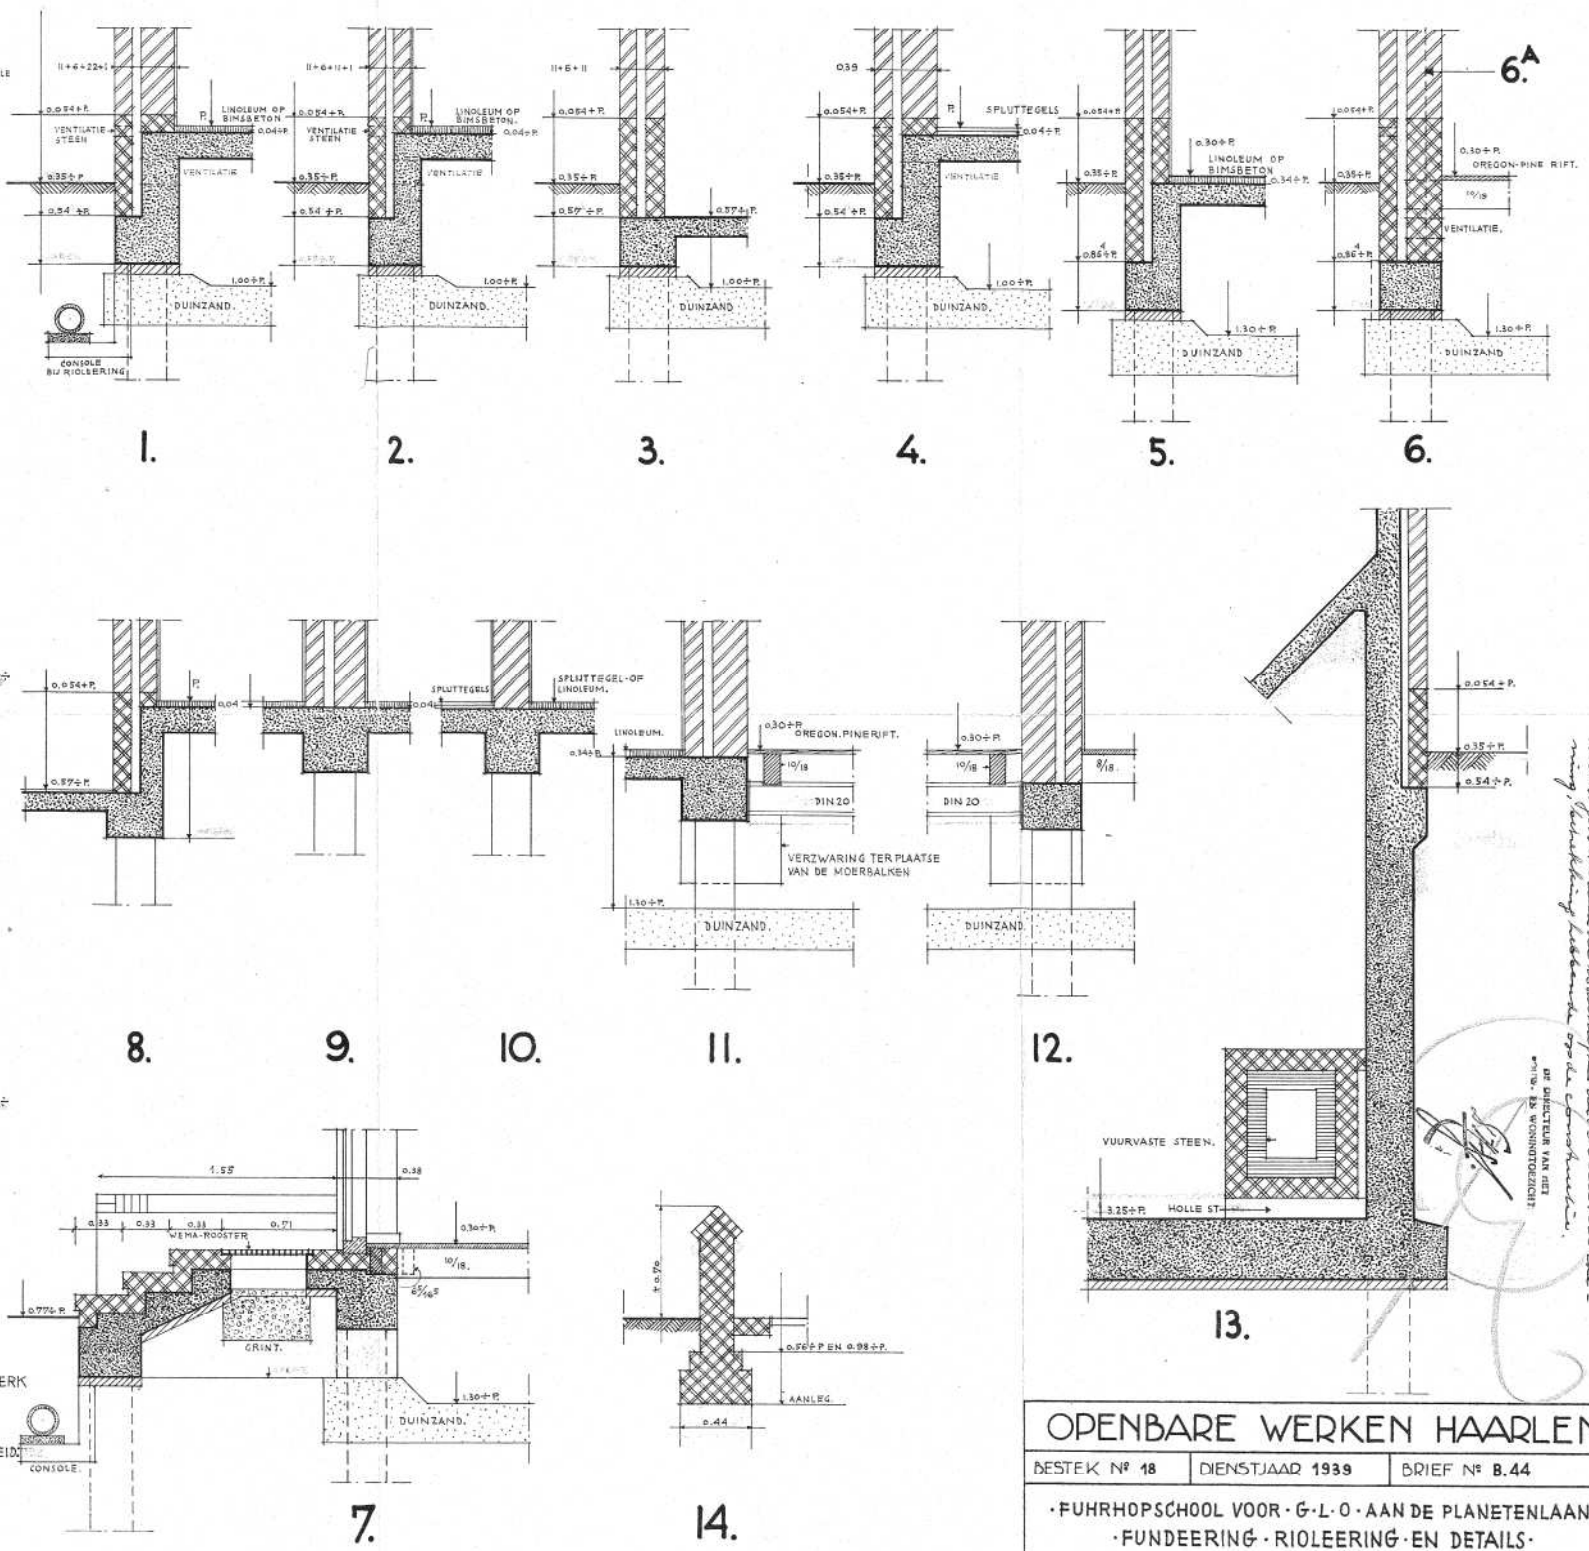

- RENVOOI:
- METSELWERK
 - CEMENTRAAM METSELWERK
 - GEW: BETON
 - STAMPBETON
 - GEASPH: GEG: IJZEREN LEIDING
 - GRESBUIS
 - GEG: IJZEREN LEIDING
 - BETONPAAL
 - RA REGENWATERAFVOER

ALLE INGESCHREVEN HOOGTE MATEN ZIJN VANAF PEIL TOT ONDERKANT BUIS (INWENDIG)

• DETAILS • FUNDEERING • SCHAAL • 1:20 •

OPENBARE WERKEN HAARLEM

BESTEK N° 18 DIENSTJAAR 1939 BRIEF N° B.44

• FUHRHOPSCHOOL VOOR • G.L.O. AAN DE PLANETENLAAN •
• FUNDEERING • RIOLEERING • EN DETAILS •

SCHAAL 1:100-20 AANTAL BLADEN: 7 BLAD N° 4

 DE DIRECTEUR VAN HET
 N° 18-33 VERBODEN