


Begane grond

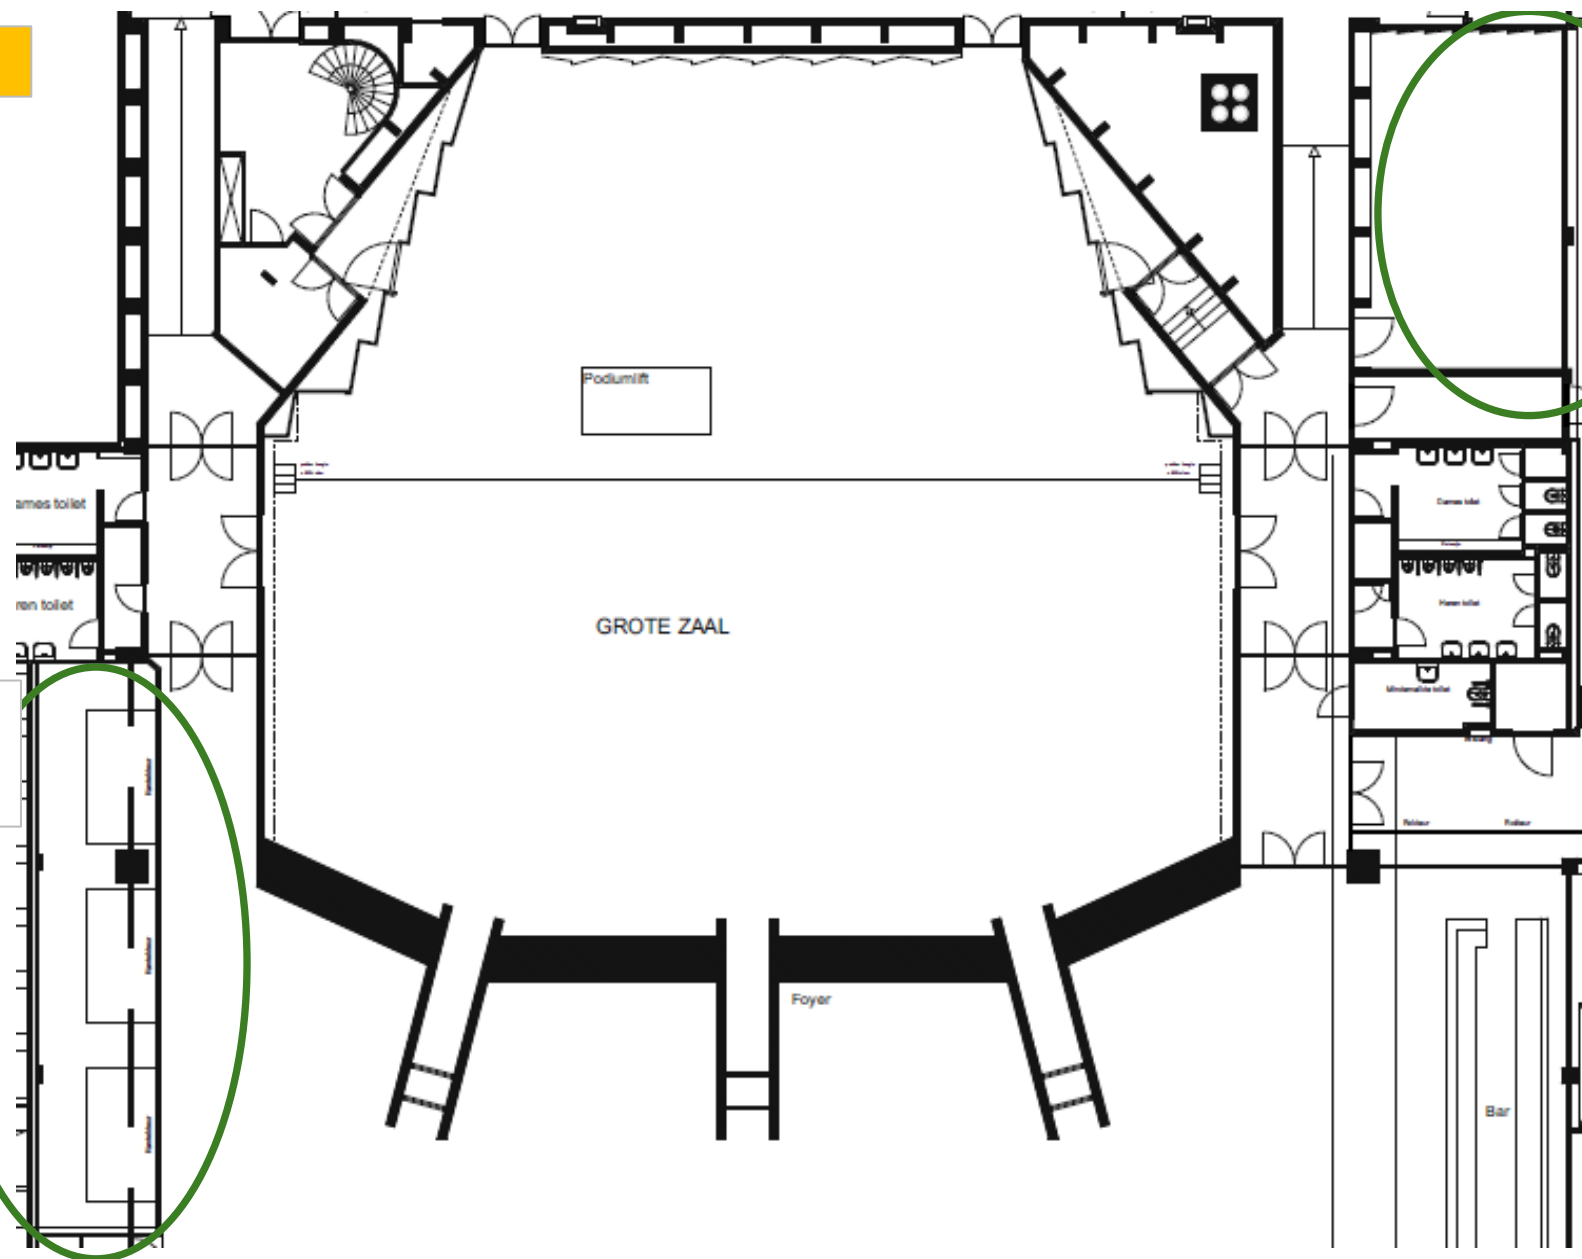

Witte berging
Hoogte:
+/- 2033mm

Groene kamer
Hoogte:
+/- 2954mm

1e Etage

BINNEN ZAAL

Gang



Technische
ruimte

Ventilatieschachten
& Rookkanalen

Koffie Con

GROTE ZAAL

Berging 1e etage
Hoogte:
+/- 3725mm

