
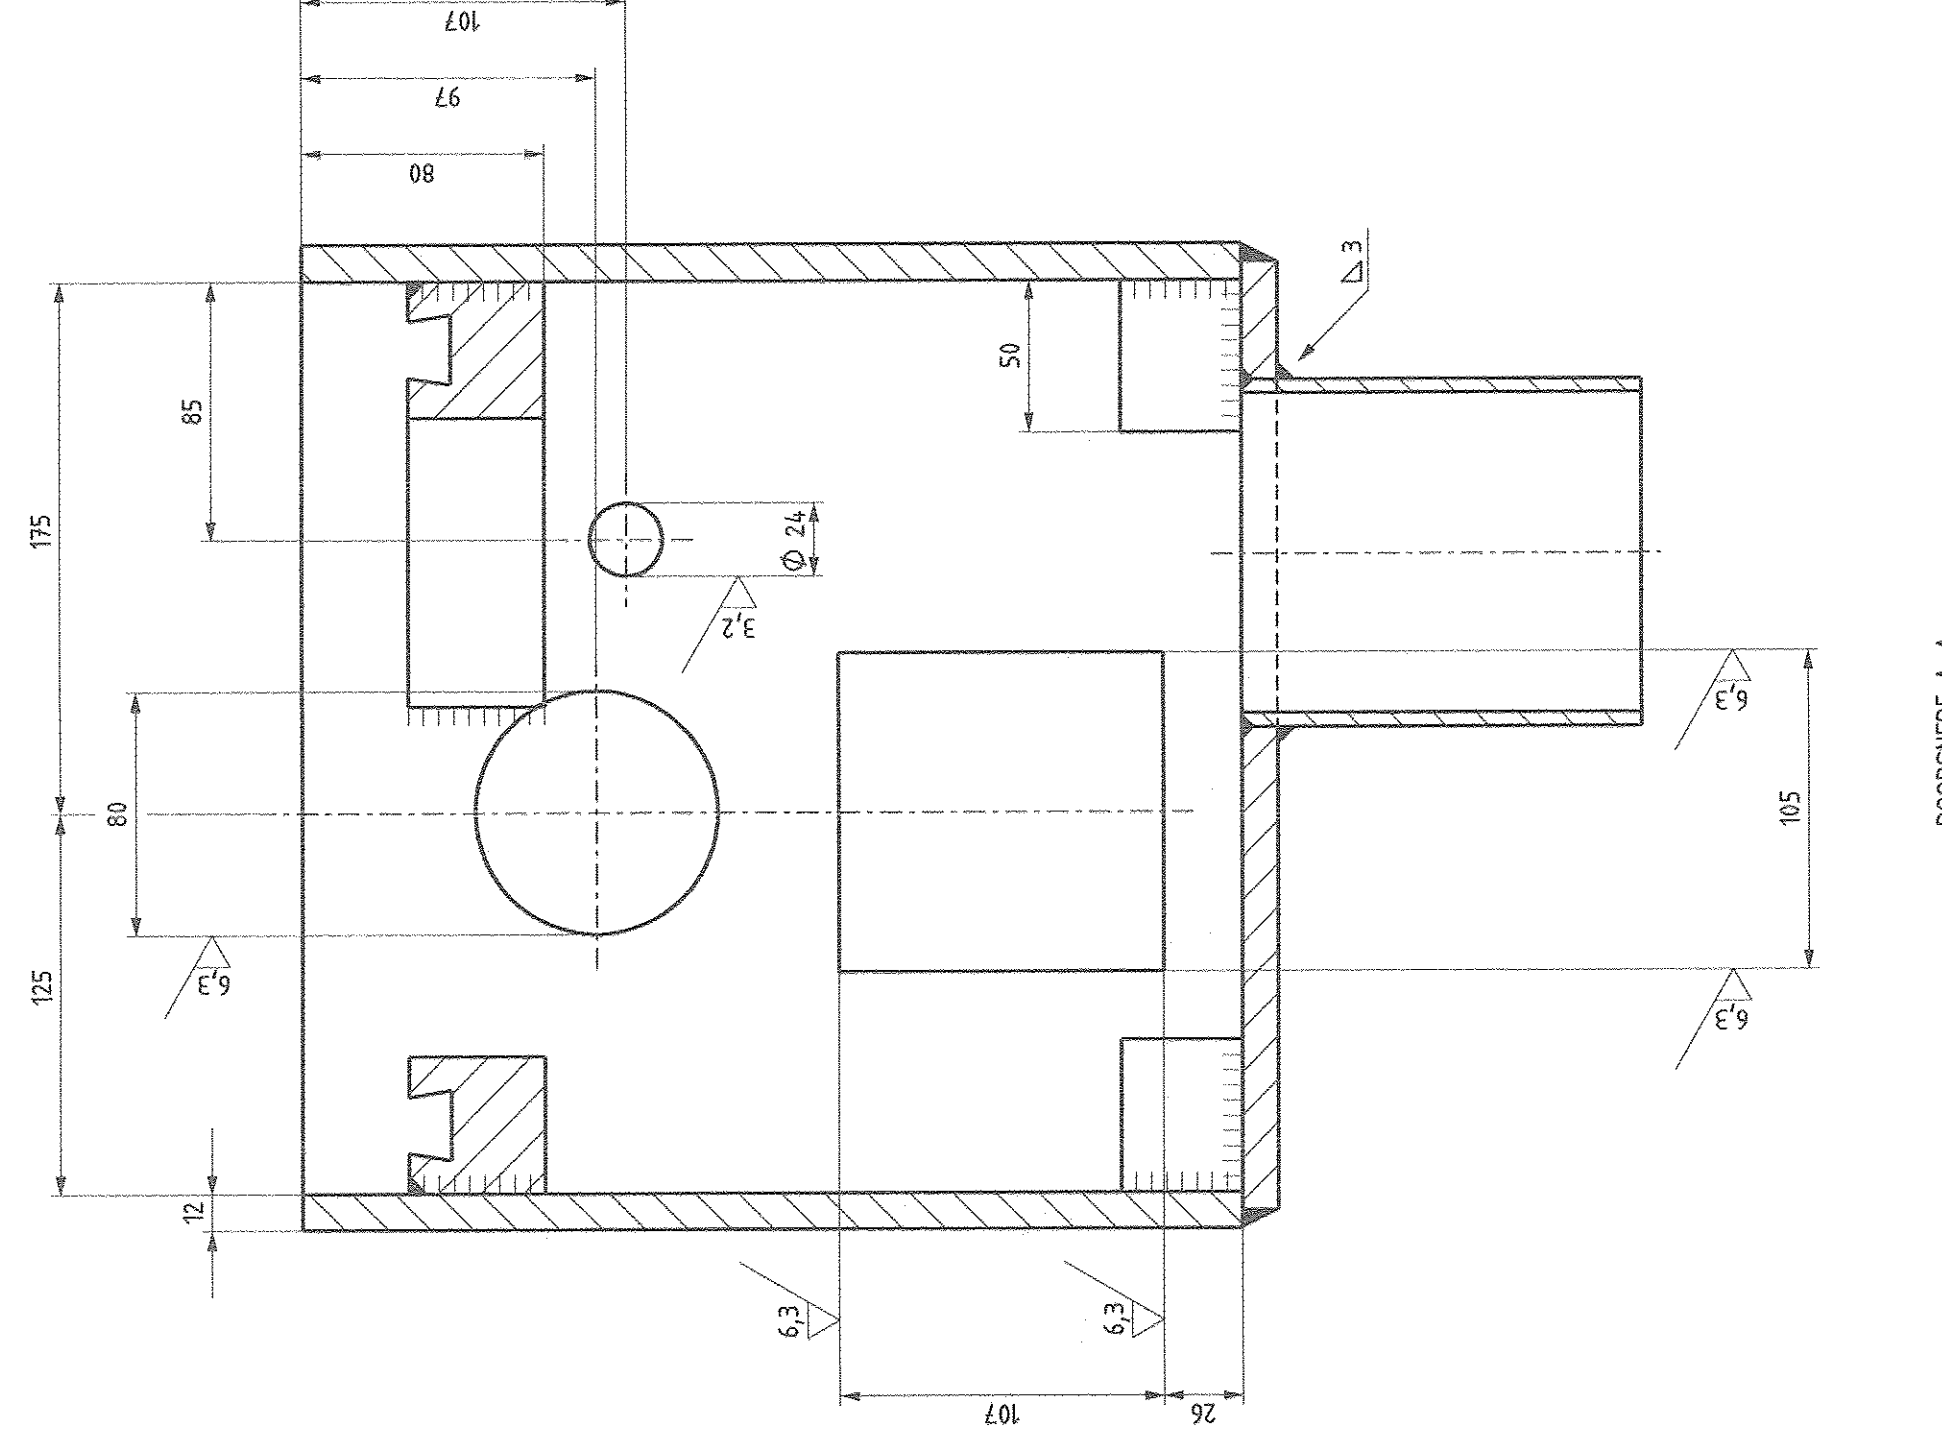
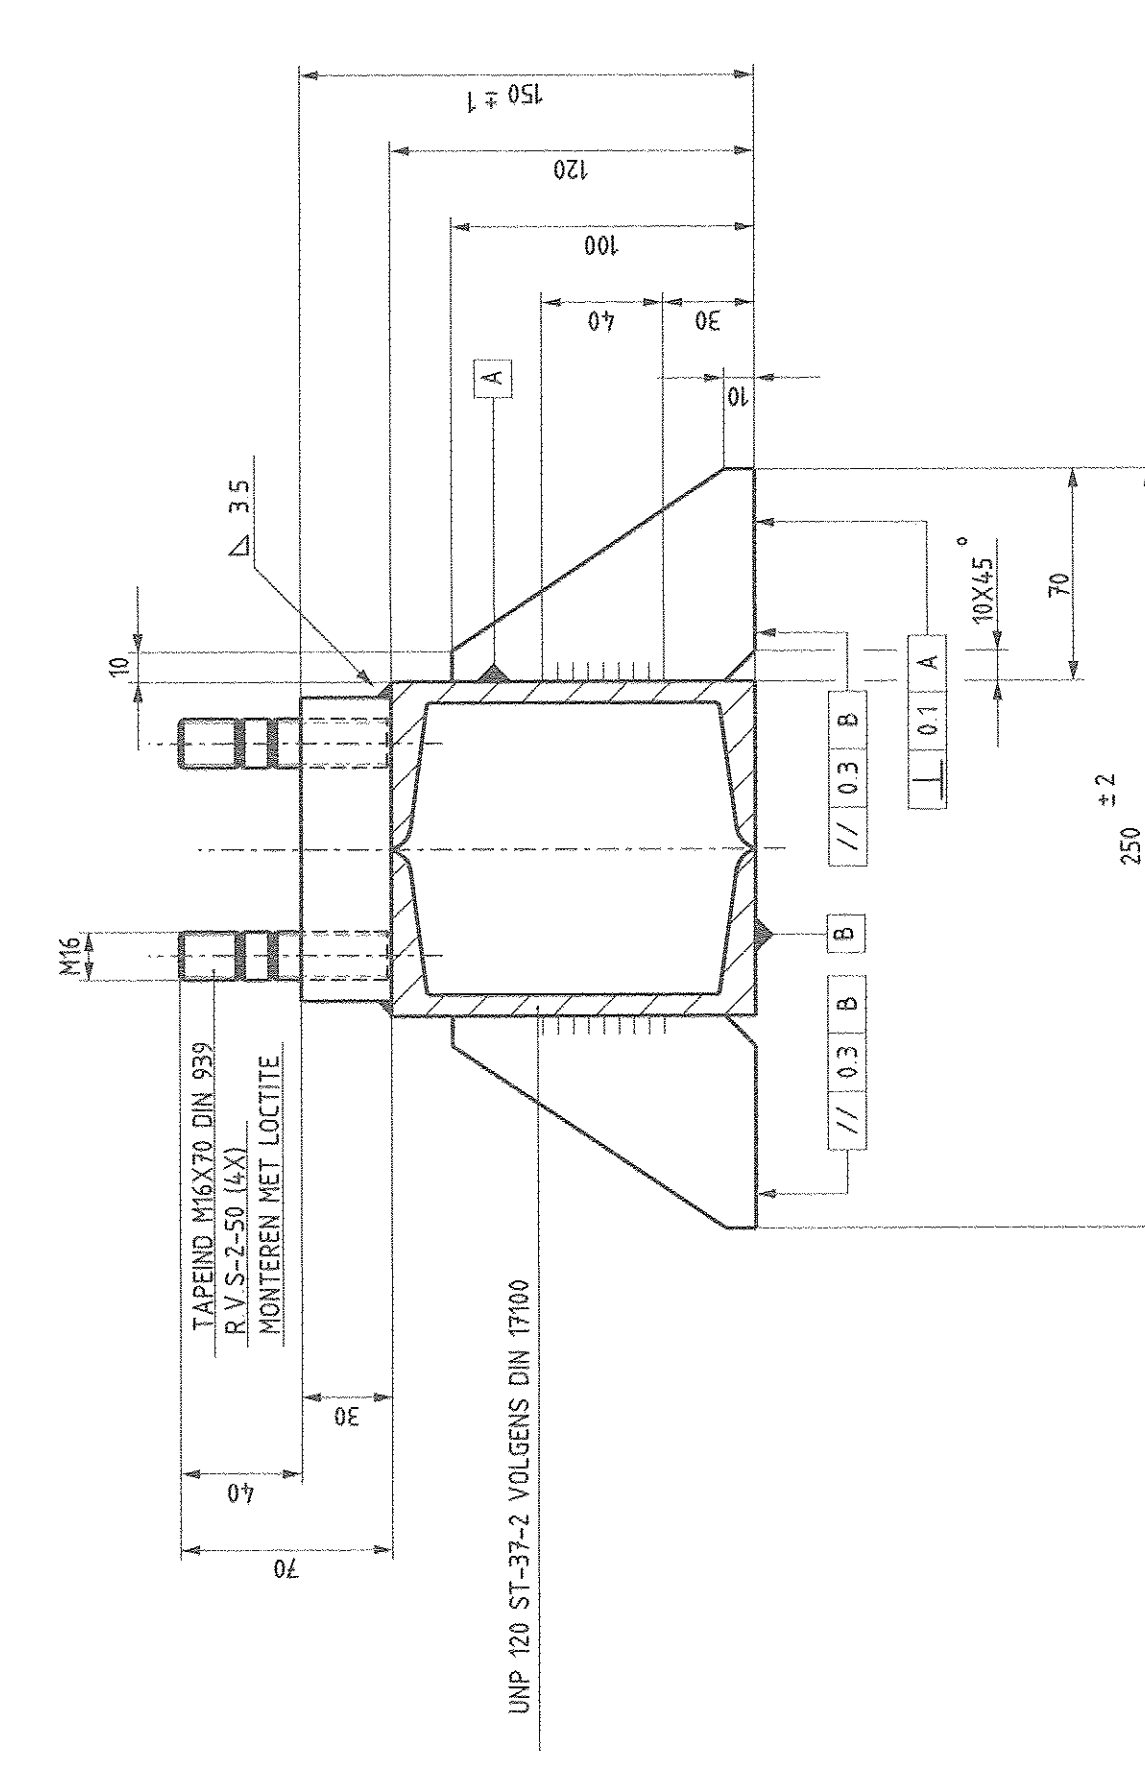
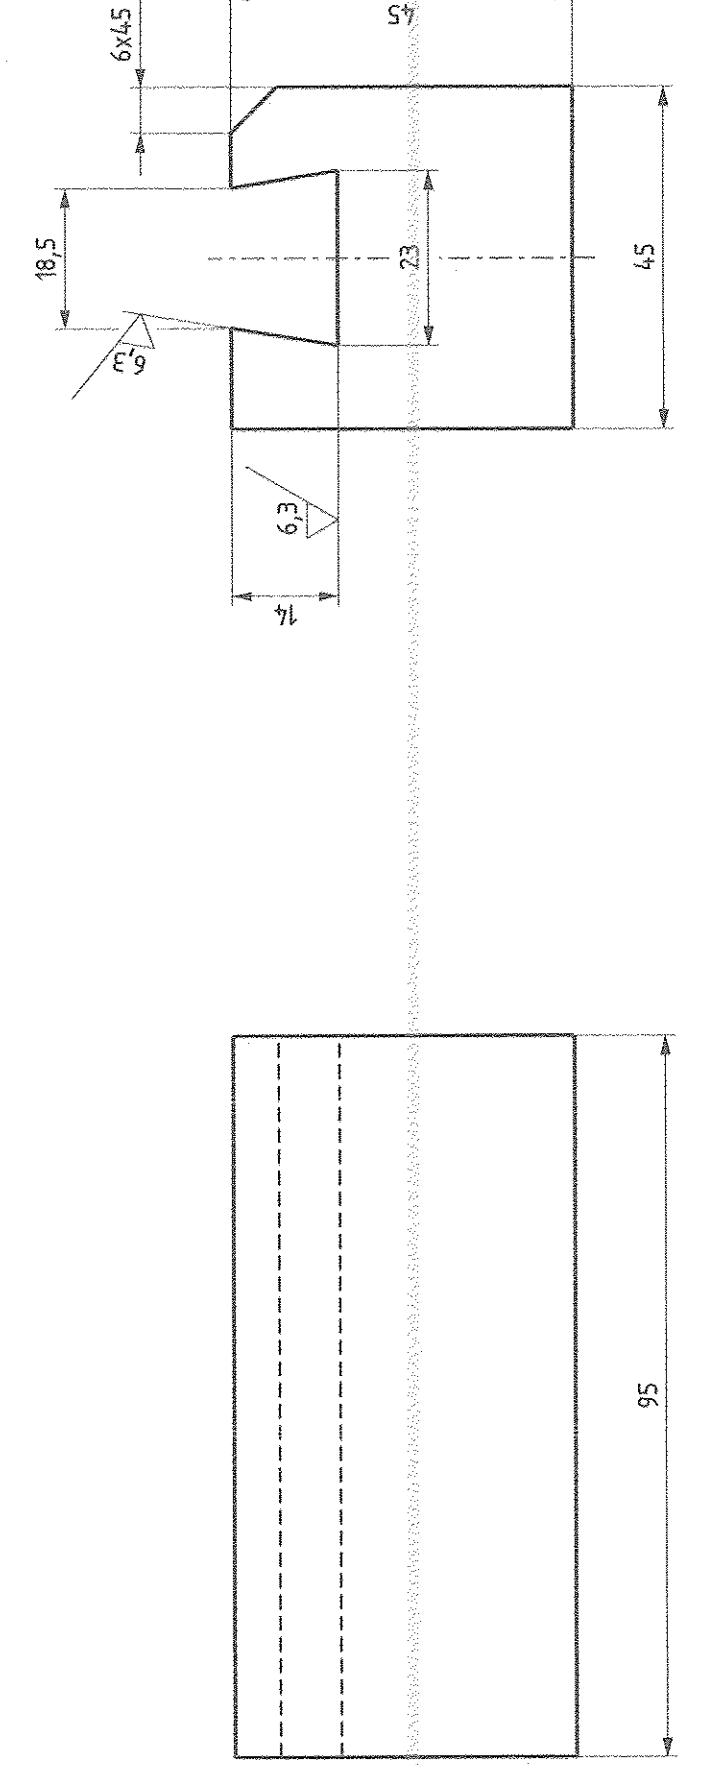
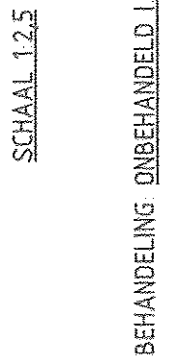
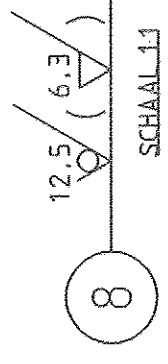


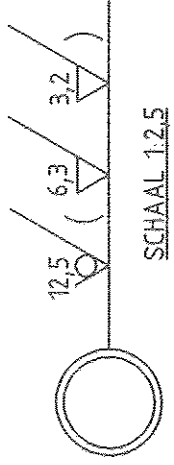

LET OP !! VERSCHILLENDE HOOGTES !!
AAN SCHUINE KANT RECHTHOEKIGE UTSPARING VERPLAATSEN VAN 26 NAAR 20

MVSP WISSELBAK LEEG LINKS AFOUJEND 4500 IS ART 7777777

OPM: ALLE LASSEN INDIEN NIET AANGEGEVEN

[illegible]