

kelder 2900-



B

C



plaats standleiding keukens 0-5?

plaats standleiding in noodtrappenhuis?

gebouwen technisch gescheiden


compartimentering vlgs opgave Savills

1e verdieping 3300+



B

C

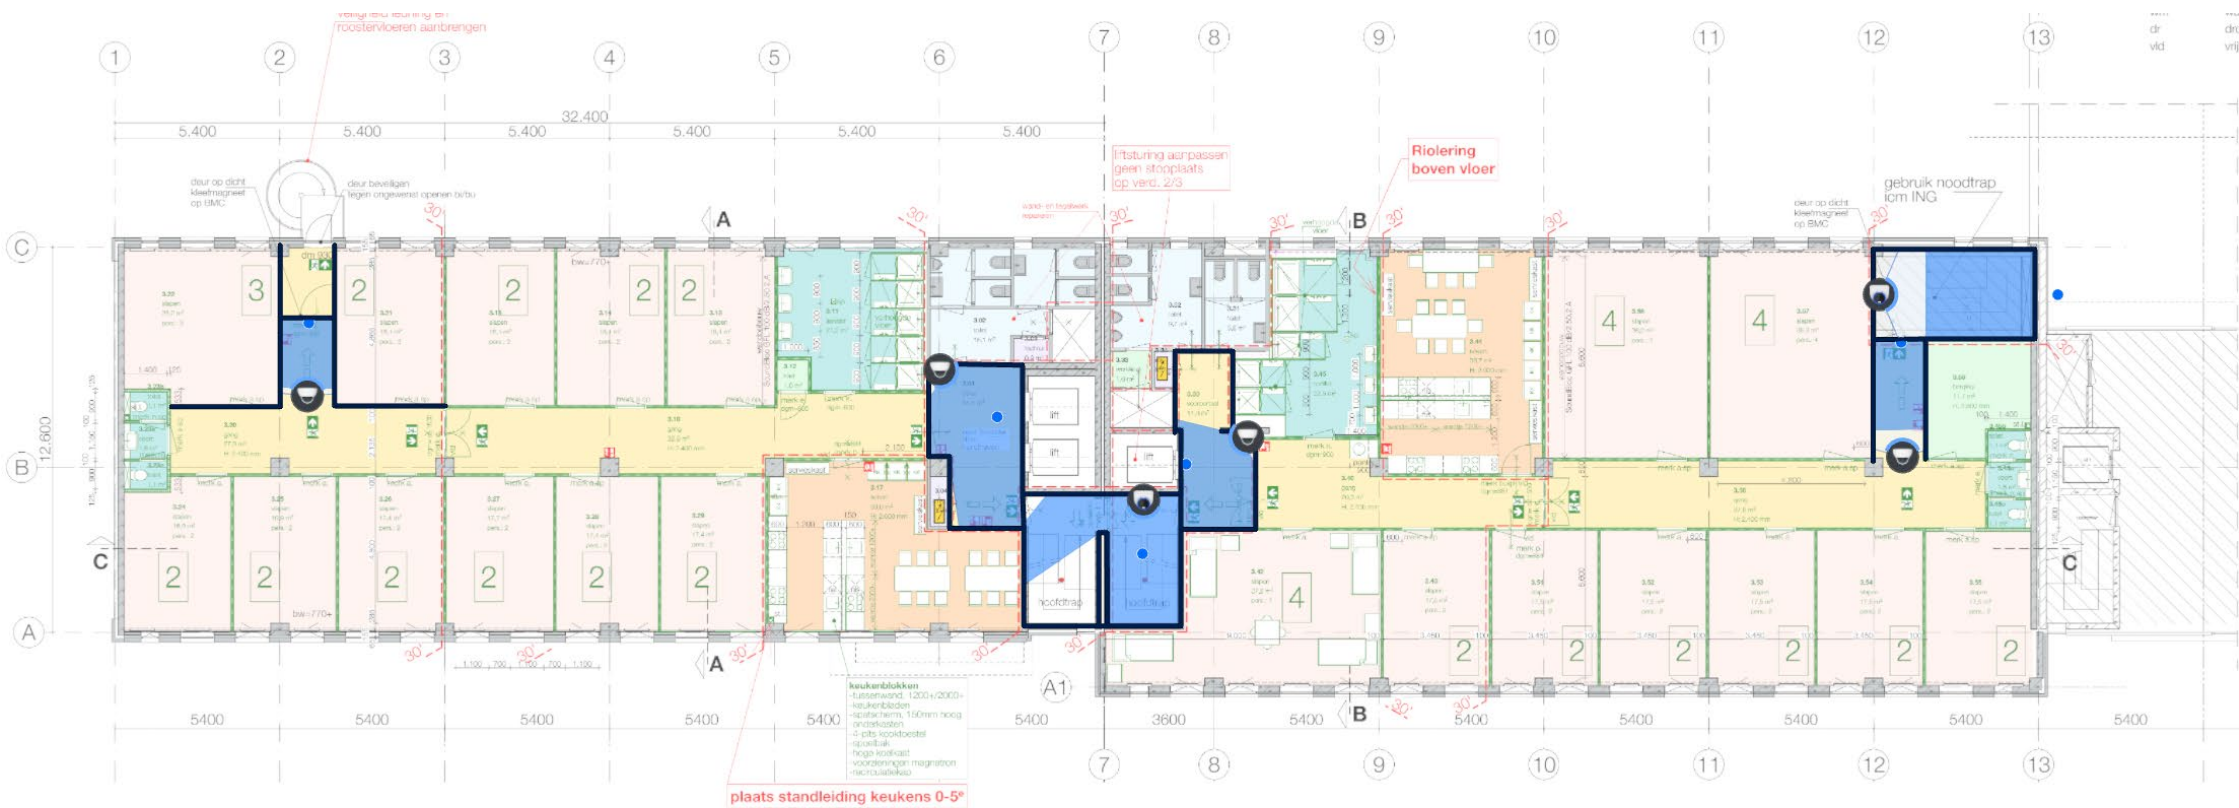

3e verdieping 9900+


gebouwen technisch gescheiden



B

compartimentering vlgS
opgave Savills

C

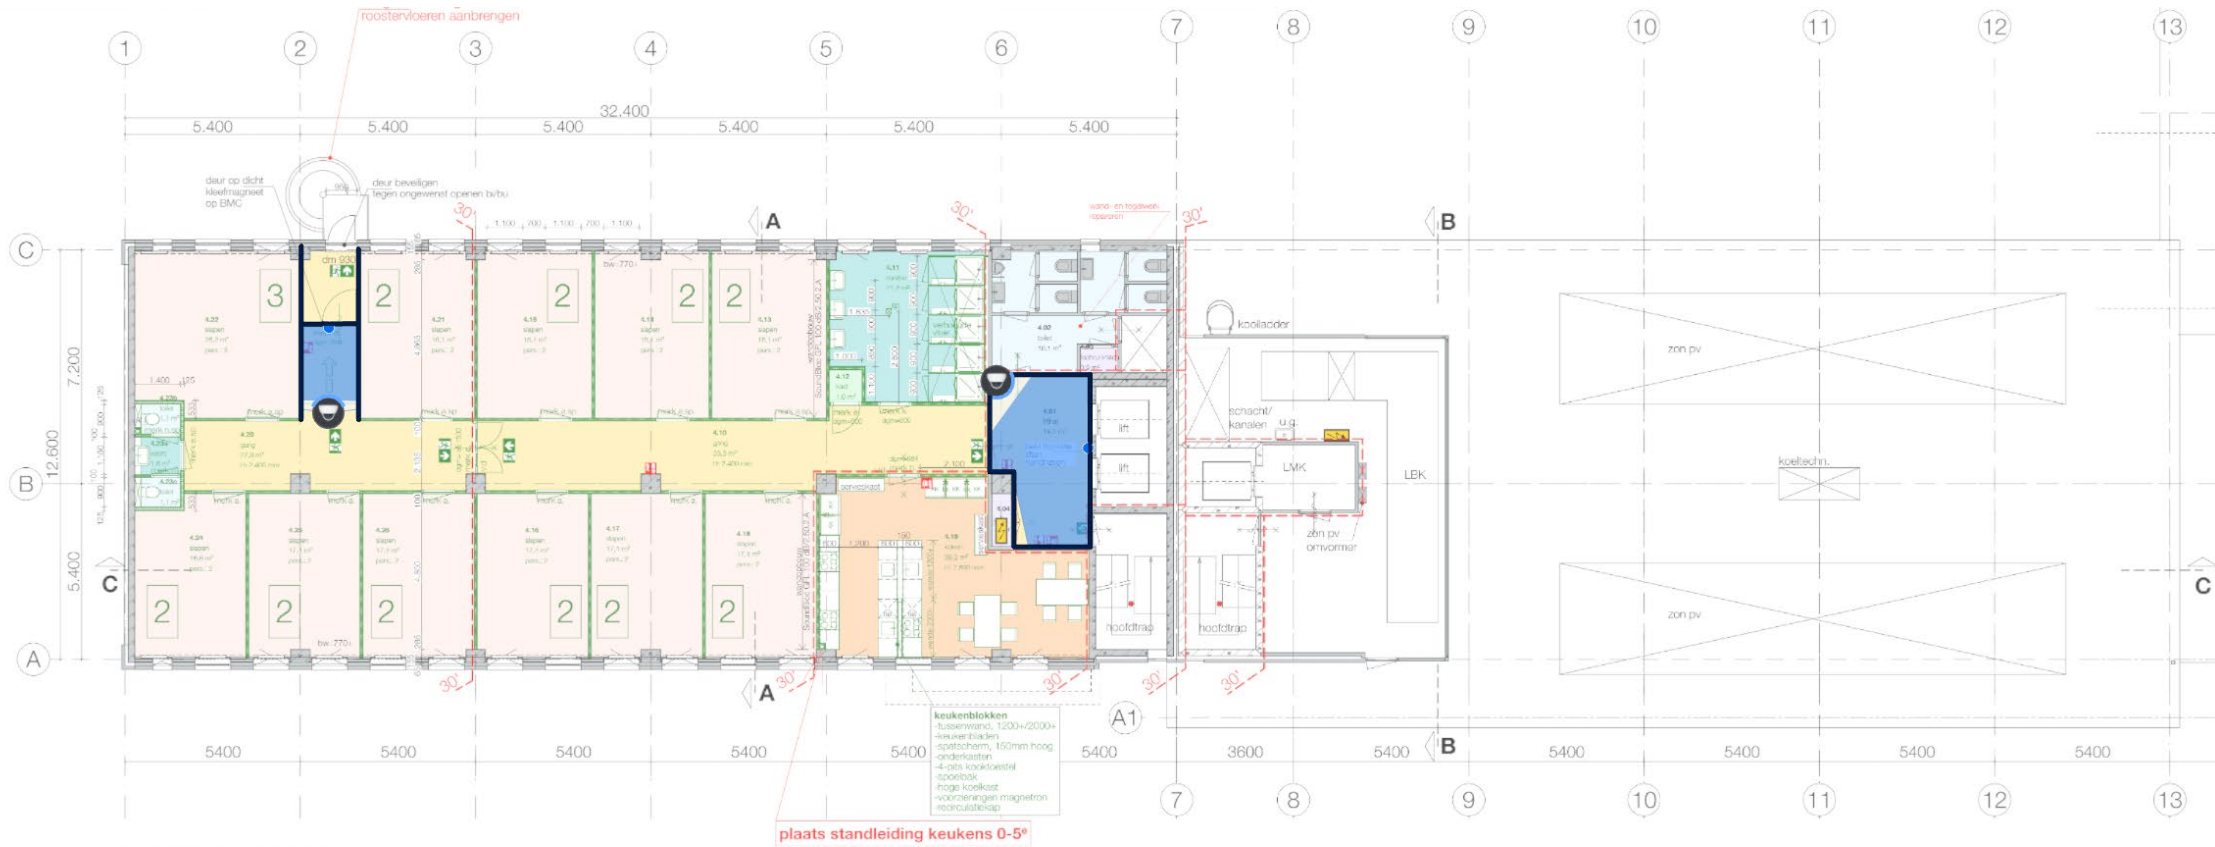

4e verdieping 13200+



B

compartimentering vlgS opgave Savills

C



5e verdieping 16500+



B

compartimentering vlgS opgave Savills

C

maten in het werk controleren
verhuizing Gemeente Leiden

project: Verbouw kantoorp
Schuttersveld 6-3e
Leiden
ontwerper: Plattegronden
5e verdieping

