


1e Verdieping

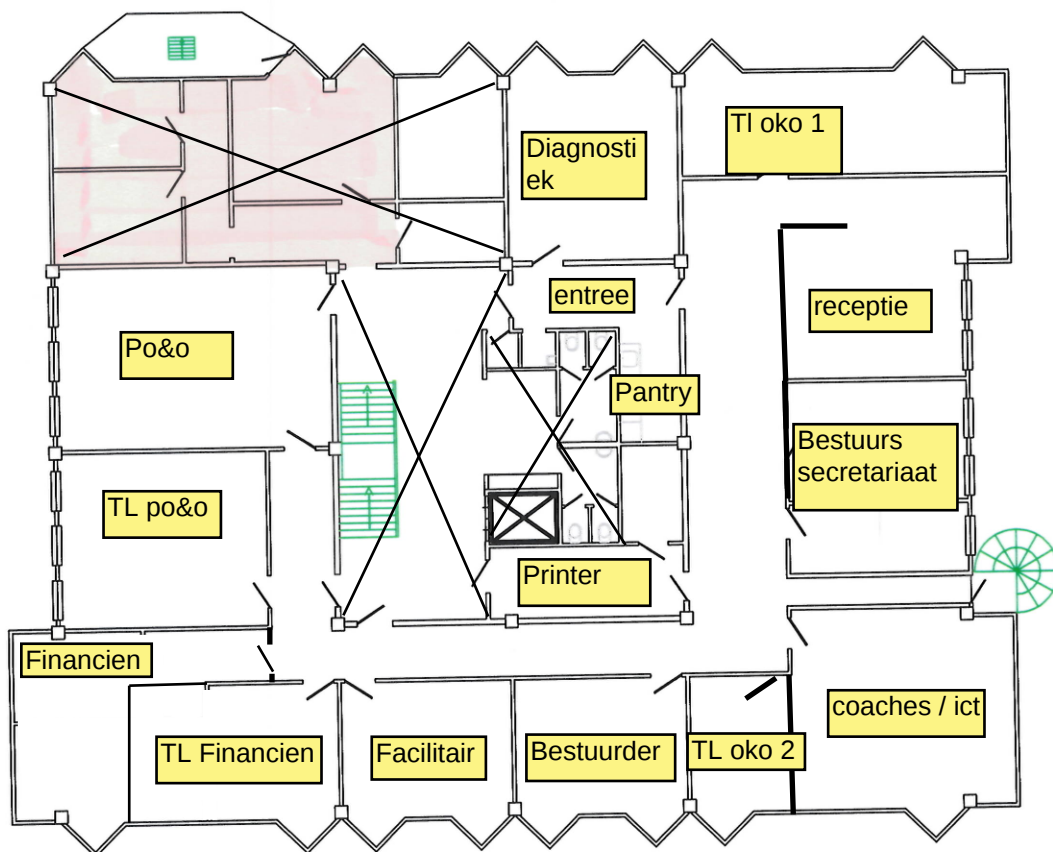

2e Verdieping

