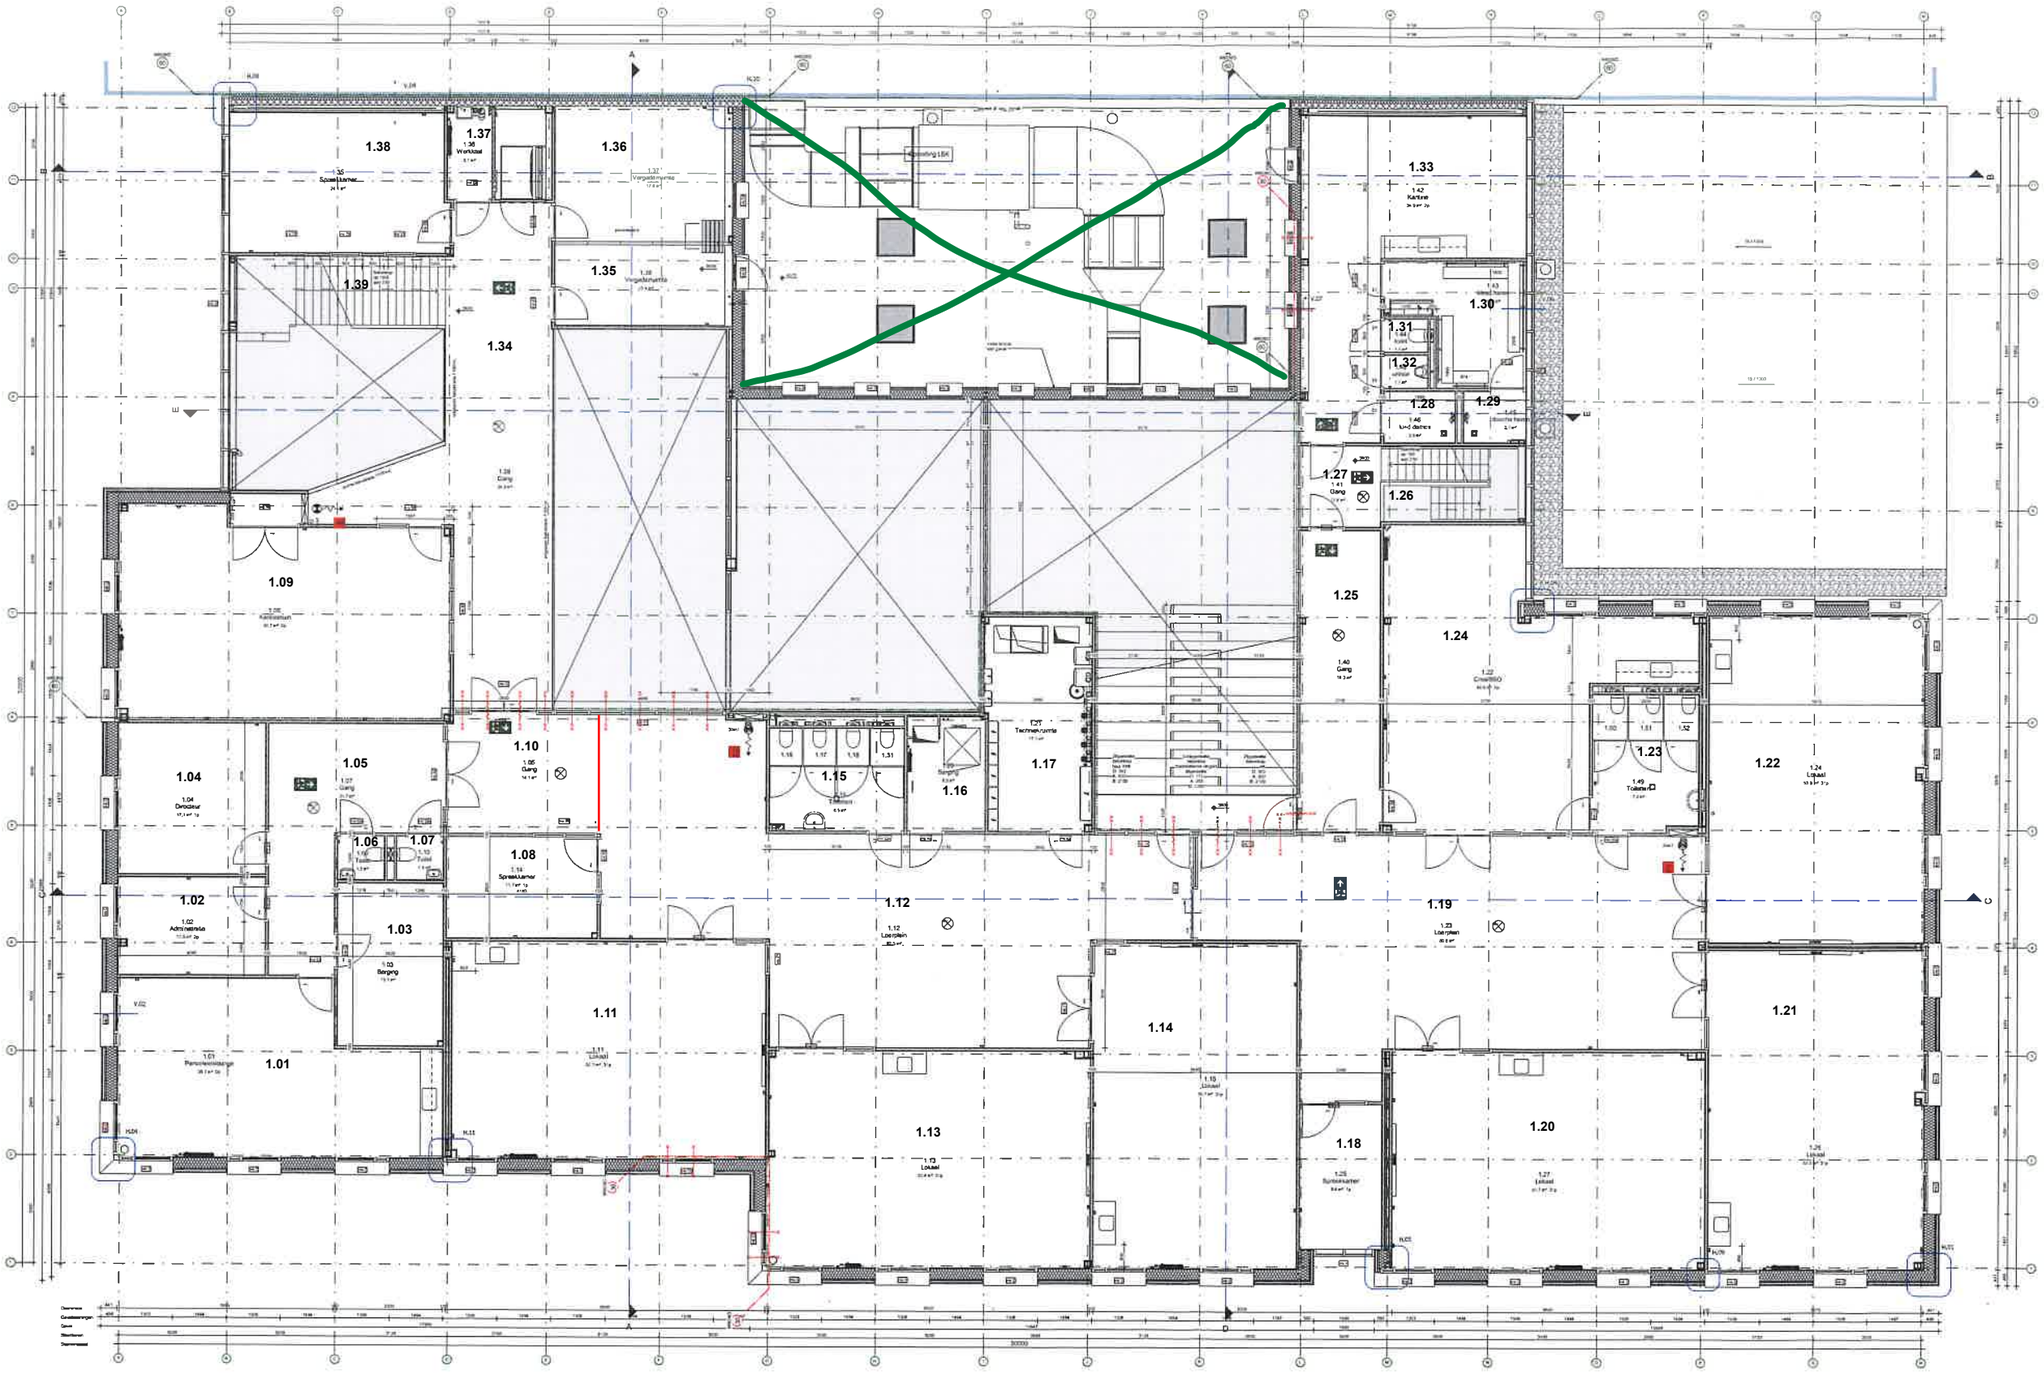

RENVOOI

buitenwanden, vloeren en daken

binnenwanden

brandveiligheid

bouwbesluit

algemeen

Nieuwbouw IKC Doetinchem

Verdieping

3294-UG-111

ROOSROS ARCHITECTEN