


KARTERINGSFORMULIER NA GRONDVERBETERING

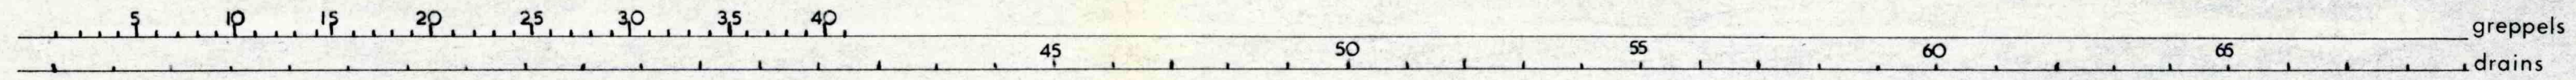

DIEPPLOEGEN

TIJDVAK : nov. 1963
 OPPERVL. : 4.67 ha
 WERKTUIG : D.P.A. ploeg
 DIEPTE : 45 cm
 UITVOERDER : Directie
 OPGENOMEN : E. Koning

na egalisatie ca. 23 cm zand achtergebleven.


EGALISEREN (zandplekken)

TIJDVAK : sept. 1968
 OPPERVL. : 1.50 ha
 WERKTUIG : bulldozer
 UITVOERDER : R. U.P.
 OPGENOMEN : E. Koning

--- C.R. 3 --- egalisatie grens

ONDERGRONDBREKEN

TIJDVAK : okt. '69
 OPPERVL. : 1.85 ha
 WERKTUIG : Neptunus
 DIEPTE : 60 cm
 UITVOERDER : R. U.P.
 OPGENOMEN : E. Koning

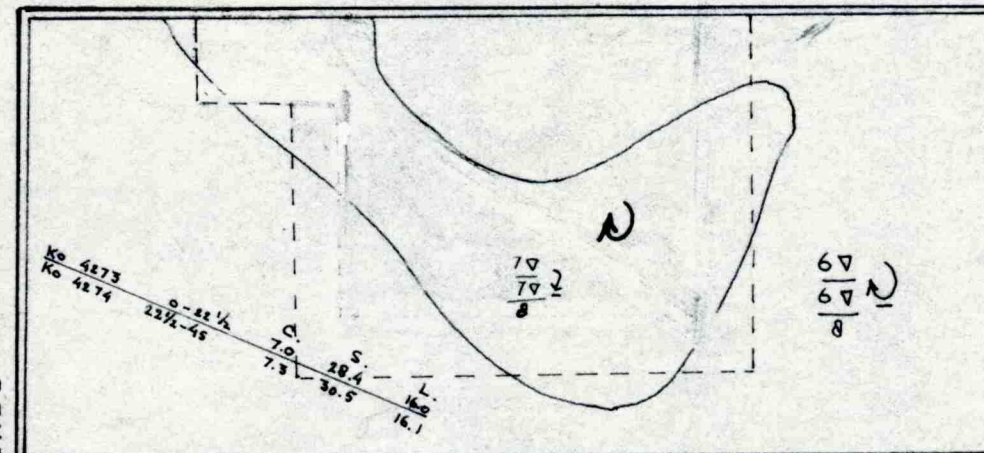

RENDERWEG

EGALISEREN

TIJDVAK : nov. 1963
 OPPERVL. : 2.20 ha
 WERKTUIG : bulldozer
 UITVOERDER : Directie
 OPGENOMEN : E. Koning

na egalisatie ca. 23 cm
 tochtgrond achtergebleven
 daarna geploegd op
 een diepte van 25 cm.


DIEPPLOEGEN

TIJDVAK : Dec. 1968 Jan. 1969
 OPPERVL. : 1.82 ha
 DIEPTE : 45 cm
 WERKTUIG : D.P.A. ploeg
 UITVOERDER : Rijksdienst
 OPGENOMEN : E. Koning

--- diepl. grens

23 cm tochtgrond achtergebleven

TOCHT

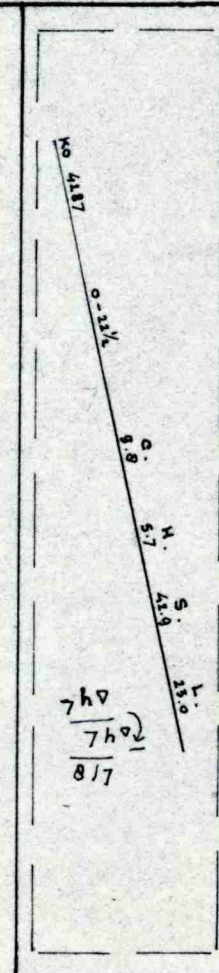

OOSTELUK FLEVOLAND
 schaal 1:2500
K 46

1000-11-63

getek: 18-2-64 gew: febr. 1970
 Winter