


NOORDNAALD.

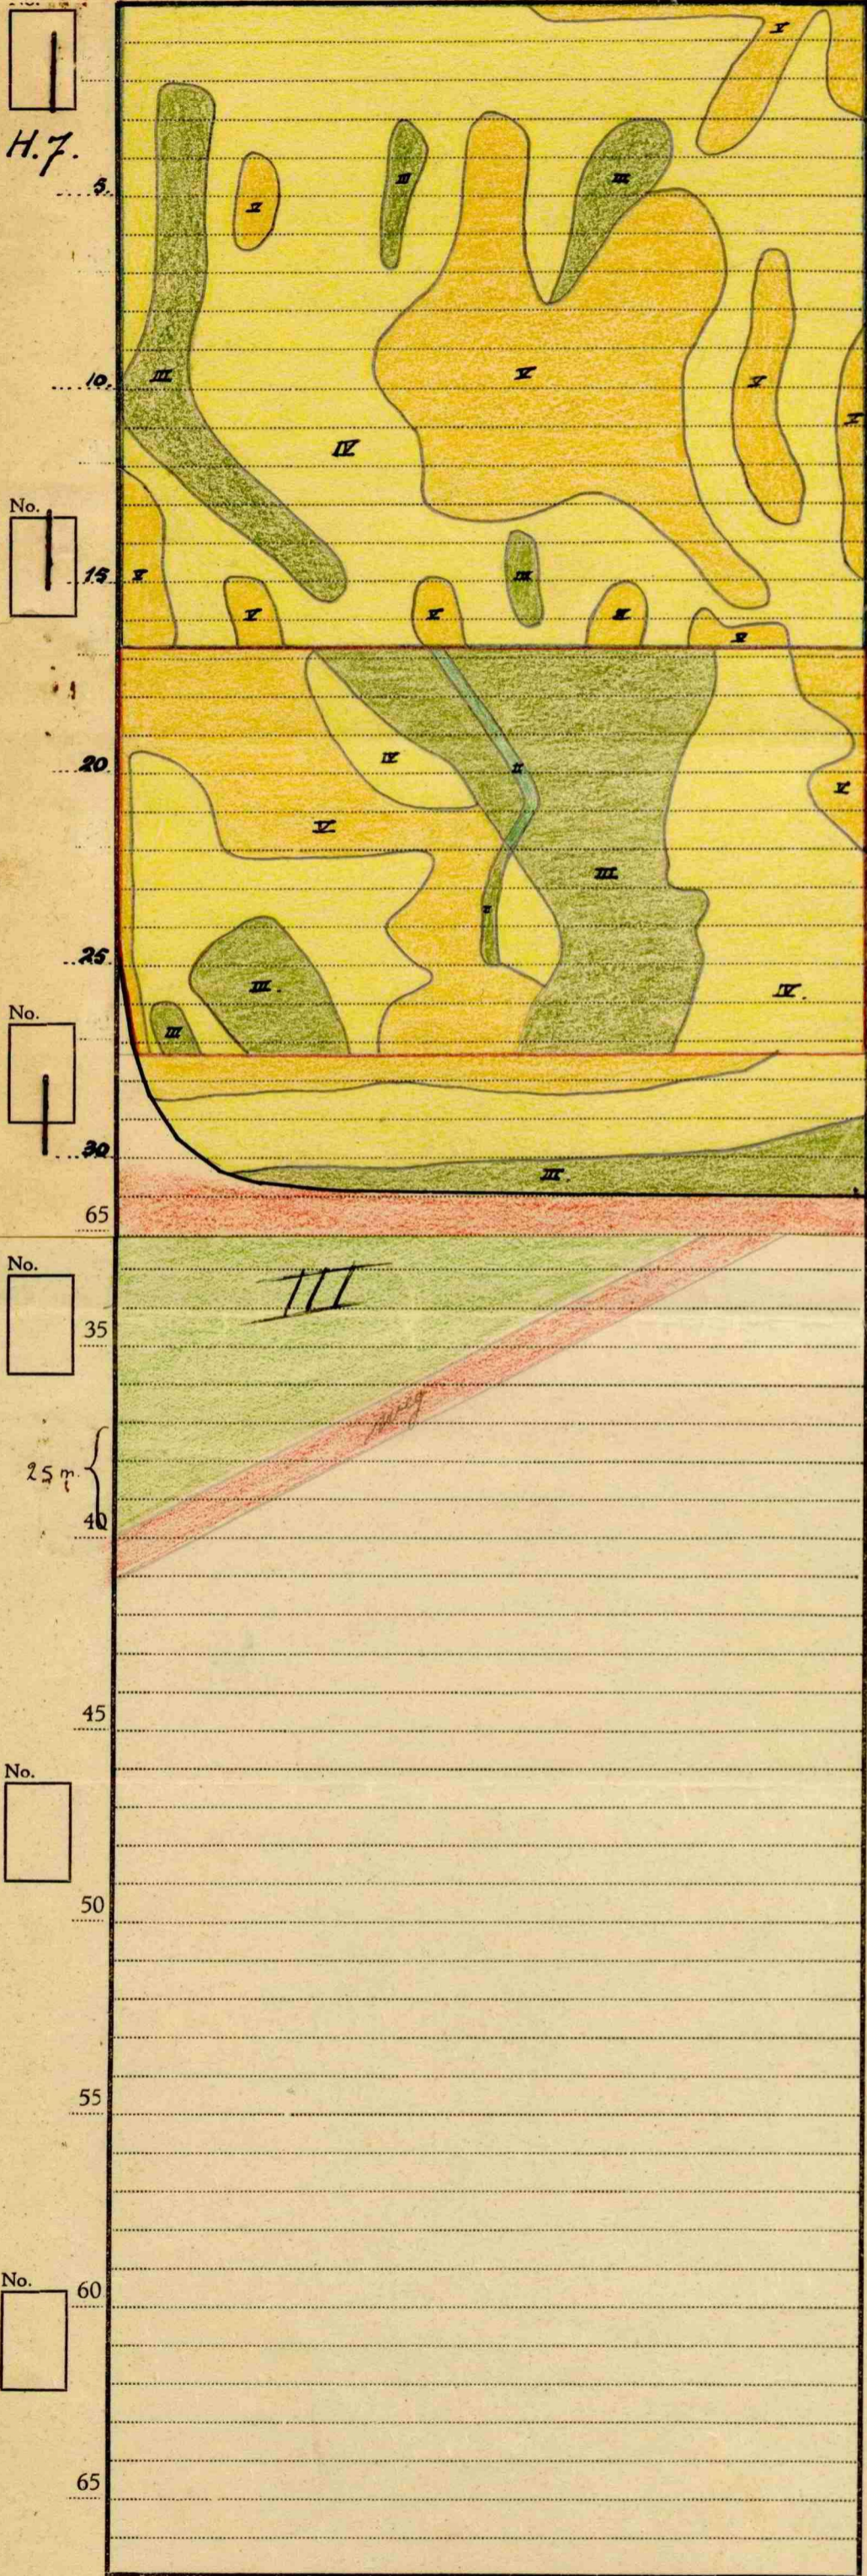

Schaal 1 : 2500

gewijst
van
BESCHRIJVING.

15 M. TYPE.

Sectie *16* No. *7*
Grootte: *13.62.80 ha.*

SLOOTEN: gegraven dd. *14 April 1931*
Type: *D.*

GREPPELS:

Machinaal gegraven dd.:
Uit de hand gegraven dd.: *4 Aug 1931*
Type: *handgemaakt*

GREPPELEINDEN:

Diepteligging: *450 m*
Buizen of houten kokers: *buizen*

DRAINAGE:

Wanneer uitgevoerd: *Juli 1937*
Gegevens omtrent: *37 drains*

A. Toegepaste methode:

(Uit de hand gelegd of door middel van welke machine): *Uit de hand*

B. Drainafstand: 15 m

Draindiepte:
Helling der buizen:
Doorsnede der buizen: *5 cm - 2 k*

LIGGING VAN DE KAVEL:

Hoogte ligging: zie dM. Tranches.
Hoogten/laagten: Arceering kaart.

GRONDSOORTEN:

Bouwvoor (-30 cM.) *III IV V*
Ondergrond (-60 cM.) *III IV V*
Aard van den bovengrond:
Al of niet gewoeld of bekleid:

Nieuwe situatie door aanleg van
OPMERKINGEN: *Rijksweg n^o 7.*

Op akker 17ⁿ 17 is +40-45 cm rand afgegraven (bleuromter)
Uitgevoerd in Febr^e 1/2 Aug 1940.

Akker 17ⁿ 20 zijn gediijplagd in April 1942.
(Datum) *Oppervl. 4.70.00 ha.* (Ondertekening) *(roodomlijnd)*
Uitgevoerd door v. Damme.

100 Maat 22 *vg M. Kuisbe*