



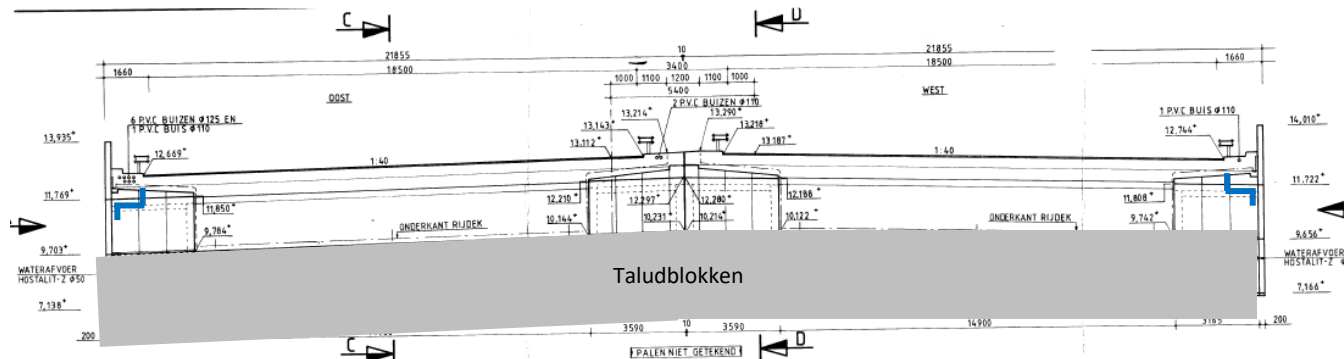

Vooraanzicht

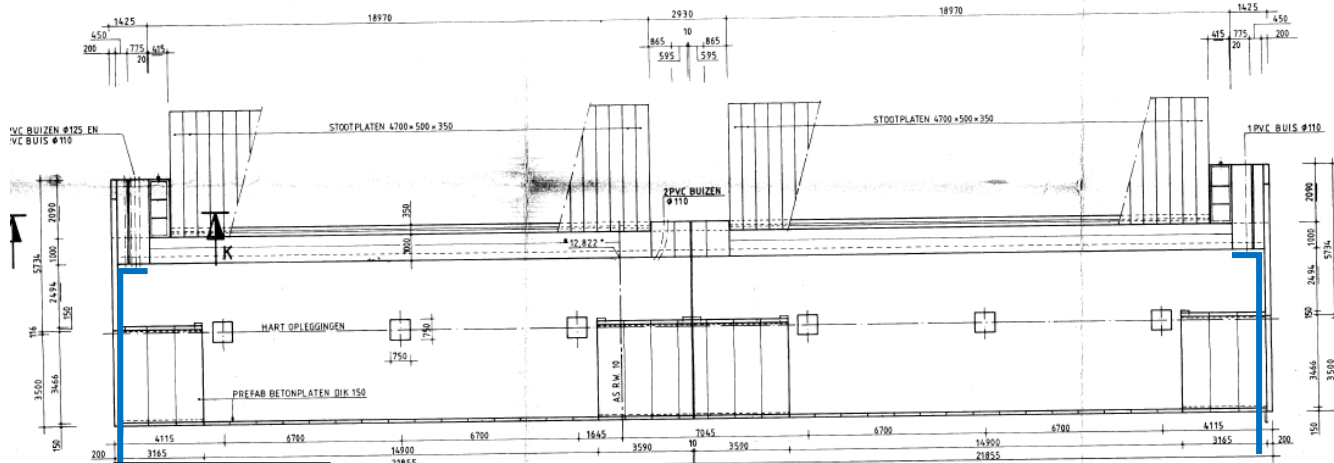

Bovenaanzicht



Zijaanzicht

Afvoerbuis langs wand door taludplaat met nader te bepalen goot in talud om uitspoeling te voorkomen



STP19



STP01 hoger talud

STP01




STP19




STP19

Principeschets HWA gootslab bij vingervoeg
STP01+19
15-03-2023

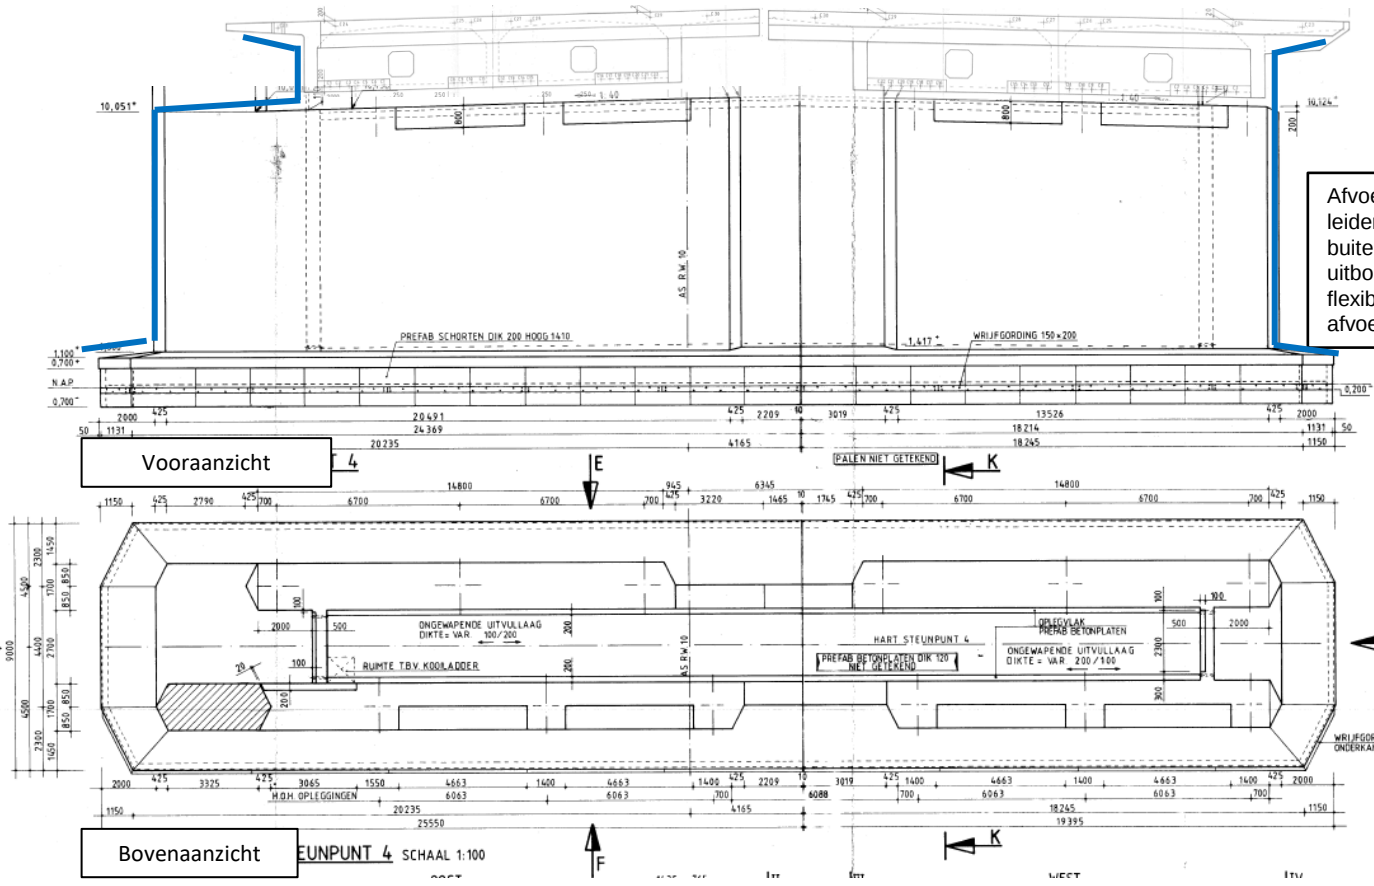

Afvoer langs wanden
leiden vanaf
buitenwanden
uitbouwbrug. Meerdere
flexibele delen in
afvoer.

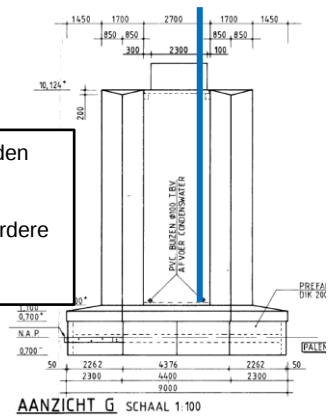

Principe gelijk bij
oostzijde alleen deel van
afvoer via buizen over
vloer steunpunt vanwege
verbreiding schuifbrug

Principeschets HWA gootslab bij vingervoeg
STP04
15-03-2023