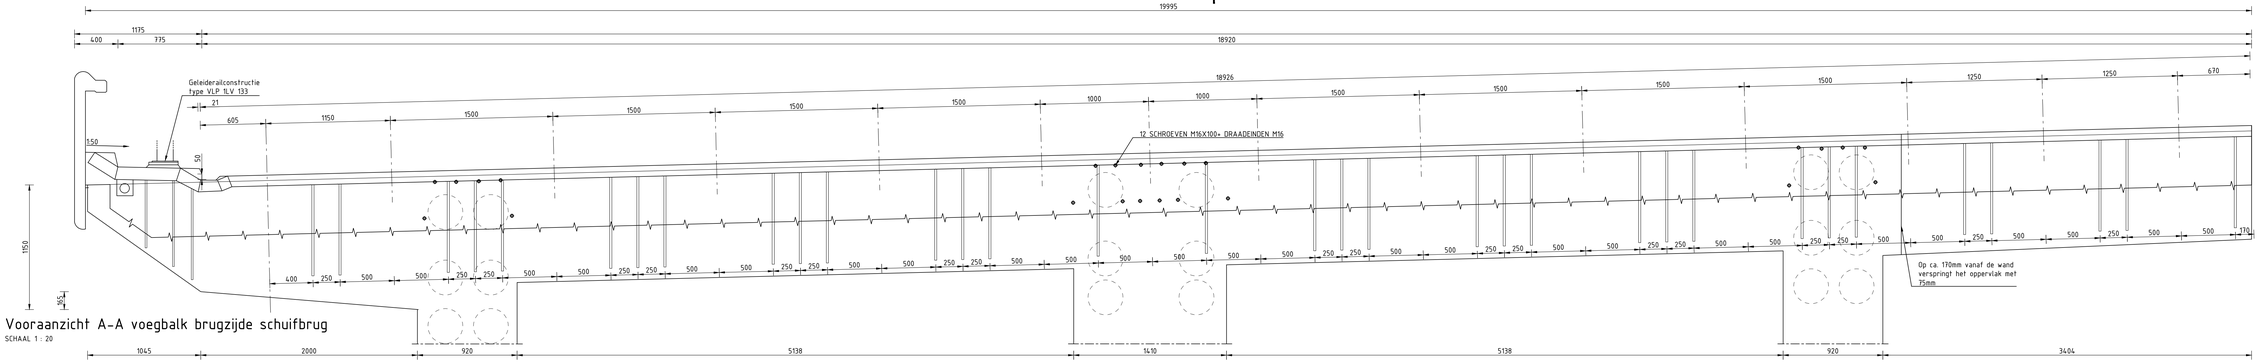


Vooraanzicht A-A voegbalk brugzijde schuifbrug

SCHAAL 1 : 20

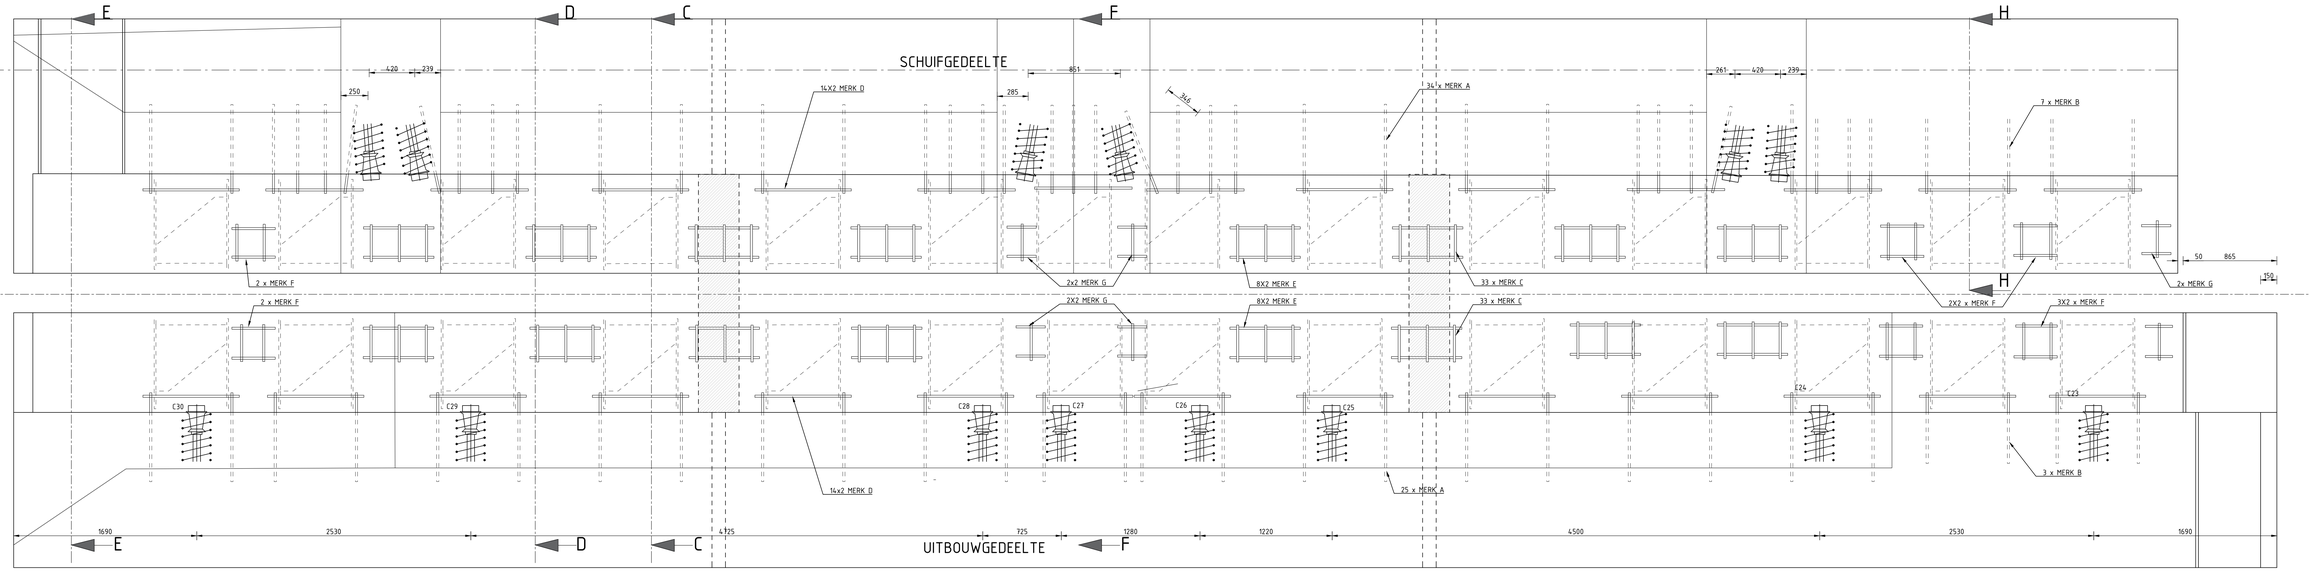


Bovenaanzicht voegbalk

SCHAAL 1 : 20

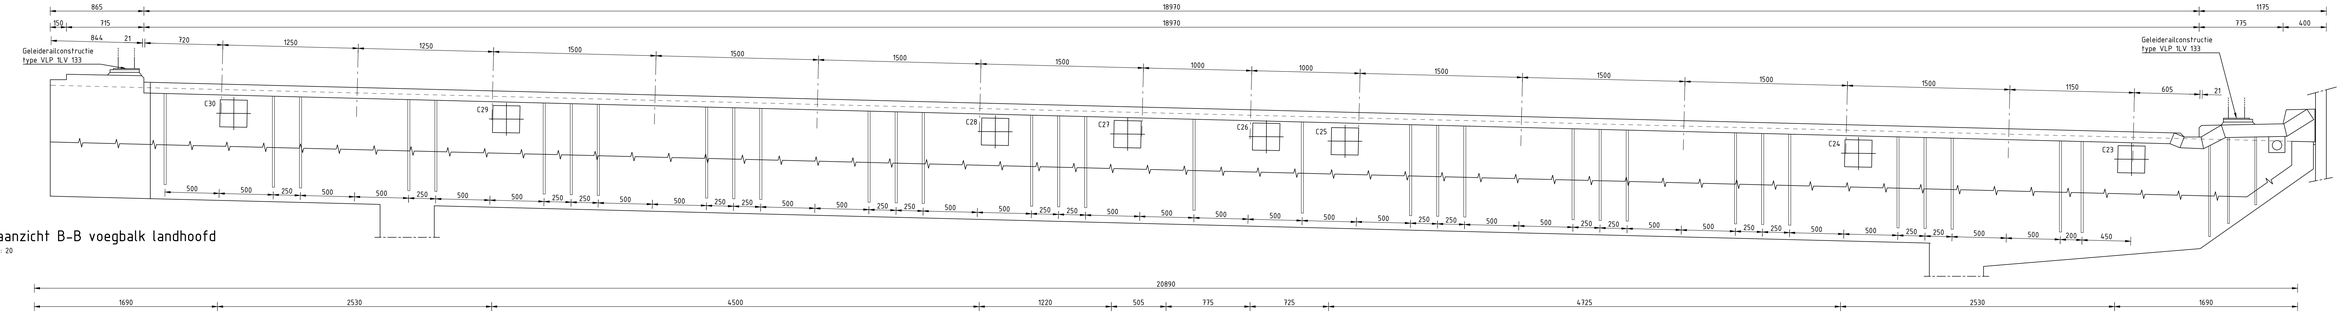


Vooraanzicht B-B voegbalk landhoofd

SCHAAL 1 : 20

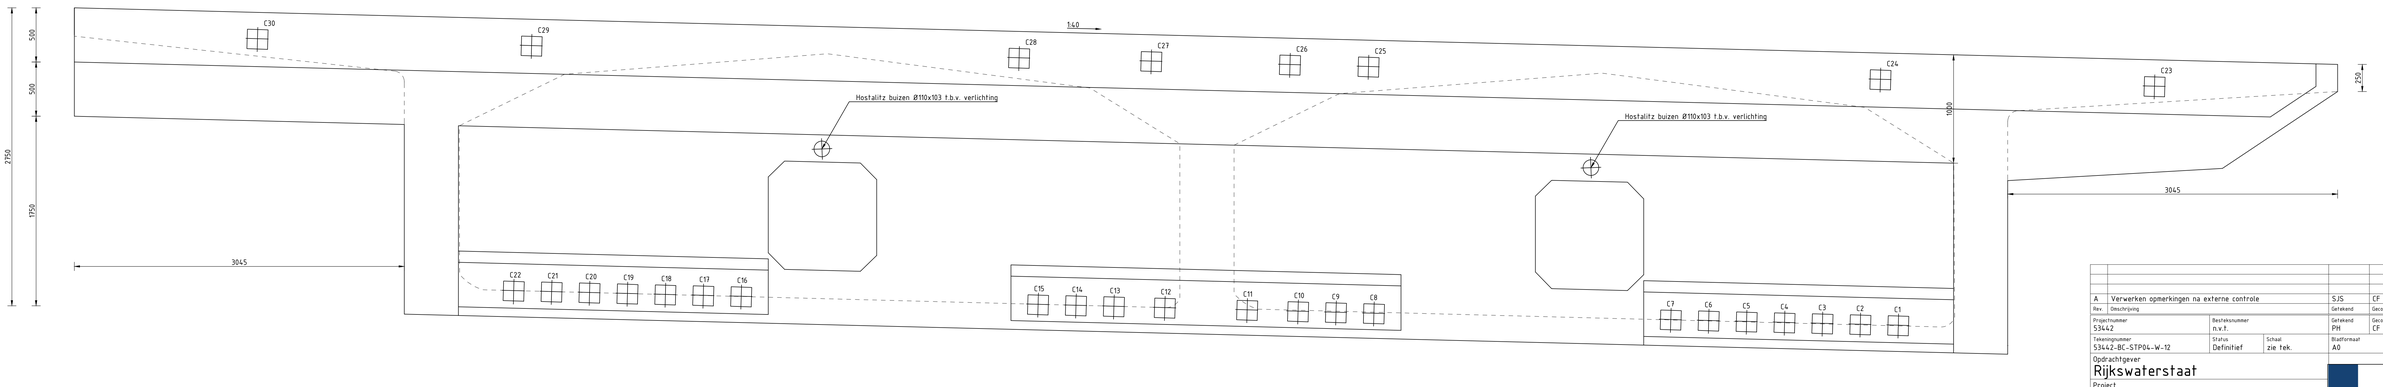


C1 t/m C30 locatie langsvoorspanning

Vooraanzicht schuifbrug STP04 - west

SCHAAL 1 : 20

| Rev. | Omschrijving | Getekend | Gecontroleerd | Goedgekeurd | Datum |
|---|---|---|---|---|---|
| A | Verwerken opmerkingen na externe controle | SJS | CF | BvdB | 17-03-23 |

| Projectnummer | Bestekskunmer | Getekend | Gecontroleerd | Goedgekeurd | Datum |
|---|---|---|---|---|---|
| 53442 | n.v.t. | PH | CF | BvdB | 03-03-23 |

| Tekeningnummer | Status | Schaal | Bladformaat | Bladnummer |
|---|---|---|---|---|
| 53442-BC_STP04-W-12 | Definitief | zie tek. | A0 | 12 van 15 |

Opdrachtgever
Rijkswaterstaat

Project
Project Zeeburgerbrug
Bestaande situatie voegovergangen STP04
A10 west: aanzichten voegbalk

Nebest B.V.
Marconiweg 2, 4731 PD Wijnen
Postbus 156, 4100 EC Wijnen
T: 085 489 01 00
F: 085 489 01 09
E: info@nebest.nl
I: www.nebest.nl

Rijkswaterstaat
Ministerie van Verkeer en Waterstaat

NEBEST