



Contra-lichtbrug

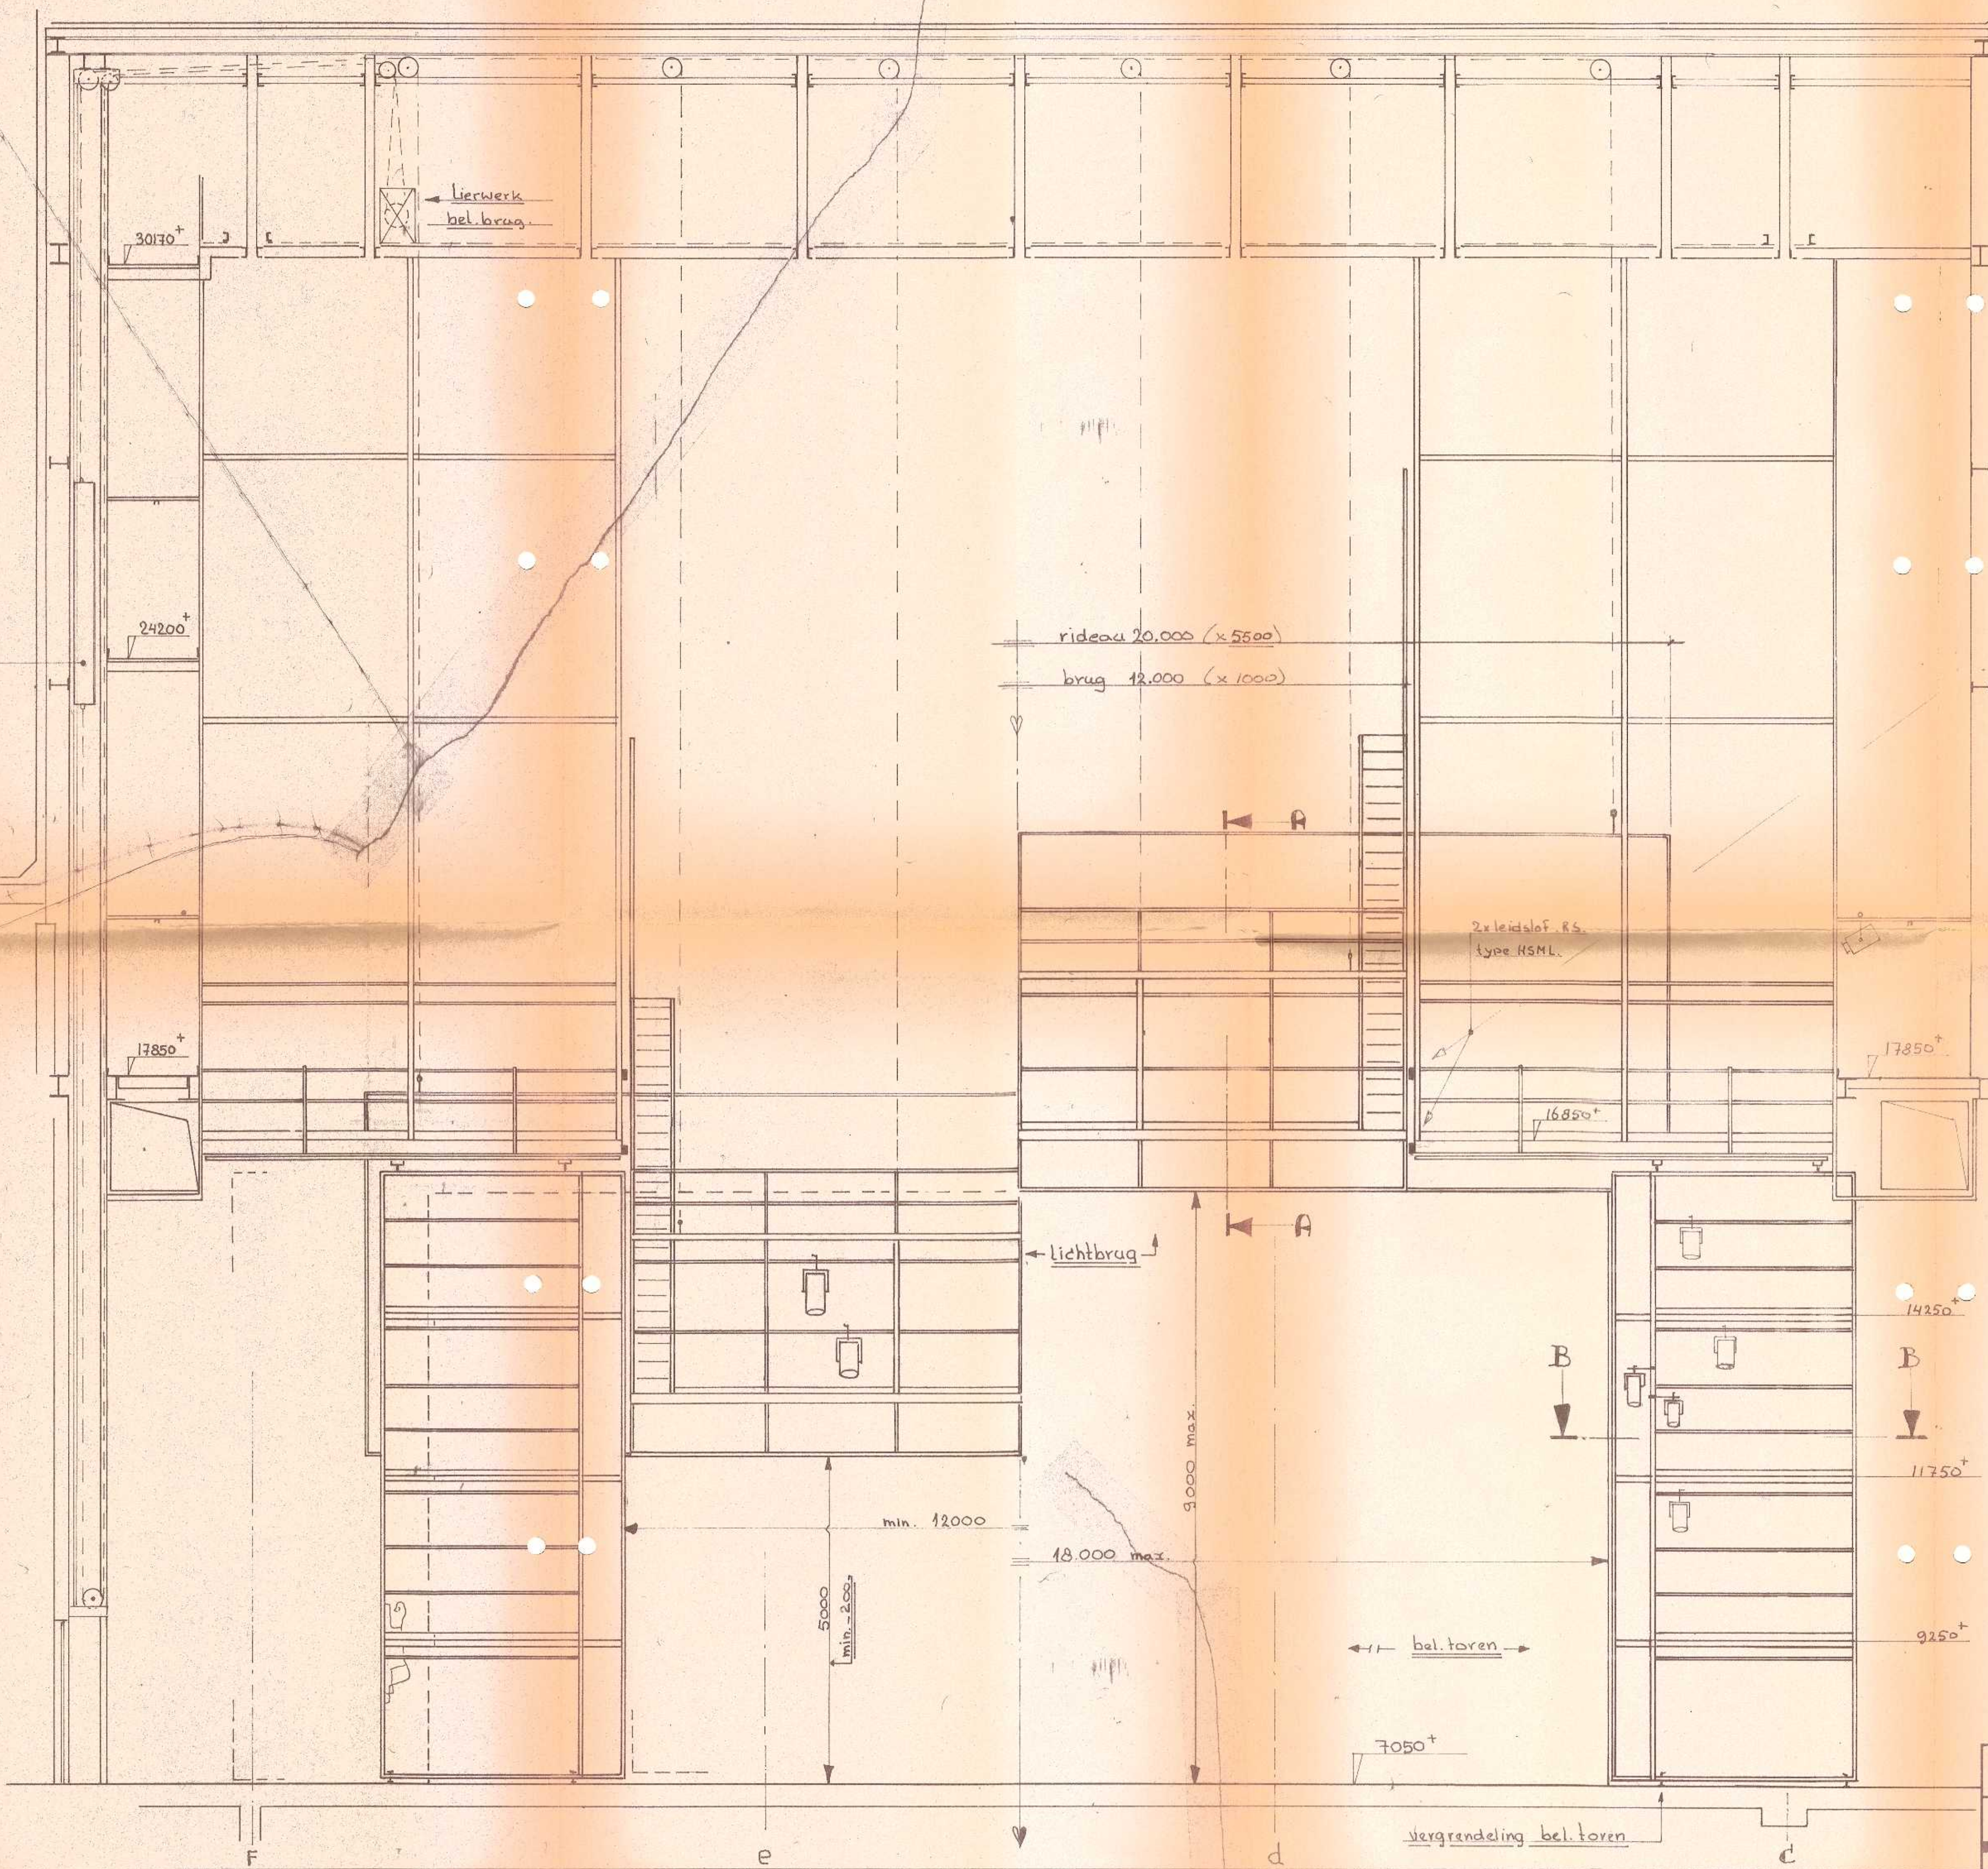

33370+

4x montagemaal t.b.v leidslof  
lev. + montage R.S.

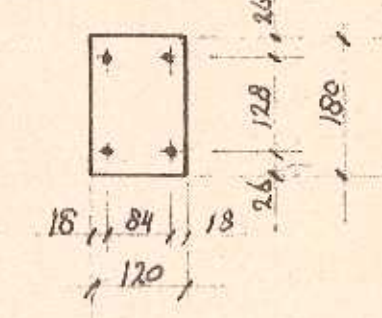

30550+

kabelgoot

klimladder


lichtbrug

portaalbrug


12000

fundatie + verstijving in  
de portaalbrug t.b.v.  
geleiding lev. derden.

doorsn. A:A

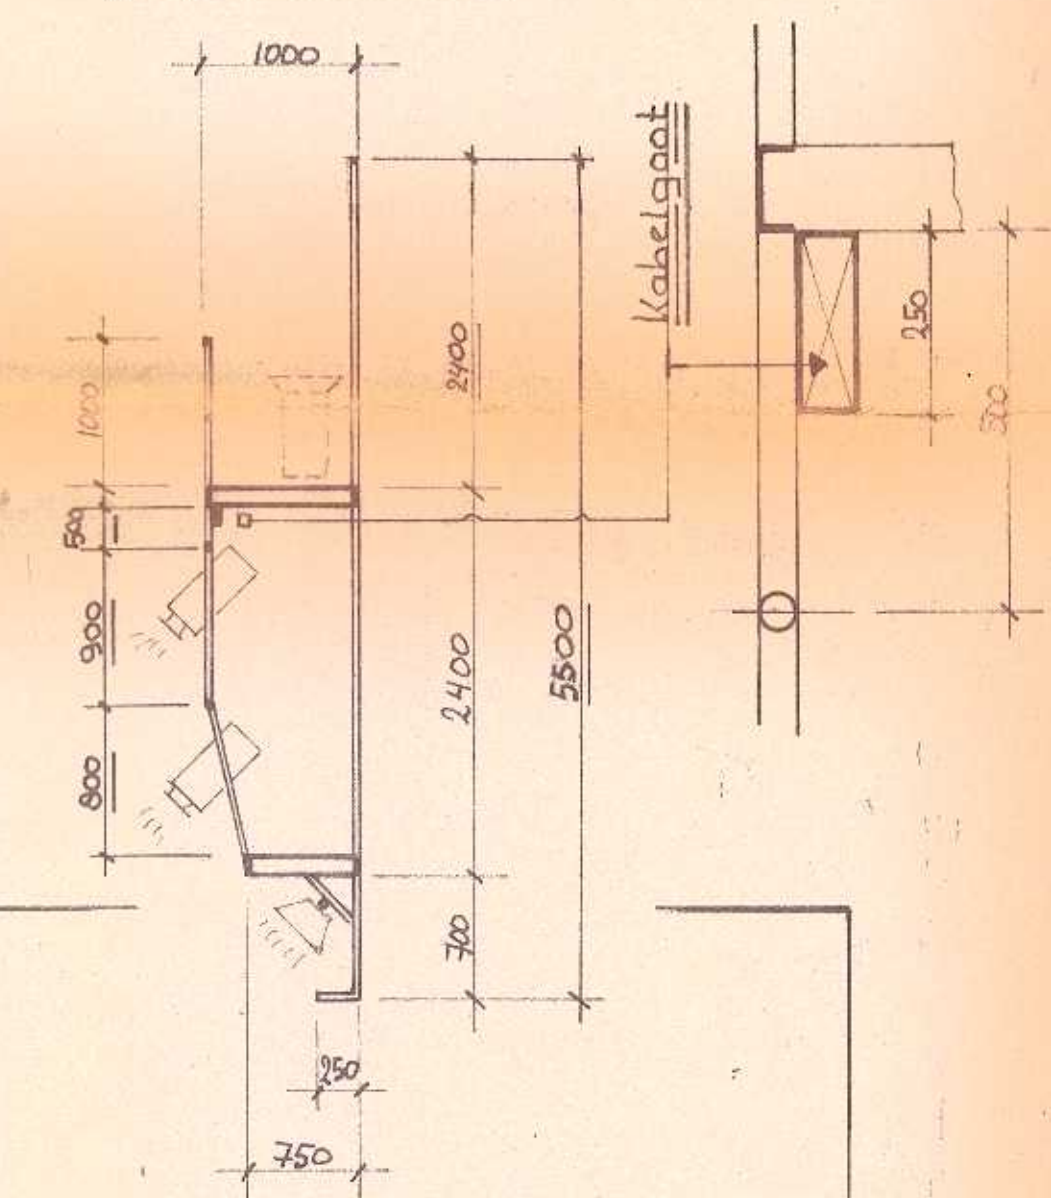

doorsn. B:B

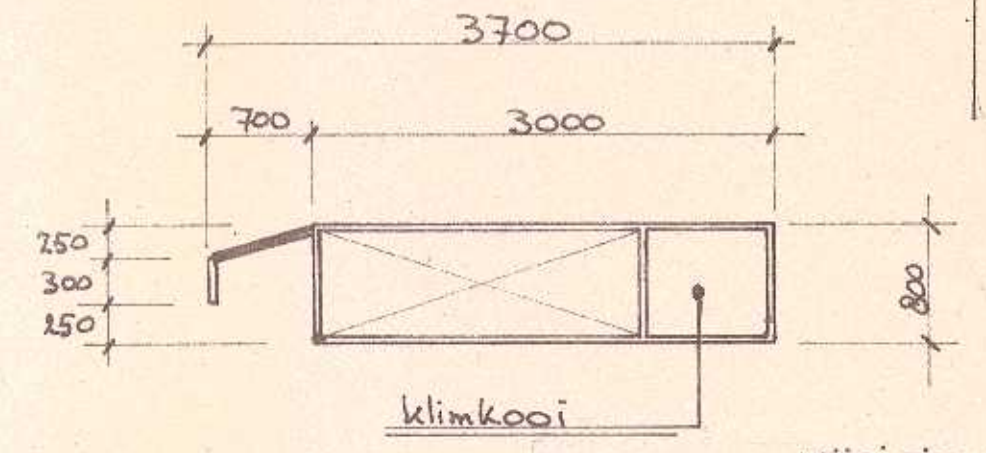

wuizingen!

|                     |                            |
|---------------------|----------------------------|
| g                   |                            |
| f                   |                            |
| e                   |                            |
| d                   |                            |
| c                   | 14.11.85 kabelgoot         |
| b                   | 24.3.86 geleiding + rideau |
| a                   | gew. 30.1.86               |
| Sch. 1:50 = 5.11.85 |                            |

tek. 443-1 vervallen!

Schaumburg Rotterdam / Lichtbrug + torens /