


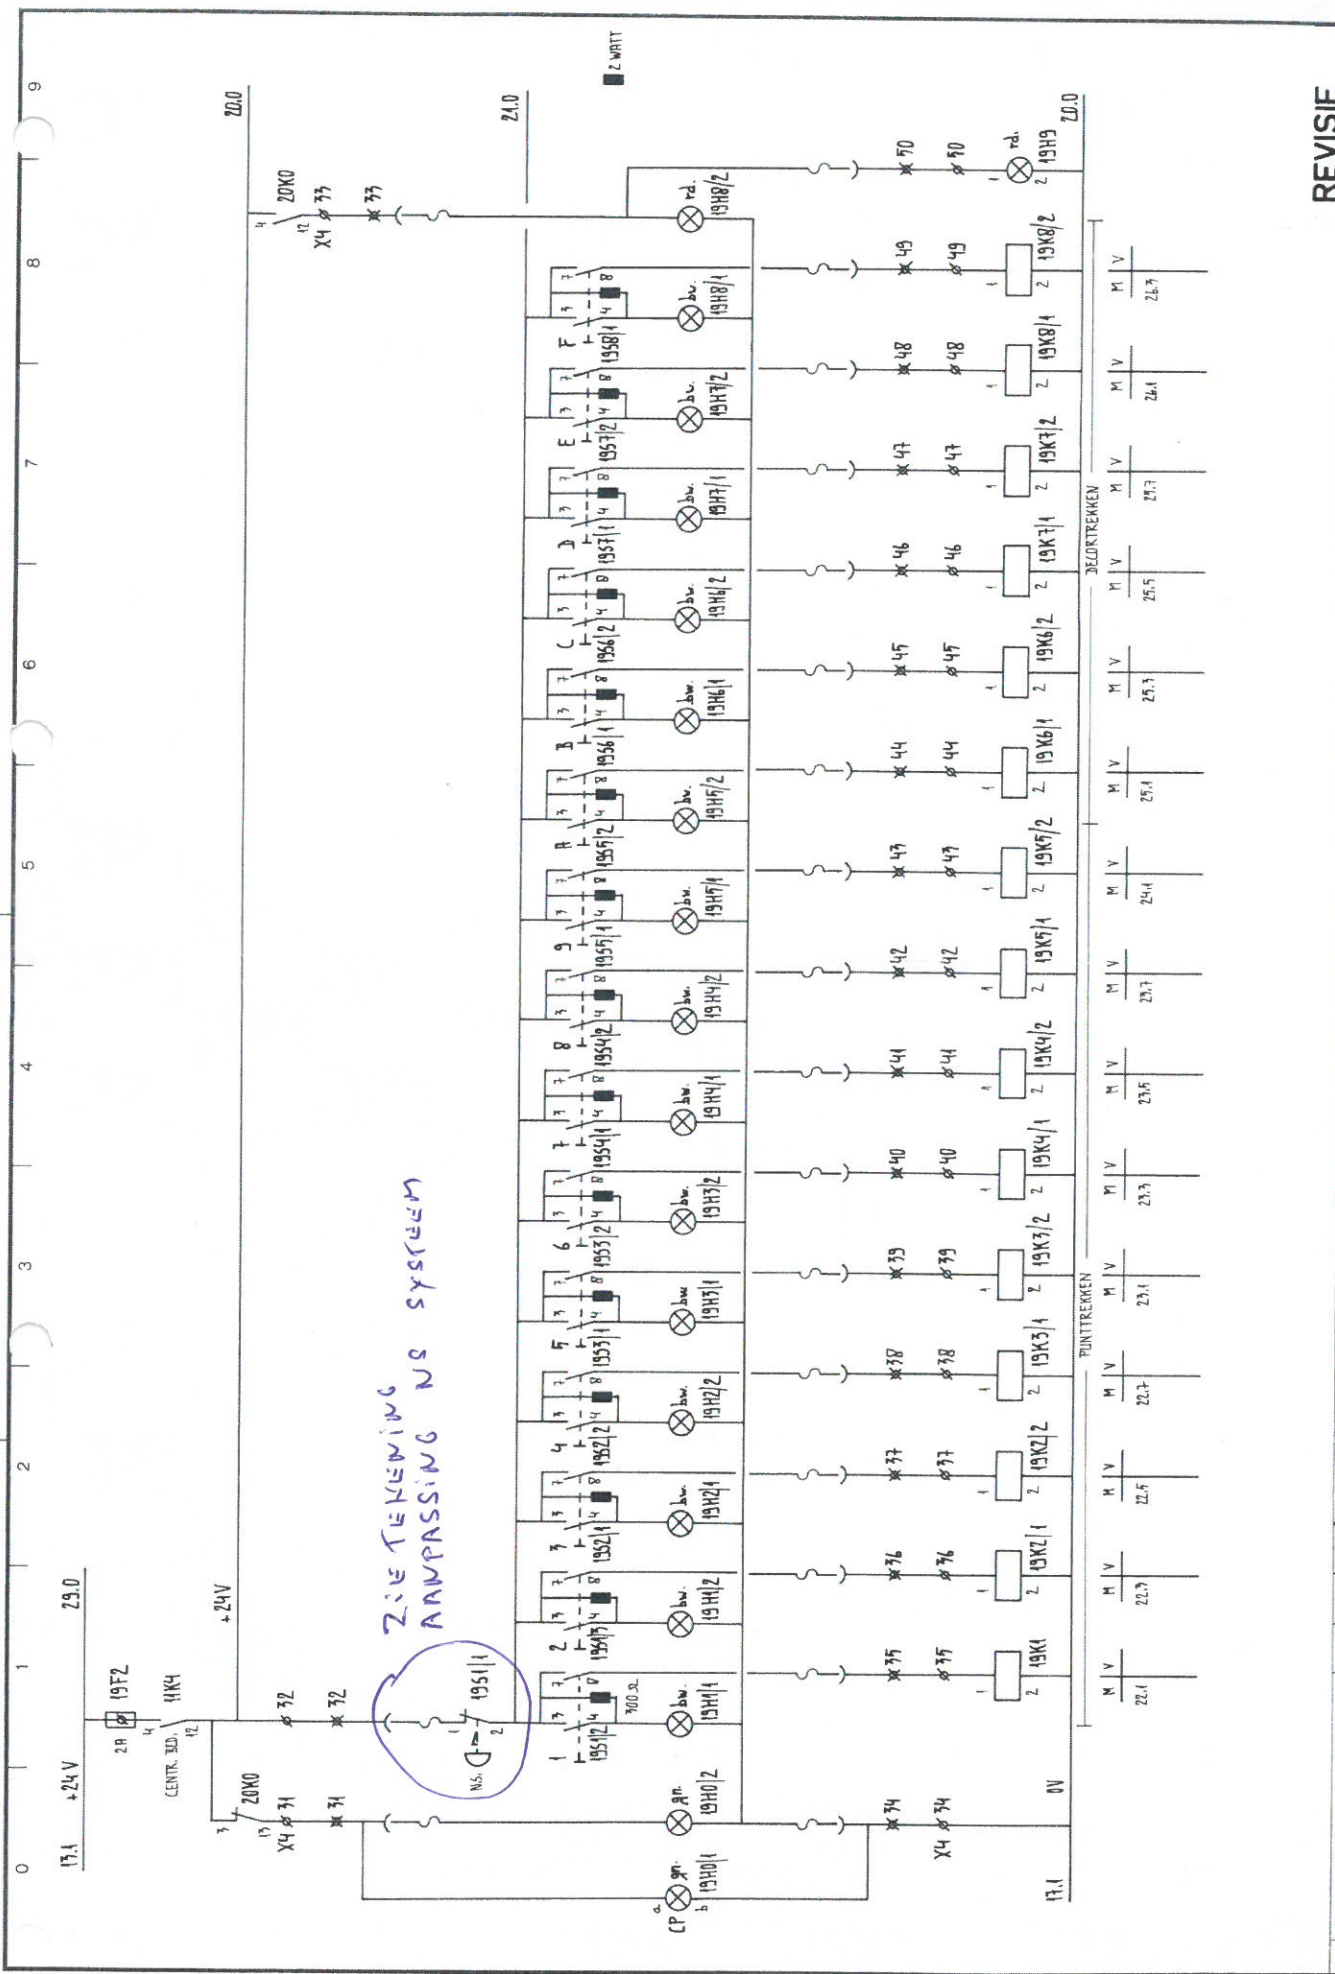

ZIE TENEMING
ANPASSING NS SYSTEM

REVISIE										A3		AANT. BL. 64					
SCHOUWBURG ROTTERDAM												BLAD NR. 19					
ELEKTROTECHNISCH INSTALLATIEBEDRIJF																	
																	
batenburg b.v.																	
KIPSTRAAT 23, 3011 RS ROTTERDAM																	
WIJZIGING		GET.		GEK.		DAT.		MATEN		SCHAAL		W NR.		CO NR.		MO NR.	
												6-4-1988					
		</															