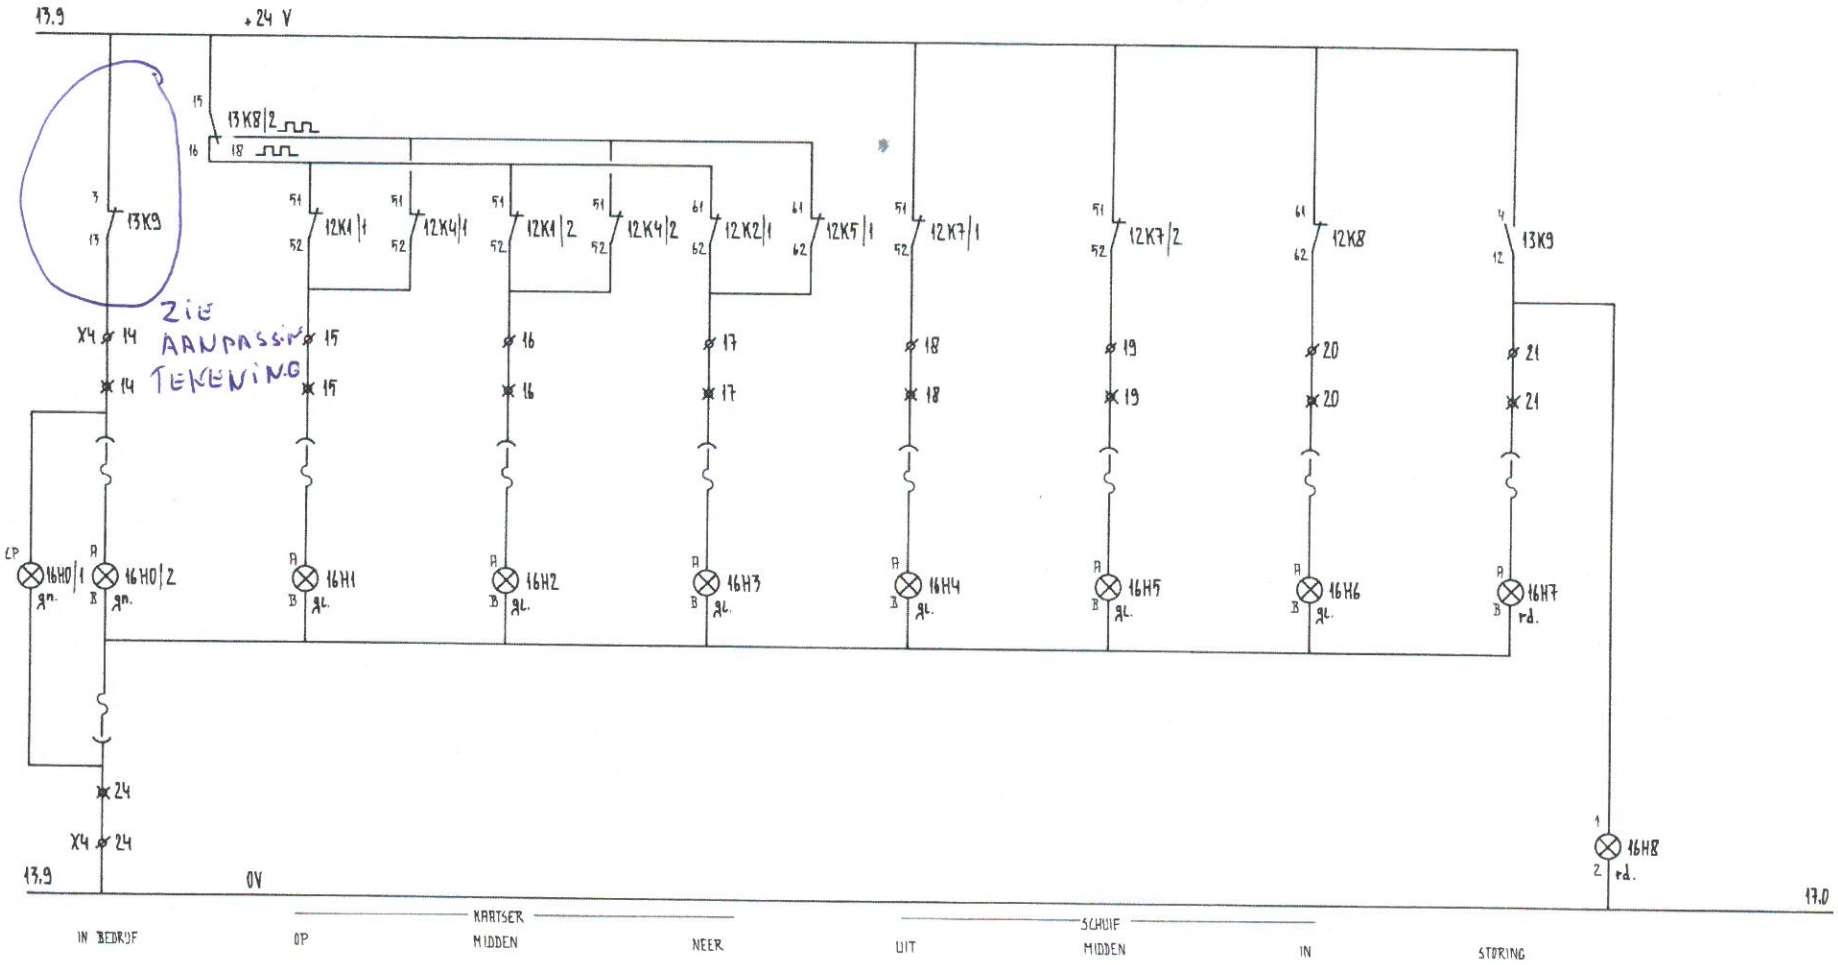

Deze teke[illegible]s ons eigendom. Iedere vervreemding, vermenigvuldiging, openbaarm[illegible] aan derden wordt gestraft met gevangenisstraf volgens de Art. 98, [illegible], 310, 328, bis of 332 van het Wetboek van Strafrecht of met geldboete van ten hoogste vijfduizend gulden volgens de Art. 31 en 32 der Auteurswet 1912.

WIJZIGING	GET.	GEK.	DAT.

GET.	N.R.B.	MO NR.	
GEK.		CO NR.	
DATUM	6-4-1988	W NR.	
MATEN		SCHAAL	

ELEKTROTECHNISCH INSTALLATIEBEDRIJF
batenburg b.v.
KIPSTRAAT 23, 3011 RS ROTTERDAM

SCHOUWBURG ROTTERDAM

BESTURINGSKAST HIJSWERKTUIGEN
SIGNALERING KAATSER & SCHUIF

REVISIE

A3

AANT. BL.	64
BLAD NR.	16

33.1297