


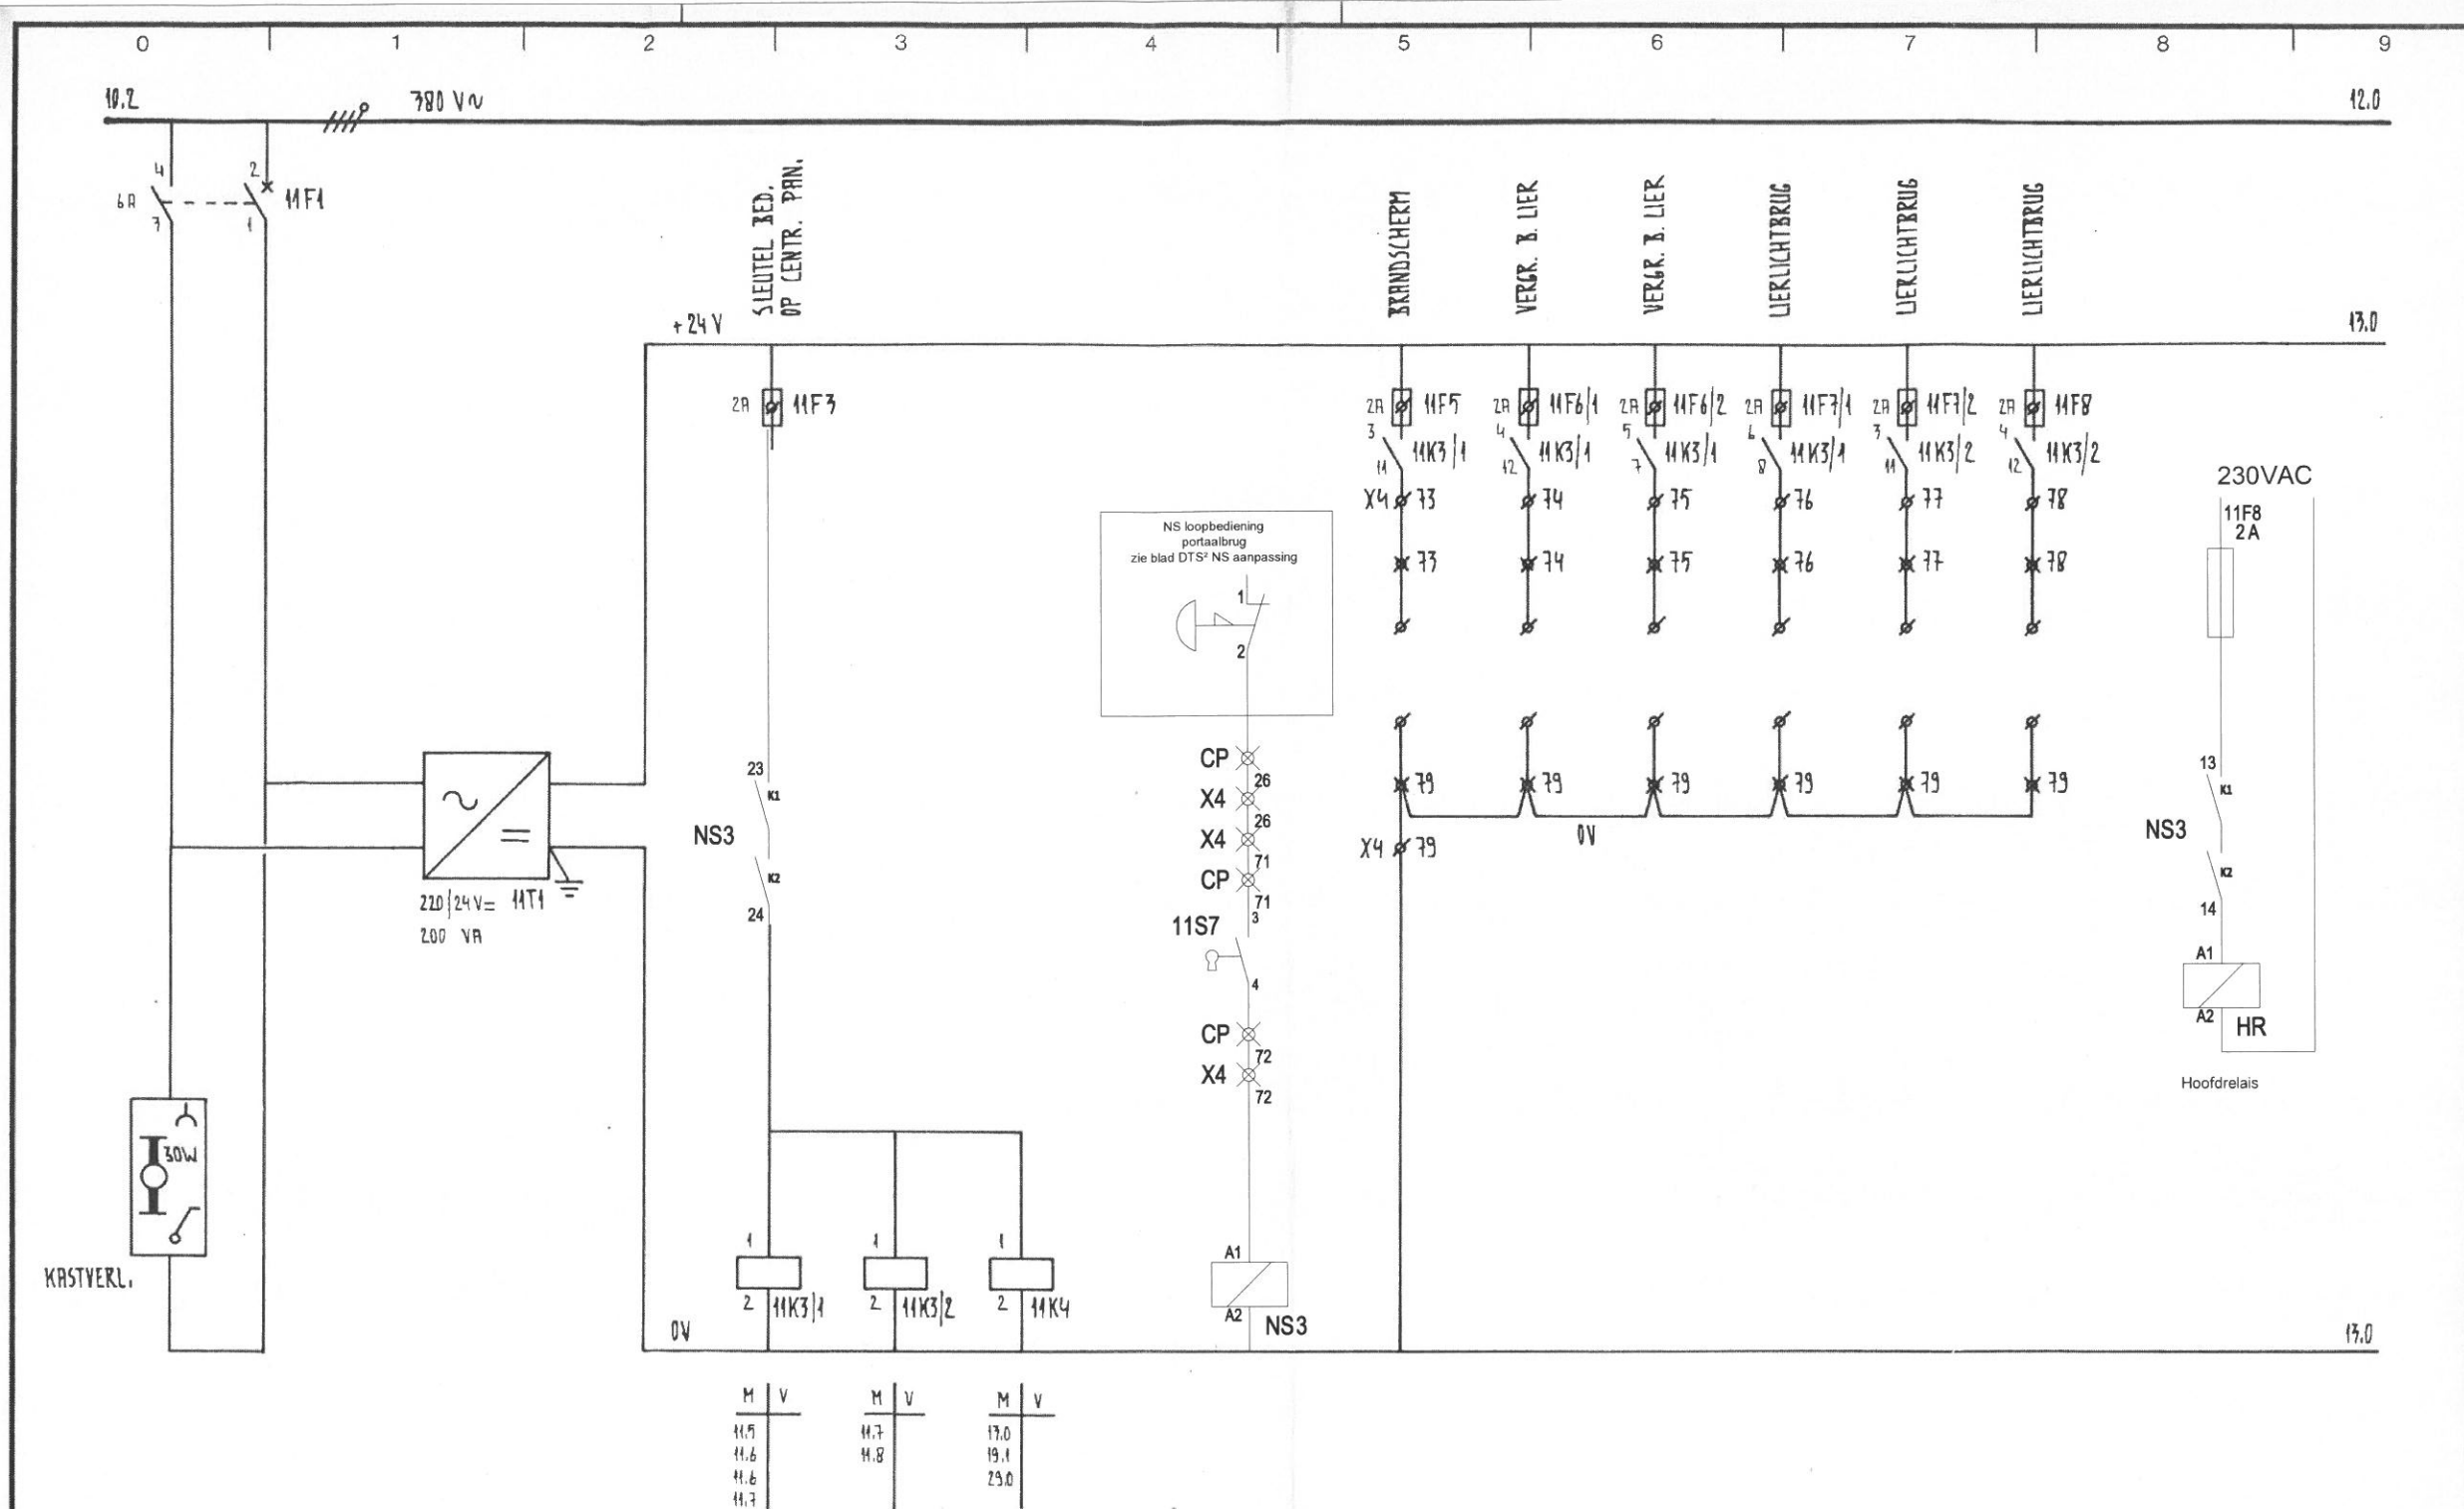

Deze tekening is ons eigendom. Iedere verveemding, vernieuwing, openbaarmaking aan derden wordt gestraft met gevangenisstraf volgens de Art. 98, 310, 328, 332 van het Wetboek van Strafrecht of met geldboete van ten hoogste vijfduizend gulden volgens de Art. 31 en 32 der Auteurswet 1912.

REVISIE			
A3	AANT. BL.	64	
	BLAD NR.	11	
33.1297			

WIJZIGING	GET.	GEK.	DAT.	GET.	N.R.B.	MO NR.	
				GEK.		CO NR.	
				DATUM	6-4-1988	W NR.	
				MATEN		SCHAAL	

ELEKTROTECHNISCH INSTALLATIEBEDRIJF		SCHOUWBURG ROTTERDAM	
batenburg b.v.		BESTURINGSKAST HIJSWERKTUIGEN	
KIPSTRAAT 23, 3011 RS ROTTERDAM		VOEDING 24V=	

NS aanpassing

Project: Theater Rotterdam
Street: schouwburgplein
Zip code: City: Rotterdam
Tel: Fax:

Titel: Aanpassing NS systeem batenburg

Drawn by: AOR
Size: A3
Date print: 6-2-2020

Rev.: Date:
Date: 16-10-2019



Project nr.: PR
Production order: PO-
Page nr.: 011