



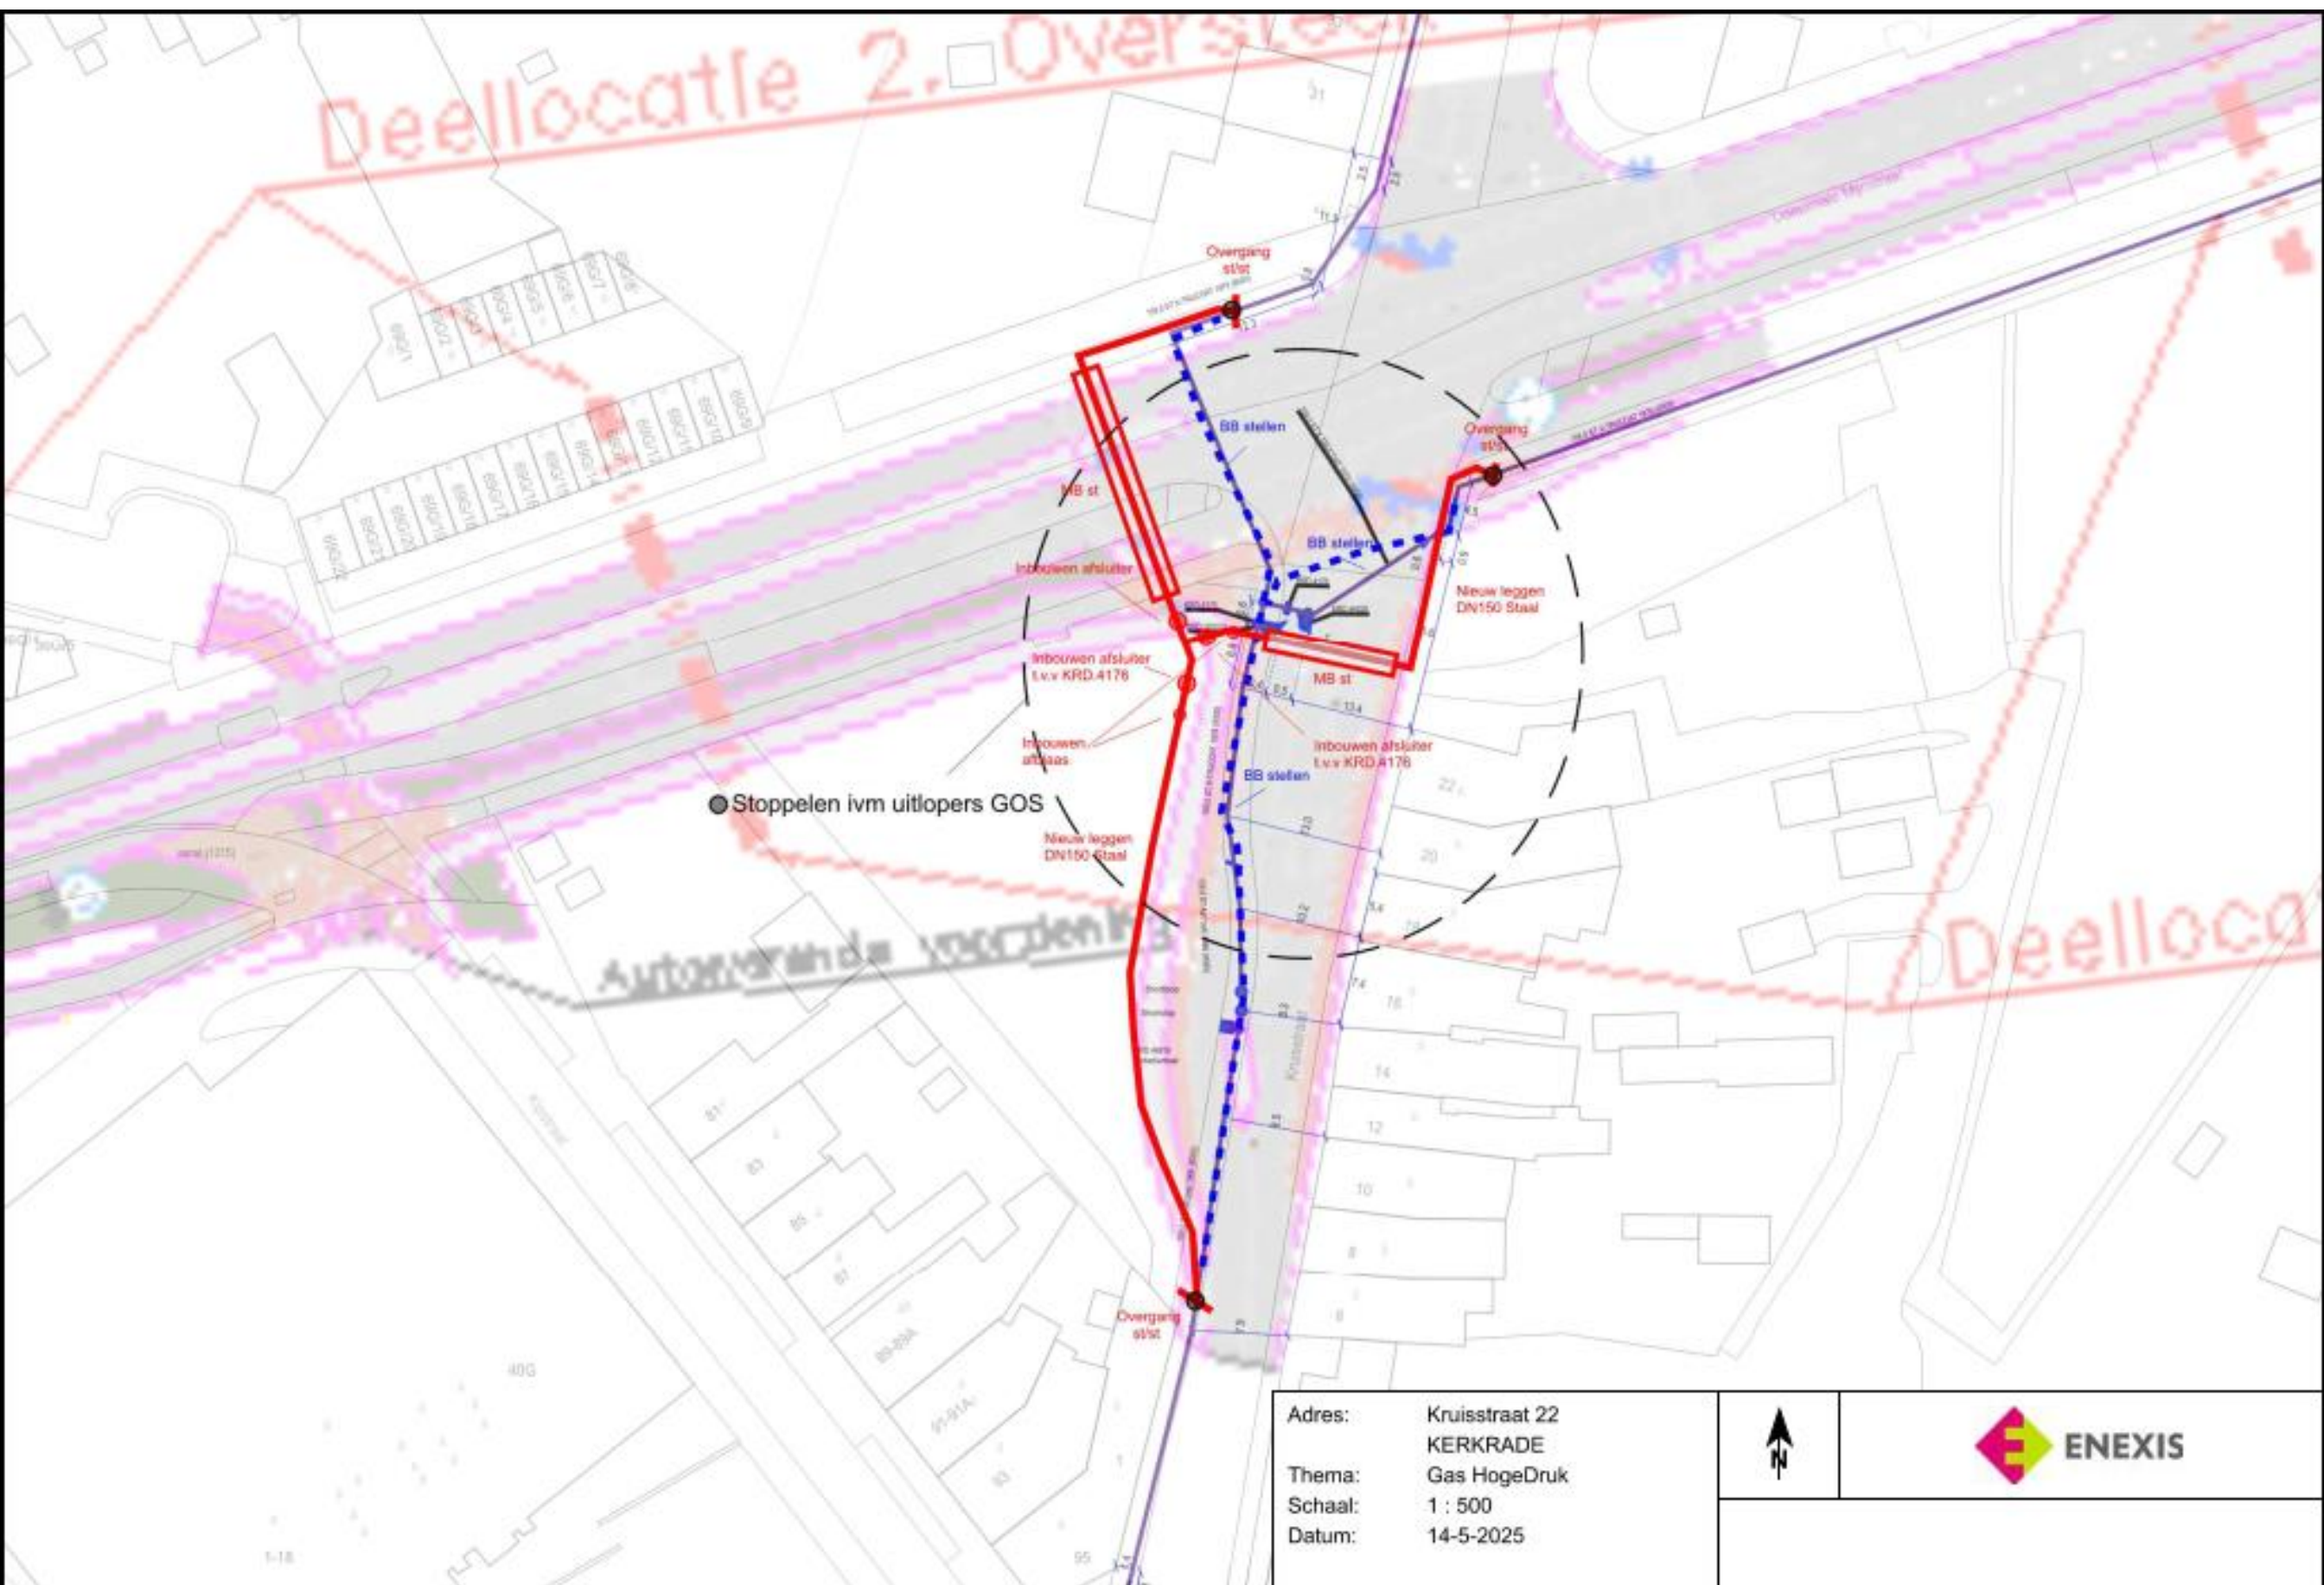

Adres: Kruisstraat 22
KERKRADE
Thema: Gas HogeDruk
Schaal: 1 : 500
Datum: 14-5-2025



