

DNA Projecten

Gemeente Dijk en Waard

Technische bijlage stoffering

Datum

9 september 2025

Opdrachtgever

Gemeente Dijk & Waard
Parelhof 1
1703 EZ Heerhugowaard

Adviseur

DNA Projecten B.V.
Burgemeester Falkenaweg 58-2
8442 LE Heerenveen

Basis uitgangspunten

- Werkvloer tijdens bouw: tijdens de bouw dient de werkvloer voor alle aanwezige partijen werkbaar te zijn conform bouwafspraken. Inschrijver dient te allen tijde zorg te dragen voor een opgeruimde werkvloer, zodat andere partijen niet worden beperkt in het uitvoeren van hun werkzaamheden. De tijd tussen aanvoer van materiaal en uitvoer van werkzaamheden dient zo kort mogelijk te zijn. Alle afval dient mee retour genomen te worden, inschrijver is verplicht haar eigen afval dagelijks te verwijderen en zorg te dragen voor een schone werkvloer. Indien de inschrijver zich hier niet aan houdt, zal de opdrachtgever dit op kosten van de inschrijver laten verwijderen. Daarnaast kan de opdrachtgever een boete of verrekening toepassen bij herhaaldelijke overtreding.
- De opdrachtnemer blijft te allen tijde verantwoordelijk voor zijn materialen op locatie.
- Afwijkingen op deze technische bijlage zijn uitsluitend toegestaan na schriftelijke goedkeuring van de opdrachtgever.
- Alle vloeren dienen in het werk door inschrijver nagmeten te worden, afwijkingen ten opzichte van de in het prijsblad aangegeven vierkanter meters zijn voor risico inschrijver.
- De opdrachtgever behoudt zich het recht voor om het type stoffering op een later moment te wijzigen, uitsluitend voor een beperkt aantal vierkante meters waarvan de gebruikstoepassing nog kan wijzigen.
- Alle in de bijlage beschreven prestaties worden geacht te zijn inbegrepen in de inschrijfprijs, ook als deze niet afzonderlijk zijn benoemd.
- Prijsvorming per onderdeel indien aangegeven.
- Inkoopvoorwaarden Gemeente Dijk en Waard zijn van toepassing.
- Oplevergarantie conform bijgaande planning.
- Werktekeningen dienen vooraf ter goedkeuring aan DNA Projecten te worden voorgelegd.
- Alle maten op tekening zijn indicatief en dienen in het werk nagemeten te worden.
- Bepaling gelijkwaardigheid: indien een inschrijver een alternatief product aanbiedt waar in deze bijlage “of gelijkwaardig” is vermeld, dient hij dit gelijkwaardigheidsbewijs aan te tonen met testrapporten, certificaten en productbladen die de technische, functionele en esthetische gelijkwaardigheid objectief onderbouwen. De beoordeling van gelijkwaardigheid ligt te allen tijde bij de opdrachtgever.
- Controle op prestaties: de opdrachtgever behoudt zich het recht voor om tijdens of na uitvoering steekproeven en controles uit te voeren (bijv. akoestiek, brandklasse, vlakheid) om te toetsen of aan de opgegeven prestaties is voldaan. Eventuele afwijkingen worden op kosten van de opdrachtnemer hersteld.

Technische uitgangspunten

Verwijderen bestaande vloeren
- Alle bestaande vloerafwerkingen dienen volledig te worden verwijderd en afgevoerd.
- Kosten voor het verwijderen en afvoeren zijn inbegrepen in de inschrijfprijs.

Voorbereidende werkzaamheden
- Alle noodzakelijke voorbereidende werkzaamheden, zoals schuren, egaliseren en legklaar maken van de ondervloer, dienen te zijn inbegrepen in de inschrijfprijs.

Afdekking nieuwe vloeren
- Nieuw aangebrachte vloeren dienen per bouwfase tijdelijk te worden afgedekt met stucloop of een gelijkwaardig beschermingsmateriaal.
- De aanbieding dient een afzonderlijke prijs te bevatten voor zowel het plaatsen als het verwijderen van de afdekking.
- De afdekking moet zodanig worden aangebracht dat andere partijen veilig en zonder schade aan de vloer hun werkzaamheden kunnen uitvoeren.

Legrichting
- De inschrijver dient bij de aanbieding uit te gaan van de legrichting zoals op de tekeningen is aangegeven.
- Afwijkingen van de aangegeven legrichting zijn niet toegestaan zonder voorafgaande schriftelijke goedkeuring van de opdrachtgever.

Vloertypen
- Uitsluitend de in de bijlage gevraagde typen vloerbedekking zijn toegestaan.
- Afwijken hiervan is uitsluitend toegestaan na voorafgaande schriftelijke goedkeuring van de opdrachtgever.

Kitwerk
- Alle benodigde kitwerkzaamheden (zoals het afkitten van kanten, naden en aansluitingen) dienen te zijn inbegrepen in de inschrijfprijs.
- Kitwerk dient te worden uitgevoerd in transparant grijs of, indien anders aangegeven, in overleg met de opdrachtgever.

Praktische uitvoering
- Vloeren dienen strak passend te worden aangebracht rondom deuren, kozijnen, kolommen en overige obstakels.
- Afwerking rondom deuren en overige obstakels is volledig de verantwoordelijkheid van de opdrachtnemer.
- Open naden groter dan 2 mm zijn niet toegestaan.
- Snijverlies is inbegrepen in de prijs.
- Restmaterialen en afval dienen dagelijks te worden afgevoerd en mogen niet achterblijven op de bouwplaats.




DNA Projecten

Gemeente Dijk en Waard

Projectfase 1

Verdieping 2, vloervelden A2 / B2 / C2 + Plaza
Begane grond, vloerveld B0

B0

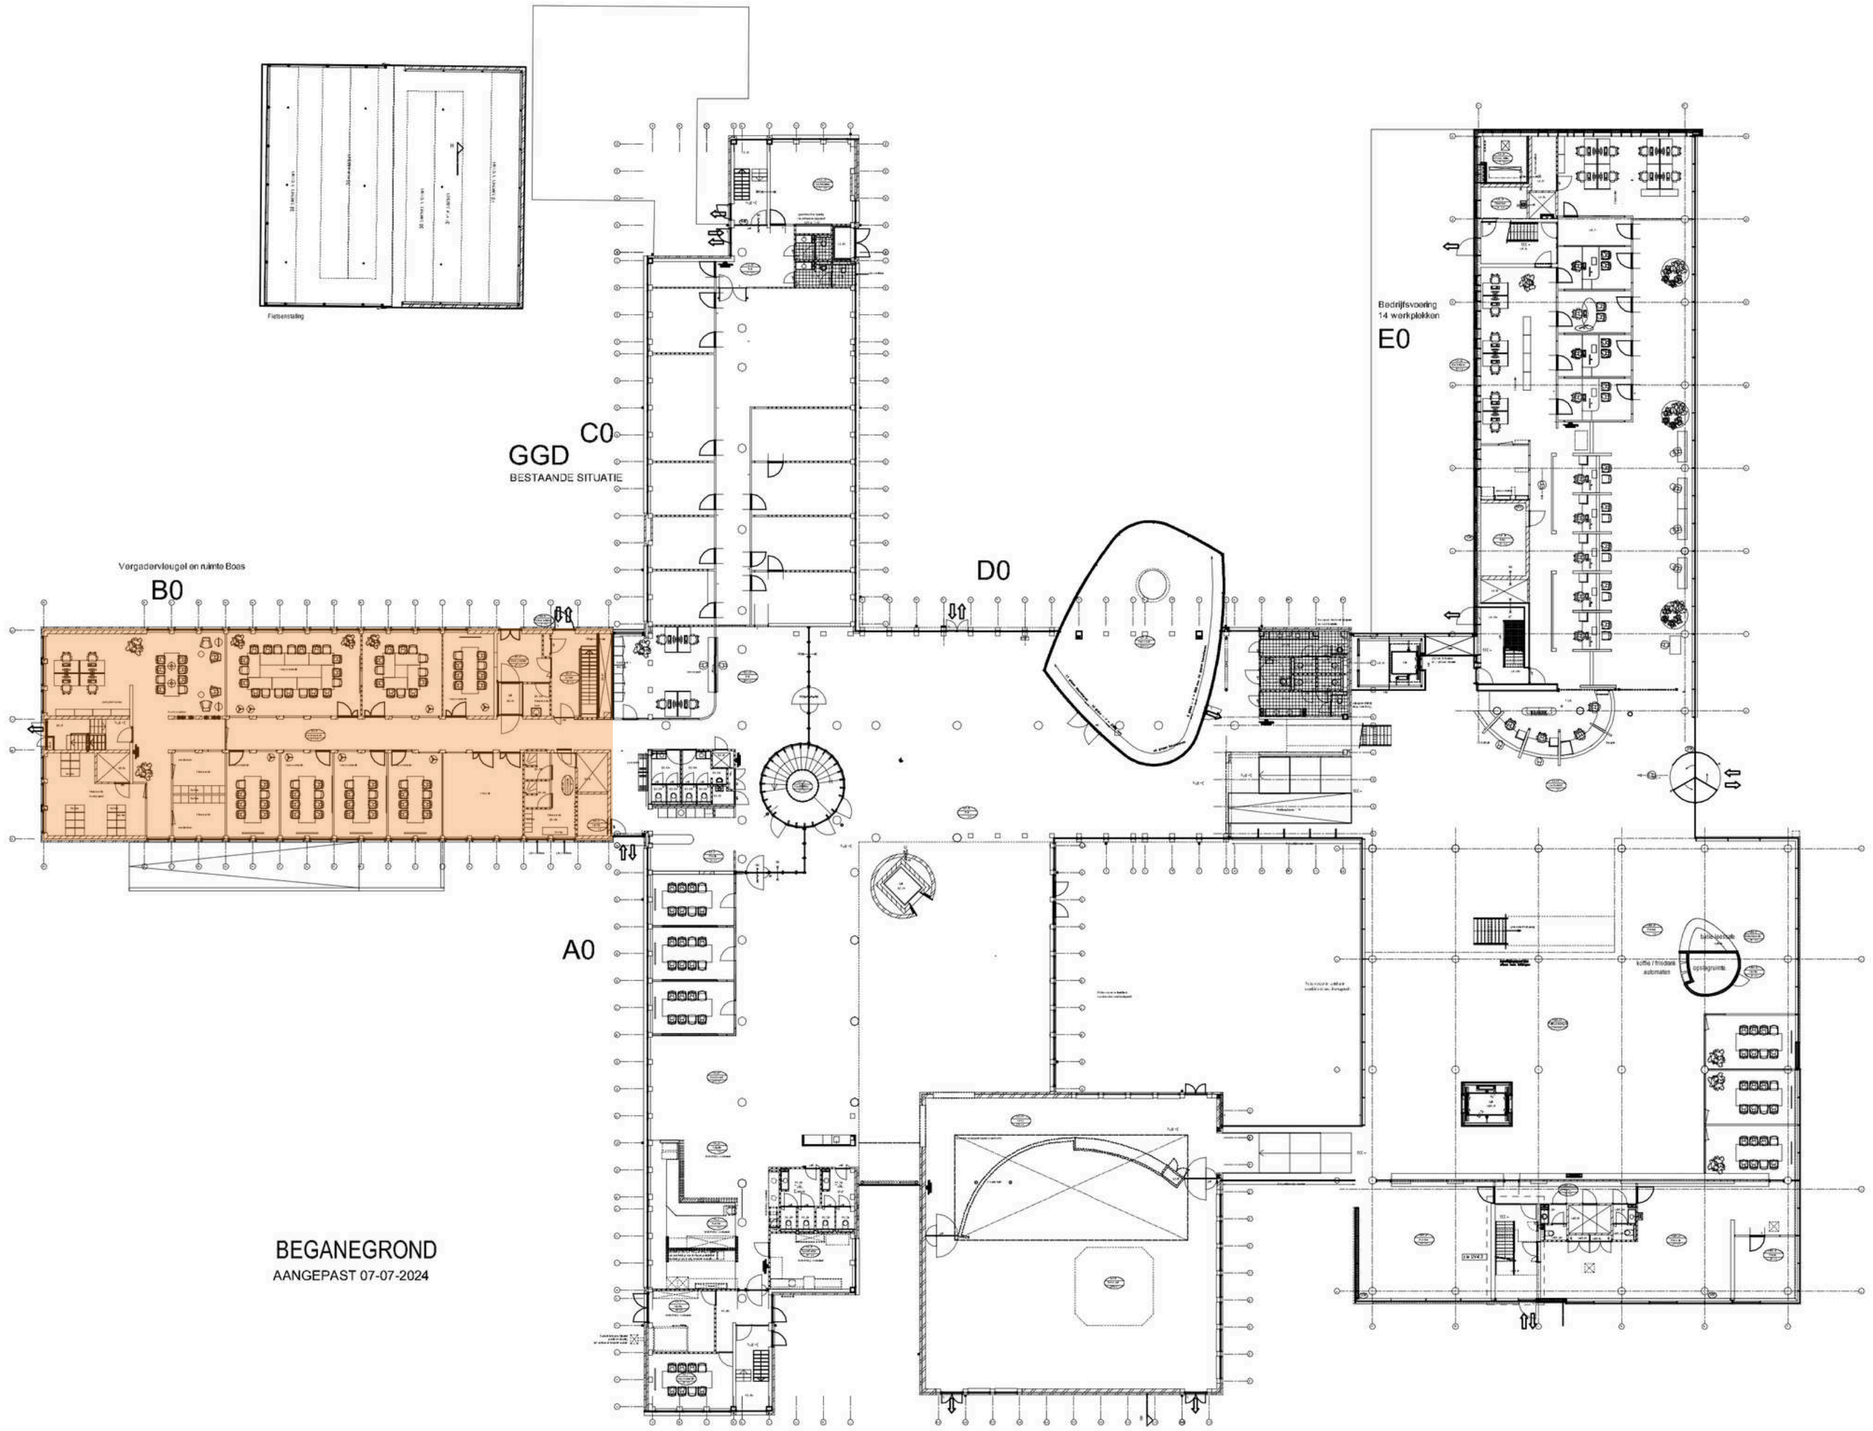
Fietsenstalling
C0
GGD
BESTAANDE SITUATIE
Vergadervleugel en ruimte Boas
B0
D0
Bedrijfsvoering
14 werkplekken
E0
A0
BEGANEGROND
AANGEPAST 07-07-2024

B0 - Materialisatie



10
Earthen Forms Collection - On Grain 4.5 mm
A03302 European Walnut
250 x 1,000 mm
Installed Herringbone

20
Barricade Collection - Barricade Two
4200001 Grey
500 x 500 mm
Installed Monolithic

30
norament 926 castello
5351
1,004 x 1,004 mm
Installed Monolithic

40
Past Forward Collection - Yesterdays
9960004 Bronze
500 x 500 mm
Installed Non Directional


50
LC02
2369003 Fawn
1,000 x 1,000 mm
Installed Non Directional

60
Northern Grain
A02606 Antique Wash
250 x 1,000 mm
Installed Ashlar


70
Brushed Lines
A01607 Powder
250 x 1,000 mm
Installed Ashlar

80
Brushed Lines
A01614 Honey
250 x 1,000 mm
Installed Ashlar

B0 - Legrichting

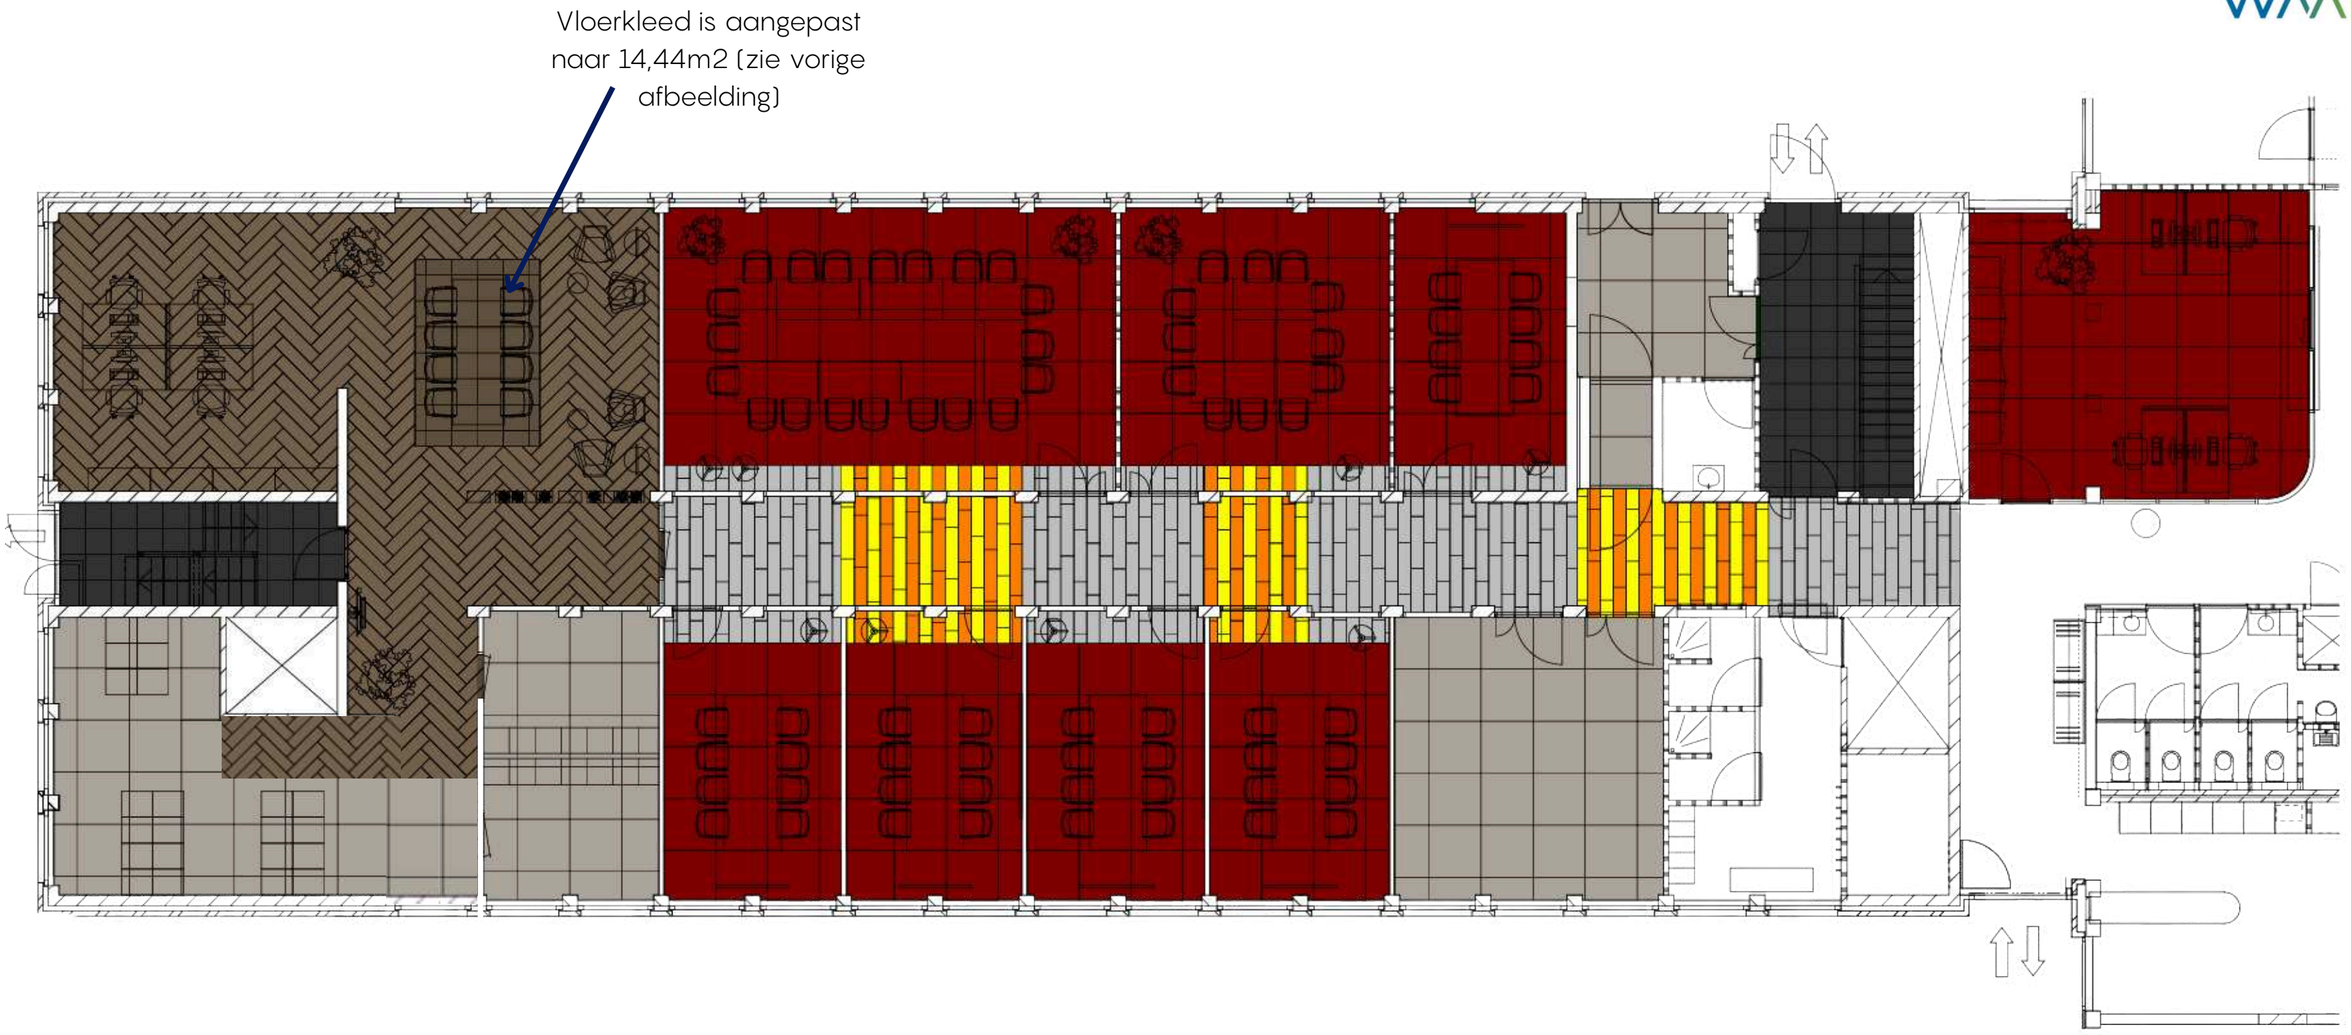

A2

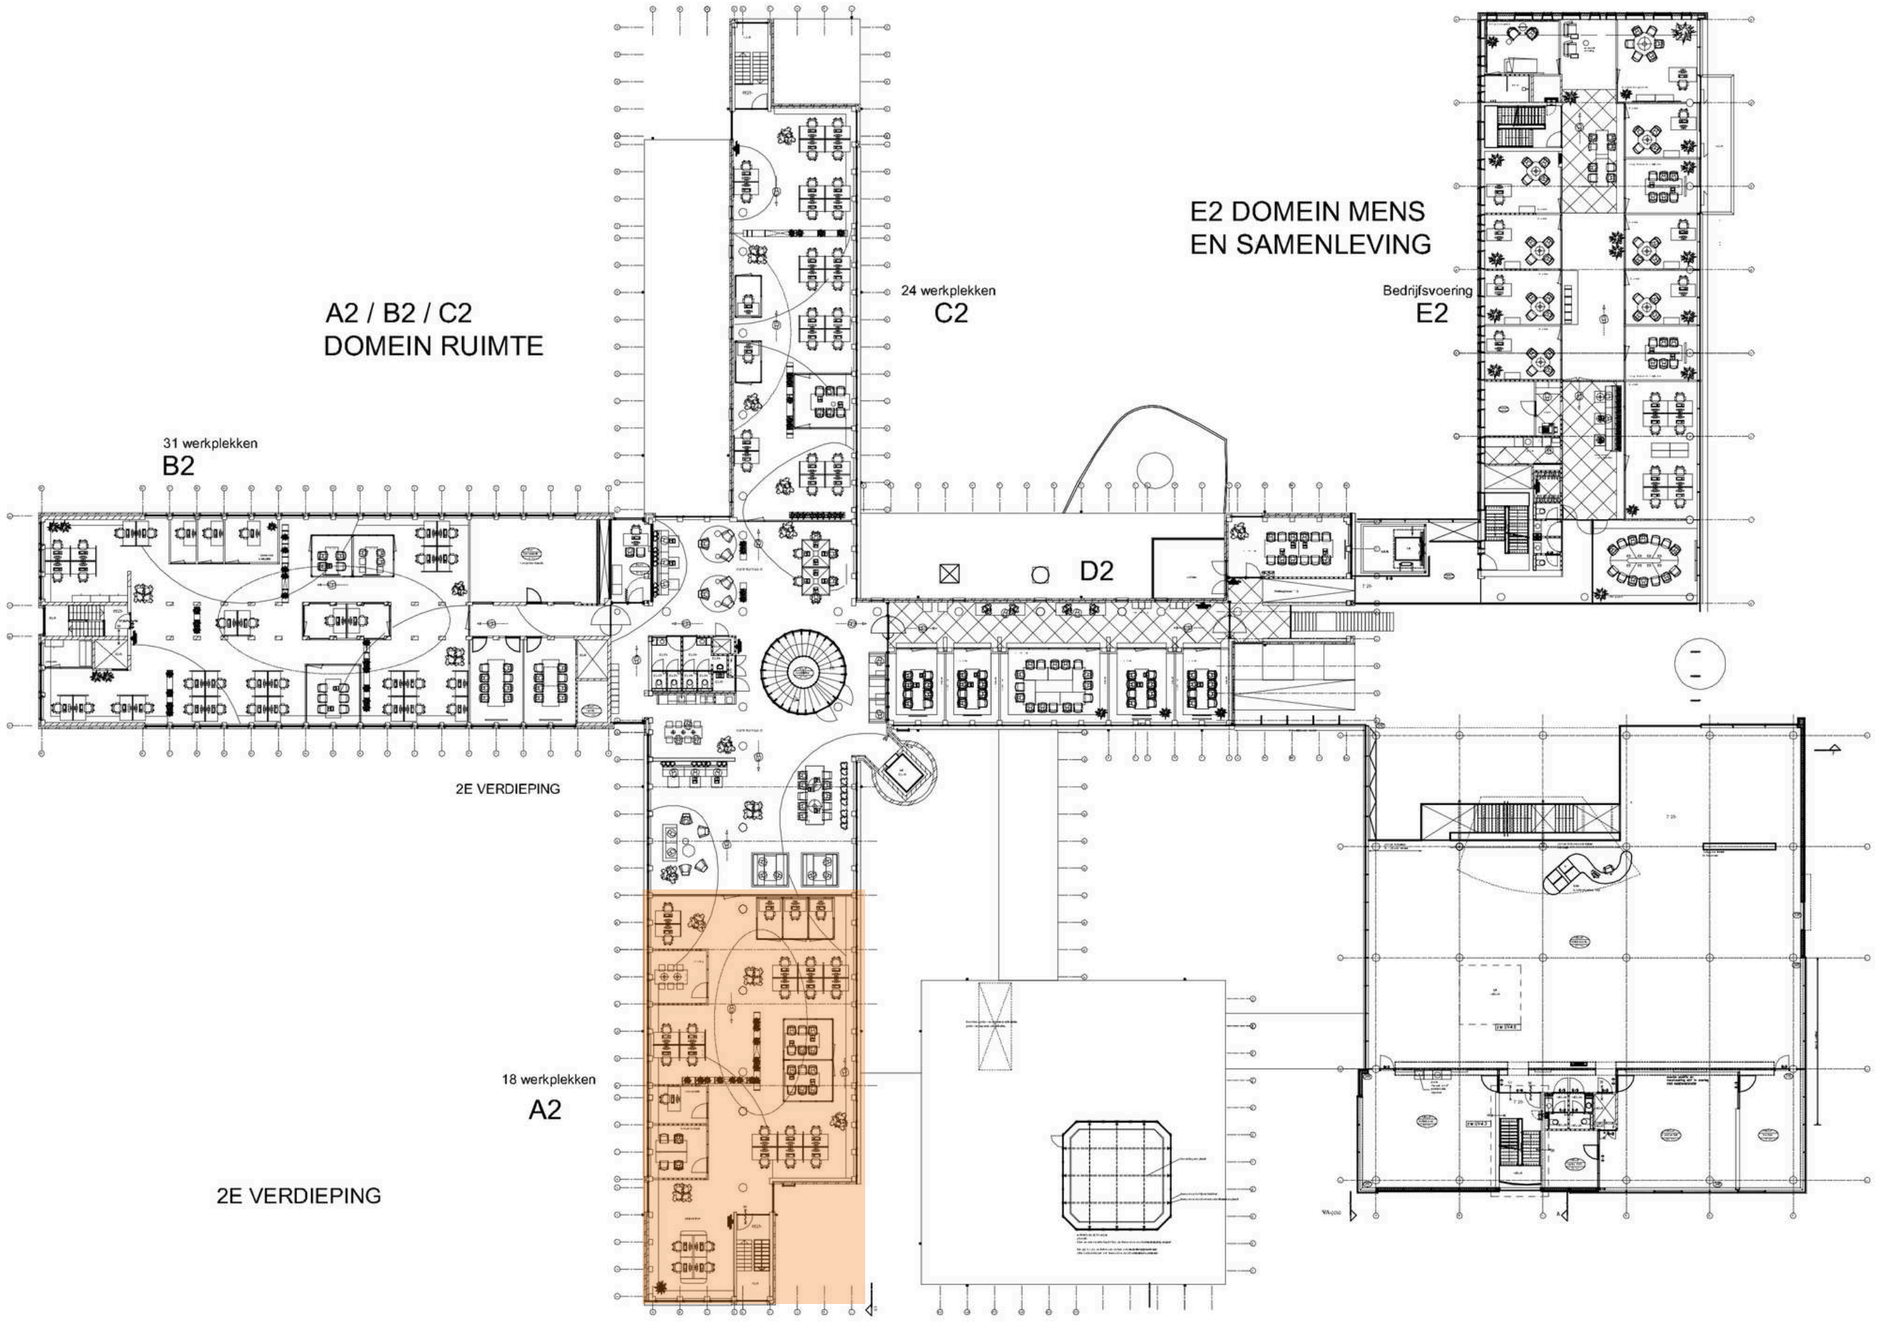
A2 / B2 / C2
DOMEIN RUIMTE
24 werkplekken
C2
E2 DOMEIN MENS
EN SAMENLEVING
Bedrijfsvoering
E2
31 werkplekken
B2
D2
2E VERDIEPING
18 werkplekken
A2
2E VERDIEPING

A2 - Materialisatie



10 Level Set Collection - Natural Woodgrains
A00203 Chestnut
25 x 100 cm
Installed Ashlar

20 Upon Common Ground Collection - Escarpment
2525008 Rainforest Canopy
50 x 50 cm
Installed Ashlar


30 Upon Common Ground Collection - Shallows
2527003 Rainforest
25 x 100 cm
Installed Ashlar

40 Level Set Collection - Natural Woodgrains
A00203 Chestnut
25 x 100 cm
Installed Ashlar


50 Human Nature Collection - HN840
7619006 Shale
25 x 100 cm
Installed Ashlar

60 Upon Common Ground Collection - Escarpment
2525001 Desert Shrub
50 x 50 cm
Installed Ashlar

A2 - Legrichting

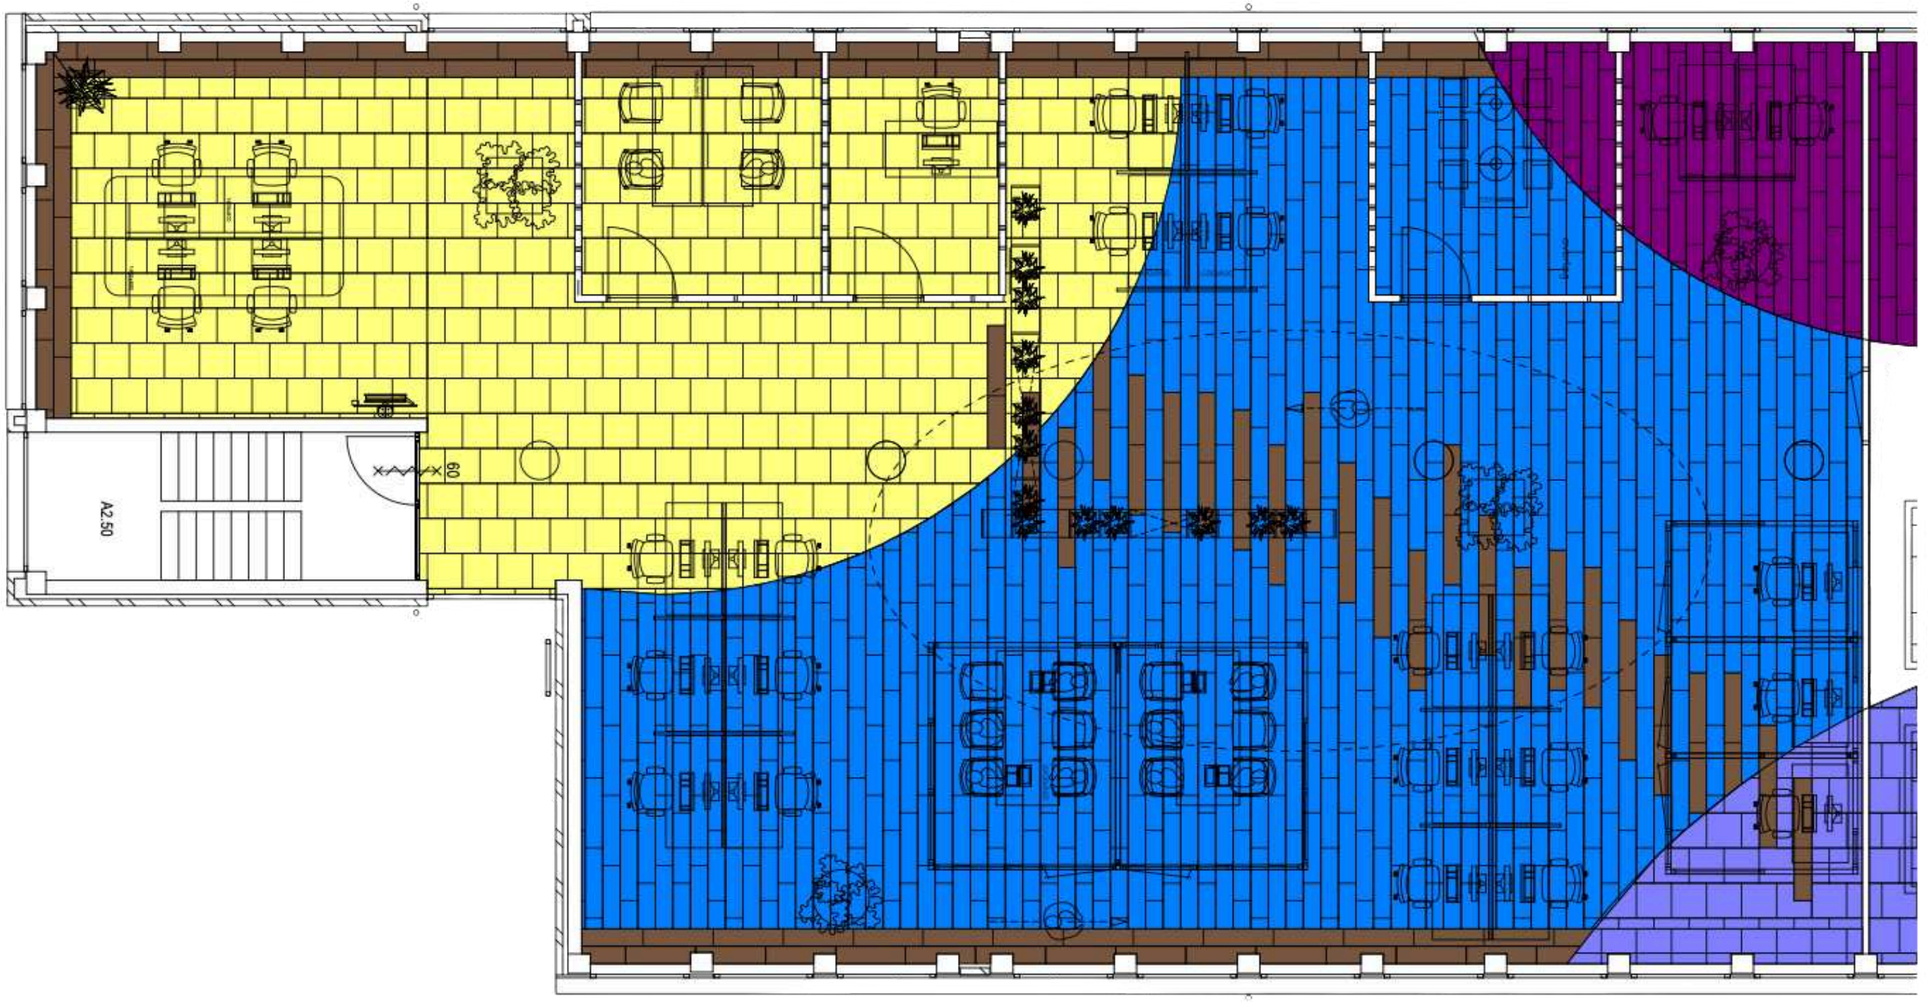

B2

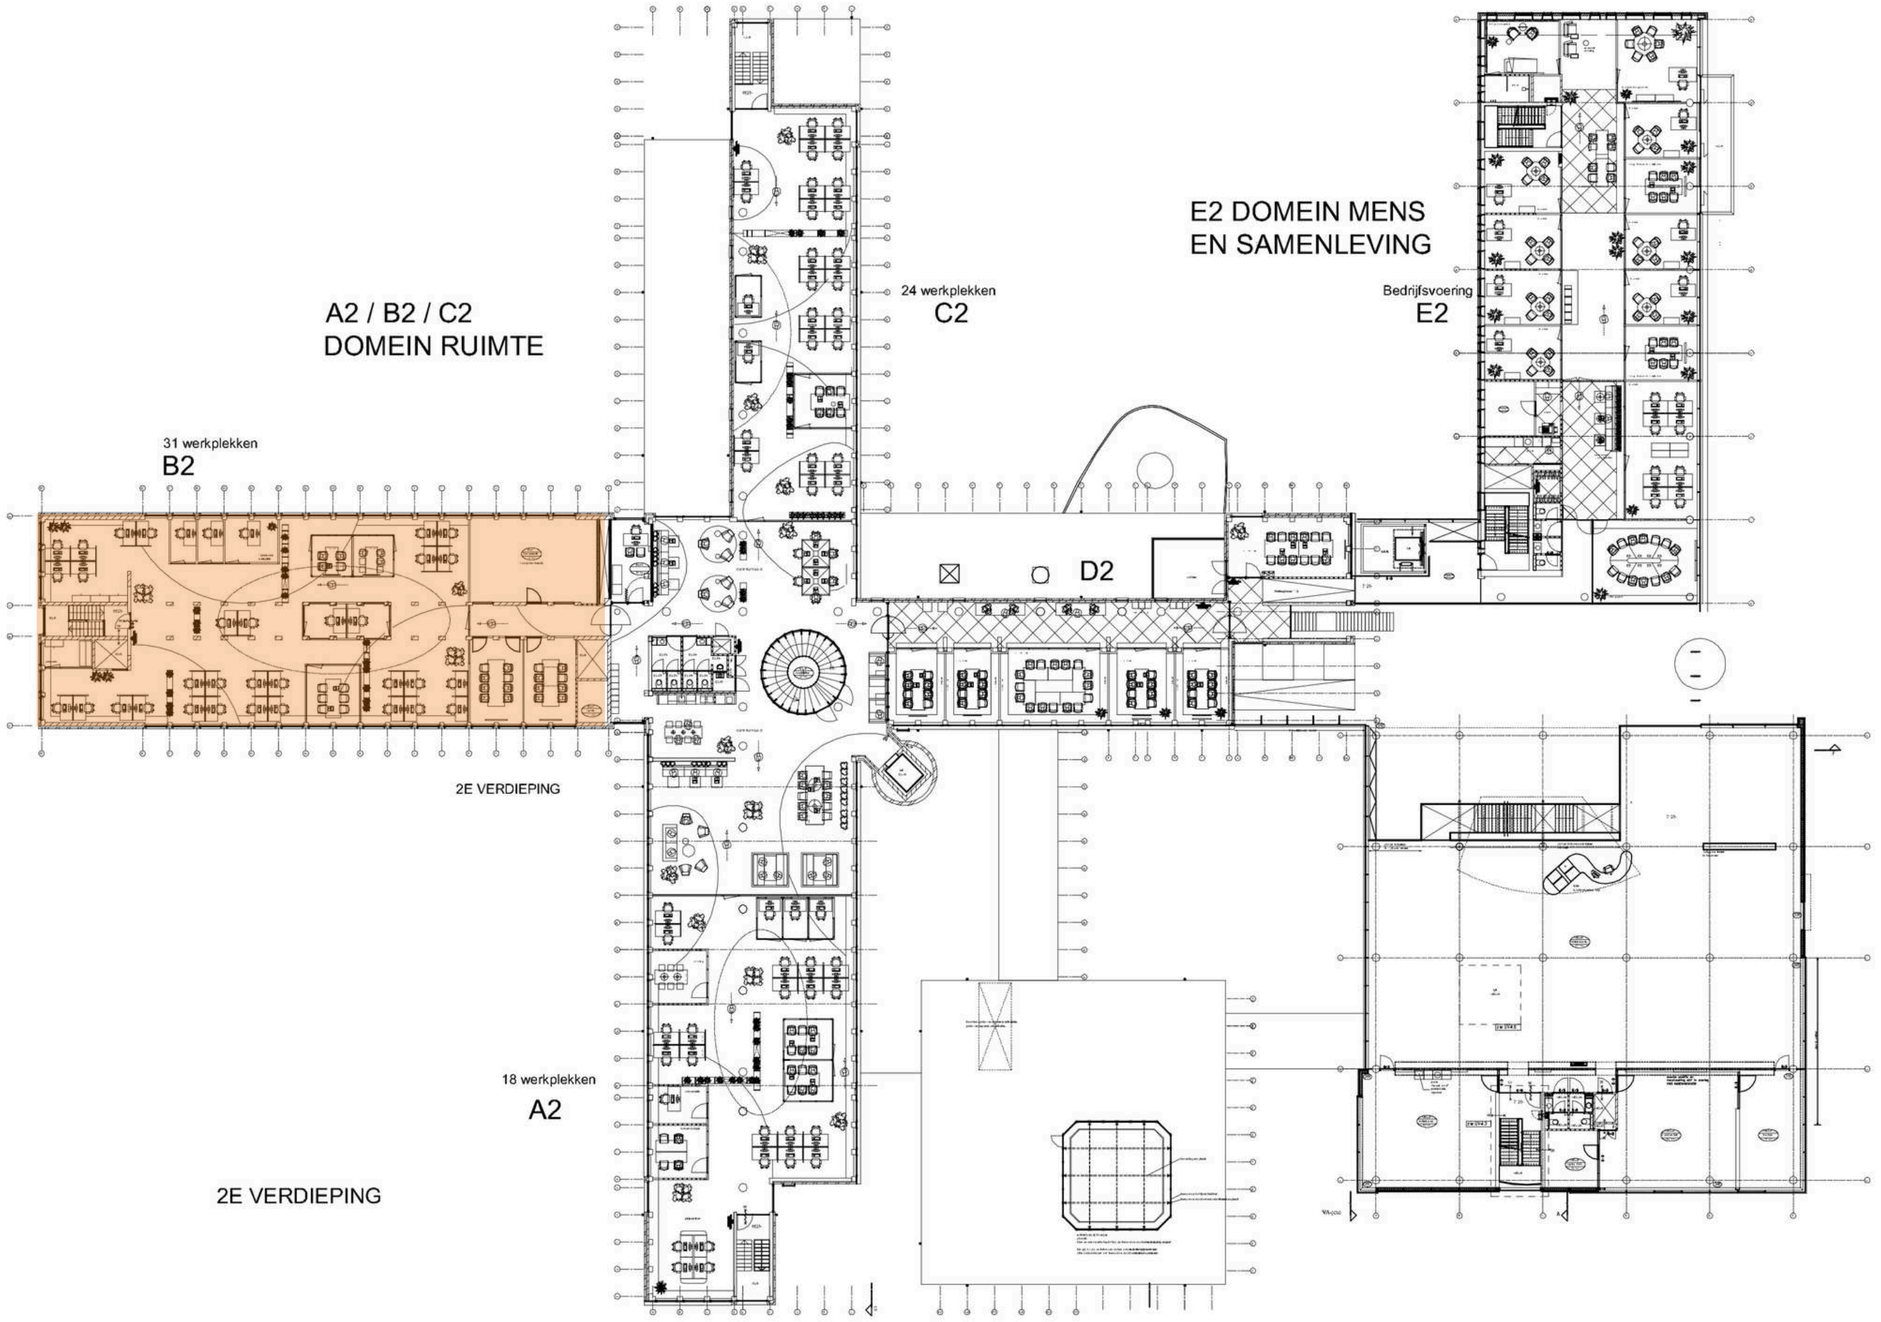
A2 / B2 / C2
DOMEIN RUIMTE
31 werkplekken
B2
24 werkplekken
C2
E2 DOMEIN MENS
EN SAMENLEVING
Bedrijfsvoering
E2
D2
2E VERDIEPING
18 werkplekken
A2
2E VERDIEPING

B2 - Materialisatie



10 **Northern Grain**
A02606 Antique Wash
25 x 100 cm
Installed Ashlar

20 **Etched & Threaded Collection - E613**
600T008 Wheat
25 x 100 cm
Installed Ashlar

30 **Composure Collection - Composure**
4169068 Wave
50 x 50 cm
Installed Non Directional

40 Net effect Collection - B601
7414007 sand


50 **Composure Collection - Composure**
4169069 Willow
50 x 50 cm
Installed Non Directional

60 **Net Effect Collection - B601**
7414008 Driftwood
50 x 50 cm
Installed Non Directional

B2 - Legrichting



C2

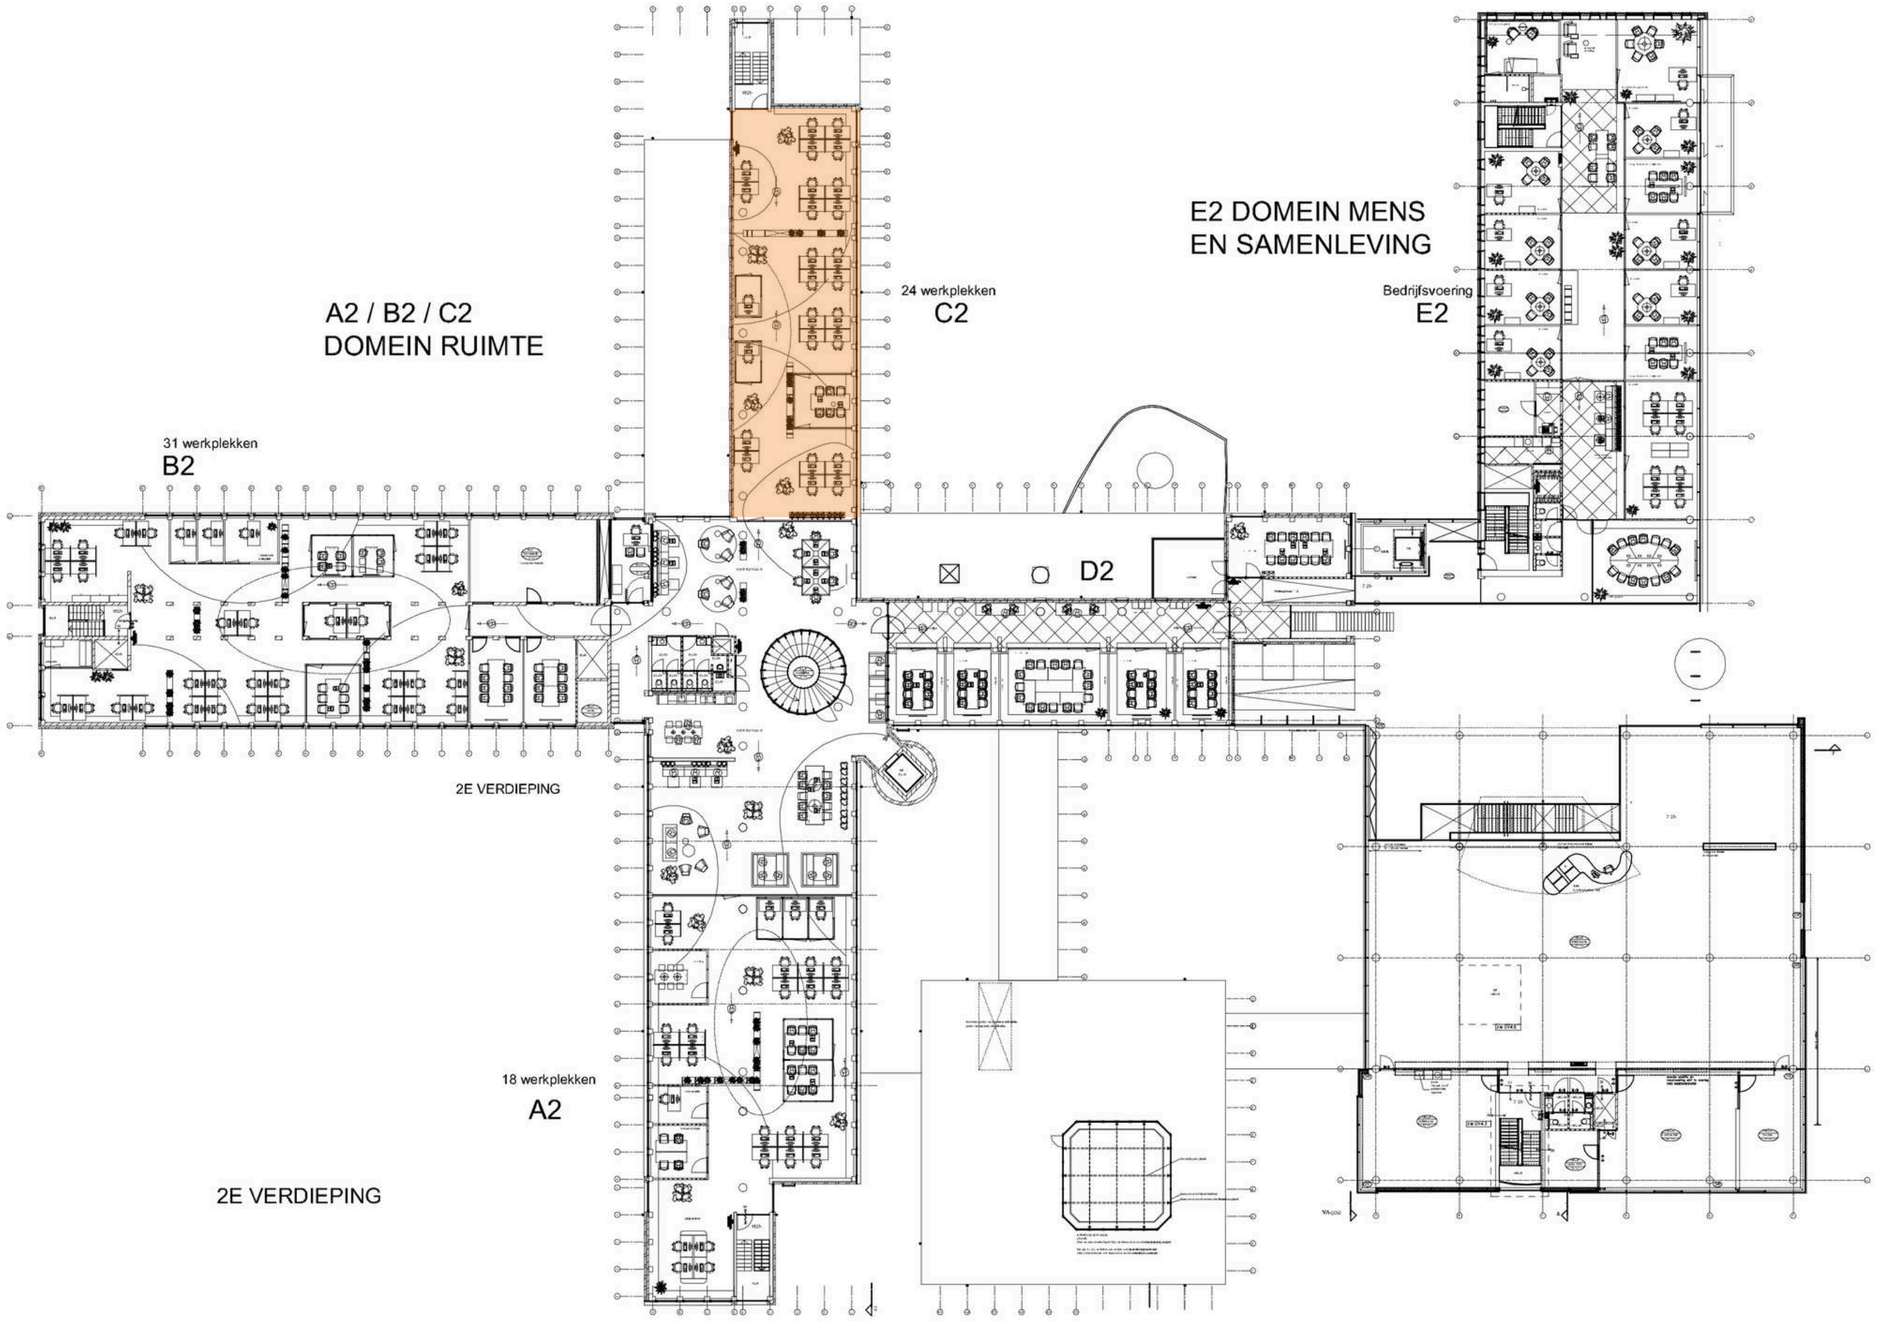
A2 / B2 / C2
DOMEIN RUIMTE
24 werkplekken
C2
E2 DOMEIN MENS
EN SAMENLEVING
Bedrijfsvoering
E2
31 werkplekken
B2
D2
2E VERDIEPING
18 werkplekken
A2
2E VERDIEPING

C2 - Materialisatie



10
Level Set Collection - Textured Woodgrains
A00406 Antique Light Oak
25 x 100 cm
Installed Ashlar

20
Upon Common Ground Collection - Undulating Water
2526002 Saltwater
25 x 100 cm
Installed Ashlar


30
Open Air Collection - Open Air 404 Accent
9708007 Caribbean
50 x 50 cm
Installed Non Directional

40
Level Set Collection - Textured Woodgrains
A00406 Antique Light Oak
25 x 100 cm
Installed Ashlar


50
Composure Collection - Composure
4169068 Wave
50 x 50 cm
Installed Non Directional

60
Upon Common Ground Collection - Dry Bark
2529007 Freshwater Neutral
25 x 100 cm
Installed Ashlar

C2 - Legrichting

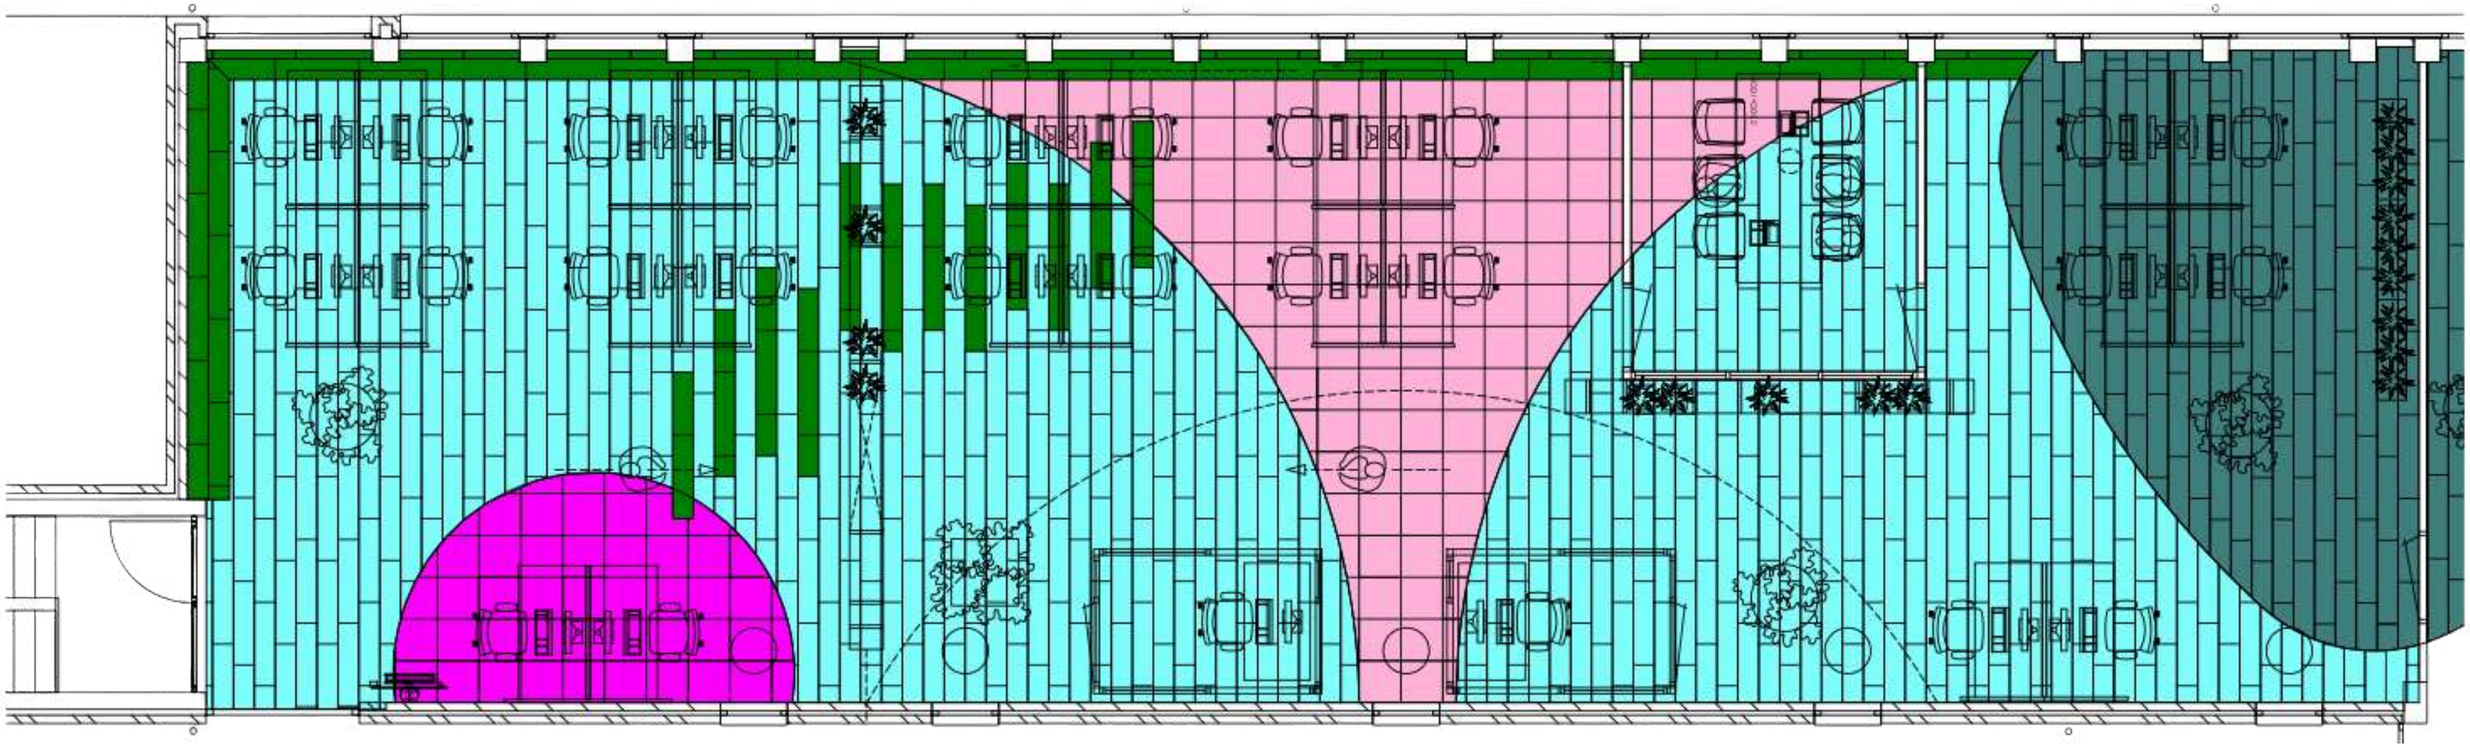

Plaza 2

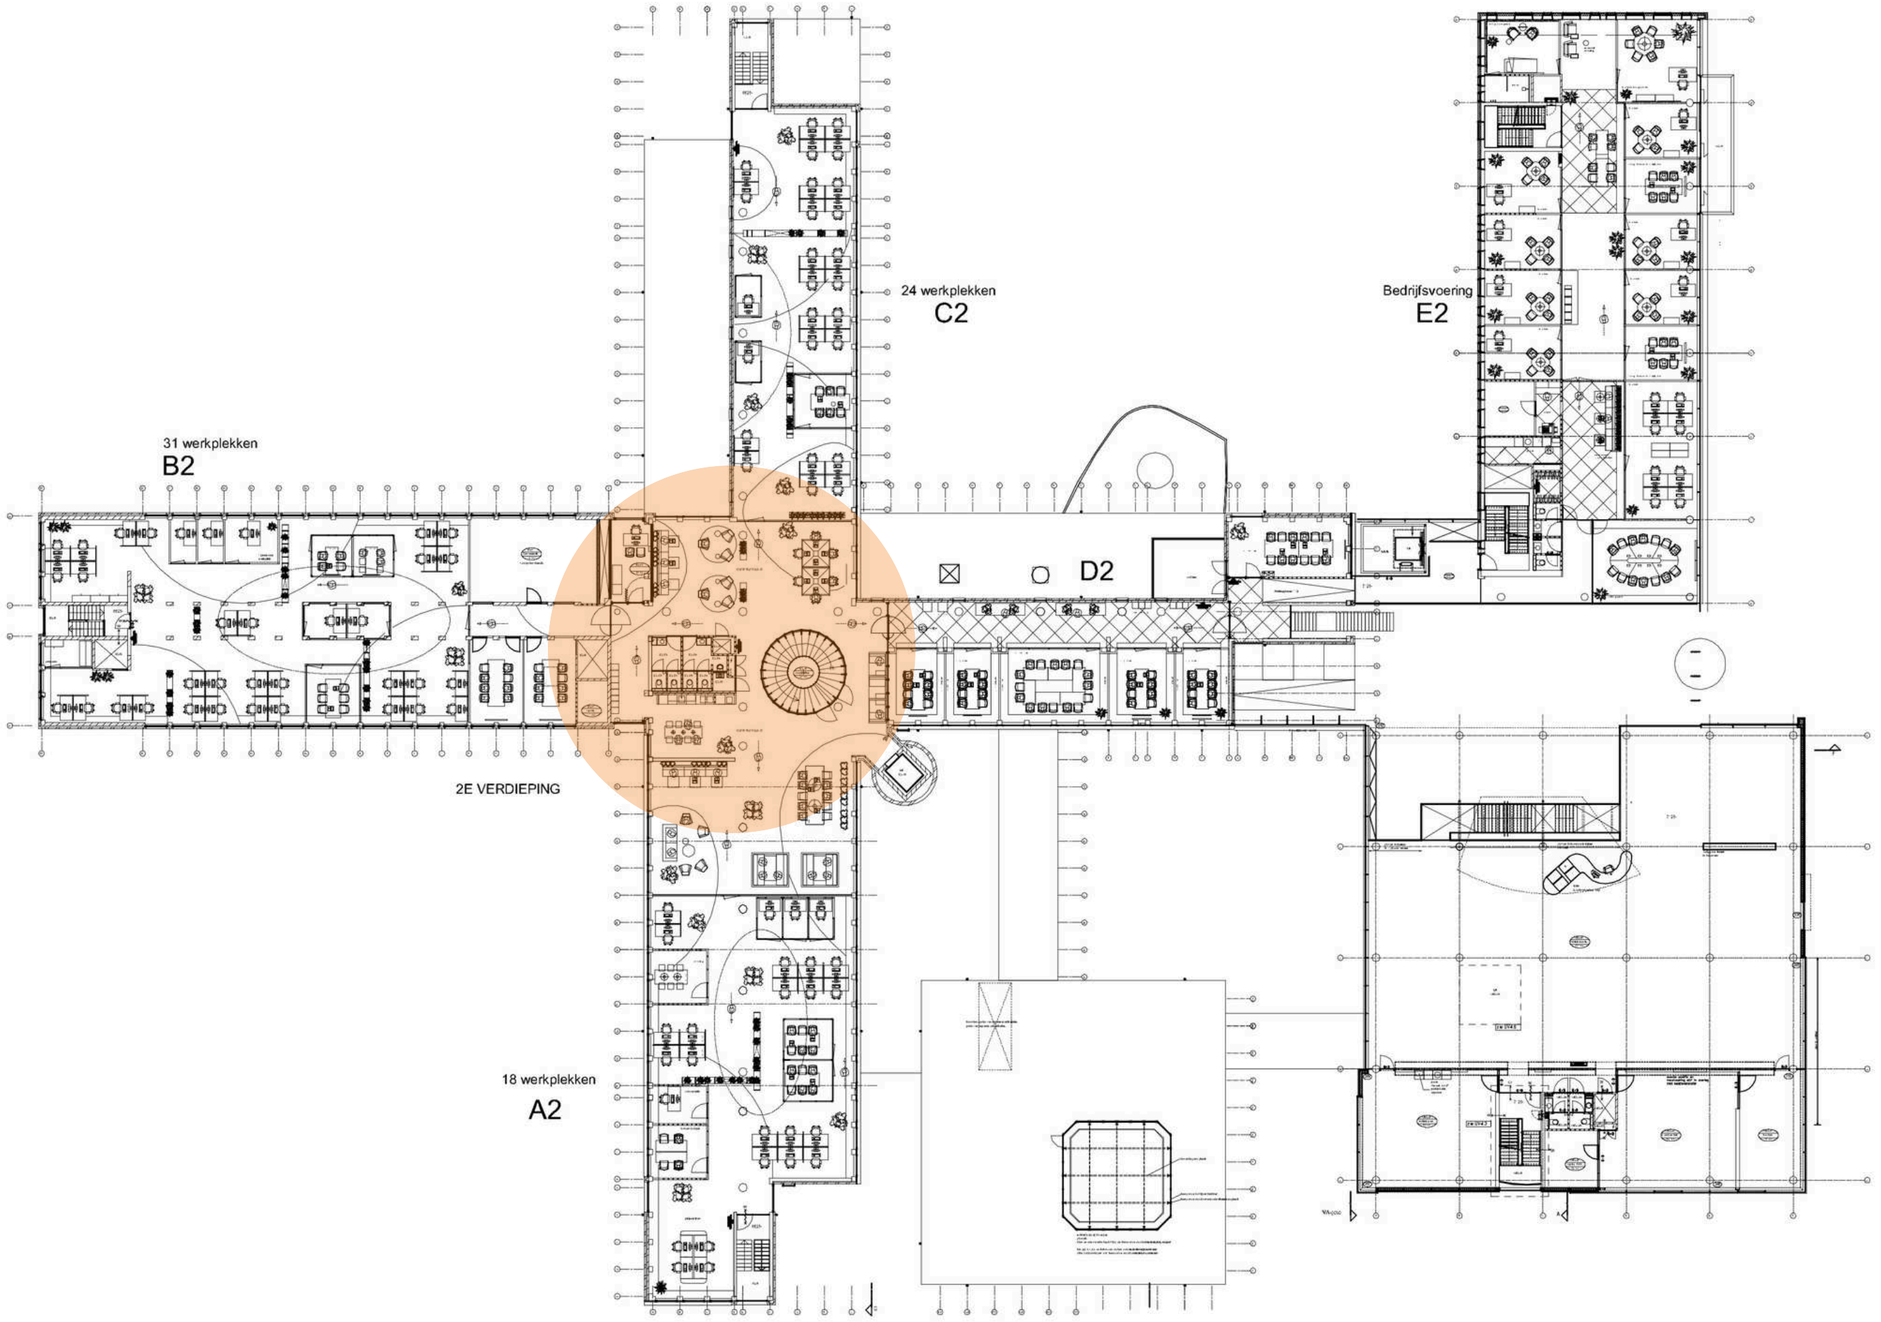
24 werkplekken
C2
Bedrijfsvoering
E2
31 werkplekken
B2
D2
2E VERDIEPING
18 werkplekken
A2

Plaza 2 Materialisatie

10

Bolon
Elements Silk
Studio Tiles - Wing & Link
Beide modellen tegel uitgevoerd in Elements silk.

20

Human Nature Collection - HN840
7619006 Shale
25 x 100 cm
Installed Ashlar

30

Upon Common Ground Collection - Escarpment
2525001 Desert Shrub
50 x 50 cm
Installed Ashlar

40


Net Effect Collection - B601
7414008 Driftwood
50 x 50 cm
Installed Non Directional

50

Upon Common Ground Collection - Dry Bark
2529007 Freshwater Neutral
25 x 100 cm
Installed Ashlar



Plaza 2 Legrichting

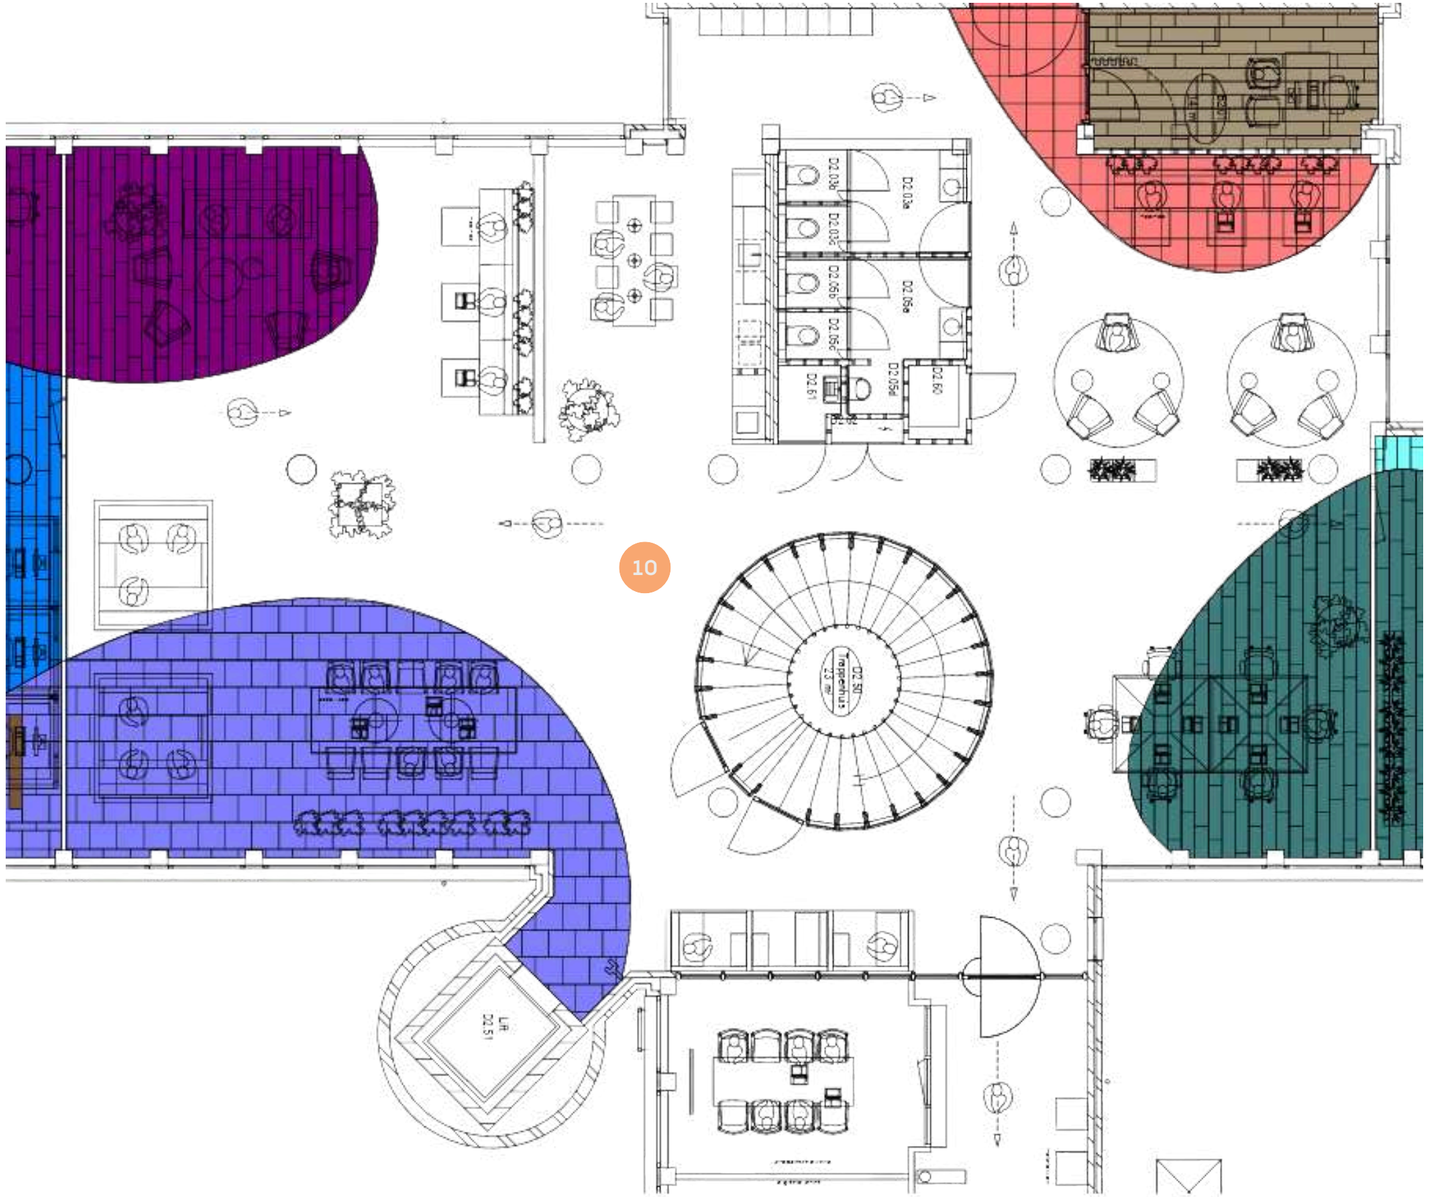



10




DNA Projecten

Gemeente Dijk en Waard

Projectfase 2

Verdieping 1, vloervelden A1 / B1 / C1,
Plaza A/B/C1 + Plaza D1

A1

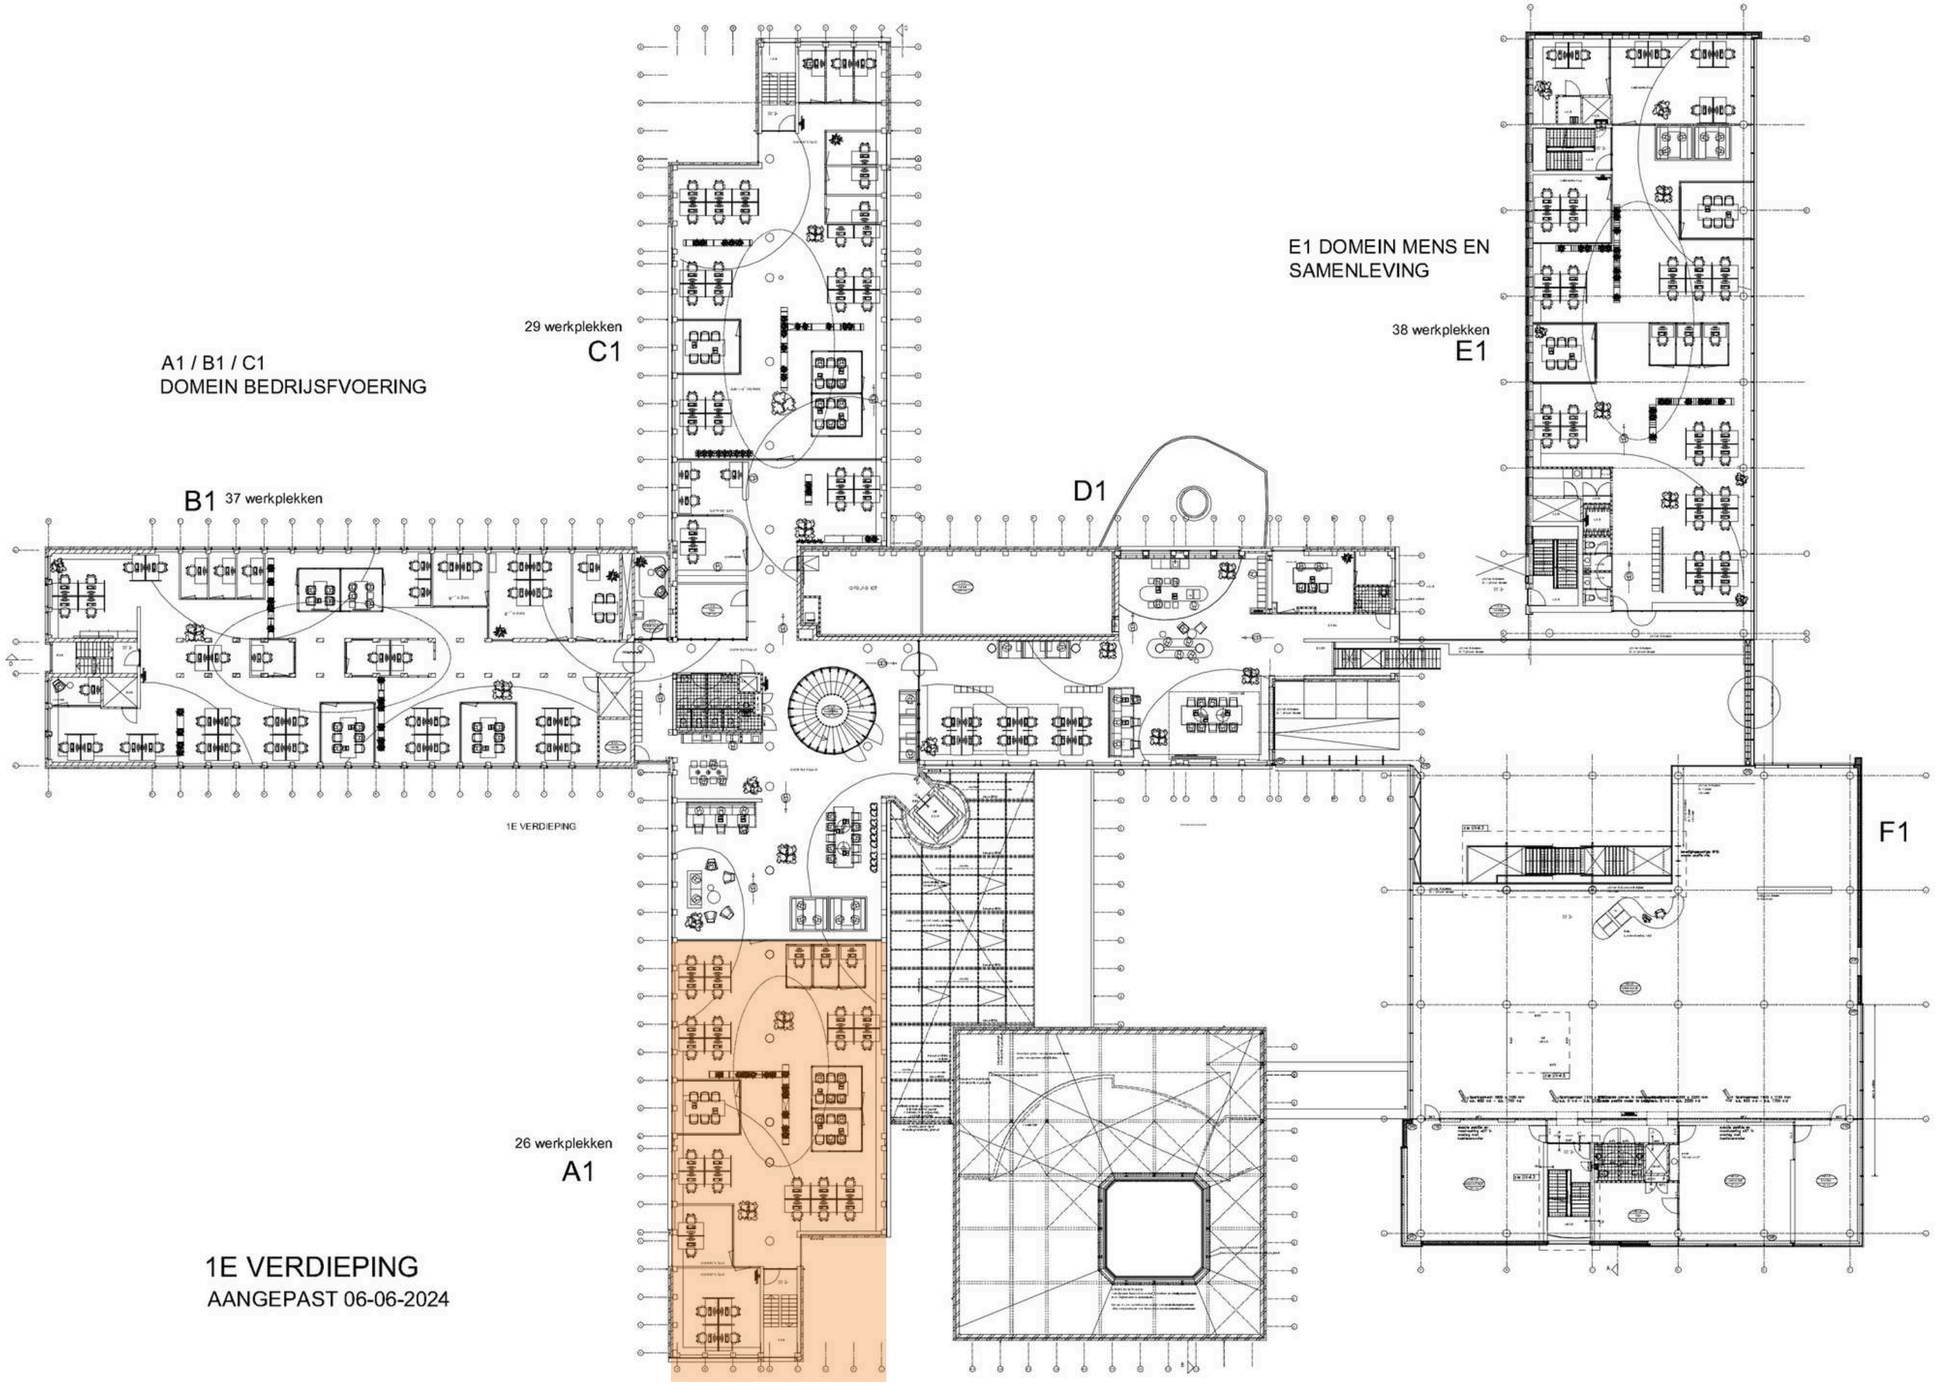

1E VERDIEPING

AANGEPAST 06-06-2024

A1 - Materialisatie



10
Level Set Collection - Natural Woodgrains
A00203 Chestnut
25 x 100 cm
Installed Ashlar

20
Upon Common Ground Collection - Escarpment
2525008 Rainforest Canopy
50 x 50 cm
Installed Ashlar


30
Upon Common Ground Collection - Shallows
2527003 Rainforest
25 x 100 cm
Installed Ashlar

40
Level Set Collection - Natural Woodgrains
A00203 Chestnut
25 x 100 cm
Installed Ashlar


50
Human Nature Collection - HN840
7619006 Shale
25 x 100 cm
Installed Ashlar

60
Upon Common Ground Collection - Escarpment
2525001 Desert Shrub
50 x 50 cm
Installed Ashlar

A1 - Legrichting

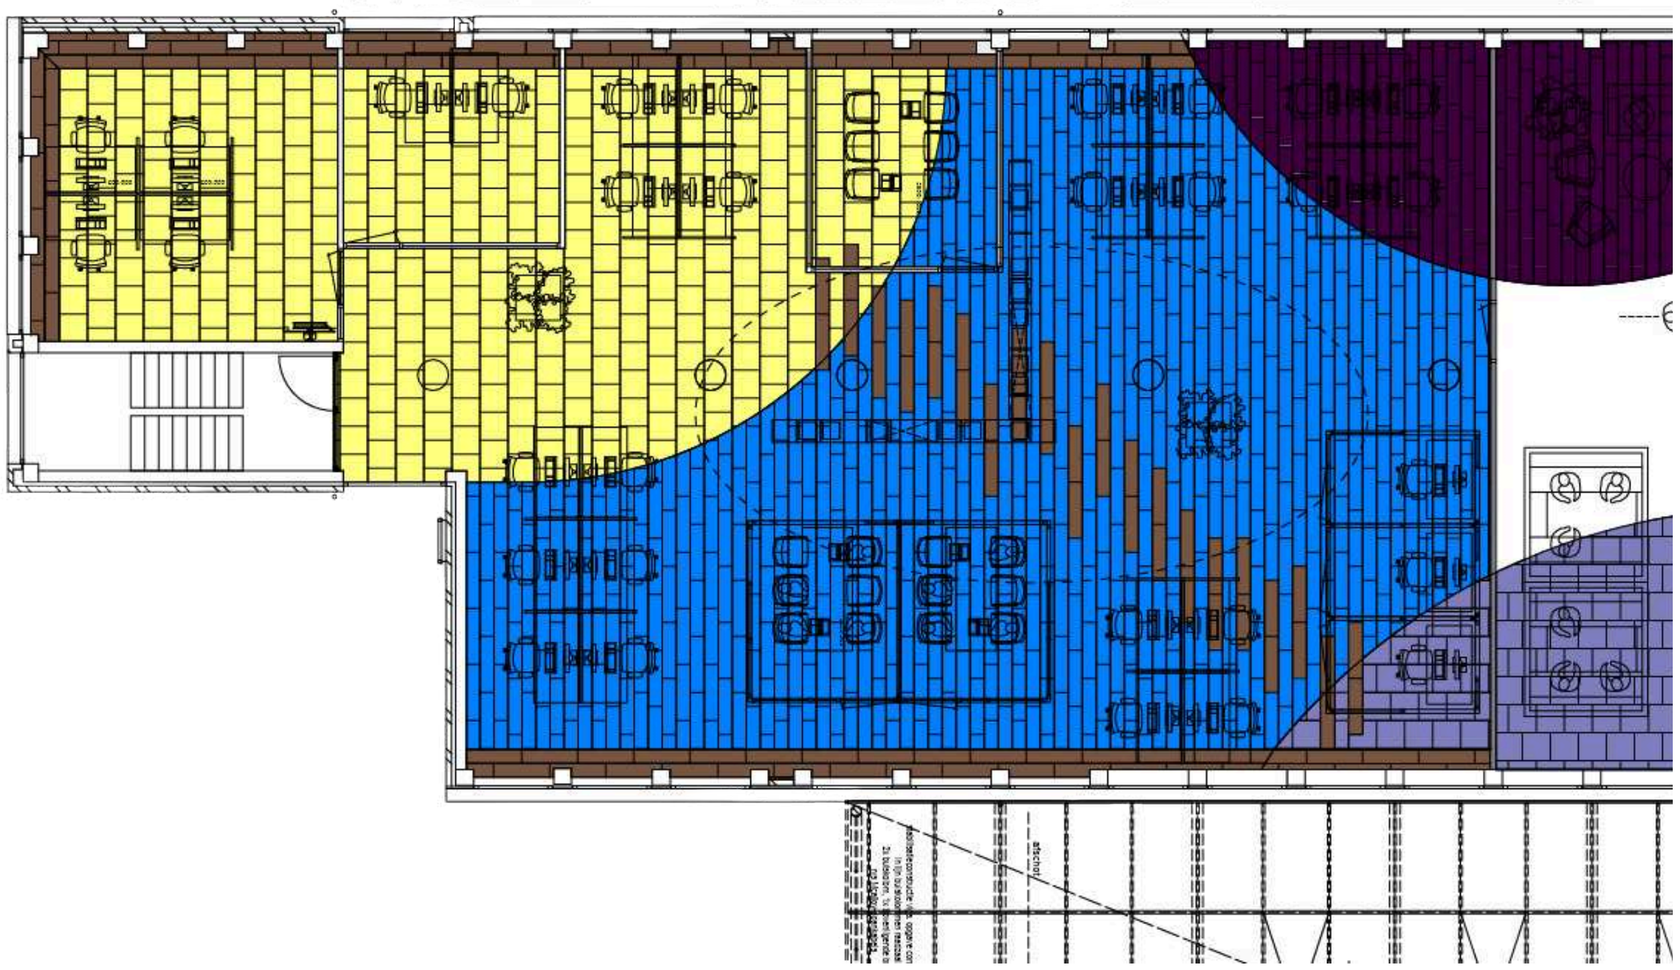

B1

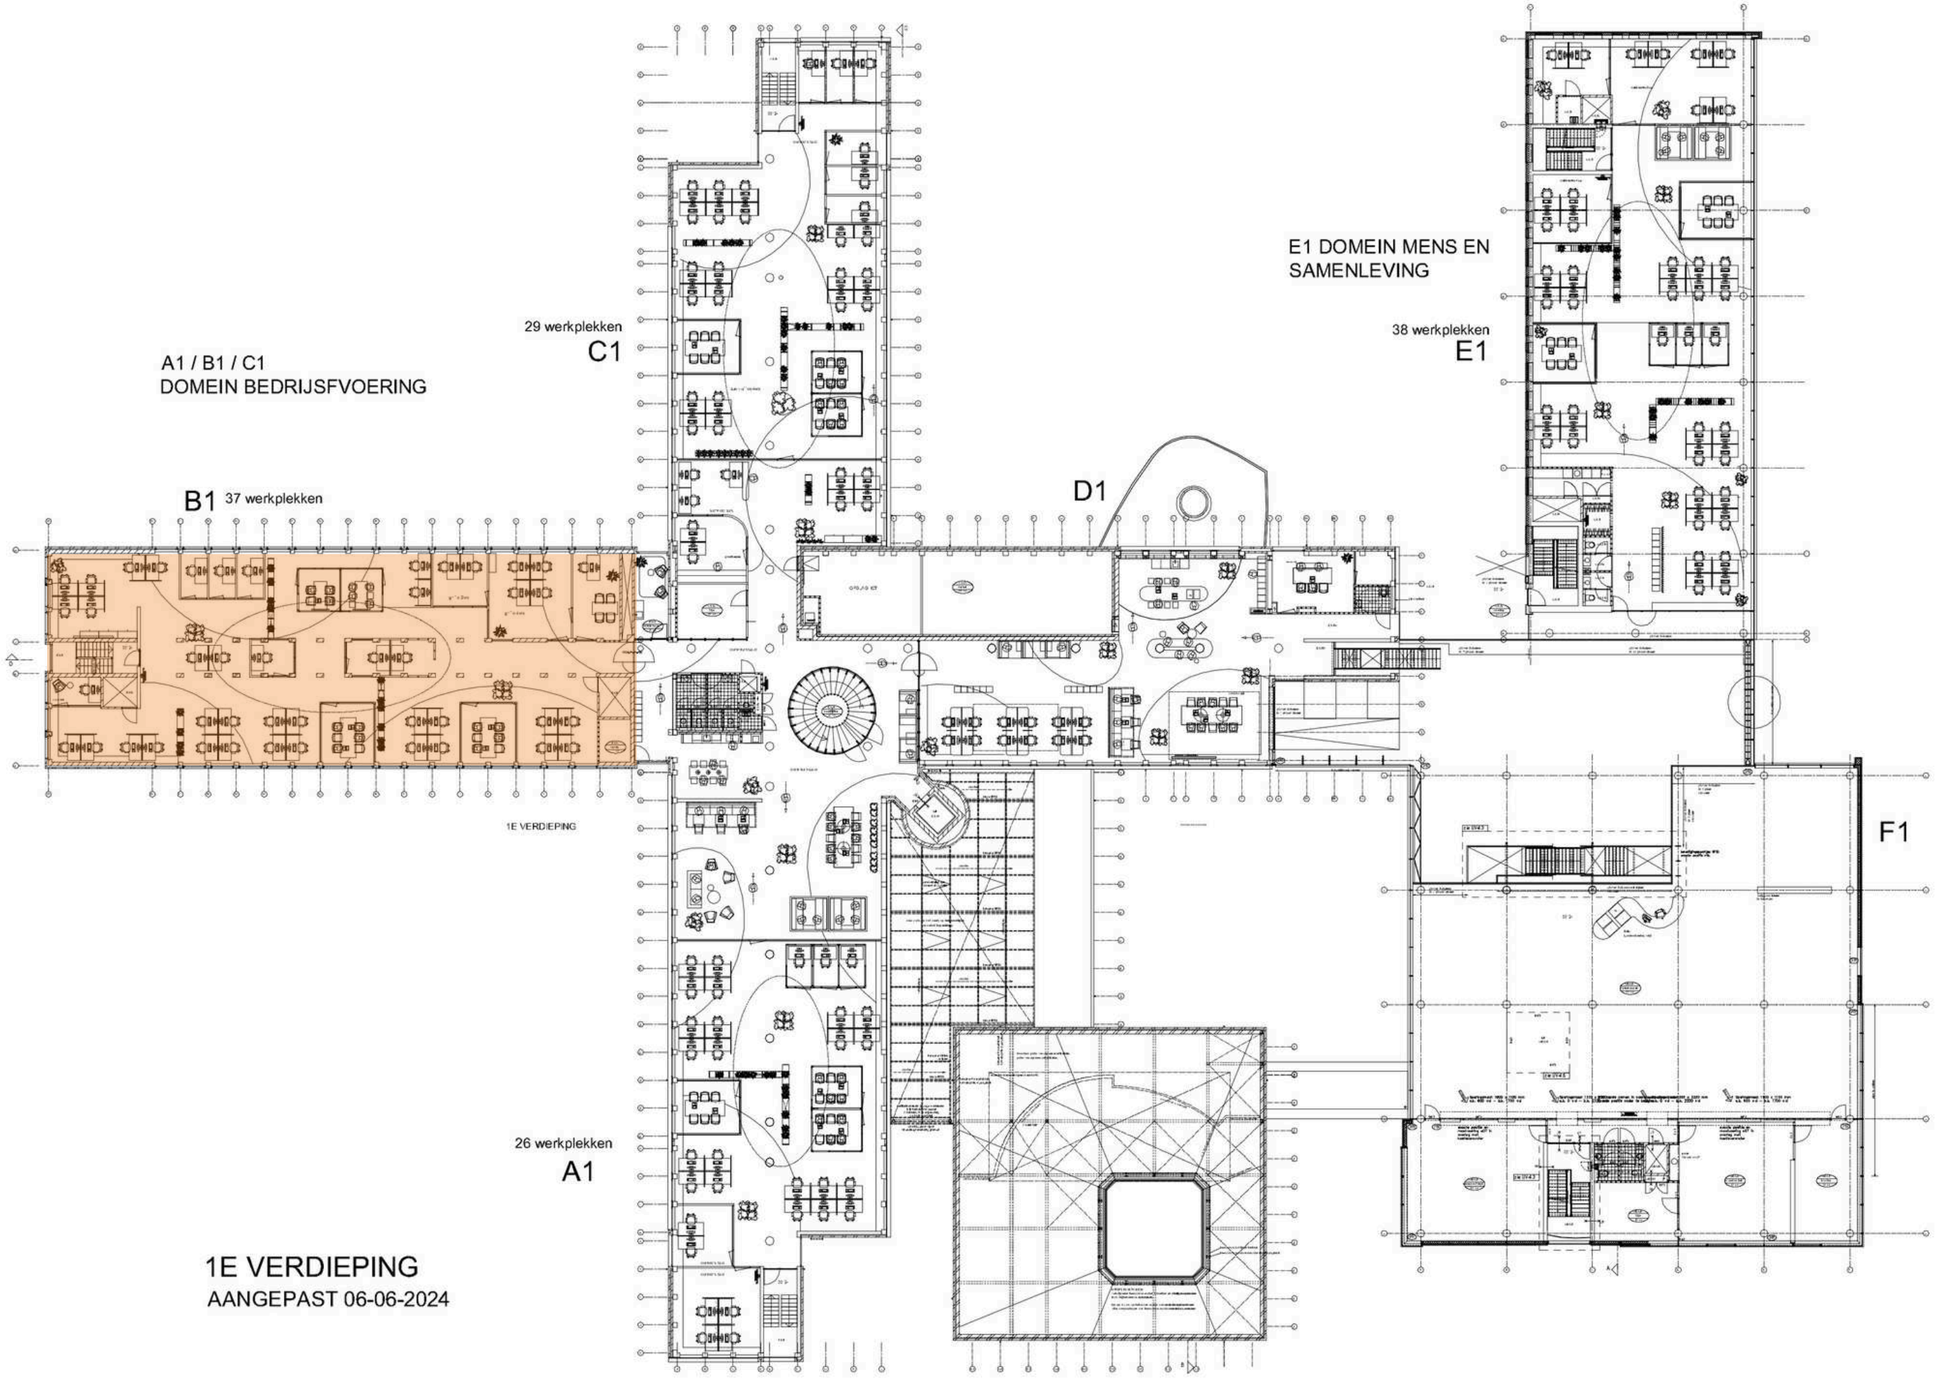

1E VERDIEPING

AANGEPAST 06-06-2024

B1 - Materialisatie



10
Northern Grain
A02606 Antique Wash
25 x 100 cm
Installed Ashlar

20
Etched & Threaded Collection - E613
600T008 Wheat
25 x 100 cm
Installed Ashlar


30
Composure Collection - Composure
4169068 Wave
50 x 50 cm
Installed Non Directional

40
Net effect Collection - B601
7414007 sand


50
Composure Collection - Composure
4169069 Willow
50 x 50 cm
Installed Non Directional

60
Net Effect Collection - B601
7414008 Driftwood
50 x 50 cm
Installed Non Directional

B1 - Legrichting

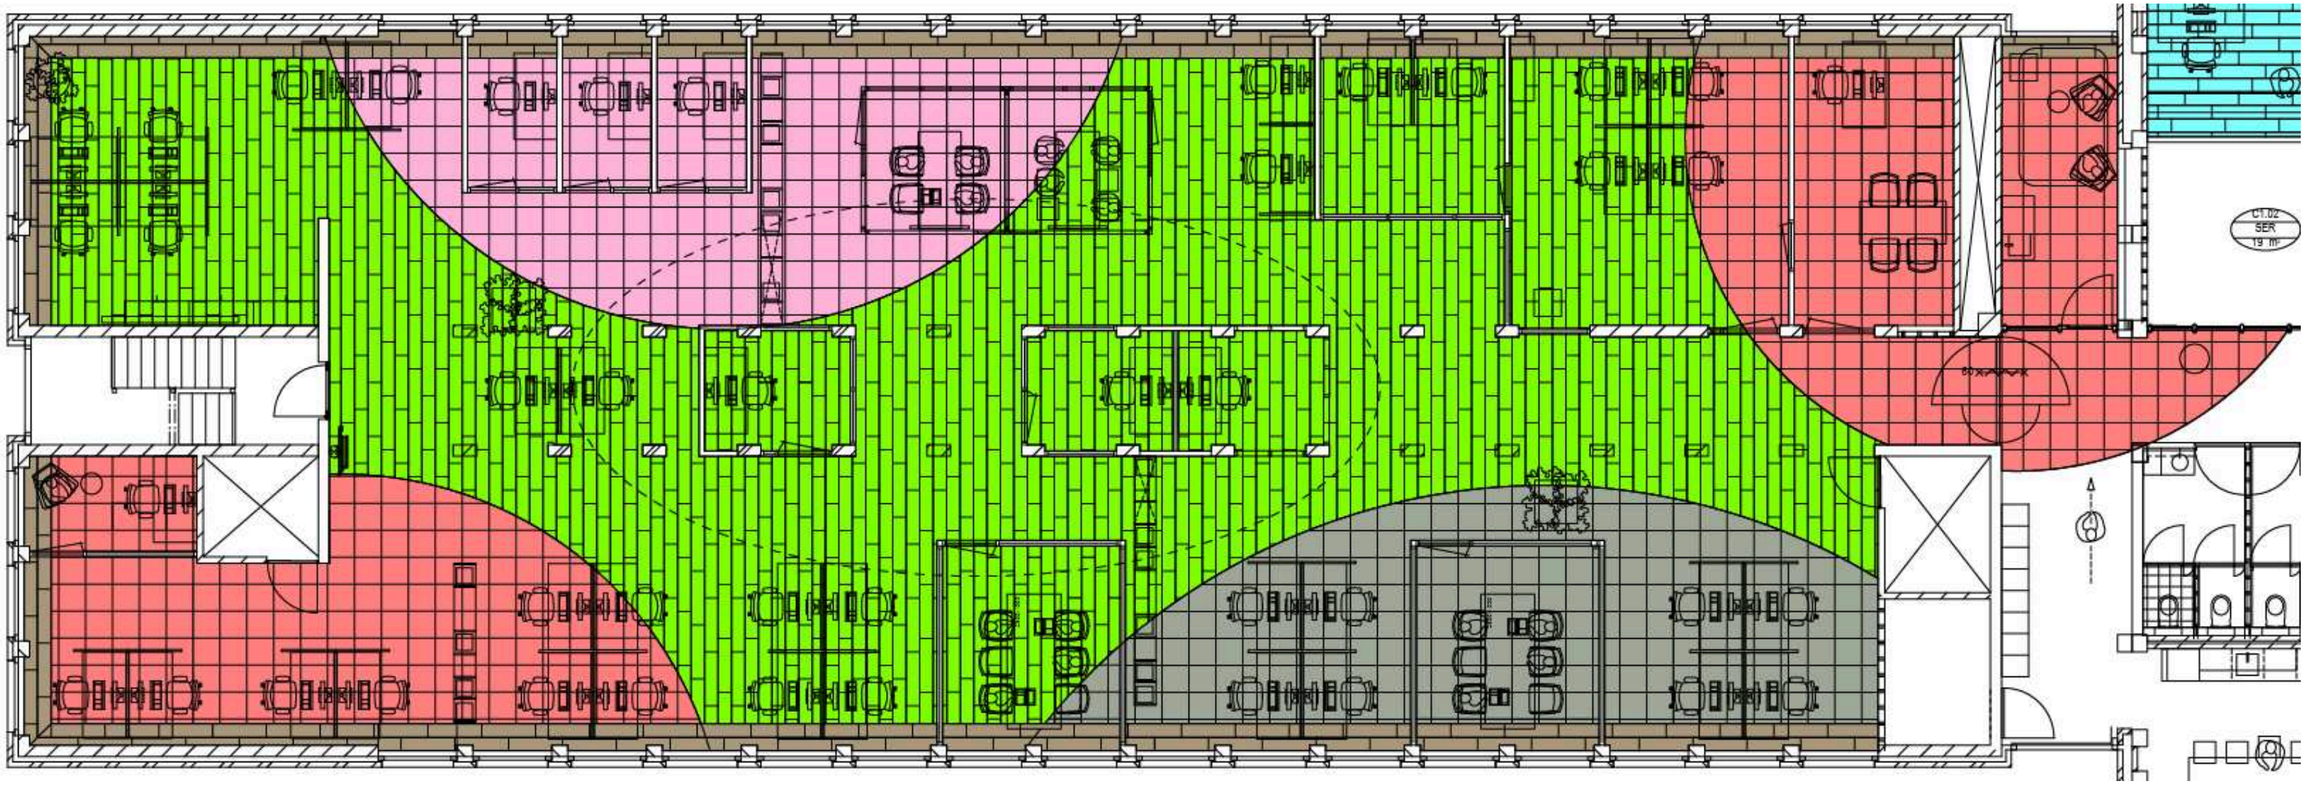

C1

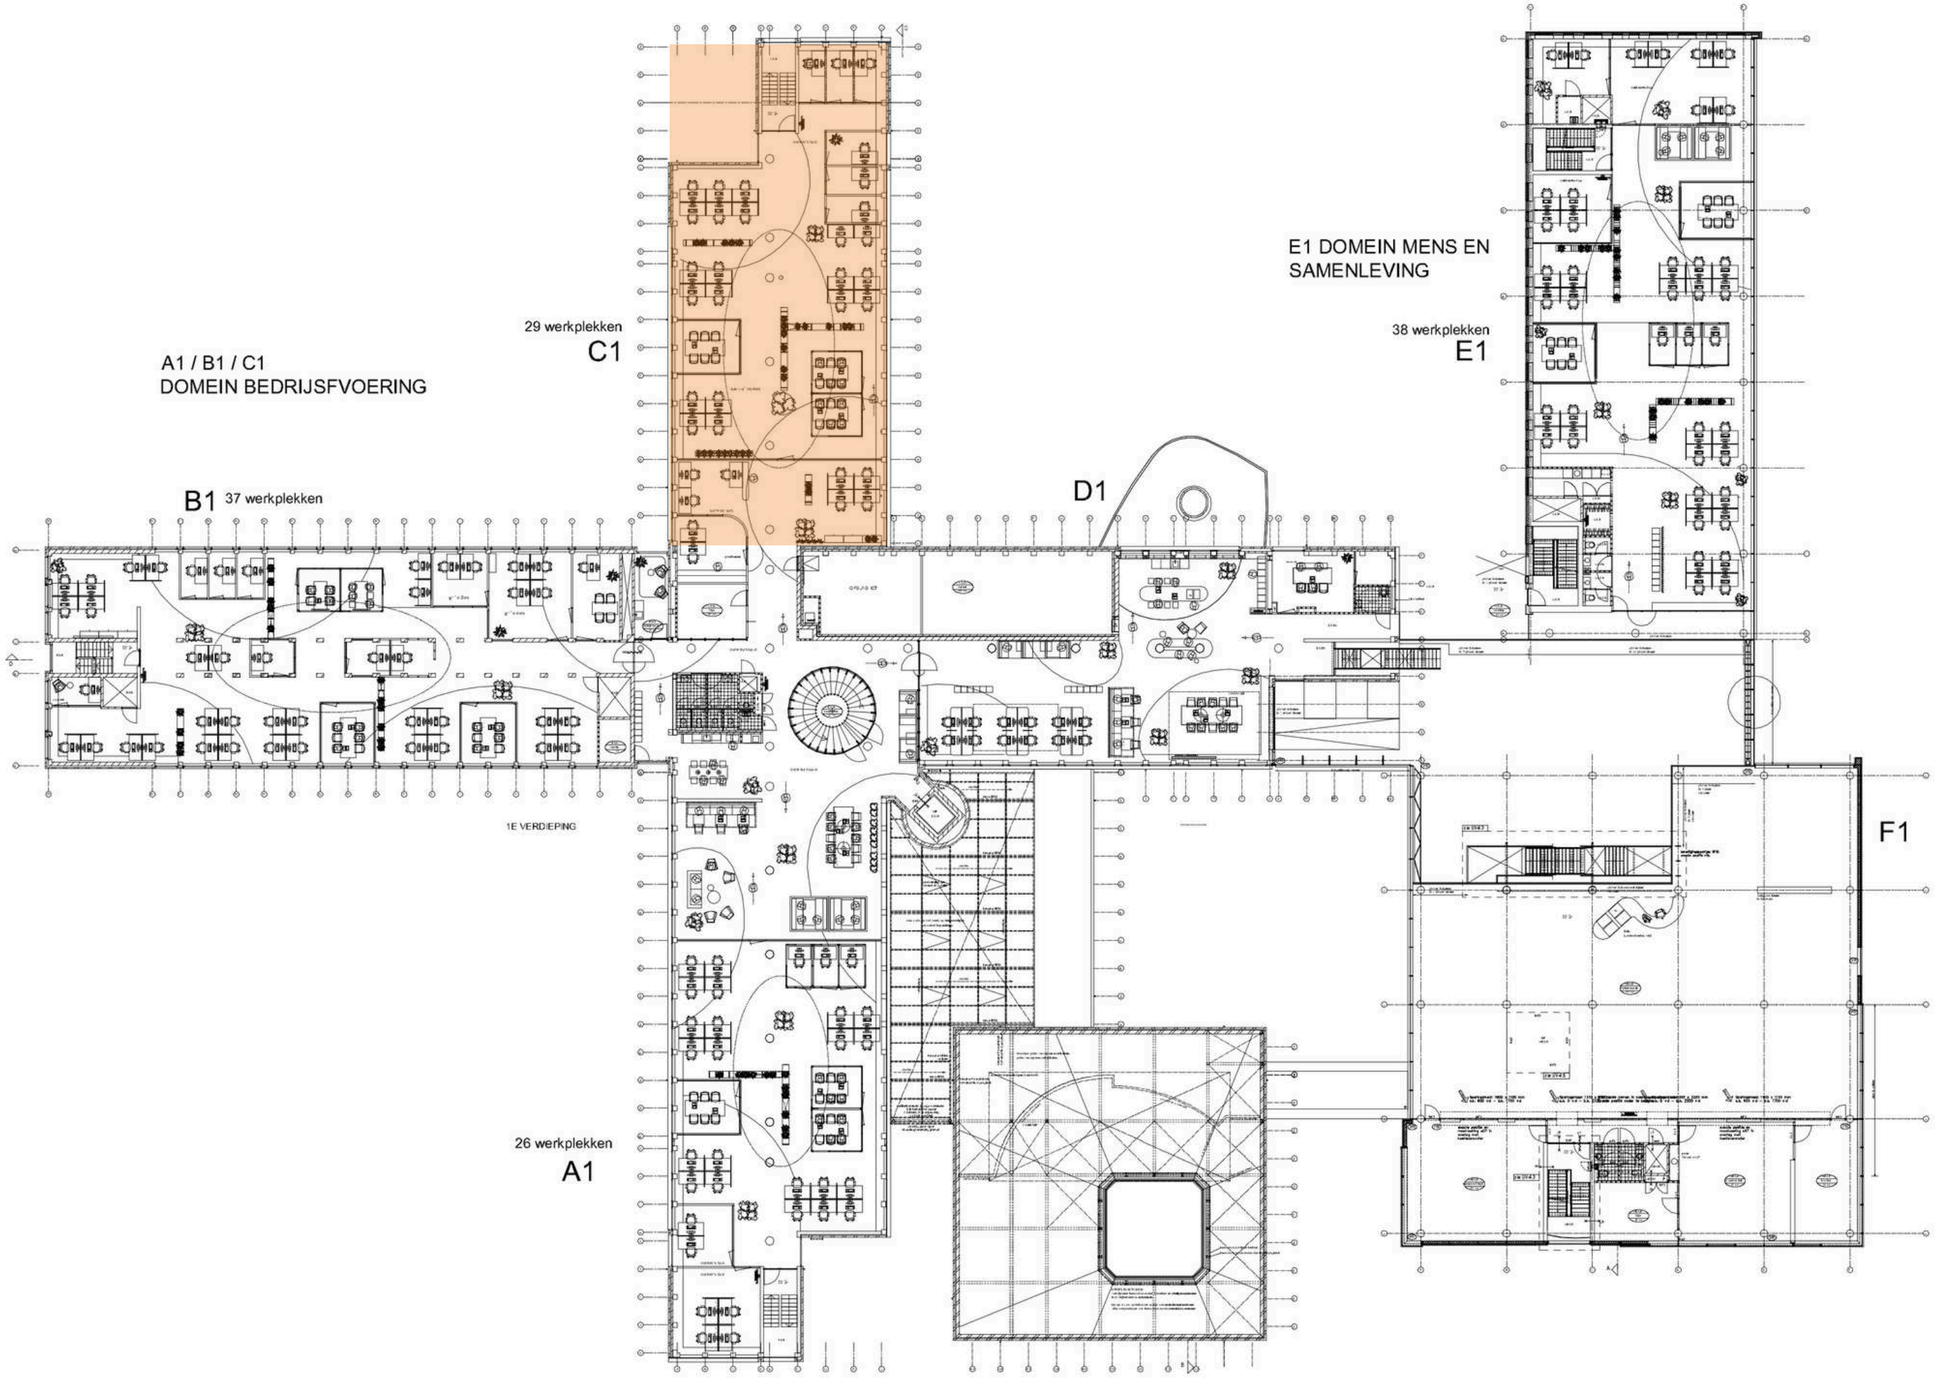
A1 / B1 / C1
DOMEIN BEDRIJFSFVOERING
29 werkplekken
C1
B1 37 werkplekken
D1
E1 DOMEIN MENS EN
SAMENLEVING
38 werkplekken
E1
1E VERDIEPING
F1
26 werkplekken
A1

C1 - Materialisatie



10
Level Set Collection - Textured Woodgrains
A00406 Antique Light Oak
25 x 100 cm
Installed Ashlar

20
Composure Collection - Composure
4169068 Wave
50 x 50 cm
Installed Non Directional


30
Upon Common Ground Collection - Undulating Water
2526002 Saltwater
25 x 100 cm
Installed Ashlar

40
Open Air Collection - Open Air 404 Accent
9708007 Caribbean
50 x 50 cm
Installed Non Directional


50
Level Set Collection - Textured Woodgrains
A00406 Antique Light Oak
25 x 100 cm
Installed Ashlar

60
Upon Common Ground Collection - Dry Bark
2529007 Freshwater Neutral
25 x 100 cm
Installed Ashlar


C1 - Legrichting

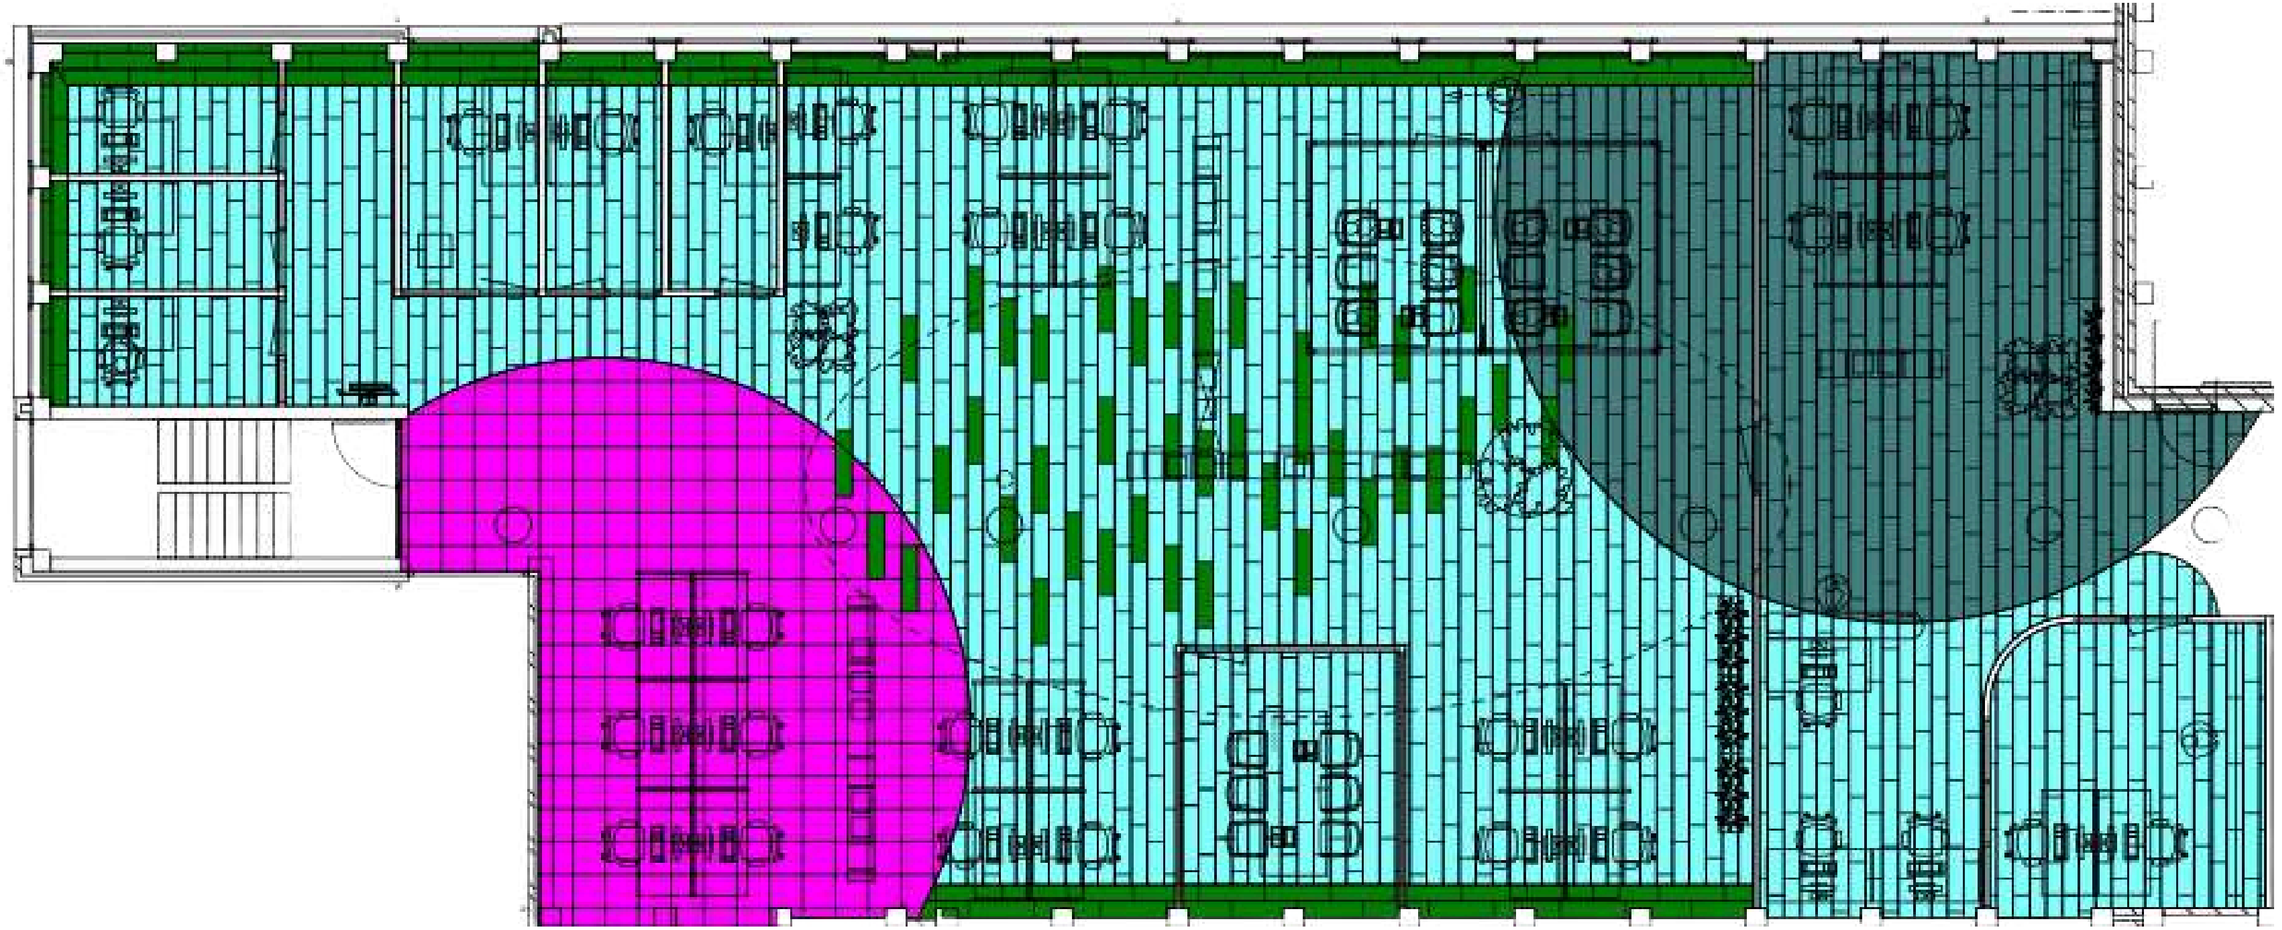

D1

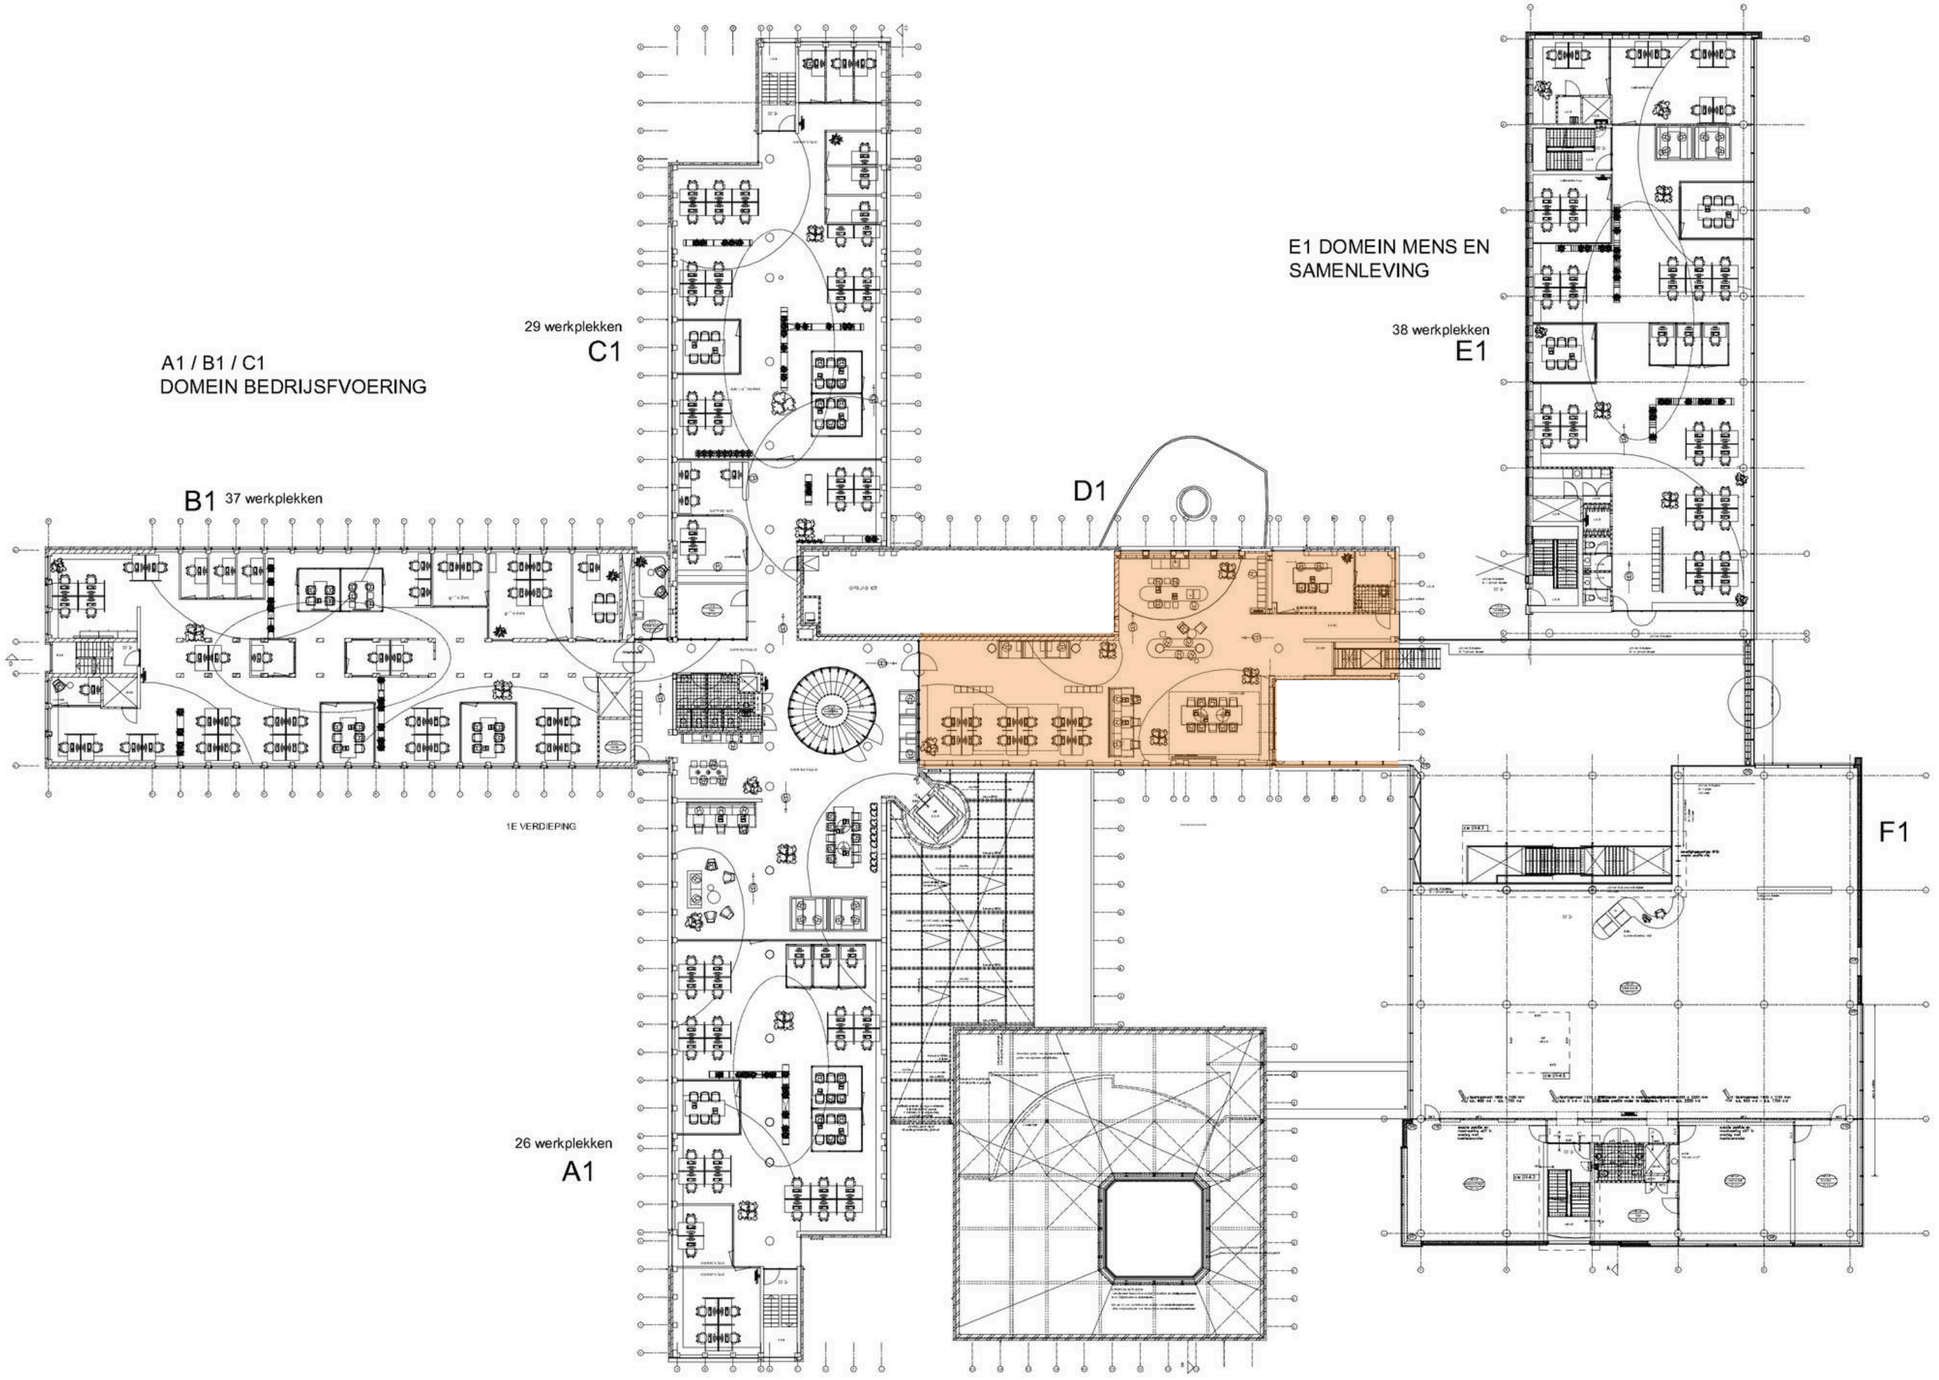
A1 / B1 / C1
DOMEIN BEDRIJFSFVOERING
29 werkplekken
C1
B1 37 werkplekken
D1
E1 DOMEIN MENS EN SAMENLEVING
38 werkplekken
E1
1E VERDIEPING
F1
26 werkplekken
A1

D1 - Materialisatie

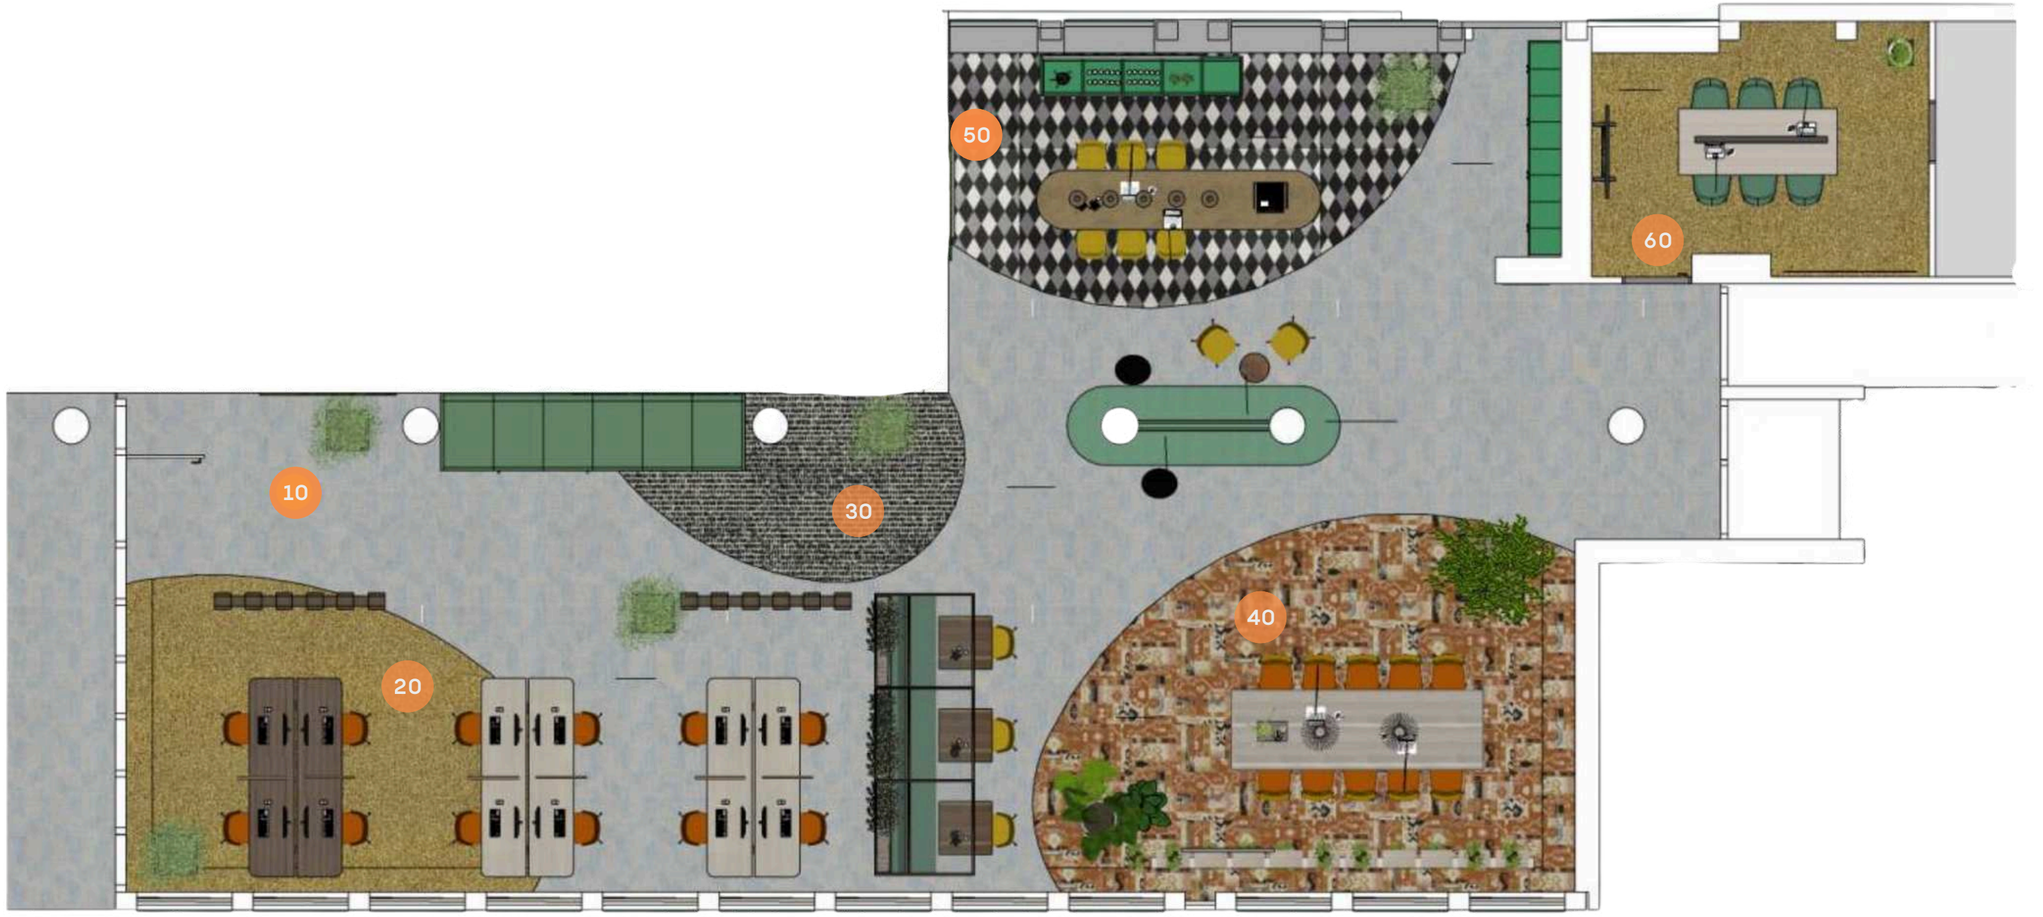

10 **Bolon**
Elements Silk
Studio Tiles - Wing & Link
Beide modellen tegel uitgevoerd in Elements silk.

30 **Human Nature Collection - HN840**
7619006 Shale
25 x 100 cm
Installed Ashlar


50 **Bolon**
Sisal Plain Black
Sisal Plain Grahite
Sisal Plain Steel
Studio Tiles - Link

60 **Touch & Tones II Collection - Touch & Tones II 103**
4176058 Gold
50 x 50 cm
Installed Monolithic

20 **Touch & Tones II Collection - Touch & Tones II 102**
4175083 Gold
50 x 50 cm
Installed Monolithic

40 **Past Forward Collection - Retrospec**
9958004 Terracotta
50 x 50 cm
Installed Non Directional

D1 - Legrichting

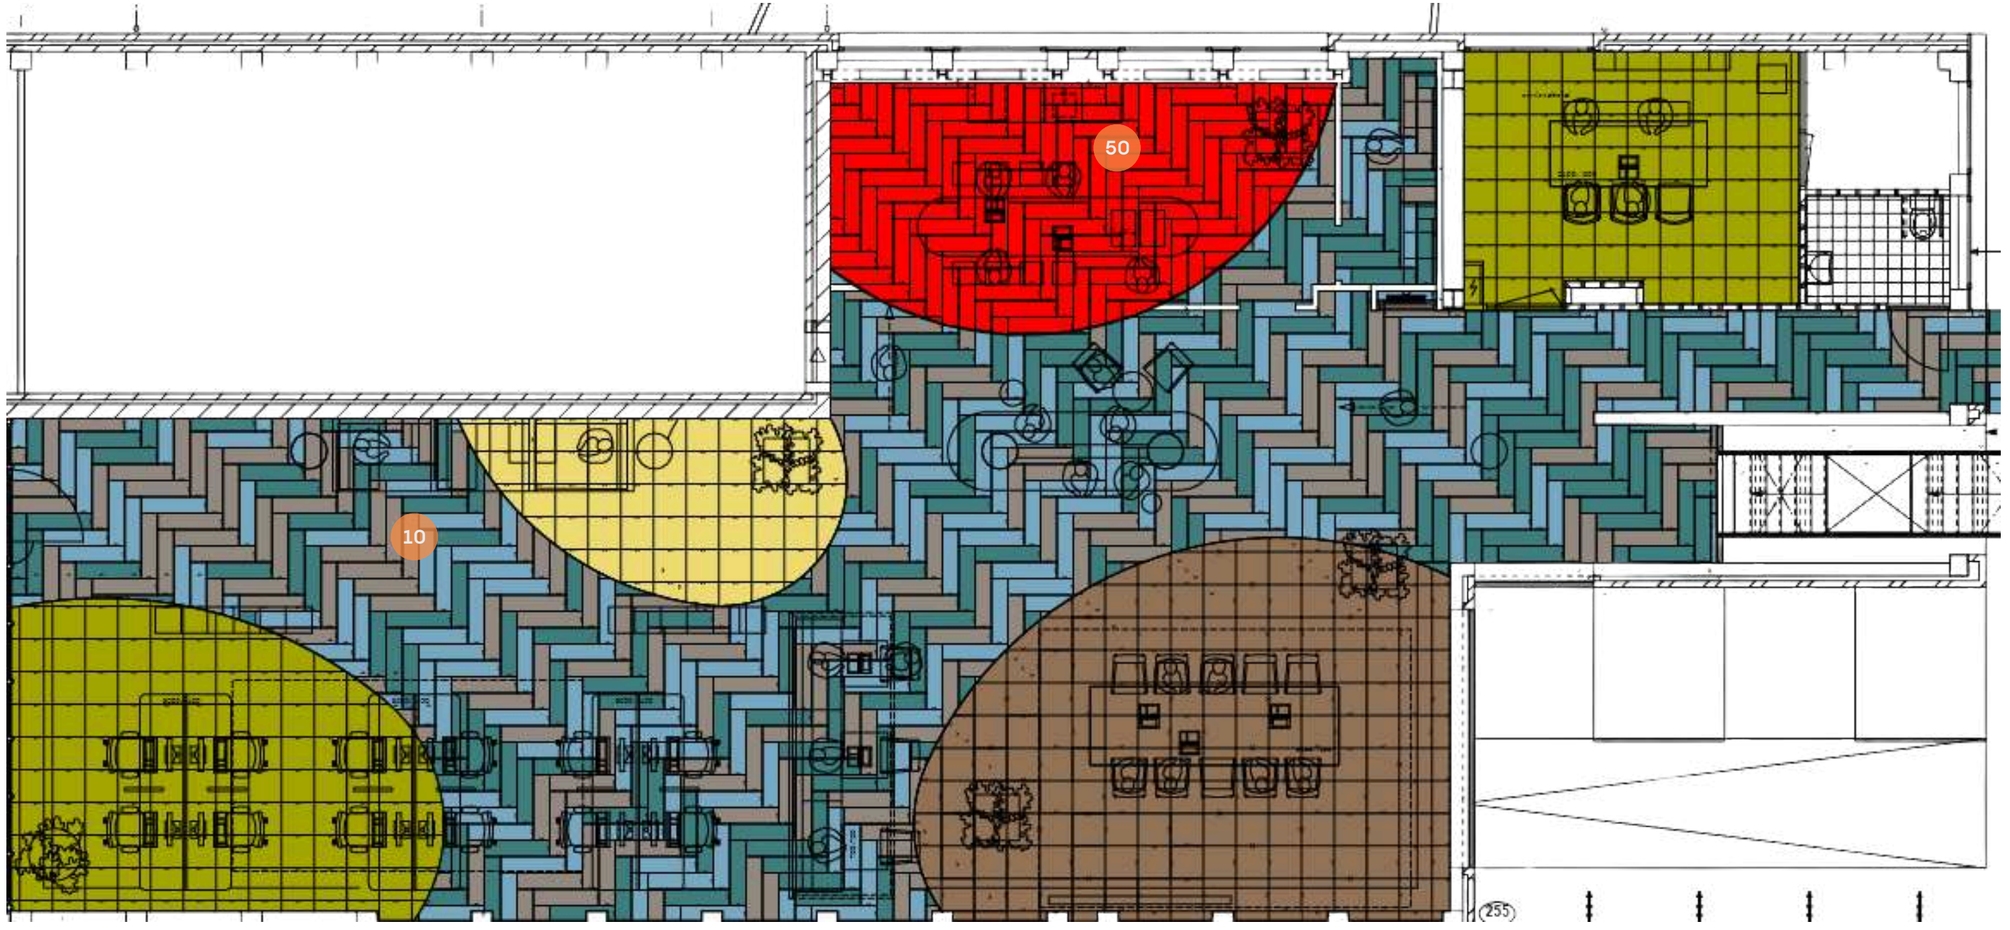


10



50



Plaza 1

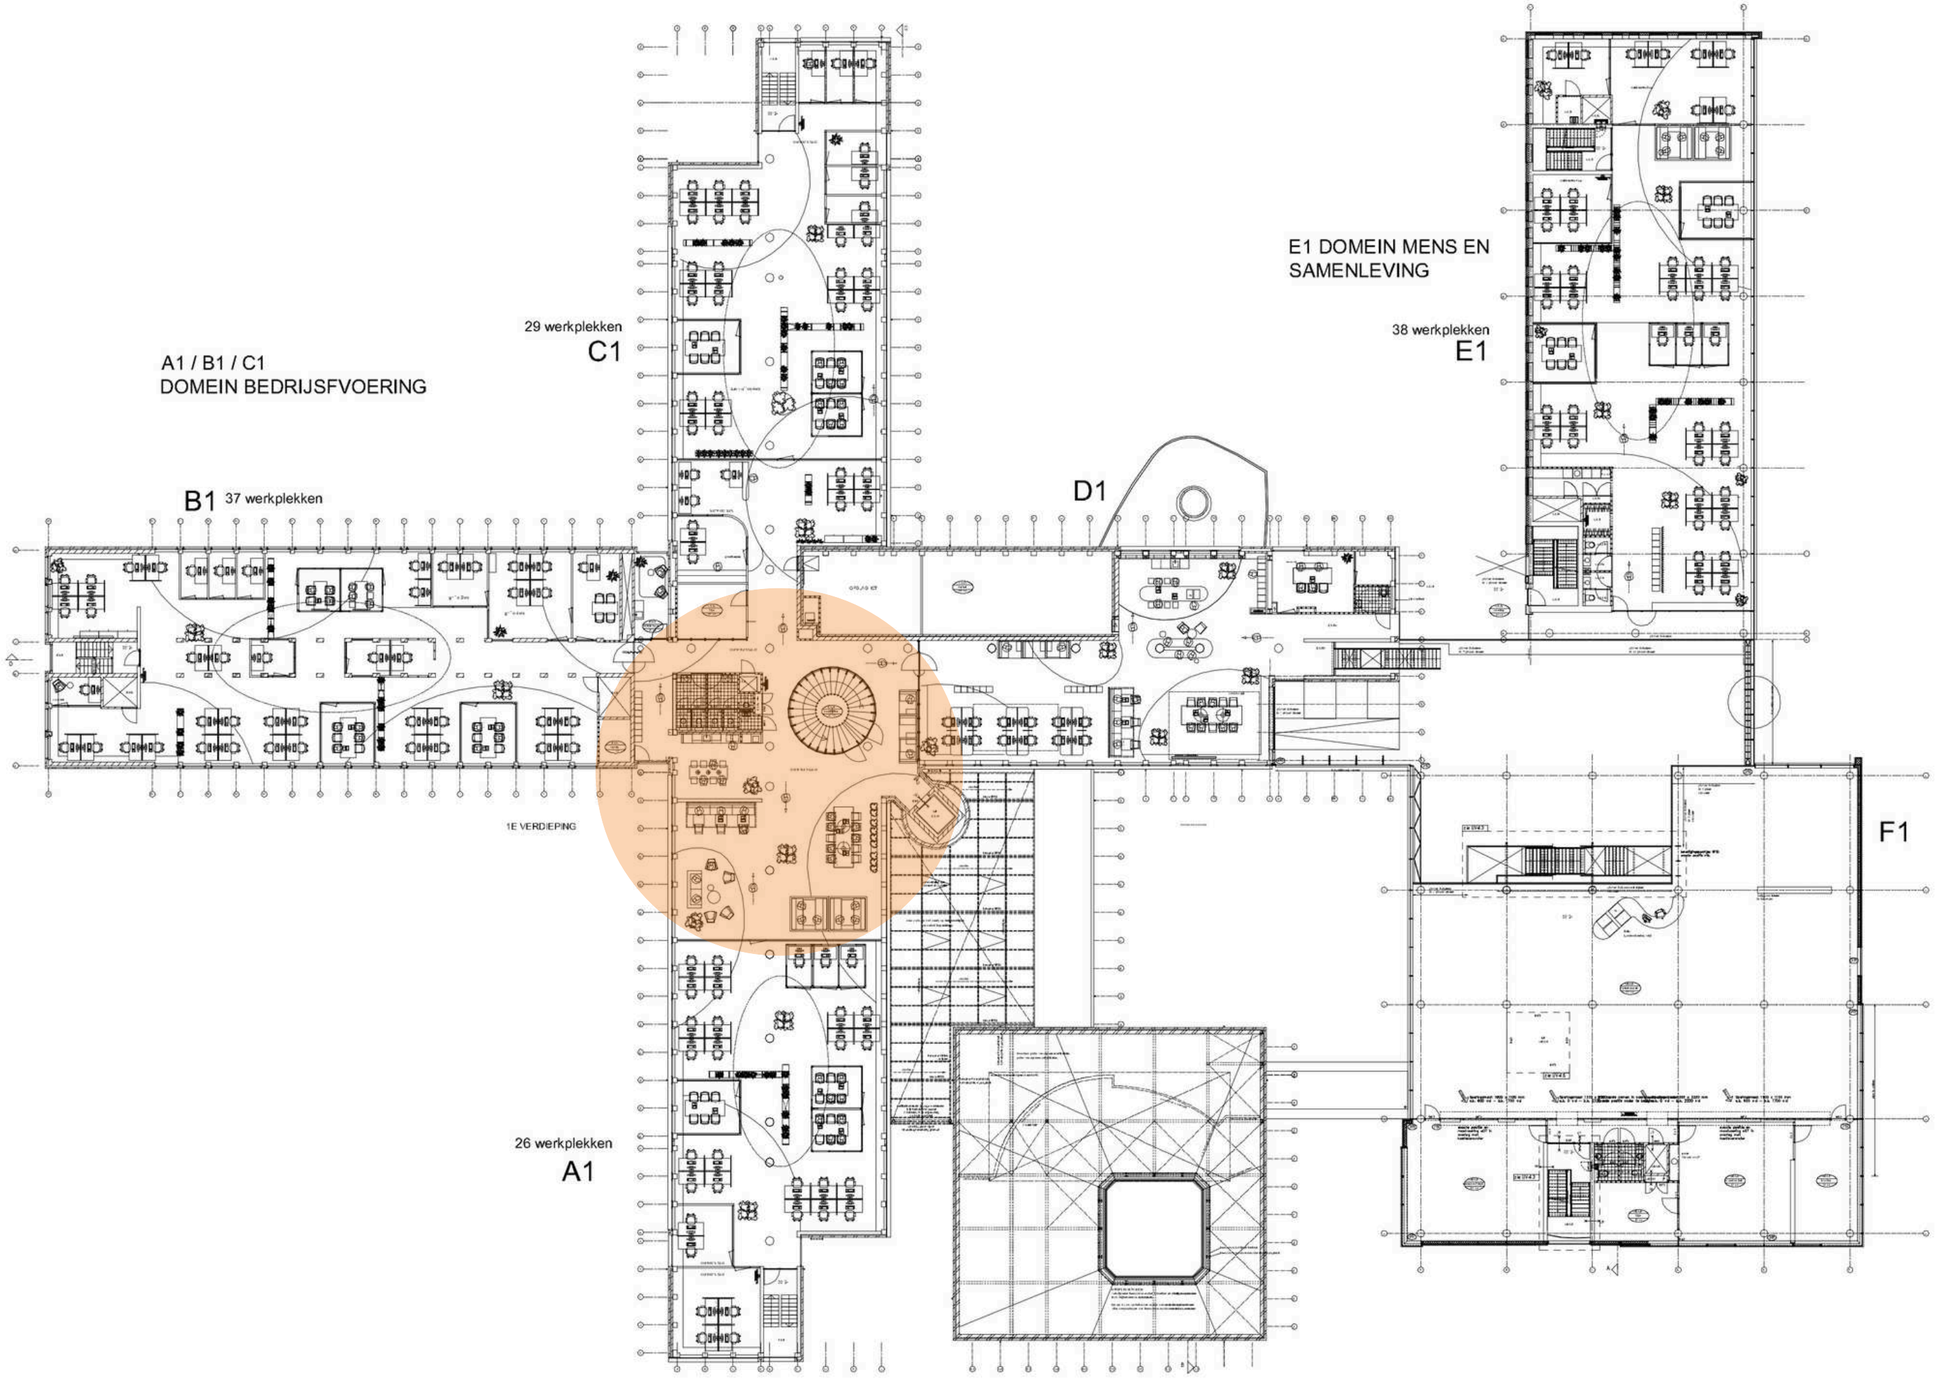
A1 / B1 / C1
DOMEIN BEDRIJFSFVOERING
29 werkplekken
C1
B1 37 werkplekken
D1
E1 DOMEIN MENS EN
SAMENLEVING
38 werkplekken
E1
F1
1E VERDIEPING
26 werkplekken
A1

Plaza 1 materialisatie

10

Bolon
Elements Silk
Studio Tiles - Wing & Link
Beide modellen tegel uitgevoerd
in Elements silk.

20


Human Nature Collection - HN840
7619006 Shale
25 x 100 cm
Installed Ashlar

30

Upon Common Ground Collection - Escarpment
2525001 Desert Shrub
50 x 50 cm
Installed Ashlar



Plaza 1 legrichting

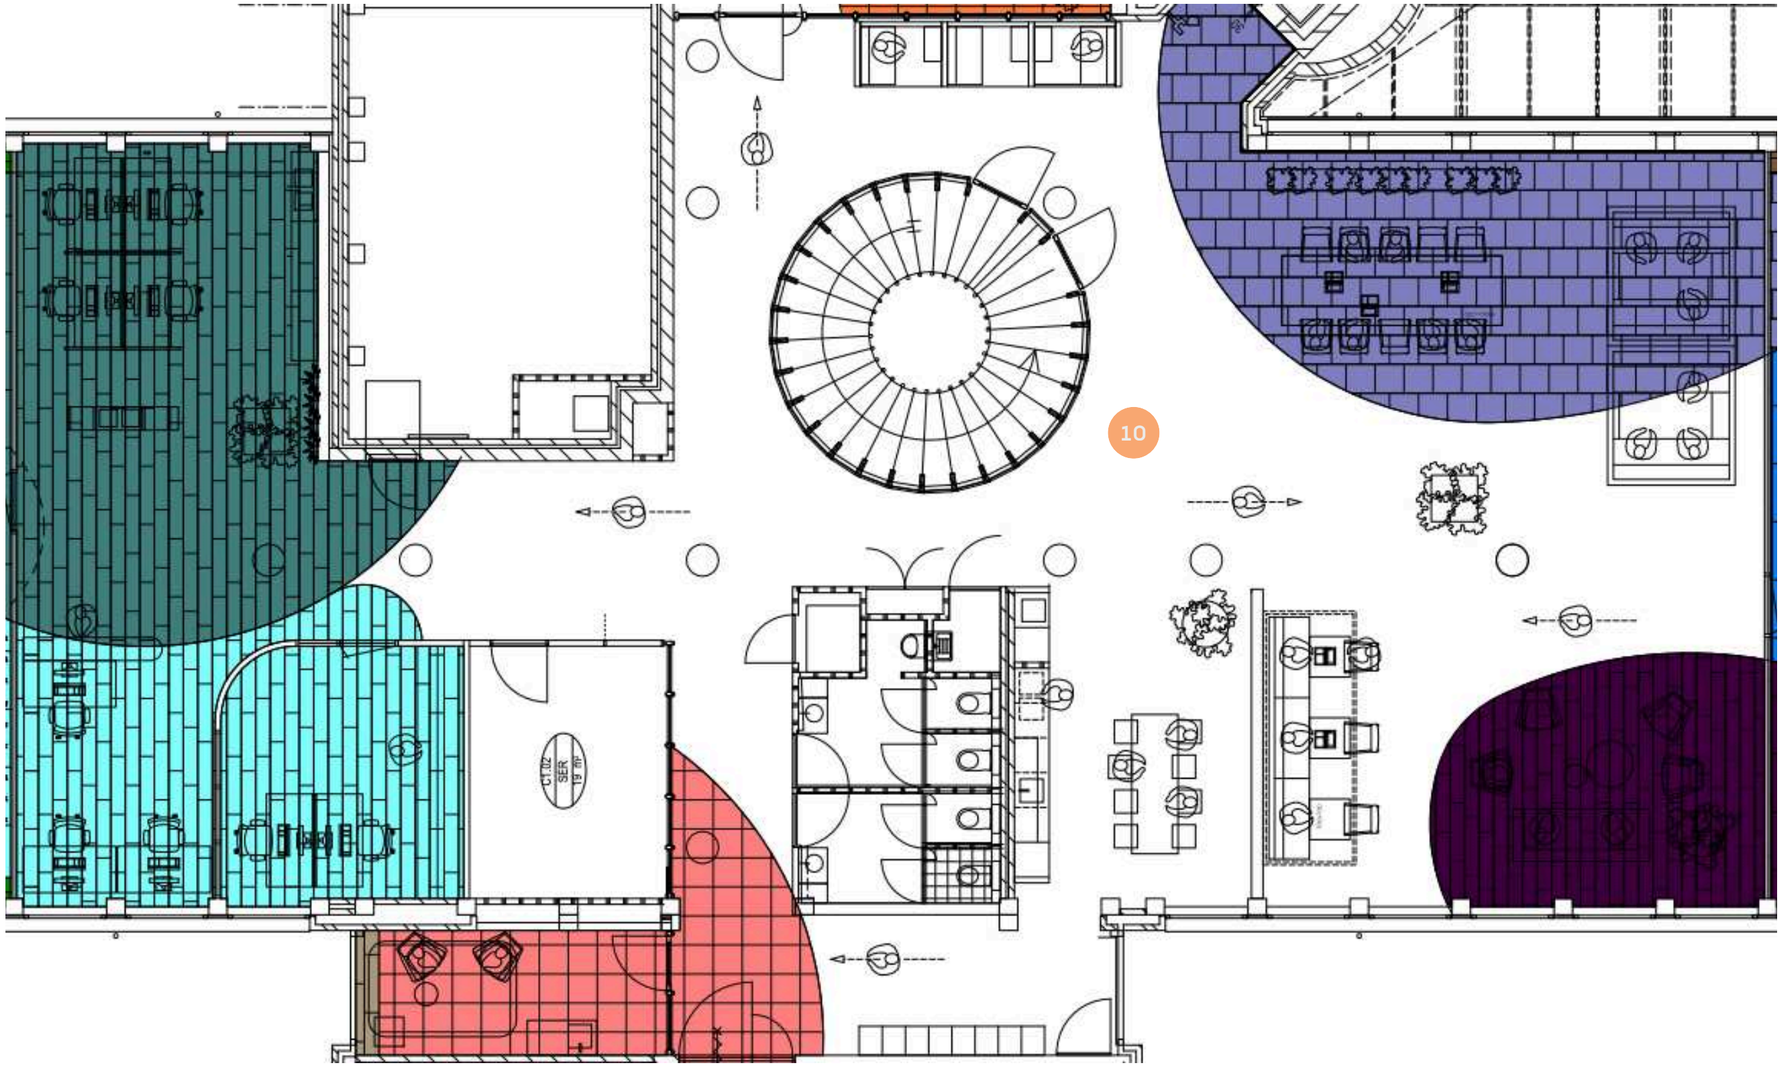



10




DNA Projecten

Gemeente Dijk en Waard

Projectfase 3

Verdieping 1, vloerveld E1

E1

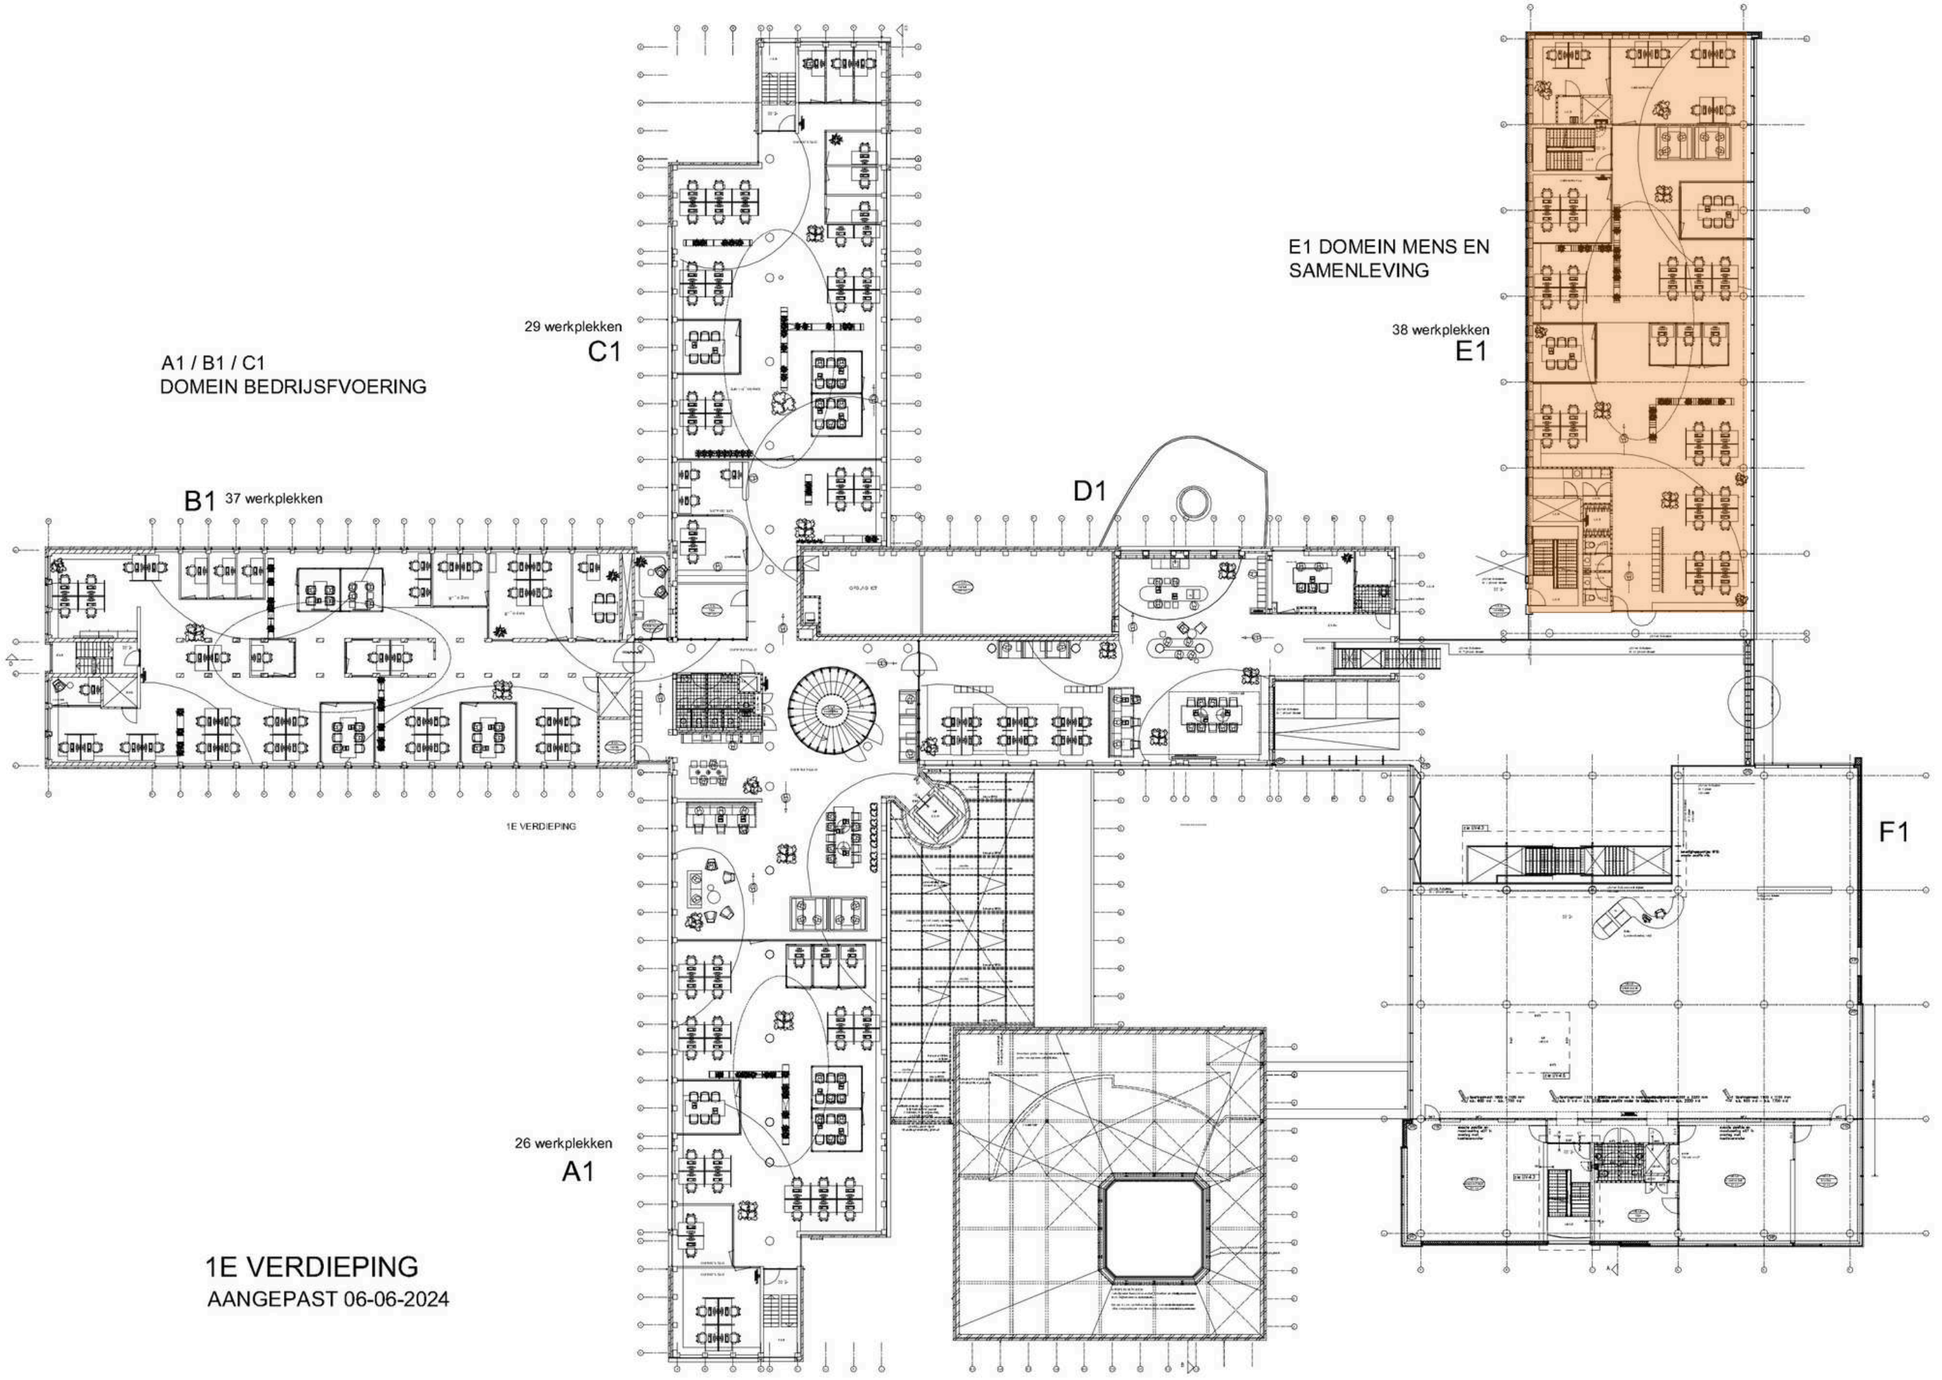

1E VERDIEPING

AANGEPAST 06-06-2024

E1 - Materialisatie



10 **Upon Common Ground Collection - Escarpment**
2525001 Desert Shrub
50 x 50 cm
Installed Ashlar


30 **World Woven Collection - WW880**
8112001 Linen Loom
25 x 100 cm
Installed Ashlar

50 **Works Collection - Works Sense**
4312002 Cactus
50 x 50 cm
Installed Ashlar

20 **Northern Grain**
A02612 Dark Satin
25 x 100 cm
Installed Ashlar

40 **Northern Grain**
A02612 Dark Satin
25 x 100 cm
Installed Ashlar

E1 - Legrichting

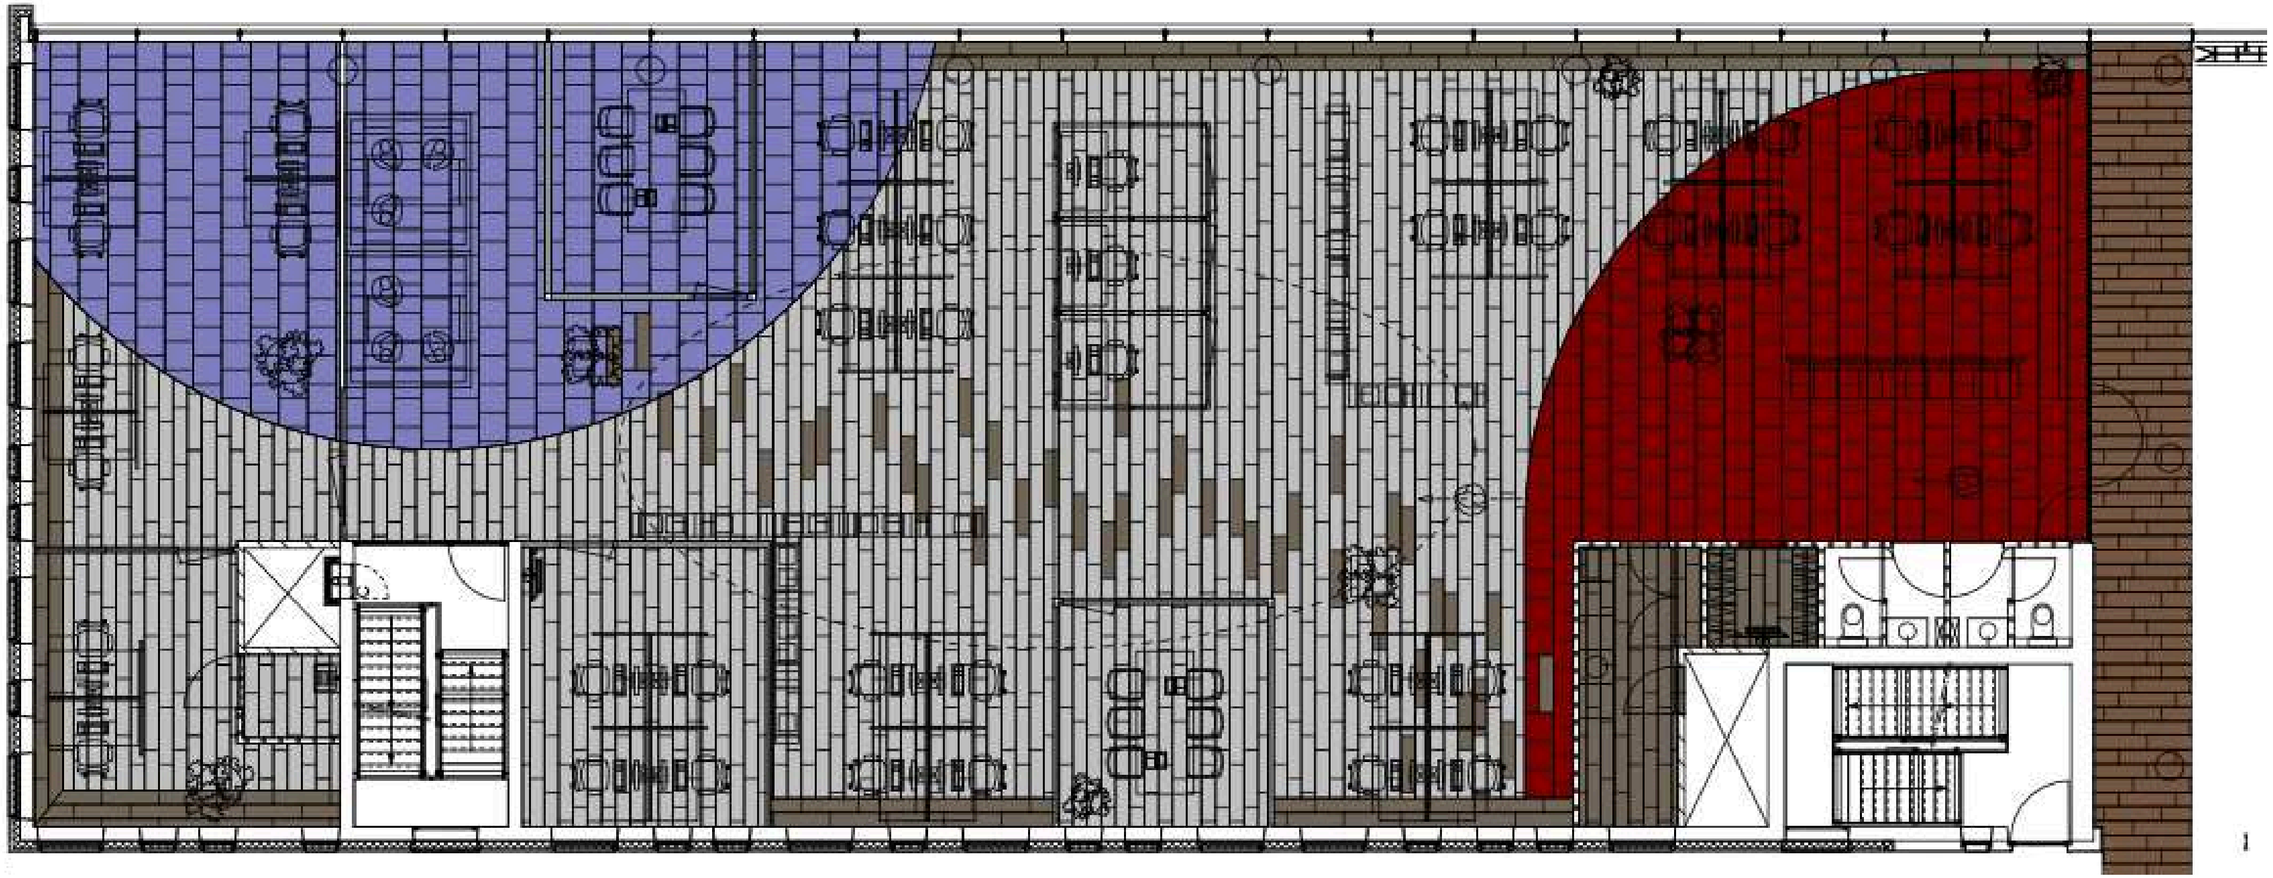



DNA Projecten

www.dnaprojecten.com

info@dnaprojecten.nl

+31 6 29 01 87 74

Burgemeester Falkenaweg 58
8442 LE Heerenveen