

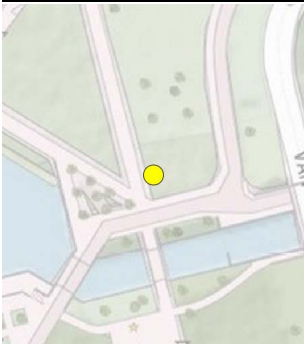





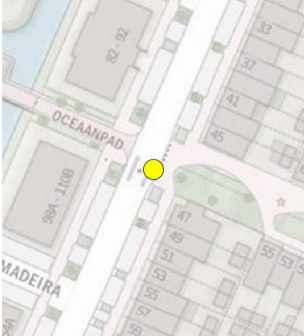

# Lijst met kaart en foto's

17-2025 woensdag Graffiti 59 stuks

Locatie	Inspectie en meetwaarden		Foto
 <p>126767,088 501836,282</p> <p>Purmerdijk</p> <p>Werktuigenbuurt</p> <p>CONTRACTPARTIJ</p> <p>Schakelkast</p> <p>Schakelkast</p>	<p><b>22-04-2025 08:18:14 Londis Alberto</b></p> <p>Graffiti aangetroffen</p> <p>Voorkant 1 tot 2 m2</p> <p>Paars Nee - geen sprake van r</p> <p>Naam onbekende tag (noteer naam in tekstveld) 1,5</p> <p>Gecko Tag</p>		
 <p>00049</p> <p>126256,000 501060,000</p> <p>Bovenlandsestraat</p> <p>Bussluis: Bovenlandsestraat - Purmerdijk</p> <p>Werktuigenbuurt</p> <p>SB TEAM IB</p> <p>Verkeersvoorziening</p> <p>Bussluis</p>	<p><b>23-04-2025 08:00:25 Londis Alberto</b></p> <p>Graffiti aangetroffen</p> <p>Zijkant 1 tot 2 m2</p> <p>Goud Nee - geen sprake van r</p> <p>Naam onbekende tag (noteer naam in tekstveld) 0,25</p> <p>Gecko Tag</p>		
 <p>126975,981 501603,401</p> <p>Leeghwaterpark</p> <p>Werktuigenbuurt</p> <p>CONTRACTPARTIJ</p> <p>Verkeersvoorziening</p> <p>Verkeersbord</p>	<p><b>22-04-2025 08:24:47 Londis Alberto</b></p> <p>Graffiti aangetroffen</p> <p>Achterkant 1 tot 2 m2</p> <p>Blauw Nee - geen sprake van r</p> <p>Naam onbekende tag (noteer naam in tekstveld) 0,1</p> <p>Buz Tag</p>		
 <p>126742,432 503117,500</p> <p>Achterom</p> <p>Werktuigenbuurt</p> <p>CONTRACTPARTIJ</p> <p>Omgevingsobject</p> <p>Paal</p>	<p><b>23-04-2025 08:03:09 Bayen Saye</b></p> <p>Graffiti aangetroffen</p> <p>Voorkant 1 tot 2 m2</p> <p>Zwart Nee - geen sprake van r</p> <p>Naam onbekende tag (noteer naam in tekstveld) 0,25</p> <p>Zwarte tag</p>		

# Lijst met kaart en foto's

17-2025 woensdag Graffiti 59 stuks

Locatie	Inspectie en meetwaarden	Foto
 <p>- 126980,356 501620,086 Leeghwaterpark Werktuigenbuurt CONTRACTPARTIJ Verkeersvoorziening Verkeersbord</p>	<p><b>22-04-2025 08:27:33 Londis Alberto</b> Graffiti aangetroffen Achterkant 1 tot 2 m2 Blauw Nee - geen sprake van r Naam onbekende tag (noteer naam in tekstveld) 0,1 Gecko Tag</p>	
 <p>- 126537,575 501499,713 Leeghwaterpark Werktuigenbuurt CONTRACTPARTIJ Afvalvoorziening Afvalbak (prullenbak)</p>	<p><b>22-04-2025 09:04:16 Londis Alberto</b> Graffiti aangetroffen Voorkant 1 tot 2 m2 Paars Nee - geen sprake van r Naam onbekende tag (noteer naam in tekstveld) 0,25 Gecko Buz TAGS</p>	
 <p>- 126735,323 503184,228 Achterom Werktuigenbuurt CONTRACTPARTIJ Omgevingsobject Paal</p>	<p><b>23-04-2025 08:06:21 Bayen Saye</b> Graffiti aangetroffen Voorkant 1 tot 2 m2 Zwart Nee - geen sprake van r Naam onbekende tag (noteer naam in tekstveld) 0,25 Zwarte graffiti</p>	
 <p>- 124342,245 500669,989 Nijlstraat Werktuigenbuurt CONTRACTPARTIJ Schakelkast Schakelkast</p>	<p><b>22-04-2025 09:09:08 Bayen Saye</b> Graffiti aangetroffen Voorkant 1 tot 2 m2 Roze Nee - geen sprake van r Naam onbekende tag (noteer naam in tekstveld) 0,25 Roze trots alkmaar fuck buff ik geef niet op</p>	



# Lijst met kaart en foto's

17-2025 woensdag Graffiti 59 stuks

Locatie	Inspectie en meetwaarden		Foto
 <p>- 126696,378 503284,789 Achterom Werktuigenbuurt CONTRACTPARTIJ Omgevingsobject Paal</p>	<p><b>23-04-2025 08:09:38 Bayen Saye</b> Graffiti aangetroffen Voorkant 1 tot 2 m2 Zwart Nee - geen sprake van r Naam onbekende tag (noteer naam in tekstveld) 0,25 Zwarte tag</p>		
 <p>- 126511,798 501466,217 IJsselmeerlaan Werktuigenbuurt CONTRACTPARTIJ Omgevingsobject Brug</p>	<p><b>22-04-2025 09:10:15 Londis Alberto</b> Graffiti aangetroffen Zijkant 1 tot 2 m2 Oranje Nee - geen sprake van r Naam onbekende tag (noteer naam in tekstveld) 0,25 H2BC en Zwarte Buz TAGS</p>		
 <p>- 125864,235 500419,403 Oudelandsdijkje Werktuigenbuurt CONTRACTPARTIJ Verkeersvoorziening Verkeersbord</p>	<p><b>23-04-2025 08:37:30 Londis Alberto</b> Graffiti aangetroffen Voorkant 1 tot 2 m2 Zwart Nee - geen sprake van r Naam onbekende tag (noteer naam in tekstveld) 0,25 Afca Tag</p>		
 <p>- 126525,254 501488,686 IJsselmeerlaan Werktuigenbuurt CONTRACTPARTIJ Omgevingsobject Brug</p>	<p><b>22-04-2025 09:12:52 Londis Alberto</b> Graffiti aangetroffen Zijkant 1 tot 2 m2 Blauw Nee - geen sprake van r Naam onbekende tag (noteer naam in tekstveld) 0,1 Blauwe Gecko Tag</p>		

# Lijst met kaart en foto's

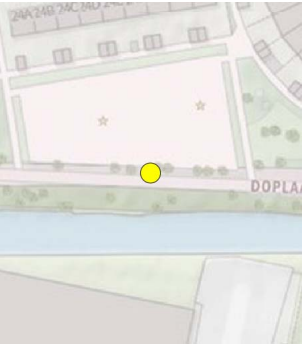



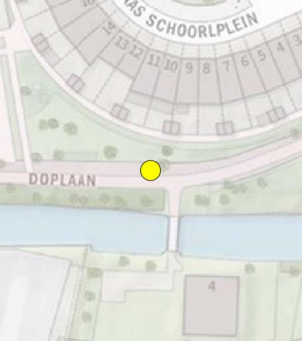
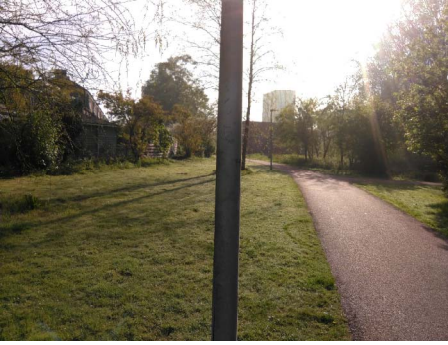


17-2025 woensdag Graffiti 59 stuks

Locatie	Inspectie en meetwaarden		Foto
 <p>- 125942,662 502639,568</p> <p>Doplaan</p> <p>Werktuigenbuurt</p> <p>CONTRACTPARTIJ</p> <p>Omgevingsobject</p> <p>Paal</p>	<p><b>23-04-2025 08:43:36 Bayen Saye</b></p> <p>Graffiti aangetroffen</p> <p>Voorkant 1 tot 2 m2</p> <p>Zwart Nee - geen sprake van r</p> <p>Naam onbekende tag (noteer naam in tekstveld) 0,25</p> <p>Zwarte groene tag</p>		
 <p>- 124119,510 500553,388</p> <p>Zambezilaan</p> <p>Werktuigenbuurt</p> <p>CONTRACTPARTIJ</p> <p>Omgevingsobject</p> <p>Overig</p>	<p><b>22-04-2025 09:25:24 Bayen Saye</b></p> <p>Graffiti aangetroffen</p> <p>Zijkant 1 tot 2 m2</p> <p>Roze Nee - geen sprake van r</p> <p>Naam onbekende tag (noteer naam in tekstveld) 0,25</p> <p>Roze Alkmaar</p>		
 <p>- 125554,681 503091,237</p> <p>Betsy Perkstraat</p> <p>Werktuigenbuurt</p> <p>CONTRACTPARTIJ</p> <p>Omgevingsobject</p> <p>Paal</p>	<p><b>23-04-2025 08:53:42 Bayen Saye</b></p> <p>Graffiti aangetroffen</p> <p>Voorkant 1 tot 2 m2</p> <p>Zwart Nee - geen sprake van r</p> <p>Naam onbekende tag (noteer naam in tekstveld) 0,25</p> <p>Zwarte tag</p>		
 <p>- 124121,049 500547,078</p> <p>Zambezilaan</p> <p>Werktuigenbuurt</p> <p>CONTRACTPARTIJ</p> <p>Schakelkast</p> <p>Schakelkast</p>	<p><b>22-04-2025 09:27:51 Bayen Saye</b></p> <p>Graffiti aangetroffen</p> <p>Voorkant 1 tot 2 m2</p> <p>Zwart Nee - geen sprake van r</p> <p>Naam onbekende tag (noteer naam in tekstveld) 0,25</p> <p>Zwarte AZ 67</p>		



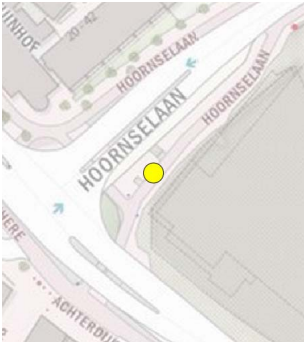




# Lijst met kaart en foto's

17-2025 woensdag Graffiti 59 stuks

Locatie	Inspectie en meetwaarden		Foto
 <p>- 126036,946 502632,544 Doplaan Werktuigenbuurt CONTRACTPARTIJ Omgevingsobject Paal</p>	<p><b>23-04-2025 09:01:32 Bayen Saye</b> Graffiti aangetroffen Voorkant 1 tot 2 m2 Zwart Nee - geen sprake van r Naam onbekende tag (noteer naam in tekstveld) 0,25 Zwarte tag i love you</p>		
 <p>- 125331,533 502557,815 Hoornselaan Ter hoogte de hoornselaan op nieuwe mooie b Werktuigenbuurt GEMEENTE Straatmeubilair Overig</p>	<p><b>22-04-2025 10:13:44 Stefan Oudejans</b> Graffiti aangetroffen Voorkant 1 tot 2 m2 Zwart Nee - geen sprake van r Naam onbekende tag (noteer naam in tekstveld) 0,25 Een onafgemaakte tekst streep graffiti spuitbus</p>		
 <p>- 126095,500 502631,365 Doplaan Werktuigenbuurt CONTRACTPARTIJ Omgevingsobject Paal</p>	<p><b>23-04-2025 09:04:32 Bayen Saye</b> Graffiti aangetroffen Voorkant 1 tot 2 m2 Zwart Nee - geen sprake van r Naam onbekende tag (noteer naam in tekstveld) 0,1 Zwarte groene tag</p>		
 <p>- 126110,564 502632,319 Doplaan Werktuigenbuurt CONTRACTPARTIJ Omgevingsobject Paal</p>	<p><b>23-04-2025 09:07:55 Bayen Saye</b> Graffiti aangetroffen Voorkant 1 tot 2 m2 Zwart Nee - geen sprake van r Naam onbekende tag (noteer naam in tekstveld) 0,1 Zwarte tag</p>		

# Lijst met kaart en foto's

17-2025 woensdag Graffiti 59 stuks

Locatie	Inspectie en meetwaarden		Foto
 <p>125313,344 502538,592</p> <p>Hoornselaan Ter hoogte de hoornselaan op nieuwe mooie b Werktuigenbuurt GEMEENTE Straatmeubilair Overig</p>	<p><b>22-04-2025 10:16:38 Stefan Oudejans</b> Graffiti aangetroffen Voorkant 1 tot 2 m2 Wit Nee - geen sprake van r Naam onbekende tag (noteer naam in tekstveld) 0,75 Bestrating helemaal ondergeklarderd met witte s</p>		
 <p>124924,445 502243,636</p> <p>Tramplein Ter hoogte het tramplein bij het busstation Gr Werktuigenbuurt GEMEENTE Gebouw Busstation</p>	<p><b>22-04-2025 10:19:06 Stefan Oudejans</b> Graffiti aangetroffen Raamluik 1 tot 2 m2 Rood Nee - geen sprake van r Naam onbekende tag (noteer naam in tekstveld) 0,75 Een bebloede hand</p>		
 <p>126390,290 503044,163</p> <p>Sportlaan Werktuigenbuurt CONTRACTPARTIJ Omgevingsobject Overig</p>	<p><b>23-04-2025 09:21:16 Bayen Saye</b> Graffiti aangetroffen Voorkant 1 tot 2 m2 Blauw Nee - geen sprake van r Naam onbekende tag (noteer naam in tekstveld) 0,1 Blauwe tag</p>		
 <p>124312,805 502606,318</p> <p>Neckerstraat Ter hoogte de nekkerstraat Gravity aangetroff Werktuigenbuurt SB TEAM IB Omgevingsobject Viaduct</p>	<p><b>22-04-2025 10:22:16 Stefan Oudejans</b> Graffiti aangetroffen Voorkant 1 tot 2 m2 Paars Nee - geen sprake van r Naam onbekende tag (noteer naam in tekstveld) 2 Buzz</p>		



# Lijst met kaart en foto's

17-2025 woensdag Graffiti 59 stuks

Locatie	Inspectie en meetwaarden		Foto
 <p>- 126791,502 503389,791 Flevostraat Werktuigenbuurt CONTRACTPARTIJ Omgevingsobject Paal</p>	<p><b>23-04-2025 09:29:31 Bayen Saye</b> Graffiti aangetroffen Voorkant 1 tot 2 m2 Blauw Nee - geen sprake van r Naam onbekende tag (noteer naam in tekstveld) 0,25 Blauwe pink tag</p>		
 <p>- 124609,584 502596,225 Neckerstraat Ter hoogte de nekkerstraat in het pleinbuurt i Werktuigenbuurt GEMEENTE Speelvoorziening Speeltoestel</p>	<p><b>22-04-2025 10:27:14 Stefan Oudejans</b> Graffiti aangetroffen Voorkant 1 tot 2 m2 Zwart Nee - geen sprake van r Naam onbekende tag (noteer naam in tekstveld) 1 Meerdere aanstoot geven een teksten piemels en</p>		
 <p>- 126768,532 503385,561 Flevostraat Werktuigenbuurt CONTRACTPARTIJ Omgevingsobject Paal</p>	<p><b>23-04-2025 09:33:13 Bayen Saye</b> Graffiti aangetroffen Voorkant 1 tot 2 m2 Blauw Nee - geen sprake van r Naam onbekende tag (noteer naam in tekstveld) 0,1 Blauwe tag</p>		
 <p>- 126692,817 502724,355 Boeierstraat Hoogte de boeierstraat graffiti aangetrokken t Werktuigenbuurt GEMEENTE Straatmeubilair Overig</p>	<p><b>23-04-2025 10:23:33 Stefan Oudejans</b> Graffiti aangetroffen Zijkant 1 tot 2 m2 Goud Nee - geen sprake van r Naam onbekende tag (noteer naam in tekstveld) 0,25 Zhn</p>		

# Lijst met kaart en foto's

17-2025 woensdag Graffiti 59 stuks

Locatie	Inspectie en meetwaarden		Foto
 <p>- 124611,390 502599,523 Neckerstraat Ter hoogte de nekkerstraat in het pleinbuurt i Werktuigenbuurt GEMEENTE Speelvoorziening Speeltoestel</p>	<p><b>22-04-2025 10:30:47 Stefan Oudejans</b> Graffiti aangetroffen Zijkant 1 tot 2 m2 Zwart Nee - geen sprake van r Naam onbekende tag (noteer naam in tekstveld) 0,75 Vogels getekend</p>		
 <p>- 124611,434 502597,395 Neckerstraat Ter hoogte de nekkerstraat in het pleinbuurt i Werktuigenbuurt GEMEENTE Speelvoorziening Speeltoestel</p>	<p><b>22-04-2025 10:33:37 Stefan Oudejans</b> Graffiti aangetroffen Achterkant 1 tot 2 m2 Zwart Nee - geen sprake van r Naam onbekende tag (noteer naam in tekstveld) 0,75 Lol</p>		
 <p>- 126679,222 502111,888 J.P. Grootstraat Graffiti aangetroffen op speeltoestellen aan d Werktuigenbuurt GEMEENTE Speelvoorziening Speeltoestel</p>	<p><b>23-04-2025 10:26:20 Stefan Oudejans</b> Graffiti aangetroffen Voorkant 1 tot 2 m2 Zwart Nee - geen sprake van r Naam onbekende tag (noteer naam in tekstveld) 0,25 Lbltg lol</p>		
 <p>- 127707,070 503014,063 Purmerdijk  Werktuigenbuurt CONTRACTPARTIJ Omgevingsobject Overig</p>	<p><b>22-04-2025 10:40:38 Londis Alberto</b> Graffiti aangetroffen Zijkant 1 tot 2 m2 Goud Geen graffiti / wildplak Naam onbekende tag (noteer naam in tekstveld) 0,1 Gecko Tag</p>		



# Lijst met kaart en foto's

17-2025 woensdag Graffiti 59 stuks

Locatie	Inspectie en meetwaarden	Foto
 <p>- 126672,551 502115,164 J.P. Grootstraat Graffiti aangetroffen op speeltoestellen aan d Werktuigenbuurt GEMEENTE Speelvoorziening Speeltoestel</p>	<p><b>23-04-2025 10:28:56 Stefan Oudejans</b> Graffiti aangetroffen Zijkant 1 tot 2 m2 Zwart JA - racistisch Naam onbekende tag (noteer naam in tekstveld) 0,75 Kanker</p>	
 <p>- 126187,033 501101,550 Bovenlandsestraat Ter hoog de bovenlandsenstraat graffiti achter Werktuigenbuurt SB TEAM IB Omgevingsobject Brug</p>	<p><b>23-04-2025 10:32:31 Stefan Oudejans</b> Graffiti aangetroffen Zijkant 1 tot 2 m2 Rood Nee - geen sprake van r Naam onbekende tag (noteer naam in tekstveld) 0,75 Stippen spuitbus</p>	
 <p>- 127647,960 502956,158 Purmerdijk Werktuigenbuurt CONTRACTPARTIJ Verkeersvoorziening Lichtmast</p>	<p><b>22-04-2025 10:43:42 Londis Alberto</b> Graffiti aangetroffen Voorkant 1 tot 2 m2 Goud Nee - geen sprake van r Naam onbekende tag (noteer naam in tekstveld) 0,25 Gecko Tag</p>	
 <p>- 127528,027 502770,466 Purmerdijk Werktuigenbuurt CONTRACTPARTIJ Omgevingsobject Overig</p>	<p><b>22-04-2025 10:47:41 Londis Alberto</b> Graffiti aangetroffen Zijkant 1 tot 2 m2 Goud Nee - geen sprake van r Naam onbekende tag (noteer naam in tekstveld) 0,25 GOUDE Gecko en BUZ TAG</p>	

Lijst met kaart en foto's

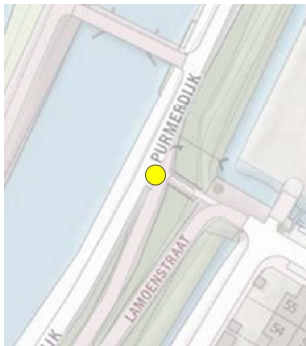


17-2025 woensdag Graffiti 59 stuks

Locatie	Inspectie en meetwaarden		Foto
 <p>- 126009,676 501152,744 Weegbreestraat Ter hoogte de weegbreestraat graffiti teki aan Werktuigenbuurt GEMEENTE Speelvoorziening Speeltoestel</p>	<b>23-04-2025 10:35:47 Stefan Oudejans</b> Graffiti aangetroffen Zijkant 1 tot 2 m2 Wit Nee - geen sprake van r Naam onbekende tag (noteer naam in tekstveld) 0,5 Kleine witte graffiti tag		
 <p>02420 125902,000 501130,000 Wikkehof 31 Gebouw-stadsverwarmingsunit OGN03 Werktuigenbuurt SVP Gebouw Stadsverwarmingsunit</p>	<b>23-04-2025 10:37:49 Stefan Oudejans</b> Graffiti aangetroffen Deur 1 tot 2 m2 Zwart Nee - geen sprake van r Naam onbekende tag (noteer naam in tekstveld) 1 Hb2c		
 <p>- 127426,390 502581,356 Purmerdijk Werktuigenbuurt CONTRACTPARTIJ Verkeersvoorziening Verkeersbord</p>	<b>22-04-2025 10:51:47 Londis Alberto</b> Graffiti aangetroffen Achterkant 1 tot 2 m2 Goud Nee - geen sprake van r Naam onbekende tag (noteer naam in tekstveld) 0,1 BUZ Tag		
 <p>- 127420,046 502552,726 Purmerdijk Werktuigenbuurt CONTRACTPARTIJ Afvalvoorziening Afvalbak (prullenbak)</p>	<b>22-04-2025 10:54:24 Londis Alberto</b> Graffiti aangetroffen Voorkant 1 tot 2 m2 Goud Nee - geen sprake van r Naam onbekende tag (noteer naam in tekstveld) 0,1 Gecko Tag		



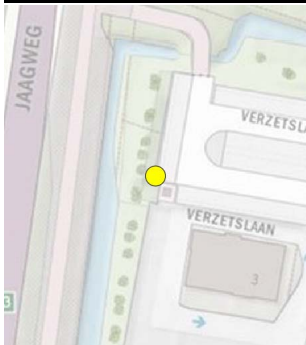

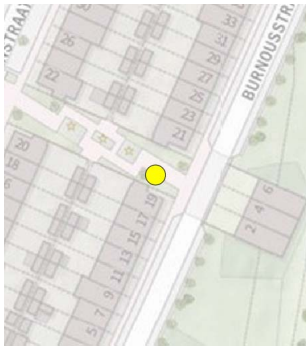
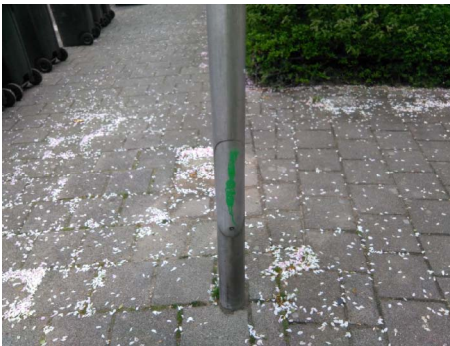


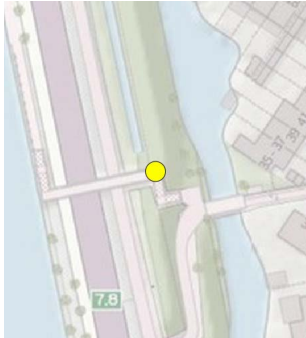

# Lijst met kaart en foto's

17-2025 woensdag Graffiti 59 stuks

Locatie	Inspectie en meetwaarden		Foto
 <p>125942,240 500861,340 Hondsdrafstraat Verhoogde de hondsdraachtstraat is Gravity aa Werktuigenbuurt GEMEENTE Afvalvoorziening Afvalbak (prullenbak)</p>	<p><b>23-04-2025 10:42:25 Stefan Oudejans</b> Graffiti aangetroffen Voorkant 1 tot 2 m2 Zwart Nee - geen sprake van r Naam onbekende tag (noteer naam in tekstveld) 0,75 Ts</p>		
 <p>127417,523 502548,930 Purmerdijk Werktuigenbuurt CONTRACTPARTIJ Verkeersvoorziening Verkeersbord</p>	<p><b>22-04-2025 10:56:56 Londis Alberto</b> Graffiti aangetroffen Achterkant 1 tot 2 m2 Blauw Nee - geen sprake van r Naam onbekende tag (noteer naam in tekstveld) 0,1 Buz Tag</p>		
 <p>126052,626 501012,487 Kraailookstraat Ter hoogte de Kraai lookstraat Gravity aanget Werktuigenbuurt LIANDER Schakelkast Schakelkast</p>	<p><b>23-04-2025 10:46:05 Stefan Oudejans</b> Graffiti aangetroffen Voorkant 1 tot 2 m2 Wit Nee - geen sprake van r Tag: POP 1 Pop</p>		
 <p>126923,695 501948,528 Purmerdijk Werktuigenbuurt CONTRACTPARTIJ Verkeersvoorziening Paal</p>	<p><b>22-04-2025 11:02:30 Londis Alberto</b> Graffiti aangetroffen Voorkant 1 tot 2 m2 Blauw Nee - geen sprake van r Naam onbekende tag (noteer naam in tekstveld) 0,1 Buz TAG</p>		

# Lijst met kaart en foto's

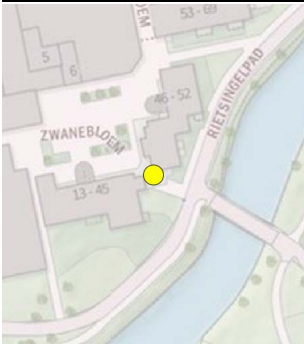



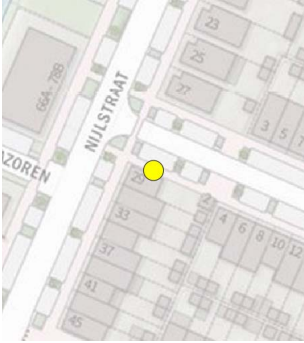

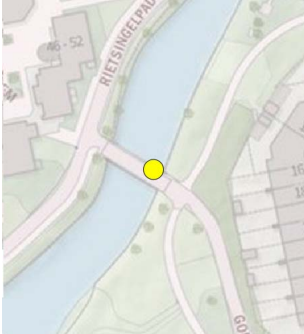

17-2025 woensdag Graffiti 59 stuks

Locatie	Inspectie en meetwaarden		Foto
 <p>- 125298,067 499951,074 Jaagweg Ter hoogte het terrein van de KFC in de McDo Werktuigenbuurt LIANDER Schakelkast Kast Liander diverse uitvoeringen veelal kunst</p>	<p><b>23-04-2025 10:49:43 Stefan Oudejans</b> Graffiti aangetroffen Deur 1 tot 2 m2 Zilver Nee - geen sprake van r Naam onbekende tag (noteer naam in tekstveld) 0,75 Roses</p>		
 <p>- 125199,839 500239,912 Burnousstraat  Werktuigenbuurt CONTRACTPARTIJ Omgevingsobject Paal</p>	<p><b>22-04-2025 11:05:38 Bayen Saye</b> Graffiti aangetroffen Voorkant 1 tot 2 m2 Groen Nee - geen sprake van r Naam onbekende tag (noteer naam in tekstveld) 0,5 Groene tag</p>		
 <p>- 126814,709 501872,715 Purmerdijk  Werktuigenbuurt CONTRACTPARTIJ Verkeersvoorziening Verkeersbord</p>	<p><b>22-04-2025 11:06:09 Londis Alberto</b> Graffiti aangetroffen Achterkant 1 tot 2 m2 Blauw Nee - geen sprake van r Naam onbekende tag (noteer naam in tekstveld) 0,1 Gecko Tag</p>		
 <p>- 125299,143 500448,796 Jaagweg Ter hoogte die ja weg graffiti aangetroffen op Werktuigenbuurt SB TEAM IB Omgevingsobject Brug</p>	<p><b>23-04-2025 10:52:32 Stefan Oudejans</b> Graffiti aangetroffen Achterkant 1 tot 2 m2 Groen Nee - geen sprake van r Naam onbekende tag (noteer naam in tekstveld) 1 Geck</p>		



# Lijst met kaart en foto's

17-2025 woensdag Graffiti 59 stuks

Locatie	Inspectie en meetwaarden		Foto
 <p>- 125550,705 500785,649 Rietsingel Ter hoogte de rietsingel naar het gorssen bos Werktuigenbuurt GEMEENTE Straatmeubilair Overig</p>	<p><b>23-04-2025 10:56:47 Stefan Oudejans</b> Graffiti aangetroffen Achterkant 1 tot 2 m2 Zwart Nee - geen sprake van r Naam onbekende tag (noteer naam in tekstveld) 0,75 Caro</p>		
 <p>- 125007,431 500574,969 Gangeslaan  Werktuigenbuurt CONTRACTPARTIJ Afvalvoorziening Afvalbak (prullenbak)</p>	<p><b>22-04-2025 11:13:11 Bayen Saye</b> Graffiti aangetroffen Zijkant 1 tot 2 m2 Rood Nee - geen sprake van r Naam onbekende tag (noteer naam in tekstveld) 0,1 Rode benseide</p>		
 <p>- 124379,686 500718,782 Cairostraat  Werktuigenbuurt CONTRACTPARTIJ Schakelkast Schakelkast</p>	<p><b>22-04-2025 11:32:07 Bayen Saye</b> Graffiti aangetroffen Voorkant 1 tot 2 m2 Blauw Nee - geen sprake van r Naam onbekende tag (noteer naam in tekstveld) 0,25 Blauwe rode graffiti</p>		
 <p>- 125579,179 500773,268 Gorsebospad Ter hoogte de rietsingel naar het gorssen bos Werktuigenbuurt GEMEENTE Verkeersvoorziening Verkeersbord</p>	<p><b>23-04-2025 10:59:08 Stefan Oudejans</b> Graffiti aangetroffen Voorkant 1 tot 2 m2 Wit Nee - geen sprake van r Naam onbekende tag (noteer naam in tekstveld) 1 Tbs</p>		

# Lijst met kaart en foto's






17-2025 woensdag Graffiti 59 stuks

Locatie	Inspectie en meetwaarden		Foto
 <p>-</p> <p>124586,151 500506,023</p> <p>Karavaanstraat</p> <p>Werktuigenbuurt</p> <p>CONTRACTPARTIJ</p> <p>Omgevingsobject</p> <p>Schakelkast</p>	<p><b>22-04-2025 11:58:03 Bayen Saye</b></p> <p>Graffiti aangetroffen</p> <p>Voorkant 1 tot 2 m2</p> <p>Grijs Nee - geen sprake van r</p> <p>Naam onbekende tag (noteer naam in tekstveld) 0,5</p> <p>Grijze zwarte roze graffiti</p>		
 <p>-</p> <p>125958,190 503682,067</p> <p>&lt;&lt; straat onbekend &gt;&gt;</p> <p>Werktuigenbuurt</p> <p>CONTRACTPARTIJ</p> <p>Omgevingsobject</p> <p>Paal</p>	<p><b>23-04-2025 11:04:30 Bayen Saye</b></p> <p>Graffiti aangetroffen</p> <p>Voorkant 1 tot 2 m2</p> <p>Wit Nee - geen sprake van r</p> <p>Naam onbekende tag (noteer naam in tekstveld) 0,1</p> <p>Witte piket</p>		
 <p>-</p> <p>124570,706 500355,311</p> <p>OranjeFontein</p> <p>Werktuigenbuurt</p> <p>CONTRACTPARTIJ</p> <p>Omgevingsobject</p> <p>Schakelkast</p>	<p><b>22-04-2025 12:20:59 Bayen Saye</b></p> <p>Graffiti aangetroffen</p> <p>Voorkant 1 tot 2 m2</p> <p>Paars Nee - geen sprake van r</p> <p>Naam onbekende tag (noteer naam in tekstveld) 0,5</p> <p>Paarse graffiti</p>		
 <p>-</p> <p>125859,665 504026,100</p> <p>Burgemeester D. Kooimanweg</p> <p>Werktuigenbuurt</p> <p>CONTRACTPARTIJ</p> <p>Speelvoorziening</p> <p>Speelvoorziening</p>	<p><b>23-04-2025 11:13:28 Bayen Saye</b></p> <p>Graffiti aangetroffen</p> <p>Zijkant 1 tot 2 m2</p> <p>Wit Nee - geen sprake van r</p> <p>Naam onbekende tag (noteer naam in tekstveld) 0,1</p> <p>Witte graffiti</p>		



# Lijst met kaart en foto's

17-2025 woensdag Graffiti 59 stuks

Locatie	Inspectie en meetwaarden		Foto
 <p>- 125126,080 500932,451 Kanaalweg Werktuigenbuurt CONTRACTPARTIJ Afvalvoorziening Afvalbak (prullenbak)</p>	<p><b>22-04-2025 12:32:06 Bayen Saye</b> Graffiti aangetroffen Voorkant 1 tot 2 m2 Rood Nee - geen sprake van r Naam onbekende tag (noteer naam in tekstveld) 0,25 Rode benseide</p>		
 <p>- 126399,984 503390,470 Kolfstraat Werktuigenbuurt CONTRACTPARTIJ Omgevingsobject Paal</p>	<p><b>23-04-2025 14:41:29 Bayen Saye</b> Graffiti aangetroffen Voorkant 1 tot 2 m2 Wit Nee - geen sprake van r Naam onbekende tag (noteer naam in tekstveld) 0,25 Witte Blauwe roze groene graffiti</p>		
 <p>- 125100,305 501046,525 &lt;&lt; straat onbekend &gt;&gt; Werktuigenbuurt CONTRACTPARTIJ Afvalvoorziening Afvalbak (prullenbak)</p>	<p><b>22-04-2025 12:36:23 Bayen Saye</b> Graffiti aangetroffen Voorkant 1 tot 2 m2 Rood Nee - geen sprake van r Naam onbekende tag (noteer naam in tekstveld) 0,25 Rode az 67</p>		