

GVB Ultrasoon, Ultrasoon meting spoor GVB, Spoor 2| MDW-DVD

Projectnaam	GVB Ultrasoon
Projectnummer	GVBUS
Inspectieopdracht	Ultrasoon meting spoor GVB
Korte omschrijving	Spoor 2 MDW-DVD
Datum keuring	08-05-2025 02:00
Keurders	
Huidige status	Goedgekeurd
Object-id	GVB283
Opdrachtnummer	R224601-WV-H1 -3
Opdrachtoomschrijving	Ultrasoon meting spoor GVB
Omschrijving locatie van	6.740
Omschrijving locatie tot	6.790

1. Meting

Inspectie-/Keuringspunt	Antwoorden
1.1 Hermeting	H5
1.2 Datum eerste meting	14-11-2022
1.3 Datum hermeting	08-05-2025


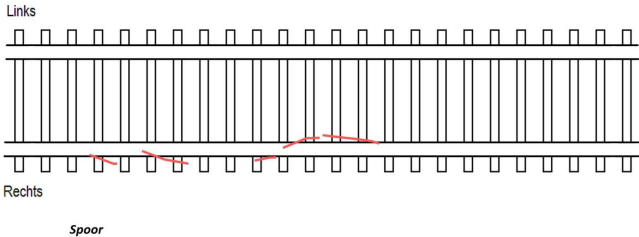
2. US meting spoor

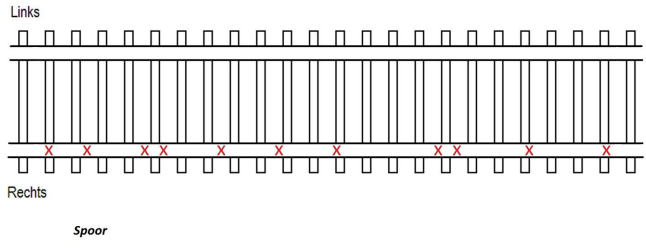
Inspectie-/Keuringspunt	Antwoorden
2.1 Wat is de locatie?	Boven been rechts

3. Kenmerken

Inspectie-/Keuringspunt	Antwoorden
3.1 Spoorconstructie	Betonnen dwarsligger
3.2 Op- en/of aanlassing	Geen
3.3 Baanvaksnelheid (km/u)	70
3.4 Ligging	Emplacement
3.5 Walstekens links, profiel	49E1
3.6 Walstekens links, merk	TSTD
3.7 Walstekens links, maand/jaar (mm-jjjj)	2012
3.8 Walstekens links, kwaliteit	R260Mn
3.9 Walstekens rechts, profiel	
3.10 Walstekens rechts, merk	
3.11 Walstekens rechts, maand/jaar (mm-jjjj)	
3.12 Walstekens rechts, kwaliteit	

4. Gebrek

Inspectie-/Keuringspunt	Antwoorden
4.1 Foto('s) gebrek Max 5 foto's	
4.2 Situatie tekening spoor	

Inspectie-/Keuringspunt	Antwoorden
4.3 Detail tekening	
4.4 Zichtbaarheid	Zichtbaar Inwendig Onregelmatig
4.5 Dwarsfout of langsfout	Dwarsfout
4.6 Diepte (0-00mm)	7
4.8 Te vervangen onderdeel Eventuele opmerkingen over onderdeel in de opmerkingen vermelden.	Spoorstaaf
4.9 BBScode	2223

5. Classificatie

Inspectie-/Keuringspunt	Antwoorden
5.1 Classificatie	4. onder controle
5.2 Maatregelen	Geen maatregelen
5.3 Correctie	
5.4 Algemene opmerking	Lichte headchecks met uitbrokkeling., naast perron.
5.5 Vervolg meting	Ja