


Berekende diepte boorkop
per 3 meter boorstang

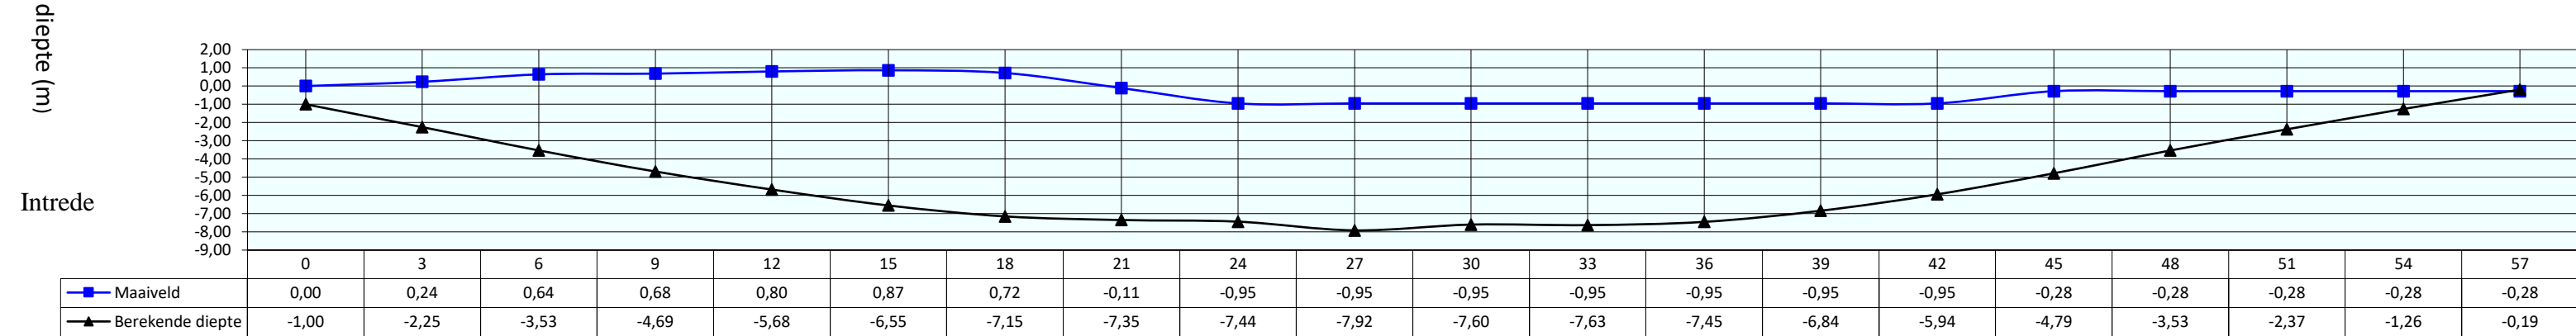

Gestuurde boring 1 datum: 06-02-2018
Plaats: Hoofdvaartsweg 143 Assen
Aantal meters: 56
Buis: 1xØ110mm SDR11 Zwart
Opdrachtgever: Siers L&M
Uitvoerder: Hr. Martijn van Ierland

Doc: SIERS20180206M
Rev. Datum: 06-02-2018