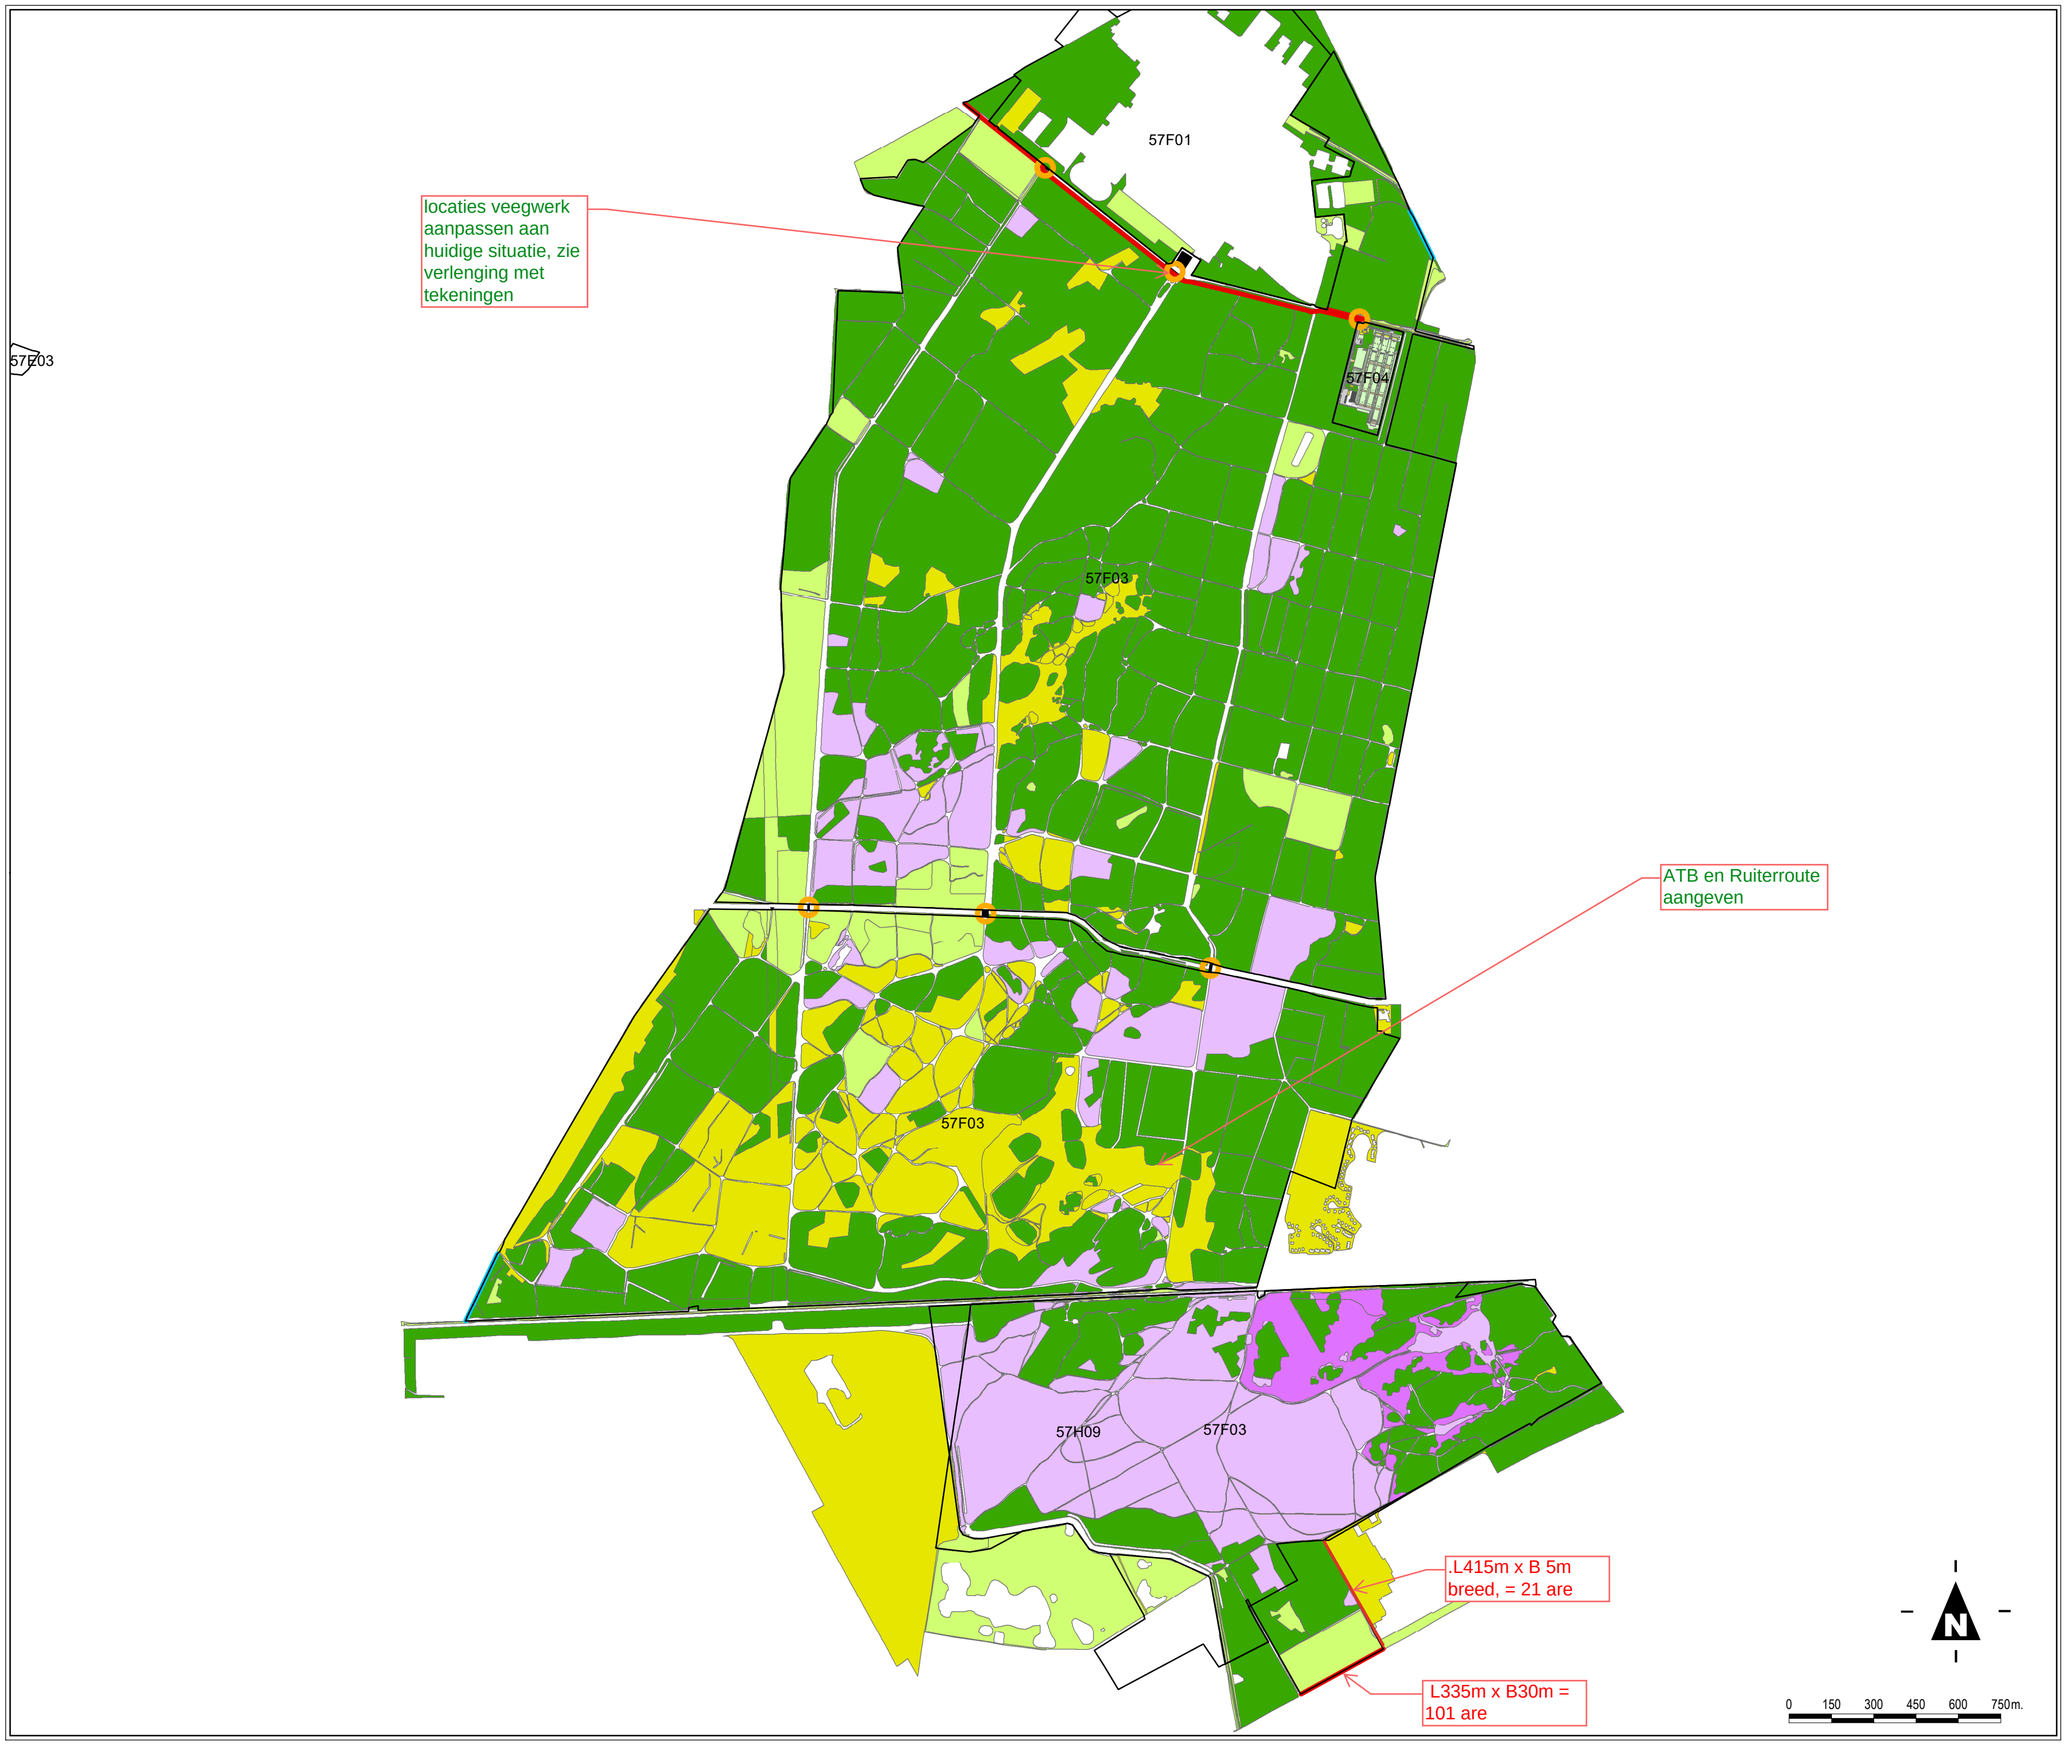

- vegen
- droge sloot
- zwerfafval
- heide vrijstellen
- vegen
- overig
- gemengd bos
- heide
- houtwal
- loofbos
- naaldbos
- gemengd bos
- gras- en kruidachtigen
- loofbos
- naaldbos
- gesloten verharding
- half verhard
- onverhard
- open verharding
- zand
- gesloten verharding
- half verhard
- open verharding
- pand

Terreintechnisch onderhoud militaire terreinen

57F03

Schaal: 1:15370 (A2)
Datum: 19-3-2025

Rijksvastgoedbedrijf
Ministerie van Volkshuisvesting en Ruimtelijke Ordening

Rijksvastgoedbedrijf
Hoewel aan de totstandkoming van deze vastgoedgegevens de uiterste zorg is besteed, aanvaardt het Rijksvastgoedbedrijf geen enkele aansprakelijkheid voor eventuele fouten, onduidelijkheden of onvolkomenheden, noch voor de gevolgen hiervan. Aan deze gegevens kunnen geen rechten worden ontleend.
© Ministerie van Volkshuisvesting en Ruimtelijke Ordening