


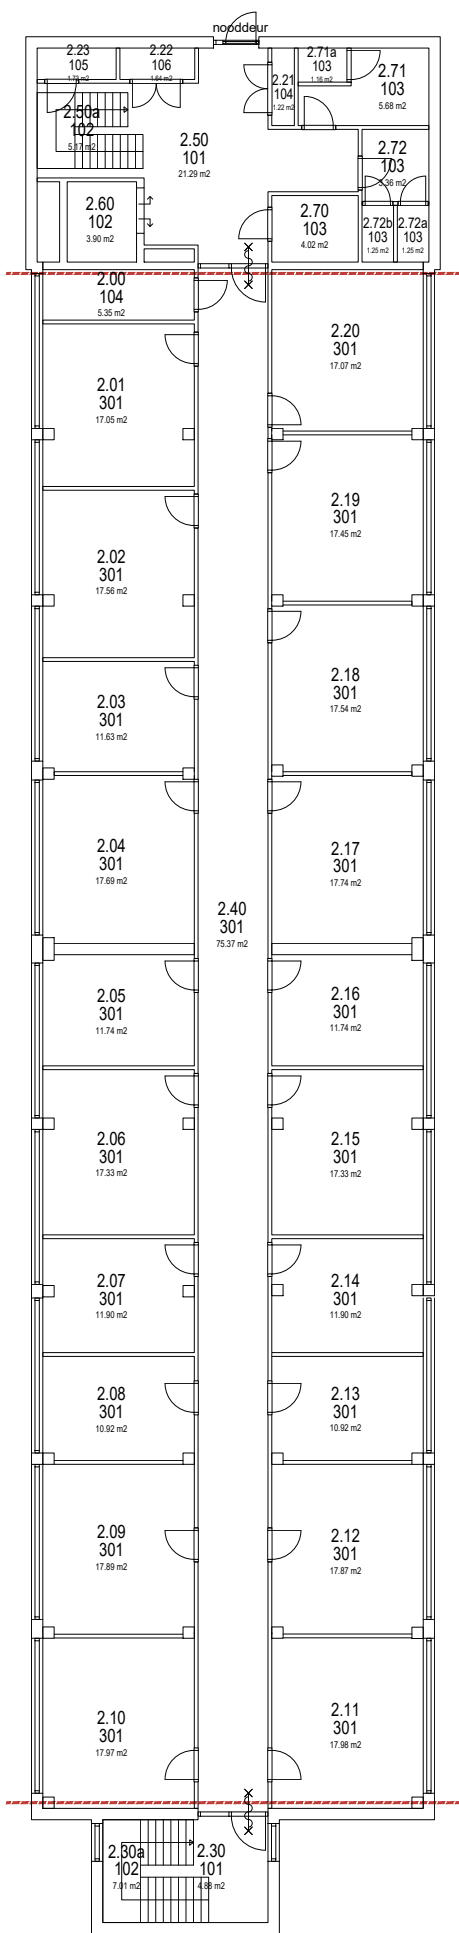



WAGENINGEN

UNIVERSITY & RESEARCH

Facilitair Bedrijf

Afdeling Vastgoed en Huisvesting

Akkermaalsbos 12 6708WB / Gebouw 116

Postbus 59, 6700 AB Wageningen

tel. 0317 - 483590, secretariaat.venh@wur.nl

complex:

gebouw:

adres:

discipline:

omschrijving:

verdieping:

PV Runderweg

6122-Vleugel 2 (Hoofdgebouw)

Runderweg 6, 8219 PK Lelystad

-

Plattegrond

2e Verdieping

gecontroleerd ter plaatse:

13 november 2012 / t.o.

gewijzigd 1 16-02-2016 BWS

gewijzigd 2 12-12-2017 BWS

gewijzigd 3 12-02-2021 BWS



schaal 1:200

getekend RP/t.o.

datum december 2003

formaat A3

projectnr. -

status -

tek.nr. bladnr.

6122-2-basisplattegrond