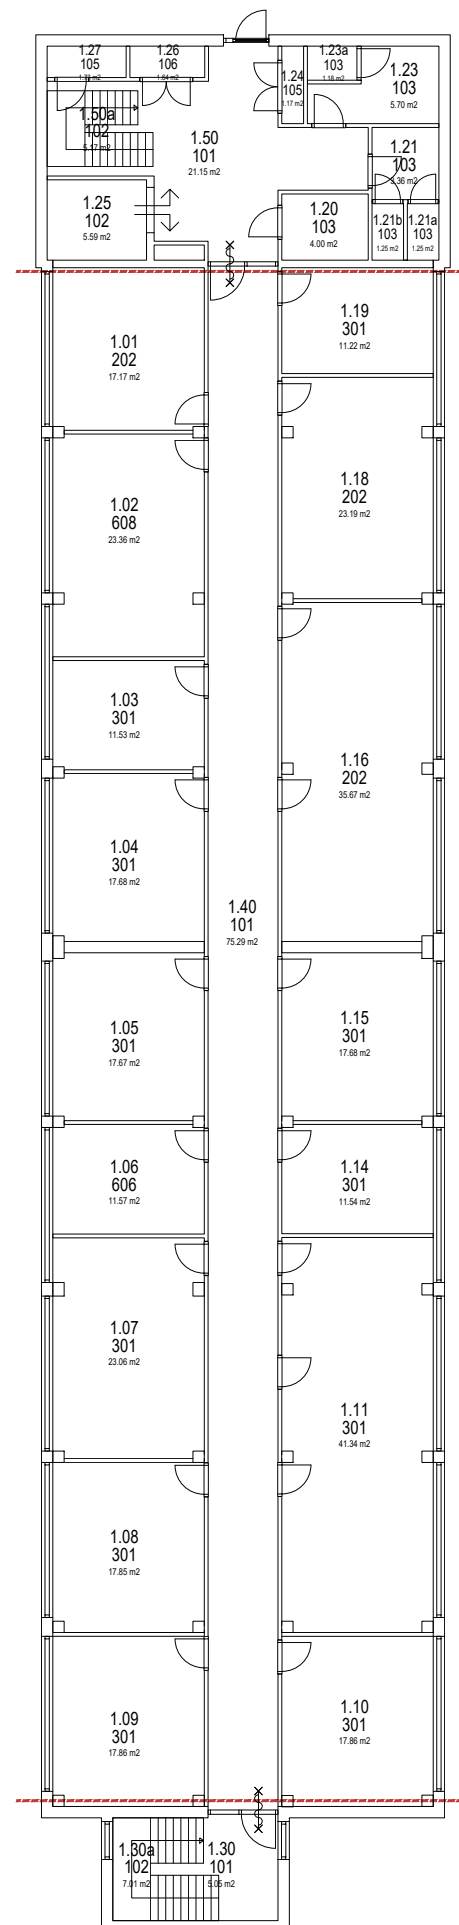


 **WAGENINGEN**
UNIVERSITY & RESEARCH

Facilitair Bedrijf
Afdeling Vastgoed en Huisvesting
Akkermaalsbos 12 6708WB / Gebouw 116
Postbus 59, 6700 AB Wageningen

tel. 0317 - 483590. secretariaat.venh@wur.nl

complex:	PV Runderweg
gebouw:	6123 - Vleugel 3 (Hoofdgebouw)
adres:	Runderweg 6, 8219 PK Lelystad

discipline: -
omschrijving: Plattegrond
verdieping: 1e Verdieping

gecontroleerd ter plaatse:

13 november 2012 / t.o.

gewijzigd 1 05-02-2016 BWS

gewijzigd 2 12-12-2017 BWS

gewijzigd 3 12-02-2021 BWS



schaal	1:200
getekend	RP/t.o.
datum	december 2003
formaat	A3
projectnr.	-
status	-
tek.nr.	bladnr.

6123-1-basisplattegrond