


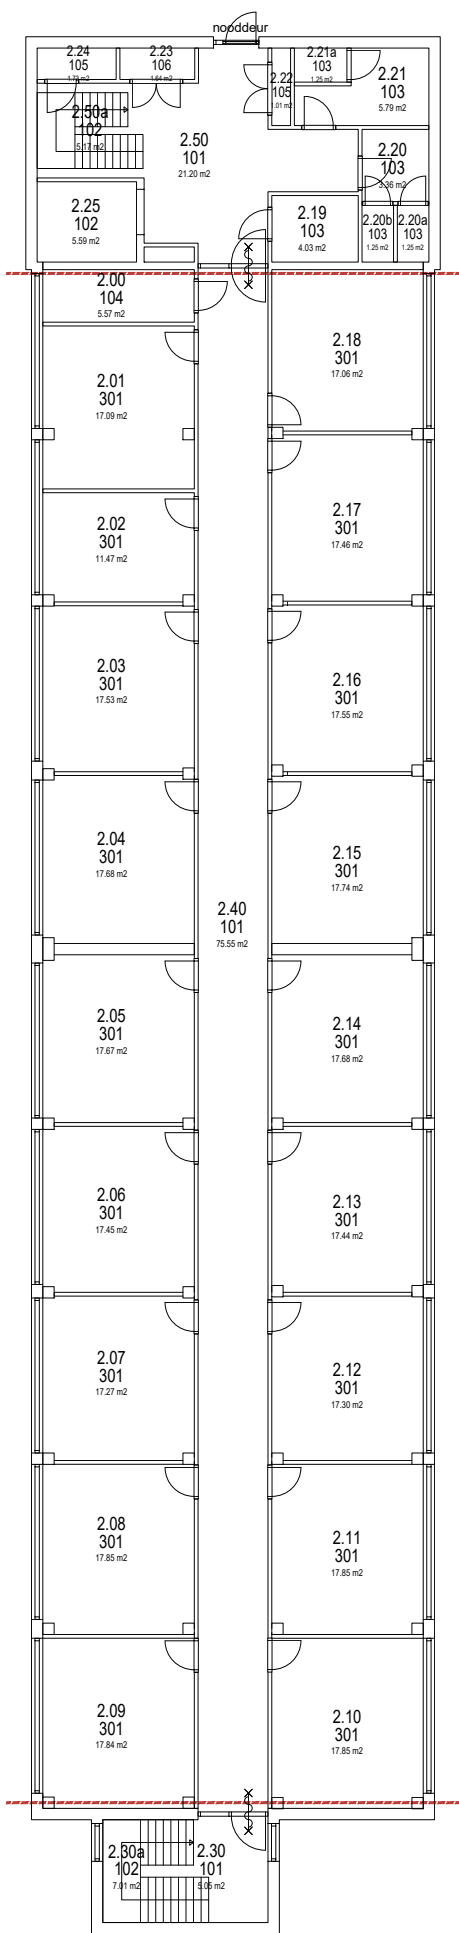



WAGENINGEN

UNIVERSITY & RESEARCH

Facilitair Bedrijf

Afdeling Vastgoed en Huisvesting

Akkermaalsbos 12 6708WB / Gebouw 116

Postbus 59, 6700 AB Wageningen

tel. 0317 - 483590, secretariaat.venh@wur.nl

complex: PV Runderweg

gebouw: 6123-Vleugel 3 (Hoofdgebouw)

adres: Runderweg 6, 8219 PK Lelystad

discipline: -

omschrijving: Plattegrond

verdieping: 2e Verdieping

gecontroleerd ter plaatse:

13 november 2012 / t.o.

gewijzigd 1 11-09-2015 BWS

gewijzigd 2 12-12-2017 BWS

gewijzigd 3 12-02-2021 BWS

schaal 1:200

getekend RP/t.o.

datum december 2003

formaat A3

projectnr. -

status -

tek.nr. bladnr.

6123-2-basisplattegrond