


WAGENINGEN
UNIVERSITY & RESEARCH

tel. 0317 - 483590, secretariaat.venh@wur.nl

complex: 61 - Runderweg
gebouw: 6130 - Laboratoria
adres: Runderweg 6, 8219 PK Lelystad

discipline: -
omschrijving: Plattegrond
verdieping: 2e Verdieping

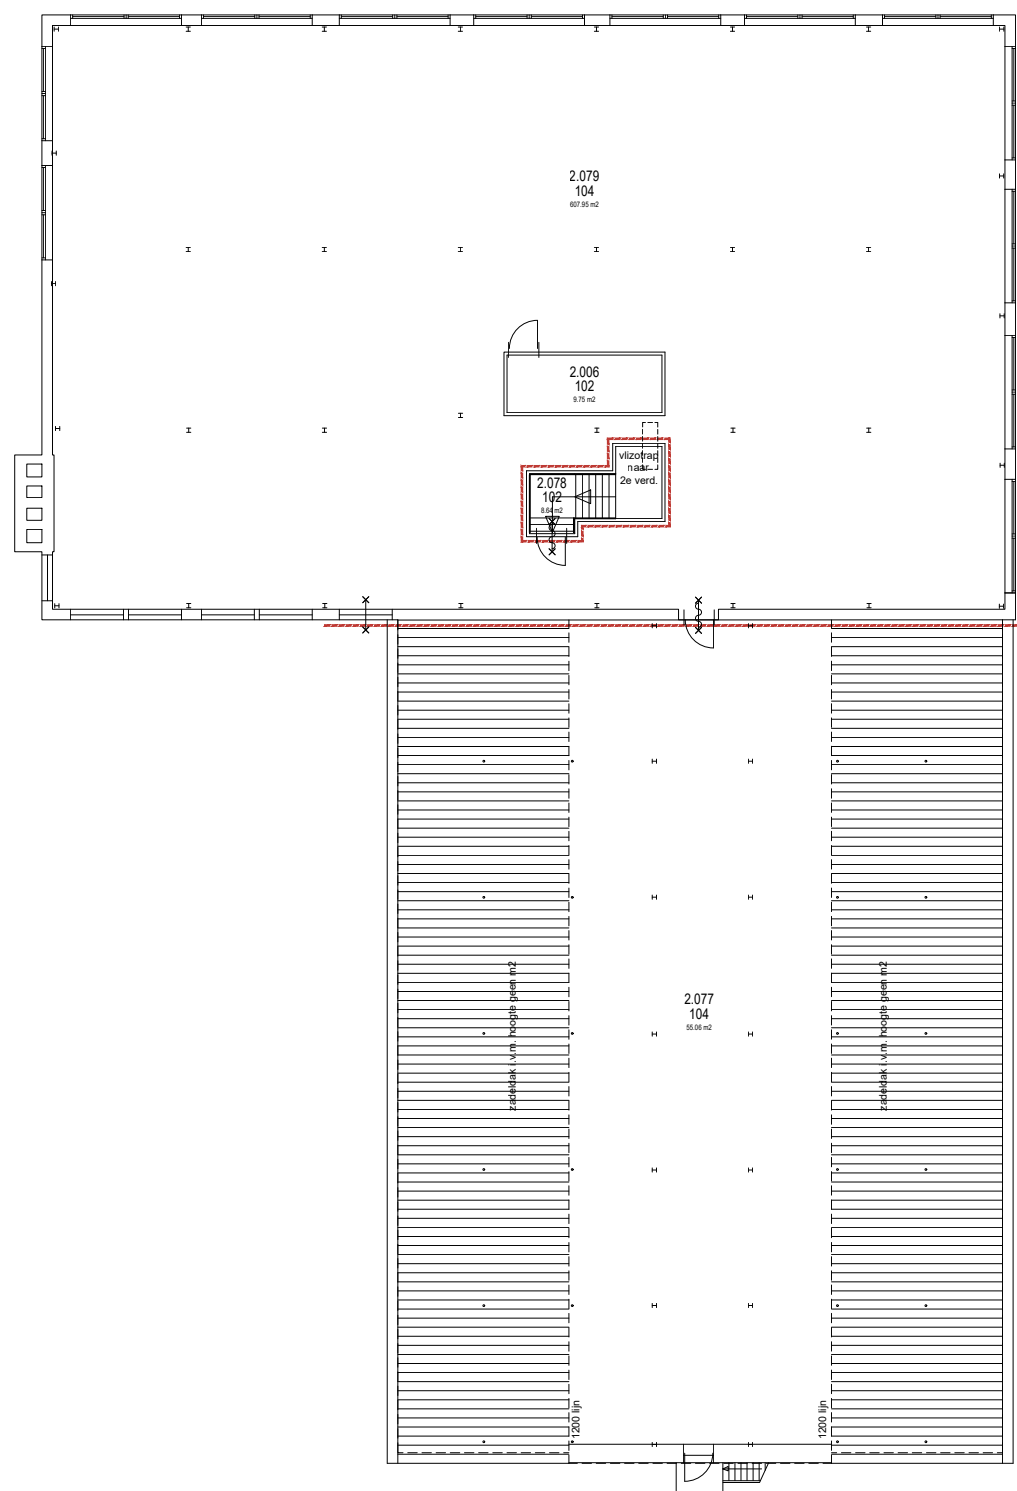

Facilitair Bedrijf
Afdeling Vastgoed en Huisvesting
Akkermaalsbos 12 6708WB / Gebouw 116
Postbus 59, 6700 AB Wageningen

gecontroleerd ter plaatse:
13 november 2012
gewijzigd 1 03-12-2015 BWS
gewijzigd 2 12-12-2017 BWS
gewijzigd 3 12-02-2021 BWS

schaal 1:250
getekend RP/t.o.
datum november 2004
formaat A3
projectnr. -
status -
tek.nr. bladnr.

6130-2-basisplattegrond