


WAGENINGEN
UNIVERSITY & RESEARCH

tel. 0317 - 483590, secretariaat.venh@wur.nl

complex: 61 - Runderweg 6
gebouw: 6120 - Hoofdgebouw
adres: Runderweg 6, 8219 PK Lelystad

discipline: -
omschrijving: Plattegrond
verdieping: Begane grond

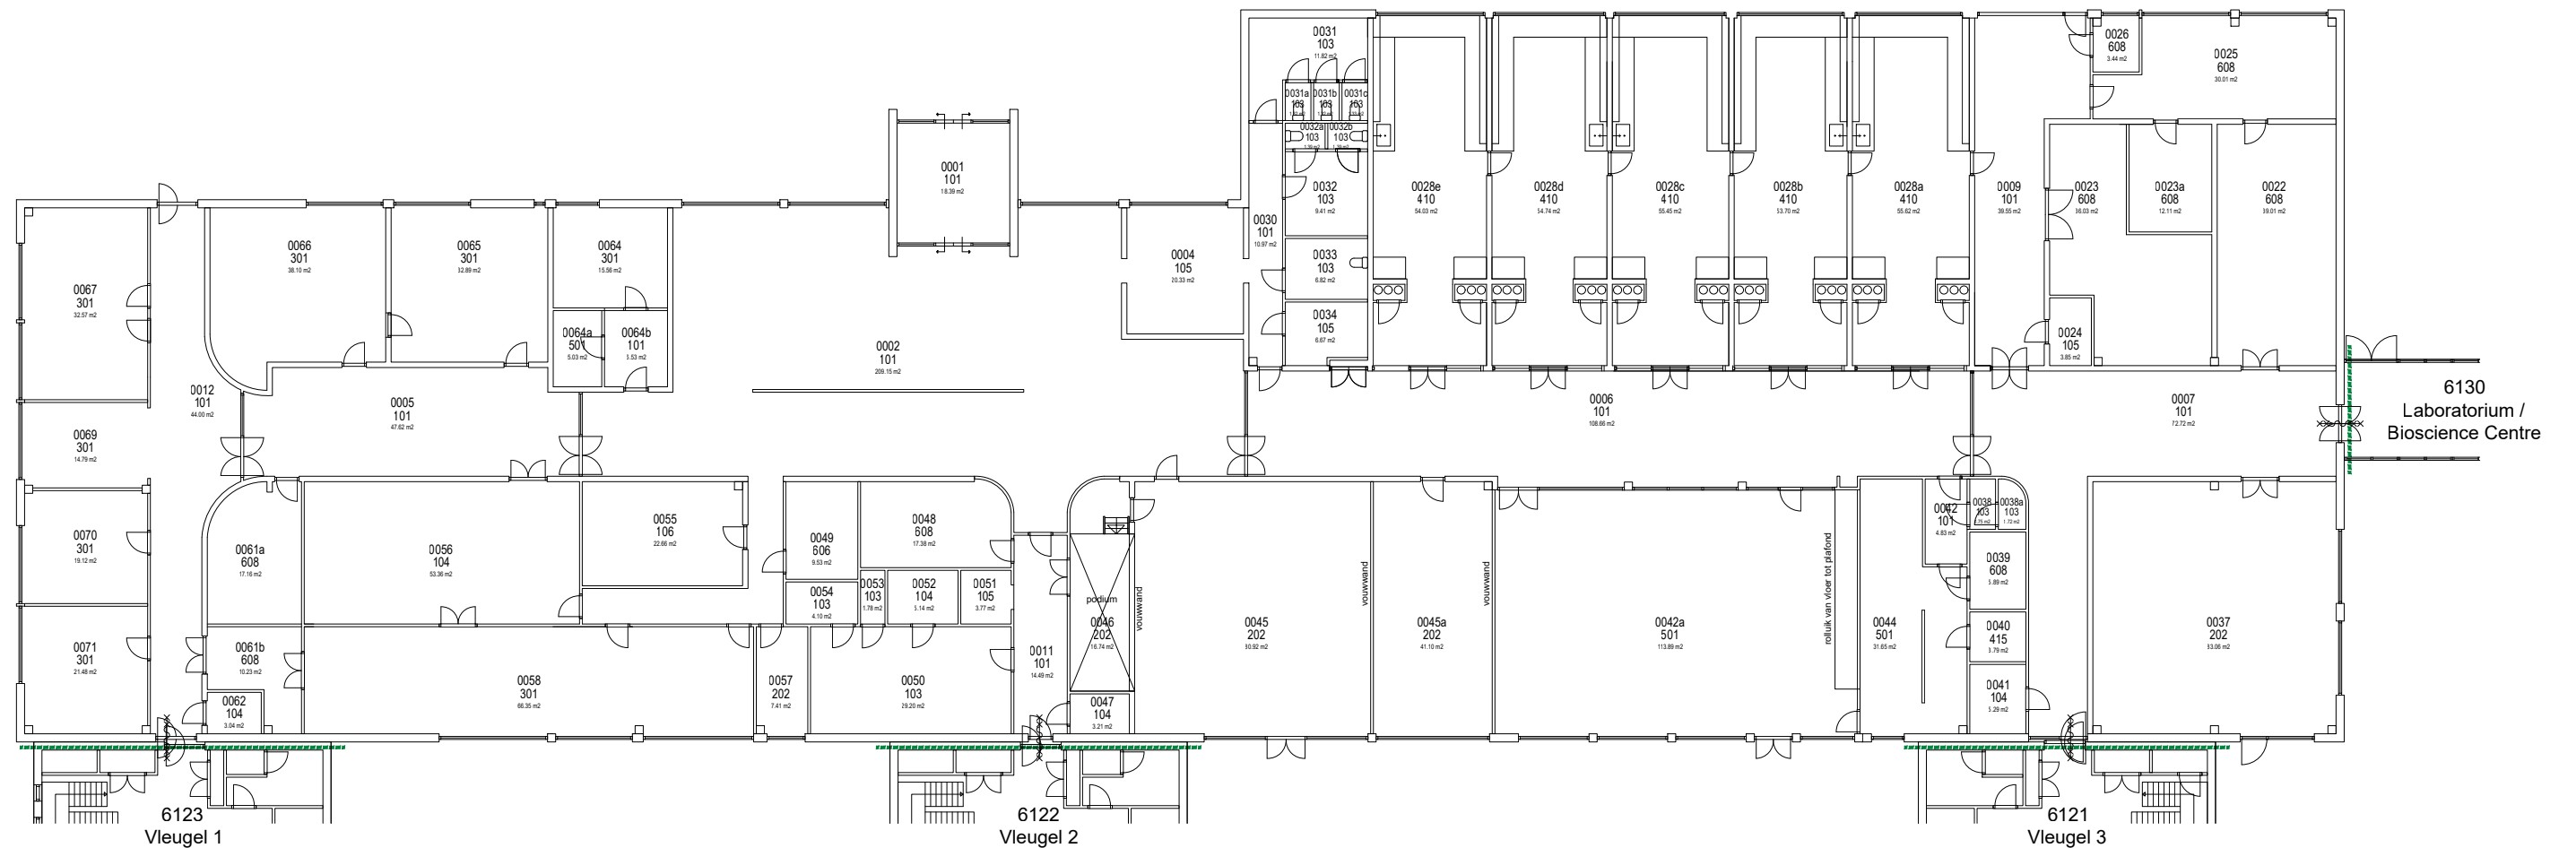

Facilitair Bedrijf
Afdeling Vastgoed en Huisvesting
Akkermaalsbos 12 6708WB / Gebouw 116
Postbus 59, 6700 AB Wageningen

gecontroleerd ter plaatse:
13 november 2012 / t.o.
gewijzigd 1 21-12-2018 BWS
gewijzigd 2 12-02-2021 BWS
gewijzigd 3 12-03-2021 BWS

schaal 1:250
getekend RP/t.o./k.j.
datum december 2003
formaat A3
projectnr. -
status -
tek.nr. bladnr.

6120-0-basisplattegrond