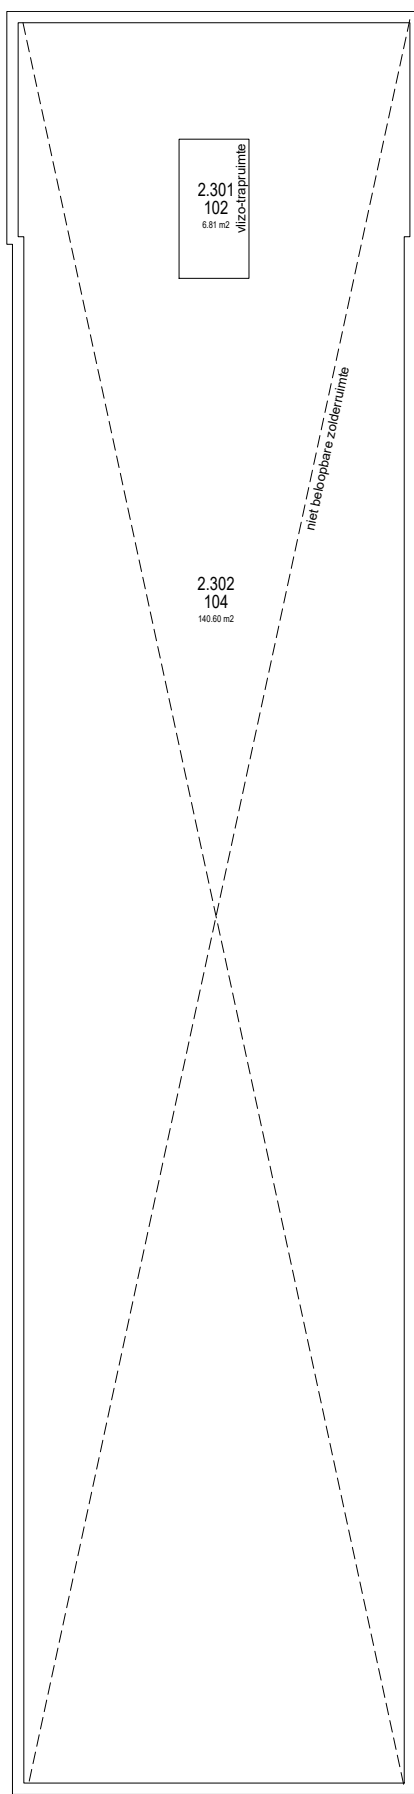


WAGENINGEN
UNIVERSITY & RESEARCH

tel. 0317 - 483590, secretariaat.venh@wur.nl

Facilitair Bedrijf
Afdeling Vastgoed en Huisvesting
Akkermaalsbos 12 6708WB / Gebouw 116
Postbus 59, 6700 AB Wageningen

complex: PV Runderweg
gebouw: 6121-Vleugel 1 (Hoofdgebouw)
adres: Runderweg 6, 8219 PK Lelystad

discipline: -
omschrijving: Plattegrond
verdieping: 2e Verdieping



gecontroleerd ter plaatse:
13 november 2012
gewijzigd 1 20 -11-2012/ t.o.
gewijzigd 2 11-09-2015 BWS
gewijzigd 3 12-02-2021 BWS

schaal 1:200
getekend RP/t.o.
datum december 2003
formaat A3
projectnr. -
status -
tek.nr. bladnr.

6121-2-basisplattegrond