
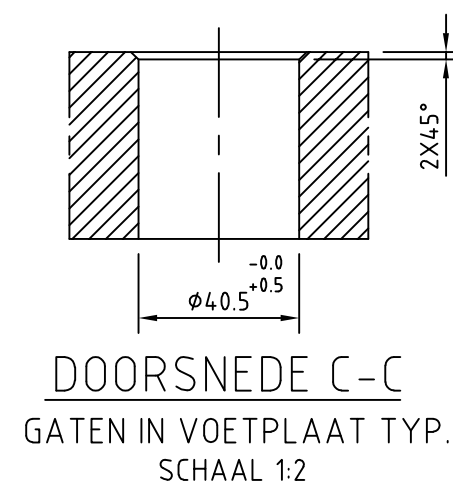
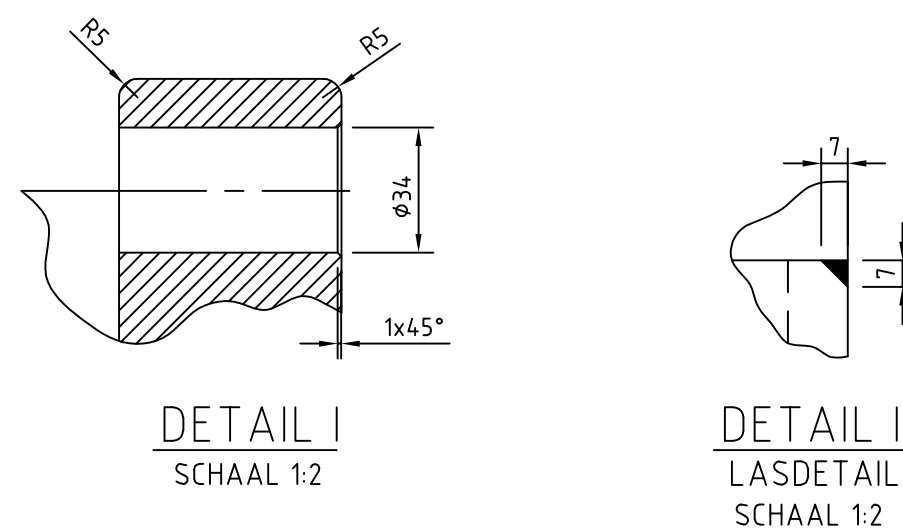
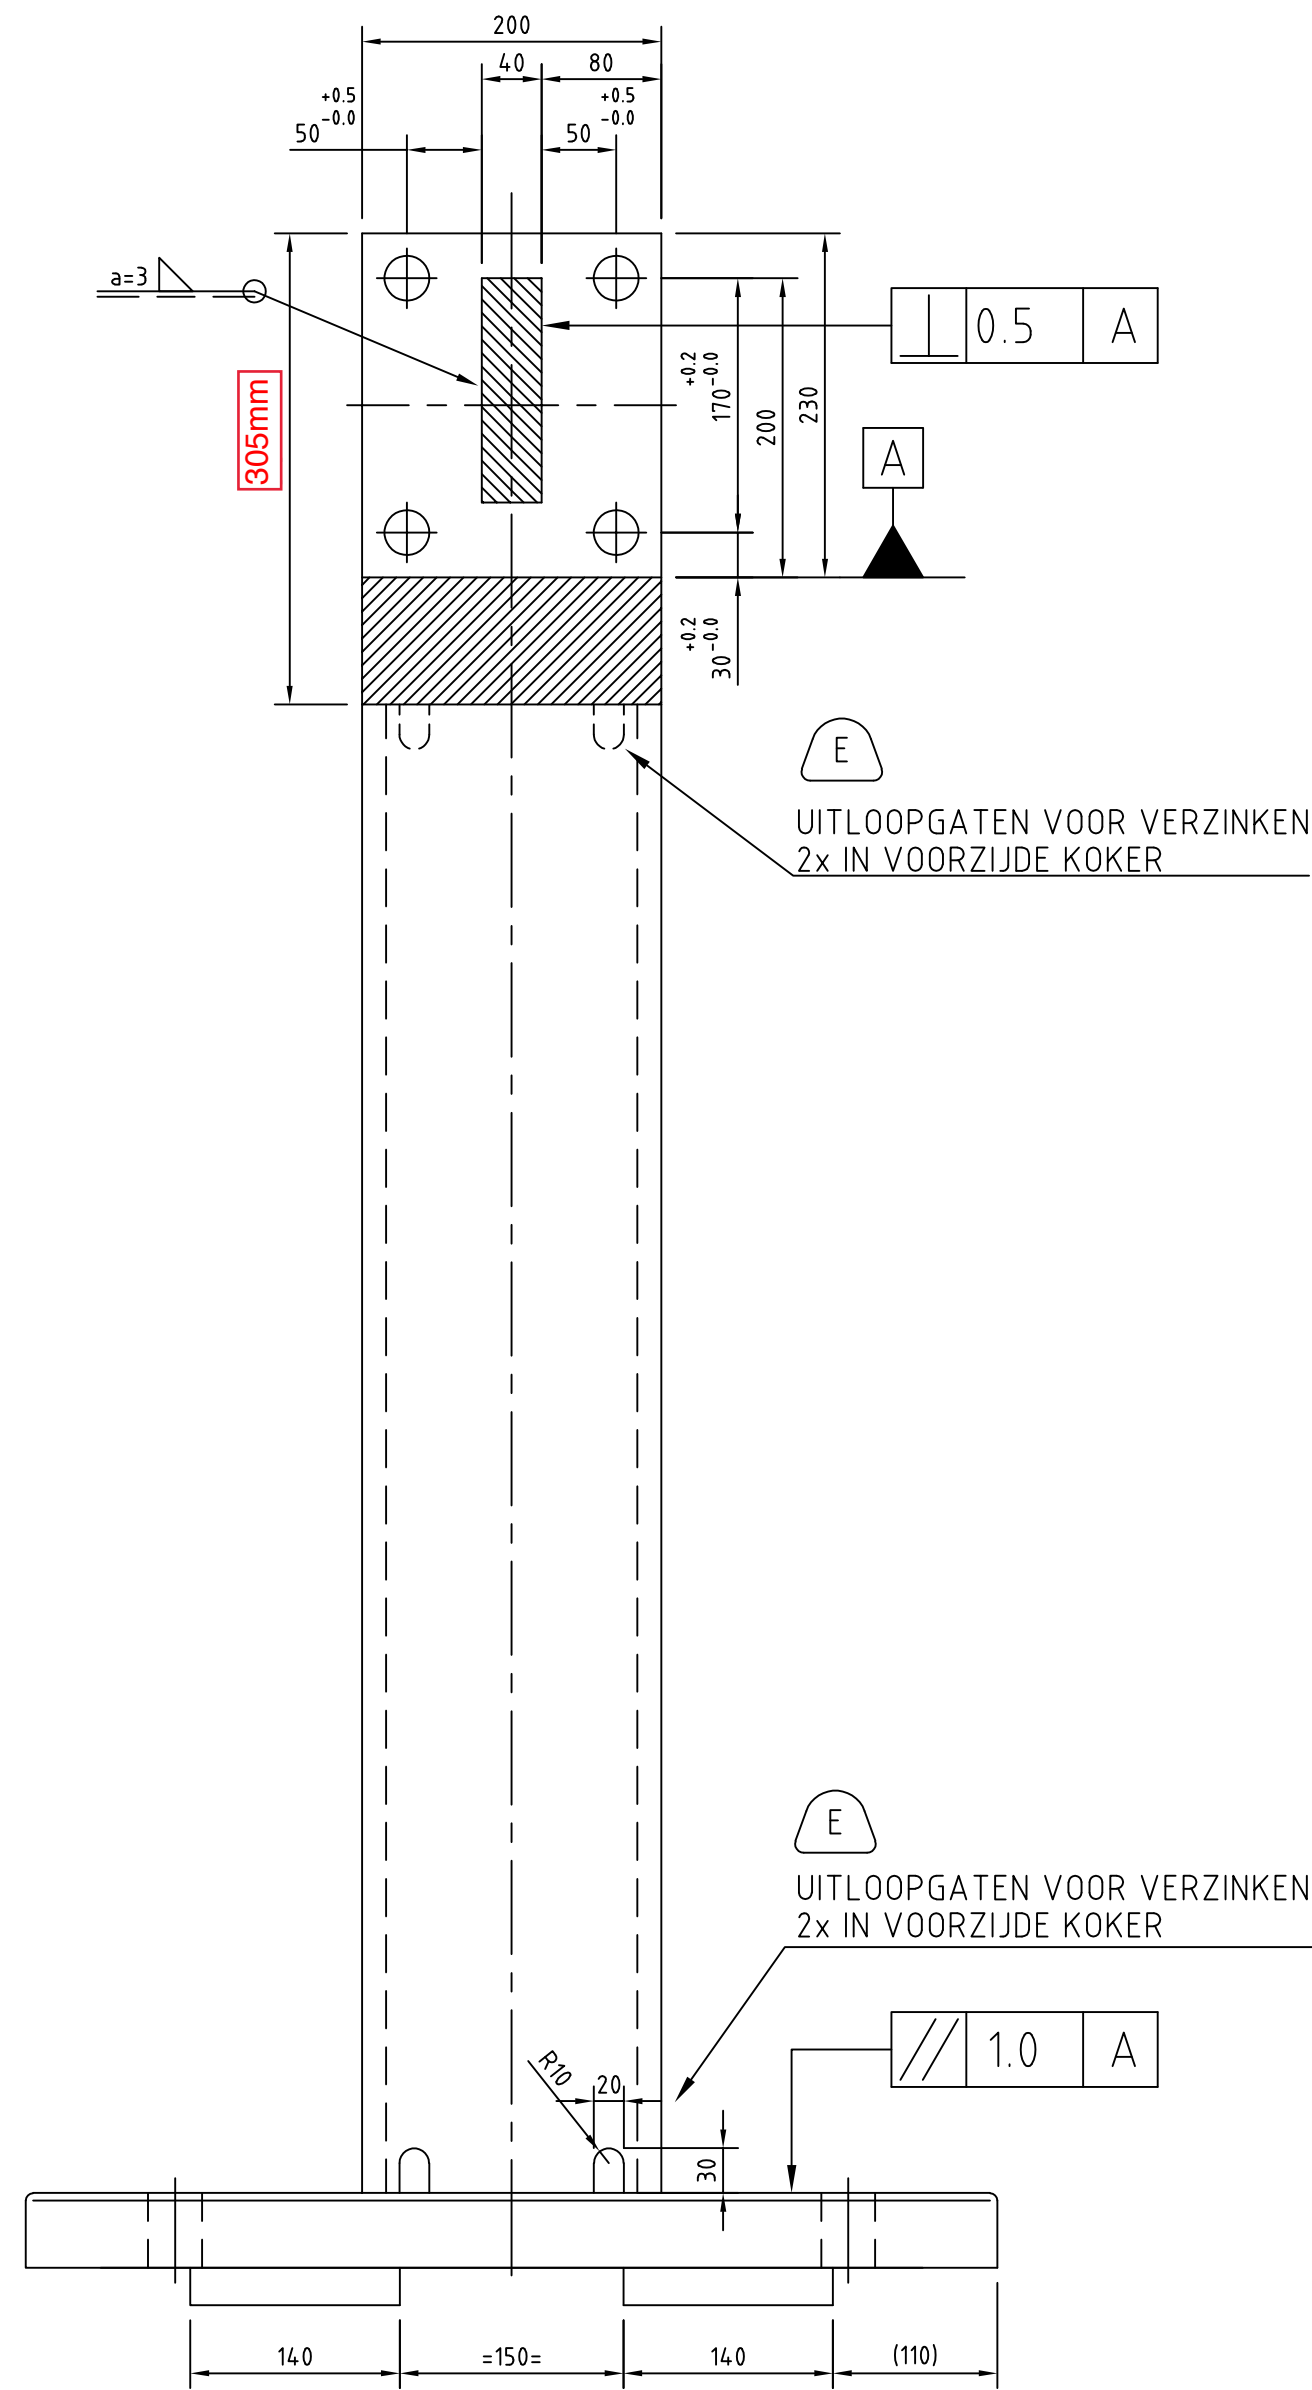
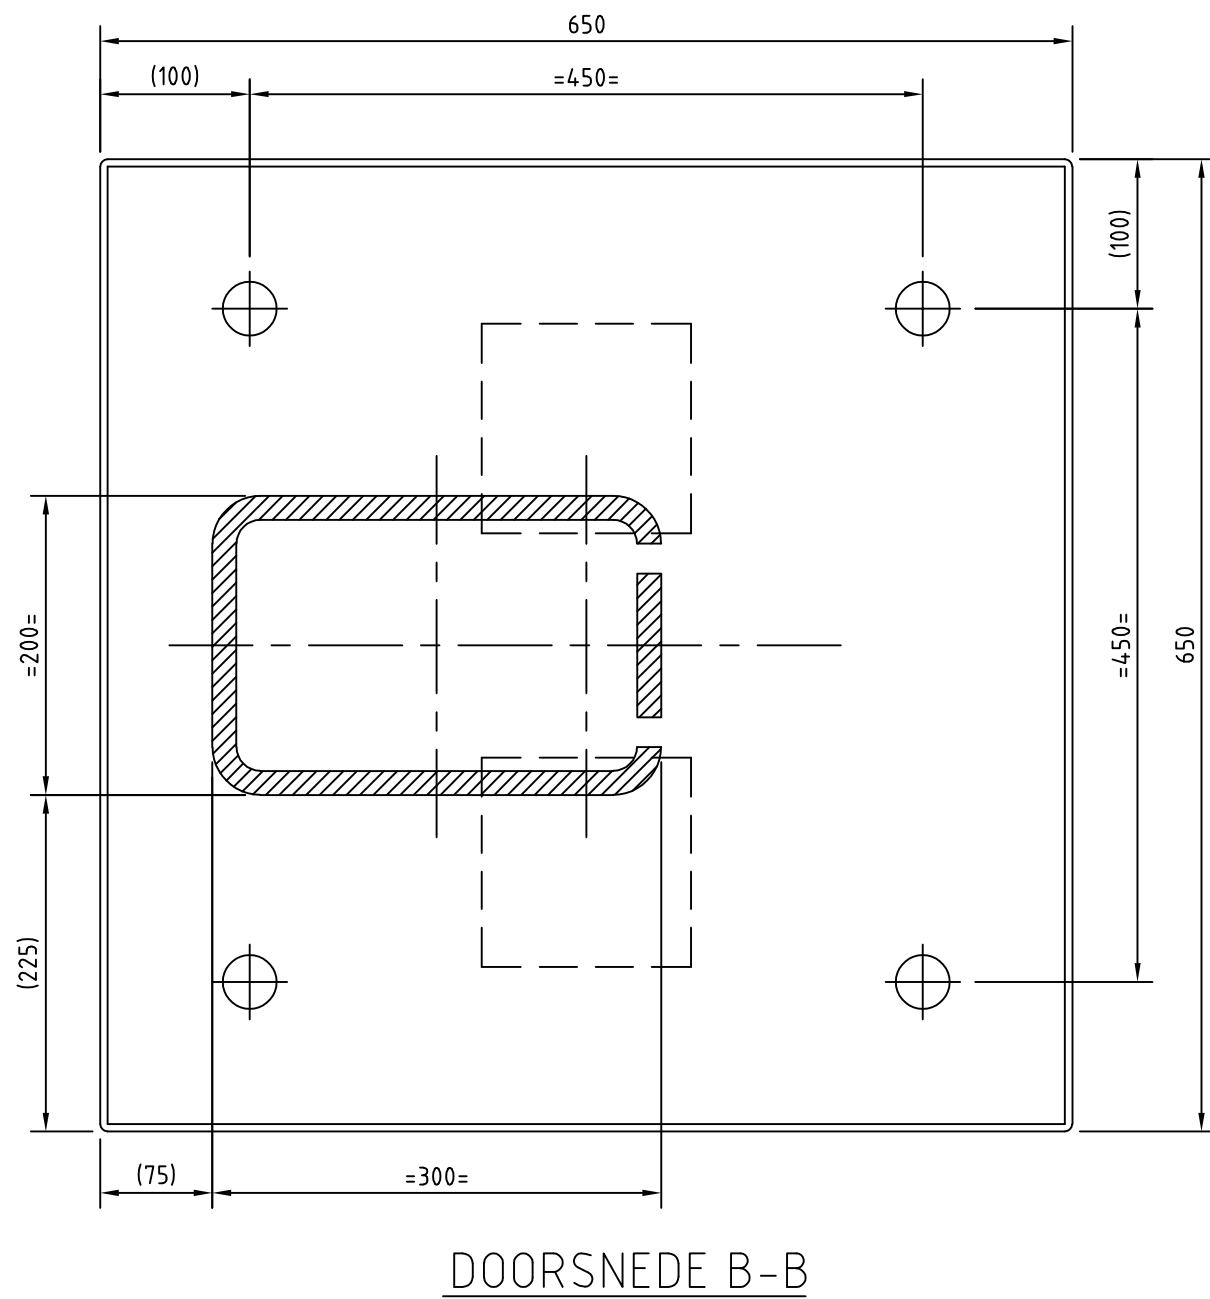
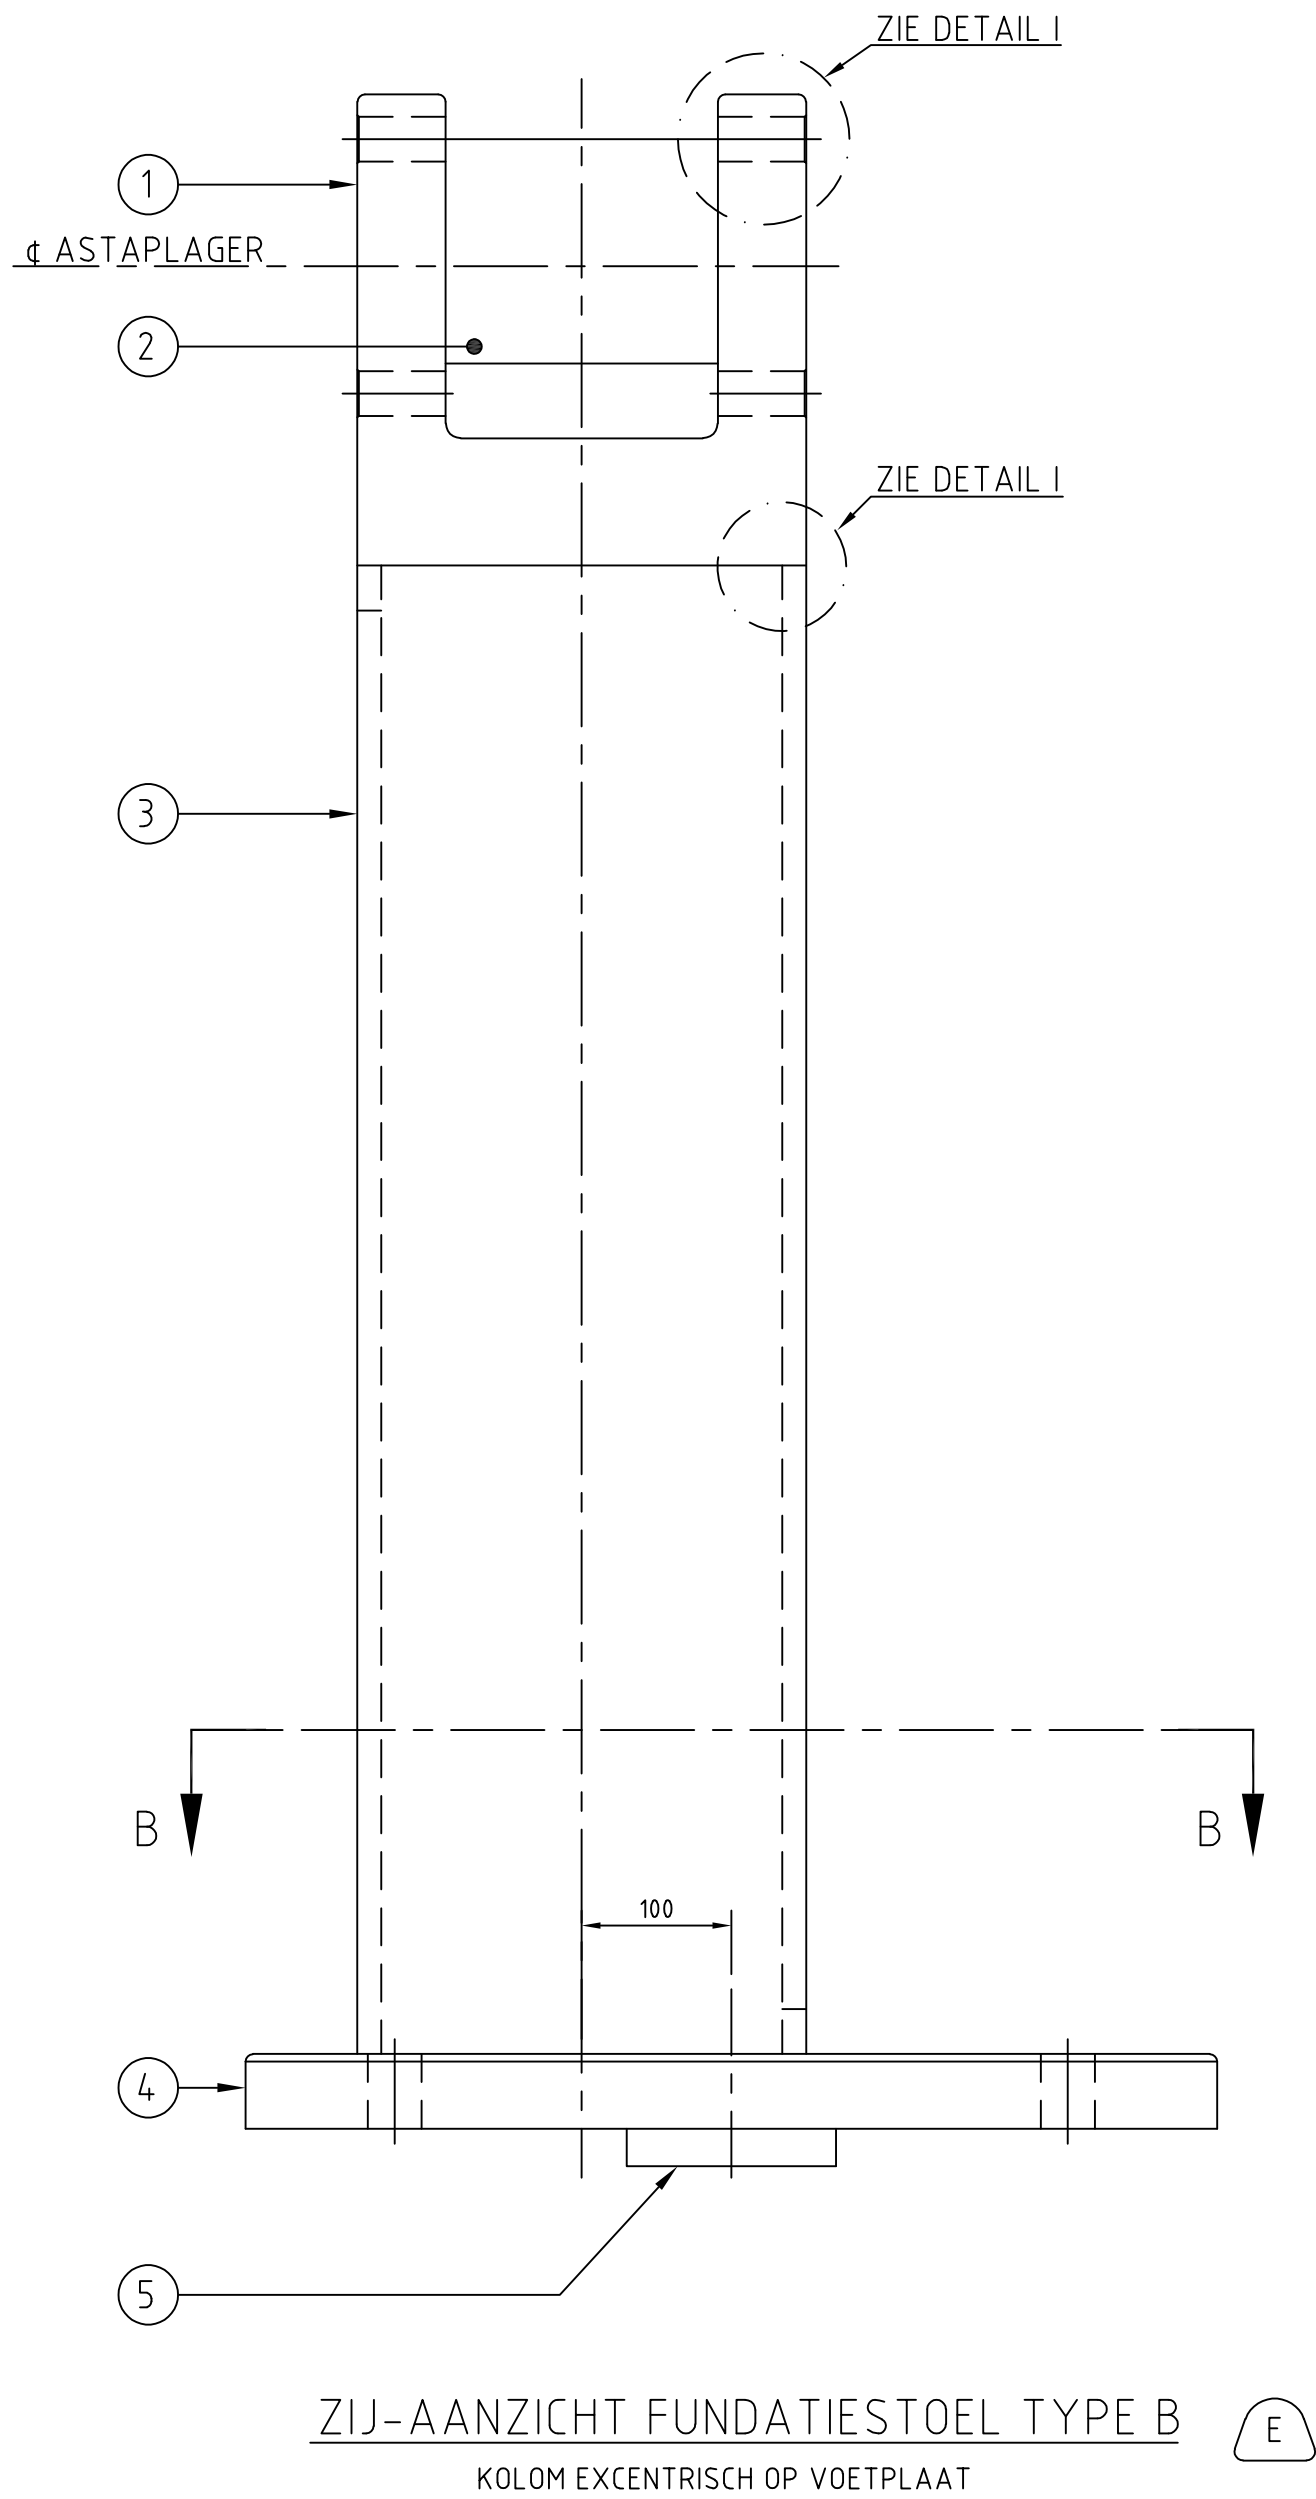
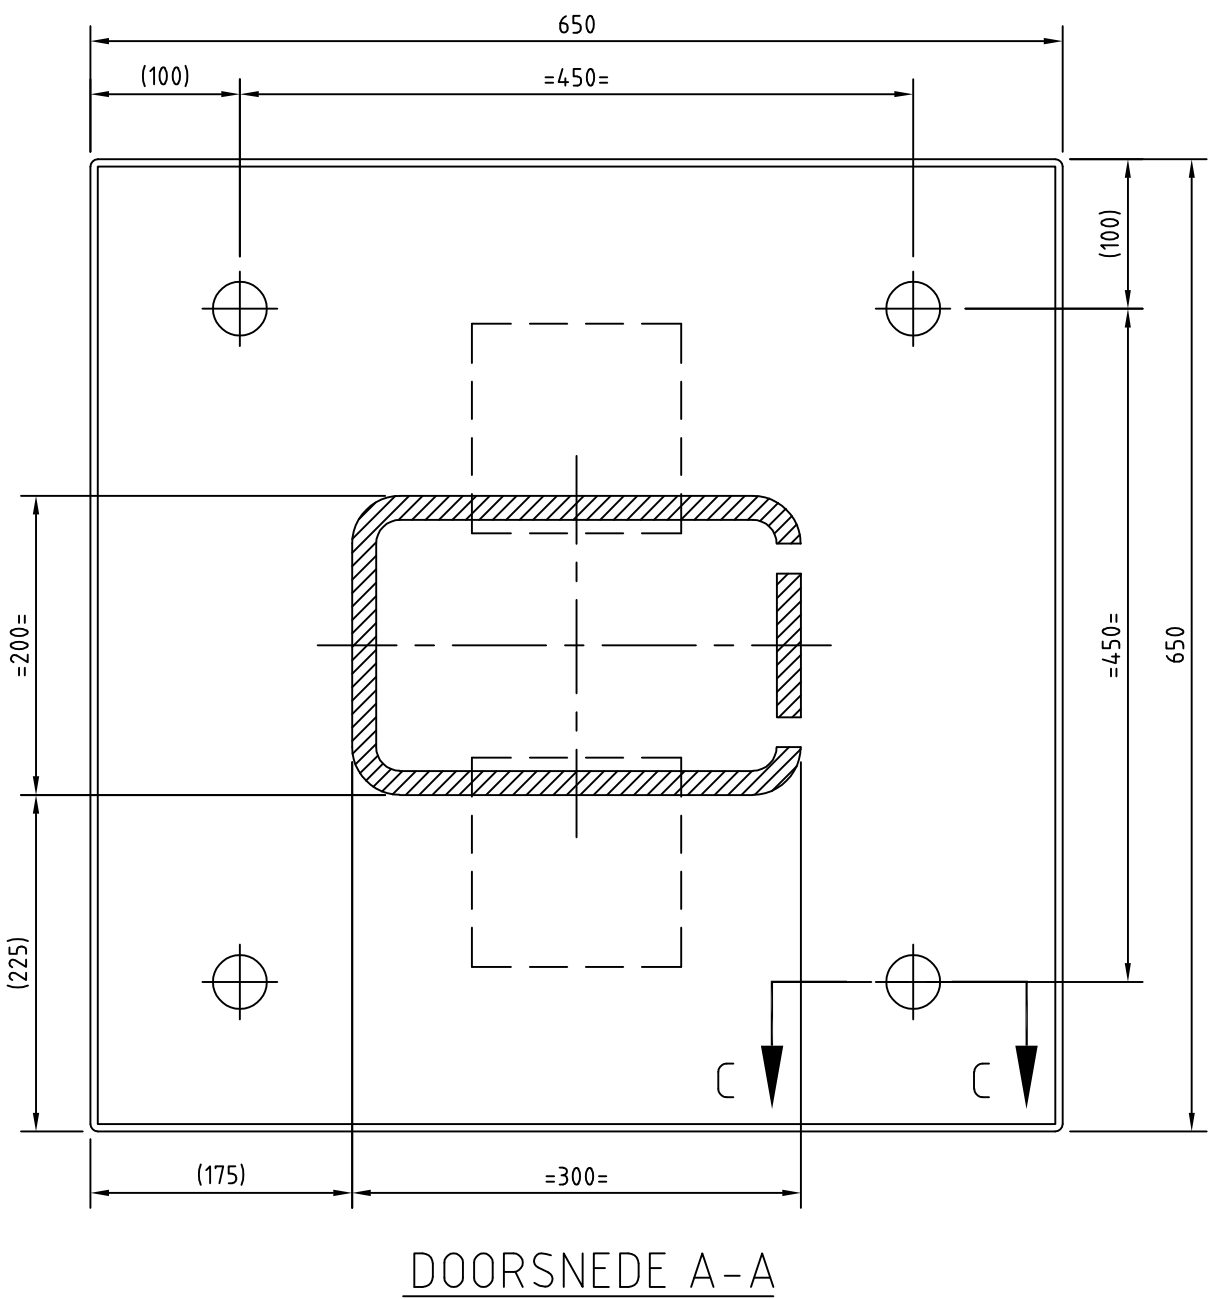
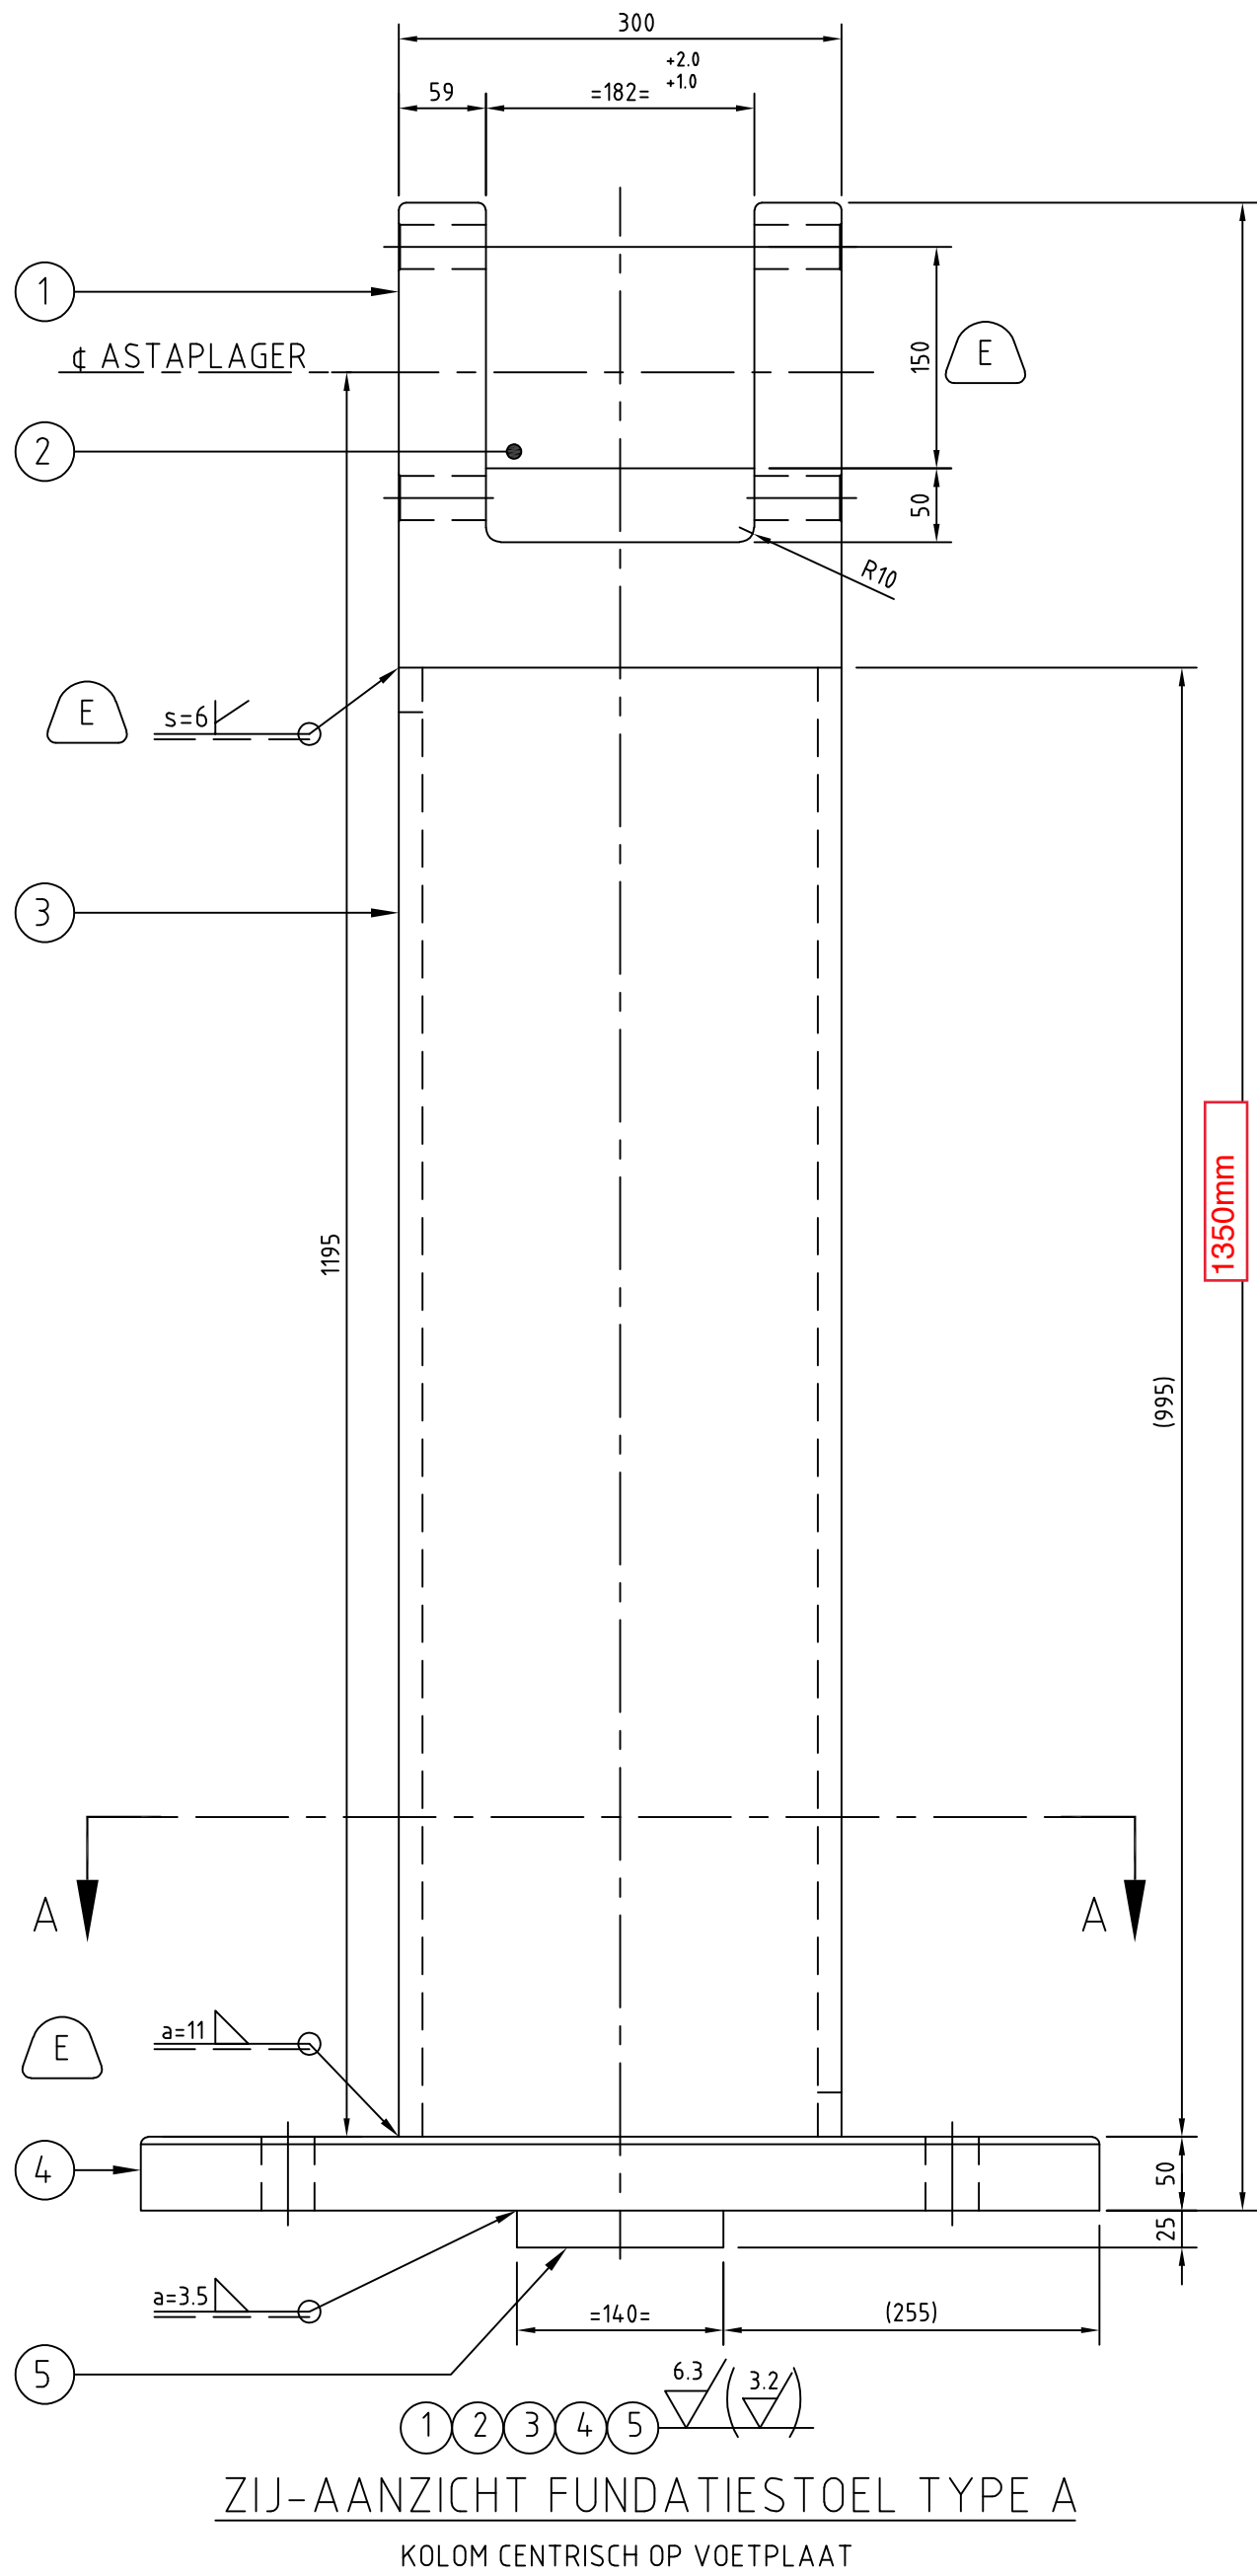


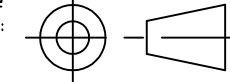

OPMERKING(EN):

- 1 - SAMENSTELLING GELEIDEROLLEN HORIZONTAAL BB-A-0810
- 2 - SCHERPE KANTEN BREKEN
- R ≈ BEWERKEN MET SLIJP- EN SCHUURSCHIJF
- 3 - LASONDERZOEK: ZIE DETAILONTWERPNOTA BB-A-020, SPECIFICATIES UITVOERING
- 4 - OPPERVLAKTE BEHANDELING: THERMISCH VERZINKEN VOLGENS EN-ISO 1461
- 5 - TOTAAL GEWICHT PER FUNDATIESTOEL = 373 Kg.

504	5	2	PLAAT -25-	140x140	S235	8	-	
252	4	1	PLAAT -50-	650x650	S235	160	-	
252	3	1	KOKER 300x200x16	L=995	S355	112	-	
252	2	1	PLAAT -40-	182x150	S235	11	-	
252	1	1	PLAAT -200-	300x315	S235	82	-	
Aantal totaal	Stuk nr.	Aantal tuitv.	Omschrijving	Afmetingen in mm.	Materiaal	Netto gew. in kg tuitv.	Opmerkingen	
E	280501	TPO	UITG. N.A.V. RWS BRIEF BLG-GR-01026, 16-05-2001	4	280501	DMU	DHE	
D	290800	TPO	ZIE ONTWERPWIJZIGING NR. 053A	3	290800	DMU	DHE	
C	140200	TPO	ZIE ONTWERPWIJZIGING NR. 041	3	140200	DMU	DHE	
B	120299	CPL	VOOR UITVOERING, ZIE <u>B</u>	3	120299	DMU	DHE	
A	140498	RKL	ZIE WIJZIGINGS DRIEHOEK	2	140498	DMU	DHE	
0	271197	TPO	EERSTE UITGAVE	2	271197	DMU	DHE	
rev	datum	init.	par.	omschrijving	status	datum	init.	par.
		tekenaar					construector	clusterleider
status code:					projectie methode:		origineel formaat:	
1. Voorlopig							A1	
2. Ter acceptatie								
3. Goedgekeurd voor uitvoering								
4. Als uitgevoerd								

Ministerie van Verkeer en Waterstaat
Directoraat-Generaal Rijkswaterstaat
Bouwdienst Rijkswaterstaat

Gecontroleerd door Bouwdienst Rijkswaterstaat

☐ AC - Geaccepteerd
☐ CC - Geaccepteerd met commentaar
☐ NA - Niet geaccepteerd

door: - datum: -

project:

omschrijving: **GELEIDEROLSISTEEM
FUNDATIESTOEL TYPE A EN B**

schaal: 1:10

project nummer: 000712

tekening nummer: BB-A-0811

category: E

rev: E

Copyright © HBG Civiel bv, Gouda
Niets van deze tekening en/of dit ontwerp mag worden vervaelvoudigd, openbaargemaakt en/of overhandigd aan derden, zonder voorafgaande schriftelijke toestemming van HBG Civiel bv.