

A



- 1 -SAMENSTELLING GELEIDEROLLEN; ZIE. BB-A-0810
2 -ASTAP VOORBEWERKT; ZIE. BB-A-0806
3 -OPPERVLAKTEBEHANDELING:
~~DIAMALLOY 1005 COATING MET CAP SEALER IN COMBINATIE MET ZINCROLYTE, OF VERGELIJKBAAR~~

480	1	1	RONDSTAAL			Ø220 / Ø80 x 125			42CrMo4V		–		–	
Aantal totaal	Stuk nr.	Aantal 1 uitv.	Omschrijving			Afmetingen in mm.			Materiaal	Netto gew. in kg 1 uitv.		Opmerkingen		
C	280501		TPO		UITG. N.A.V. RWS BRIEF BLG-GR-01026, 16-05-2001	4	280501	DMU			DHE			
B	140200		TPO		ZIE ONTWERPWIJZIGING NR. 041	3	140200	DMU			DHE			
A	120299		TPO		VOOR UITVOERING	3	120299	DMU			DHE			
A	140498		TPO		OPMERKINGEN Aangepast	2	140498	DMU			DHE			
0	271197		TPO		EERSTE UITGAVE	2	271197	DMU			DHE			
rev	datum	init.	par.	omschrijving			status	datum	init.	par.	init.	par.		
		tekenaar							constructeur		clusterleider			

status code:	1. Voorlopig	3. Goedgekeurd voor uitvoering	projectie methode:		origineel formaat:
	2. Ter acceptatie	4. Als uitgevoerd			



Ministerie van Verkeer en Waterstaat
 Directoraat-Generaal Rijkswaterstaat
 Bouwdienst Rijkswaterstaat


Gecontroleerd door Bouwdienst Rijkswaterstaat

- ☐ AC - Geaccepteerd
- ☐ CC - Geaccepteerd met commentaar
- ☐ NA - Niet geaccepteerd

door: - datum: -

Cad.nr: 000712-7077 18-05-01\BB-A-0807-17522-C.dwg

projekt:

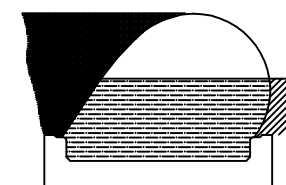

Waterkering Ramspol

omschrijving:

GELEIDEROLSYSTEEM ASTAP NABEWERKING EN CONSERVERING



schaal: 1 : 2,5

project nummer:

000712

categorie:

E

tekening nummer:

BB-A-0807


rev:

C

Copyright © HBG Civiel bv, Gouda
Niets van deze tekening en/of dit ontwerp mag worden veeleelvoudigd, openbaargemaakt en/of overhandigd
aan derden, zonder voorafgaande schriftelijke toestemming van HBG Civiel bv.

B

A

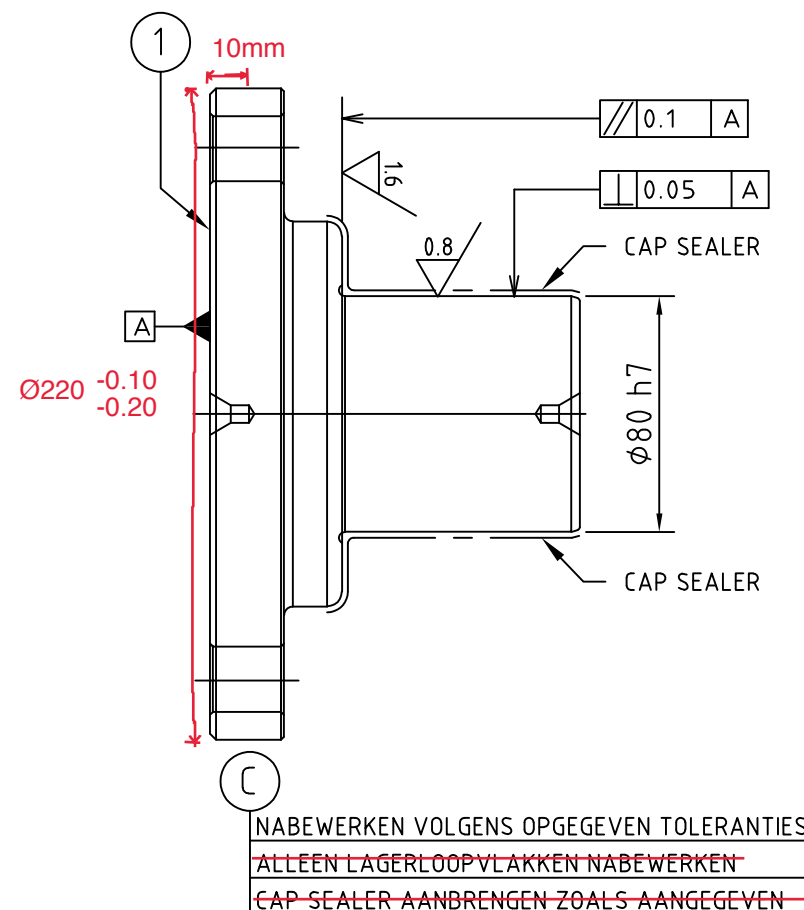

NABEWERKINGEN

1

1