

Rapp.nr. CH19.0887

Betreft : Inspectiekernen
In opdracht van : Heijmans Vastgoed BV
Werk : Verhardingsonderzoek Vijfsluizen te Vlaardingen
WBS nummer : G.104192.7.1040.01.4610
Besteknummer :
Aannemer : Heijmans Infra
Opdrachtgever : Heijmans Vastgoed BV
Directie : Heijmans Vastgoed BV
Project : Verhardingsonderzoek Vijfsluizen te Vlaardingen

Nr.	Locatie	Laagopbouw van bovenaf	Dikte (mm)	Totaal (mm)	PAK-detector licht op ja / nee
1	Zie Locatie tekening Op terrein	OAB 0/11	30	30	Nee
		GAB 0/16	59	89	Nee
		GAB 0/16	56	145	Nee
		Menggranulaat	195	340	Nee
		Zand	660	1000	Nee
2	Zie Locatie tekening Op terrein	Menggranulaat	330	330	Nee
		Grond/steen	90	420	Nee
		Klei	580	1000	Nee
3	Zie Locatie tekening Op terrein	OAB 0/11	50	50	Nee
		Slakken	30	80	Nee
		Klinkers	45	125	Nee
		Slakken	95	220	Nee
		Klei	780	1000	Nee
4	Zie Locatie tekening Op terrein	OAB 0/16	50	50	Nee
		Slijtlaag	10	60	Nee
		Bitumen/steen-emulsie 0/8	90	150	Nee
		Slakken	170	320	Nee
		Klei	680	1000	Nee
5	Zie Locatie tekening Op terrein	OAB 0/8	40	40	Nee
		Bitumen/steen-emulsie 0/8	35	75	Nee
		Slakken	85	160	Nee
		Klei	840	1000	Nee
6	Zie Locatie tekening Op terrein	OAB 0/16	44	44	Nee
		OAB 0/11	96	140	Nee
		Gebonden Klinker/puin	220	360	Nee
		Slakken	160	520	Nee
		Klei	480	1000	Nee
7	Zie Locatie tekening Op terrein	OAB 0/8	22	22	Nee
		GAB 0/16	62	84	Nee
		GAB 0/16	84	168	Nee
		CTB	282	450	Nee
		Zand	550	1000	Nee
8	Zie Locatie tekening Voor fietstunnel	DAB 0/11	59	59	Nee
		Bitumen/steen-emulsie 0/8	61	120	Ja
		GAB 0/22	110	230	Nee
		Klinkers	110	340	Nee
		Zand	660	1000	Nee

vervolg

Nr.	Locatie	Laagopbouw van bovenaf	Dikte (mm)	Totaal (mm)	PAK-detector licht op ja / nee
9	Zie Locatie tekening Rand fietstunnel	DAB 0/11	49	49	Nee
		Asfaltbeton	26	75	Nee
		Bitumen/steen-emulsie 0/8	35	110	Nee
		Klinkers	90	200	Nee
		Zand	800	1000	Nee
10	Zie Locatie tekening In fietstunnel	OAB 0/8	31	31	Ja
		GAB 0/16	48	79	Nee
		Bitumen/steen-emulsie 0/8	37	116	Nee
		Klinkers	94	210	Nee
		Zand	790	1000	Nee
11	Zie Locatie tekening Rand fietstunnel	OAB 0/8	25	25	Ja
		GAB 0/16	61	86	Nee
		Bitumen/steen-emulsie 0/8	31	117	Nee
		Klinkers	83	200	Nee
		Zand	800	1000	Nee
12	Zie Locatie tekening Na fietstunnel	OAB 0/8	68	68	Ja
		Bitumen/steen-emulsie 0/8	17	85	Nee
		OAB 0/8	65	150	Ja
		Bitumen/steen-emulsie 0/8	60	210	Nee
		Zand	790	1000	Nee
13	Zie Locatie tekening Fietspad	STAB 0/16	40	40	Nee
		STAB 0/16	47	87	Nee
		Puin	463	550	Nee
		Zand	450	1000	Nee
14	Zie Locatie tekening Fietspad	STAB 0/16	35	35	Nee
		STAB 0/16	56	91	Nee
		Bitumen/steen-emulsie 0/8	54	145	Nee
		GAB 0/22	115	260	Nee
		Gebonden puin	50	310	Nee
		Zand	690	1000	Nee


Indien van toepassing: DLC-onderzoek conform CROW publicatie 210 met inachtneming van het gestelde in paragraaf 7.1 van BRL 9320. Het gebruikte oplosmiddel is dichloormethaan.

Opmerking :

Rosmalen, 4-okt-19

Lorenzo van Wijngaarden
Technoloog



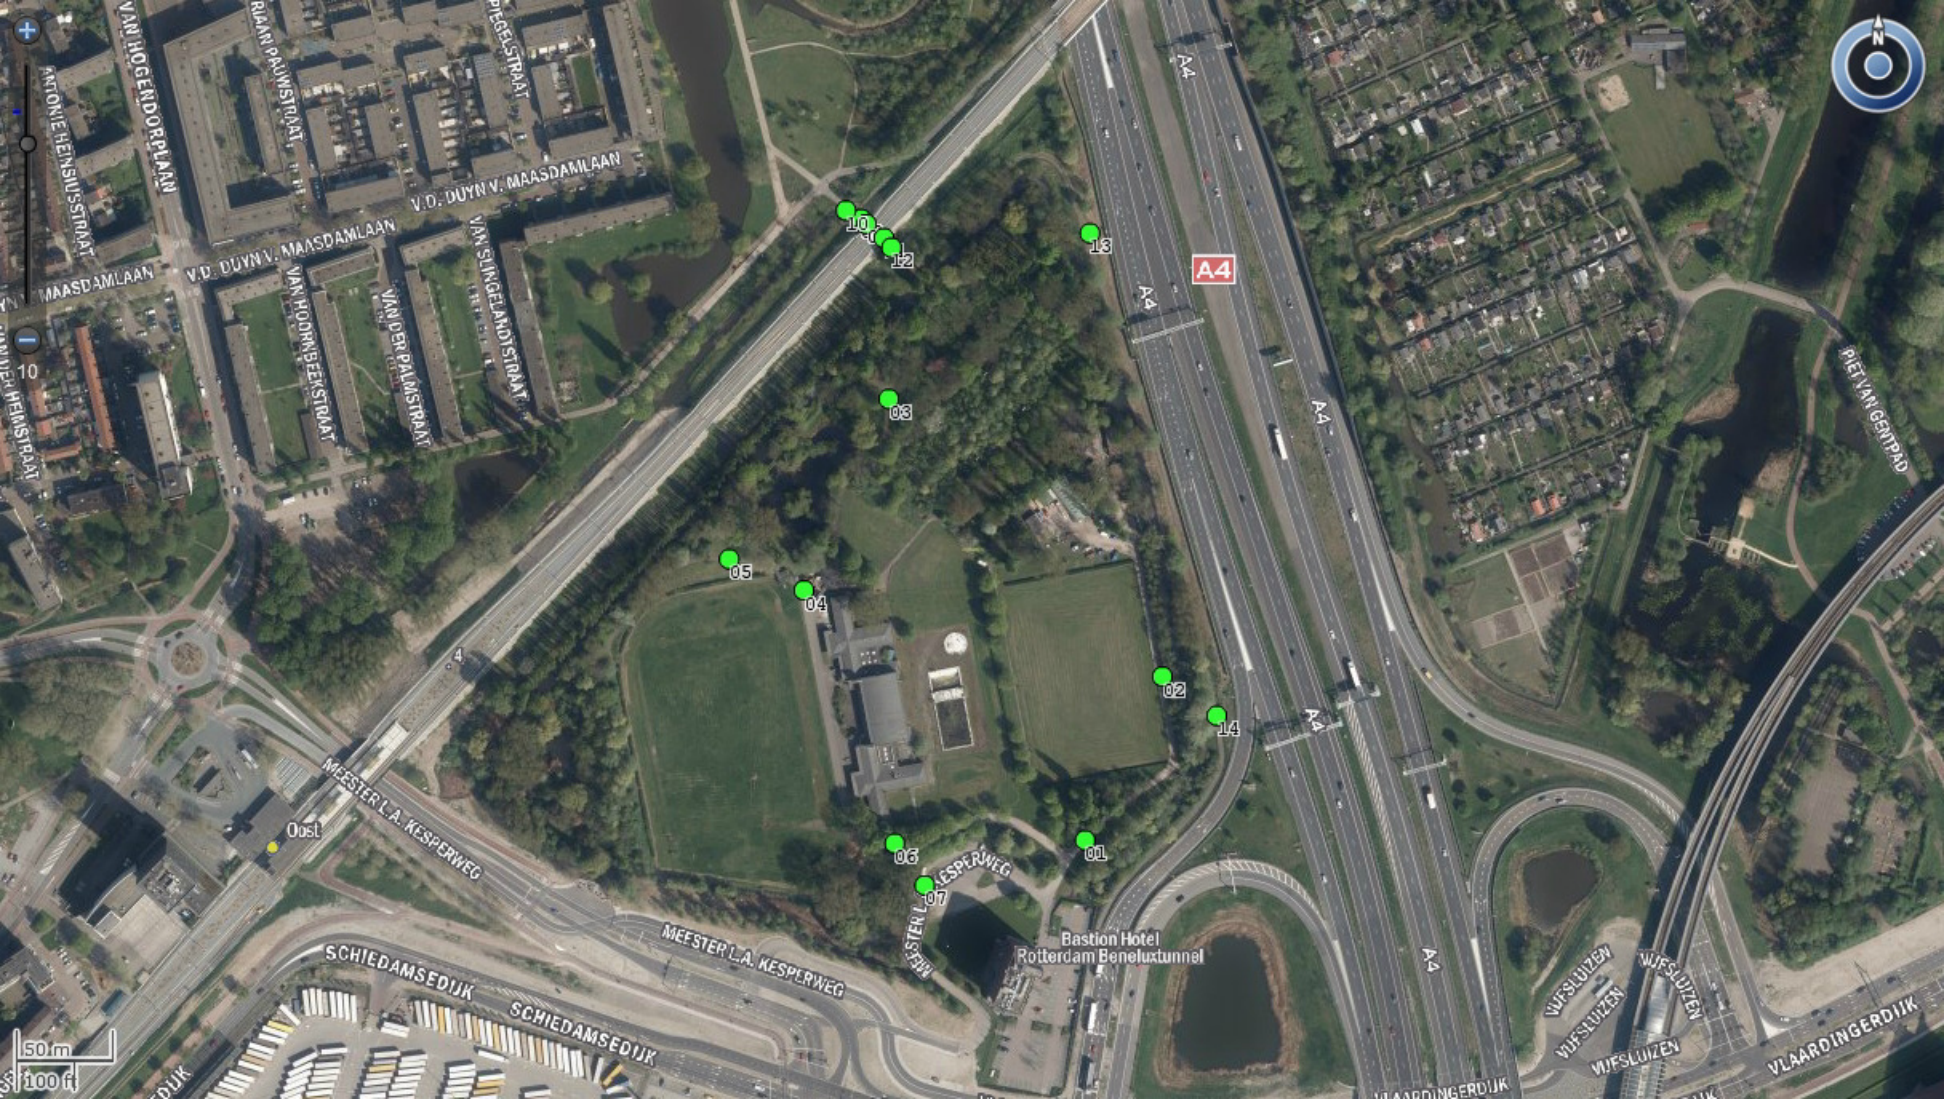



*No. 10, in de tunnel,
ivm slechte GPS in
tunnel op verkeerde
locatie tekening.*

