

Tekeningen ter informatie voor de te treffen werkzaamheden t.b.v. het realiseren van 12 extra parkeerplaatsen in het Park Vijfsluizen

Datum: 10-04-2025

1 Fase 1 (A)




Werkzaamheden ter realisatie van 3 parkeervakken in Fase 1(A).

Locatie: Zwembaan nabij huisnr. 89 t/m 95

[illegible]

Locatie: Zwembaan nabij huisnr. 151 t/m 161

3 Fase 3

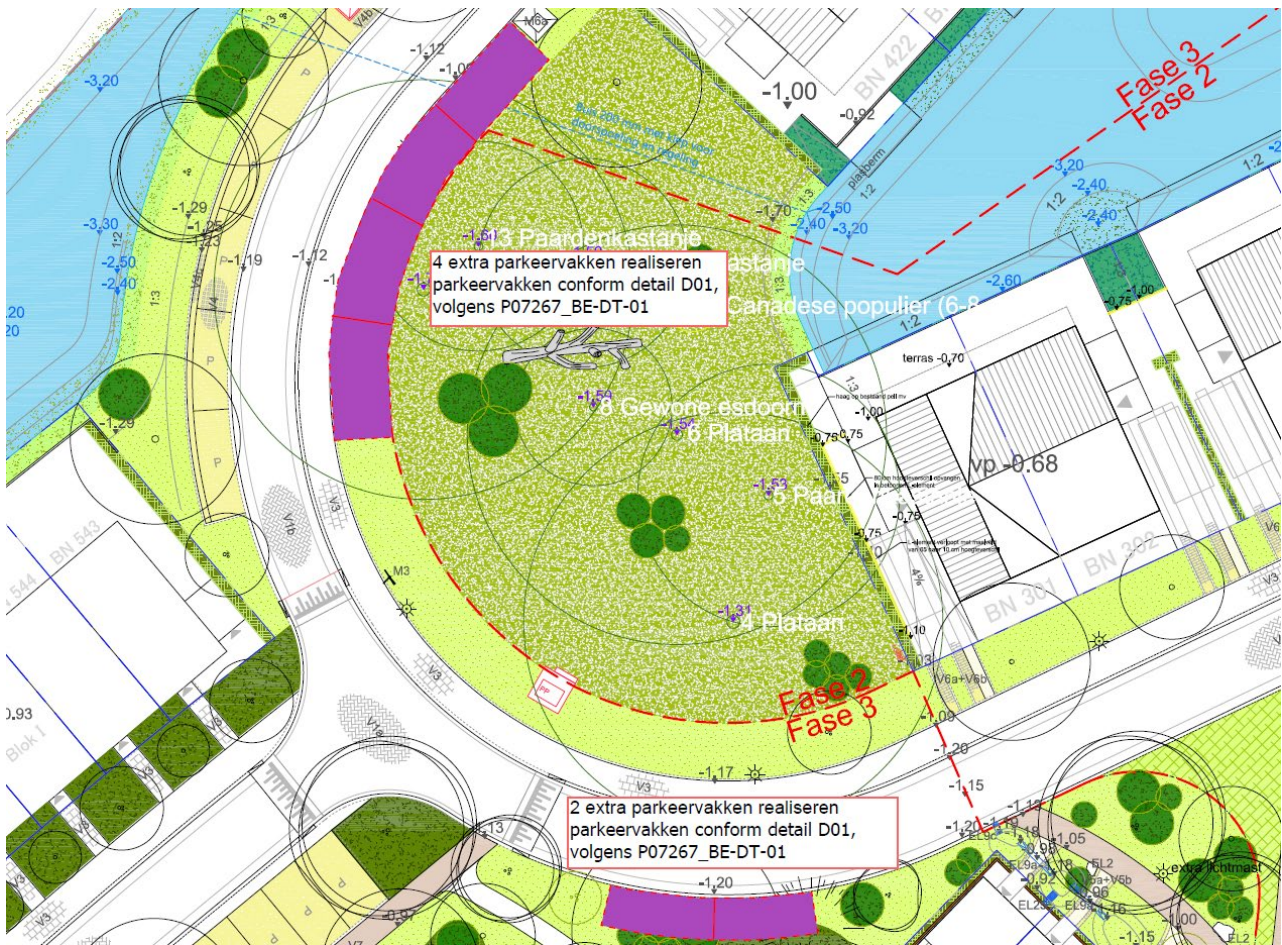

Werkzaamheden ter realisatie van 6 parkeervakken in Fase 3.
Locatie: Atletiekbaan nabij pompemaal en bestaande bomen