


Tekeningen ter informatie voor de te treffen werkzaamheden t.b.v. het aanbrengen van uitstroombakken in het Park Vijfsluizen

Datum: 10-04-2025

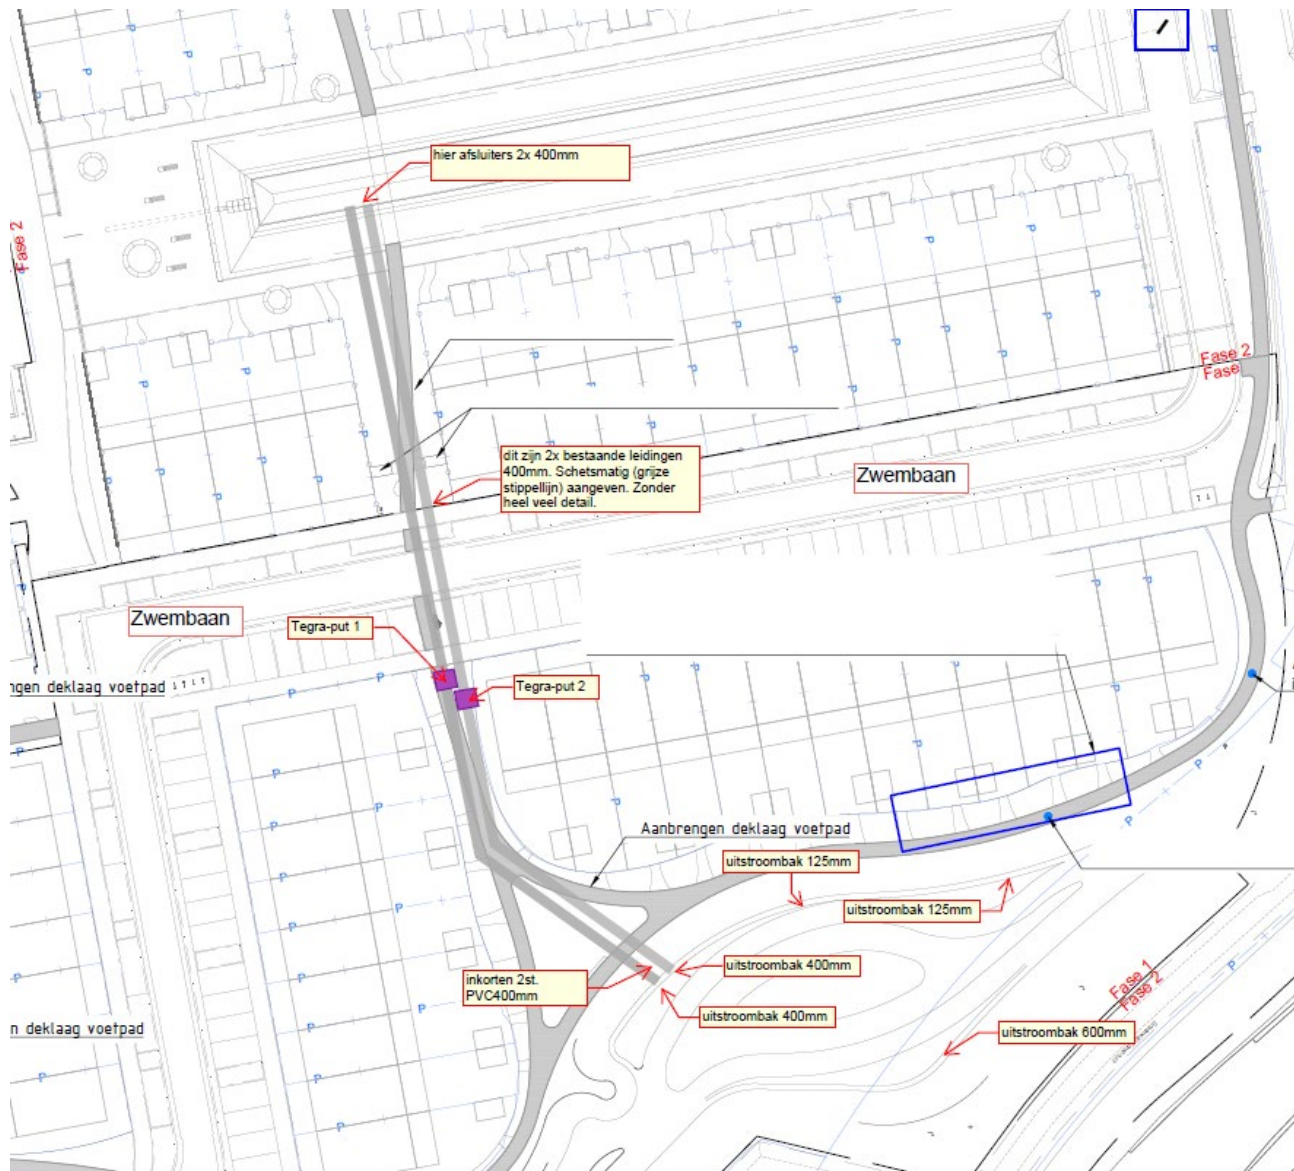

Locatie: nabij het vijverhof in Fase 1