NBWZ.1993-05-029

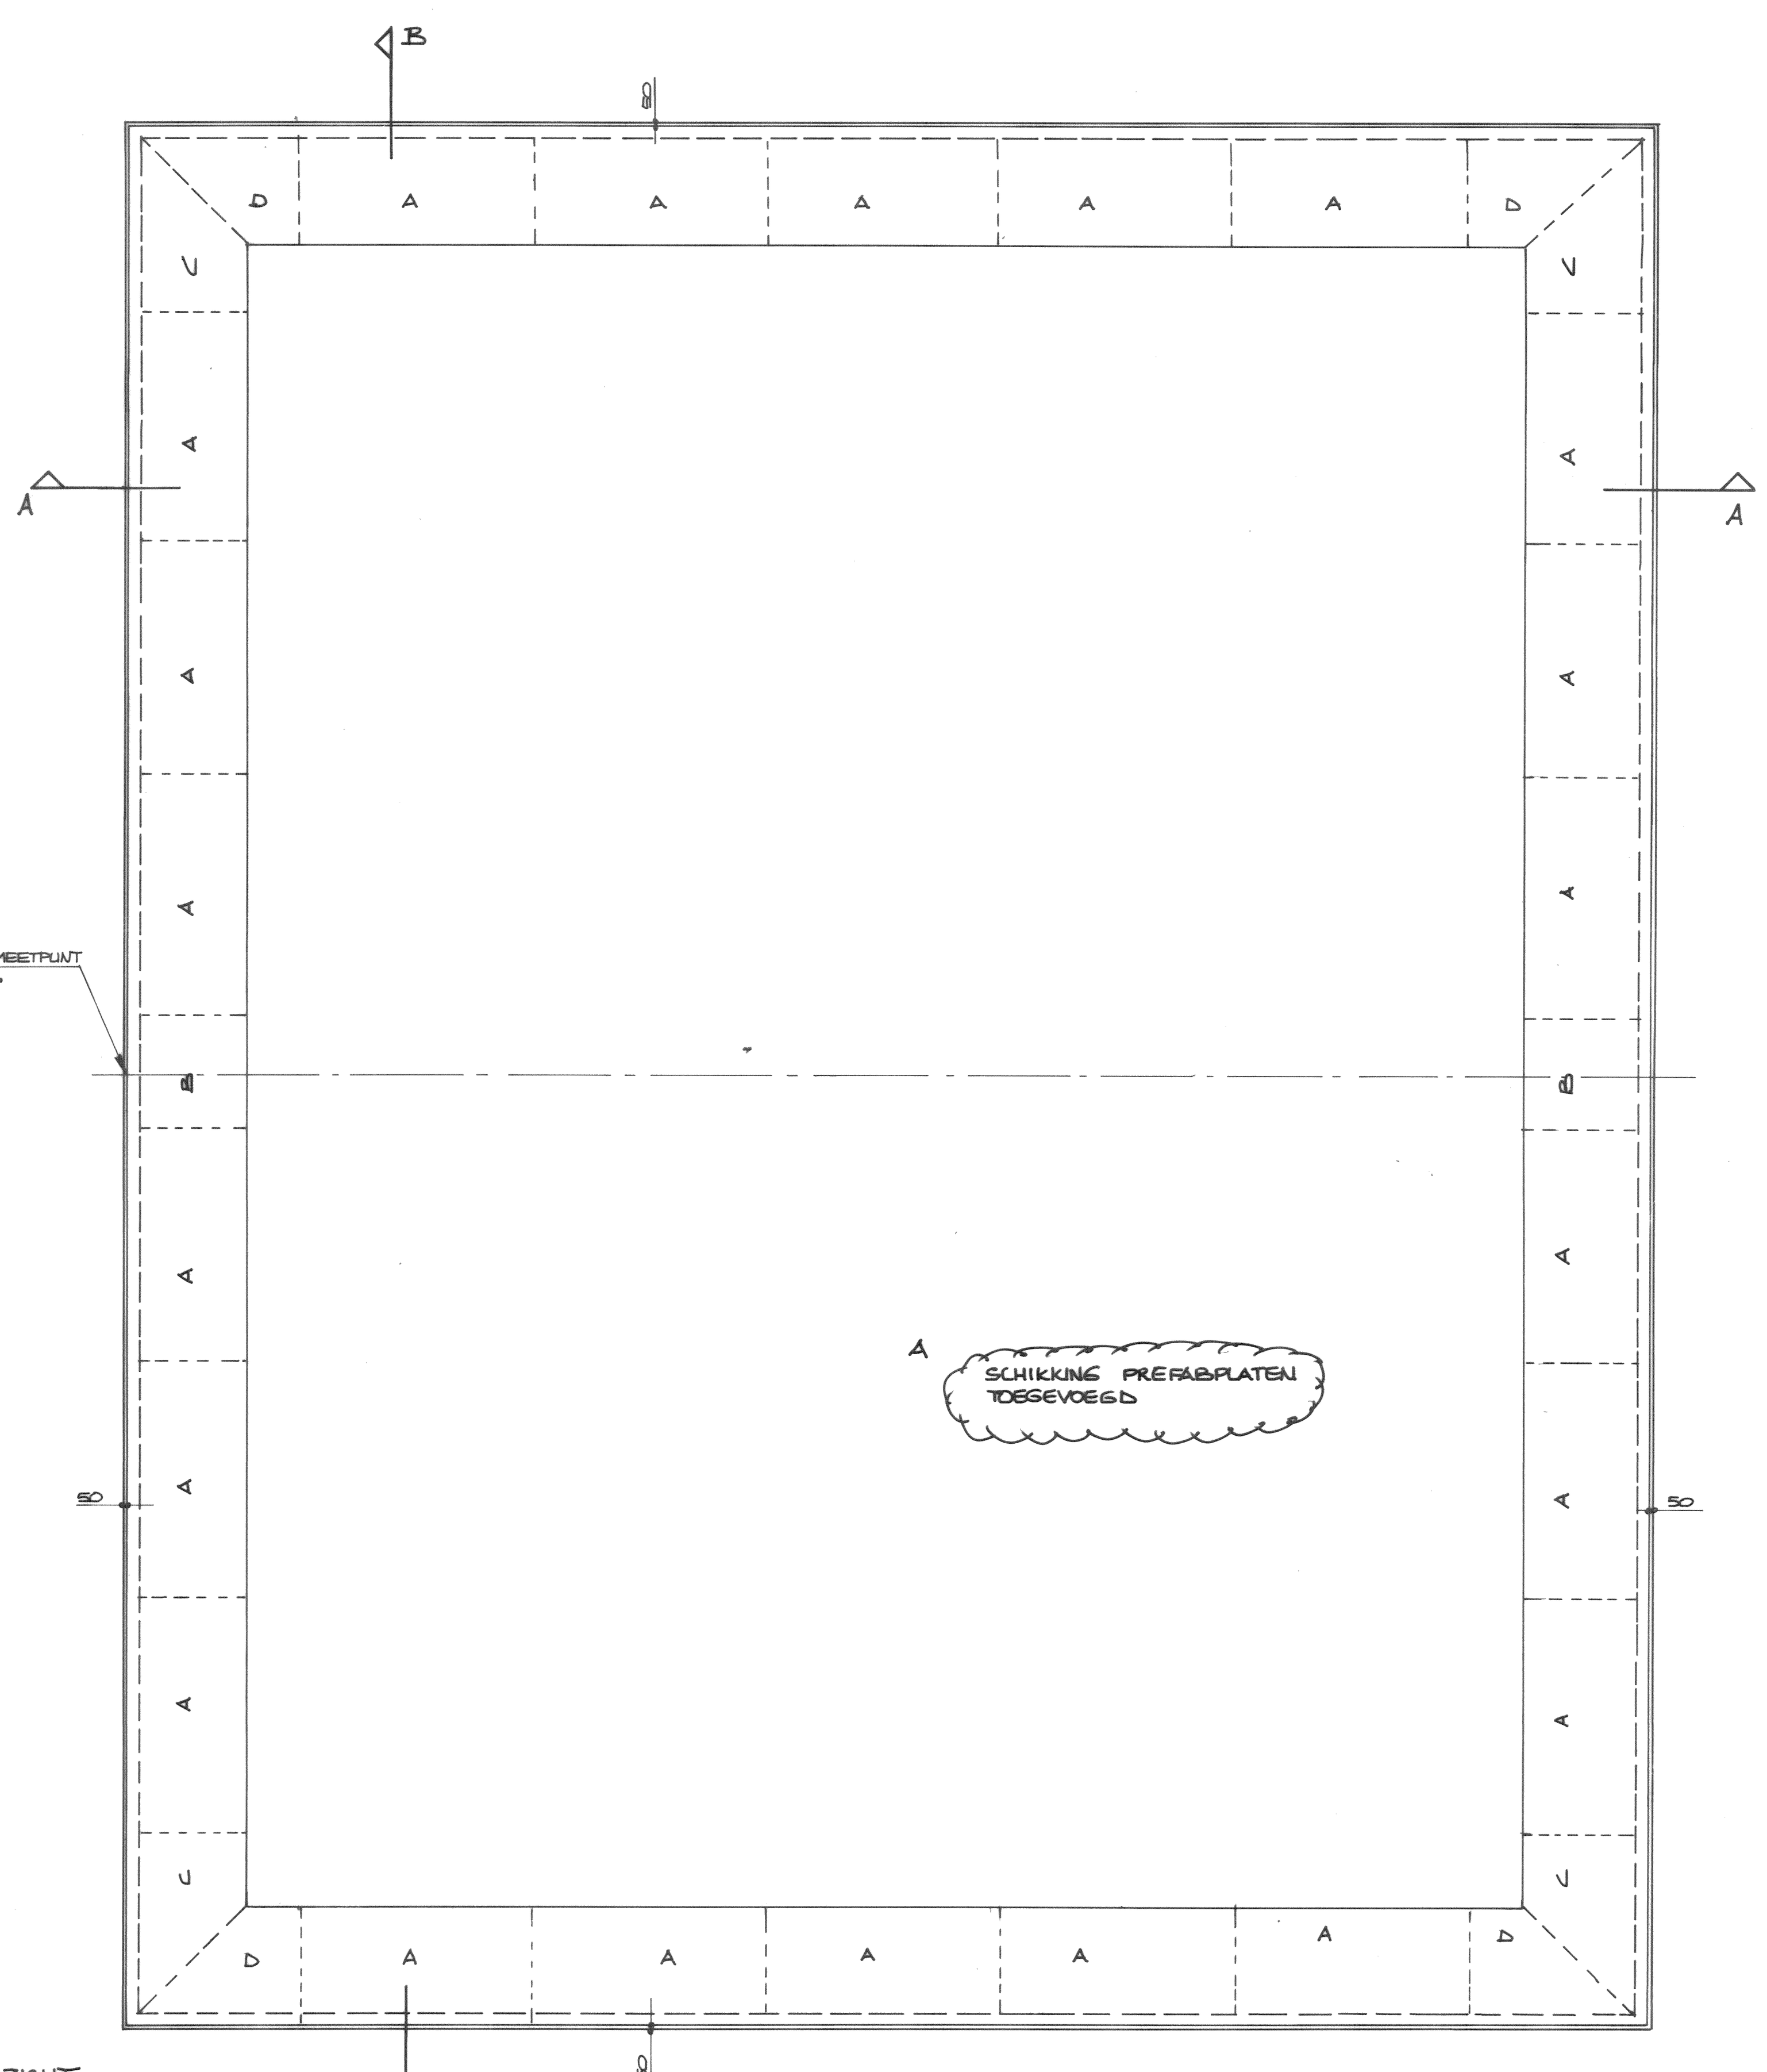

B
A
A
D
A
B
V
50
28000 TOT MEETPUNT IN AS SLUIS
A
SCHIKKING PREFABPLATEN TOEGEVOEGD
B

BOVENAANZICHT SNIJRAND

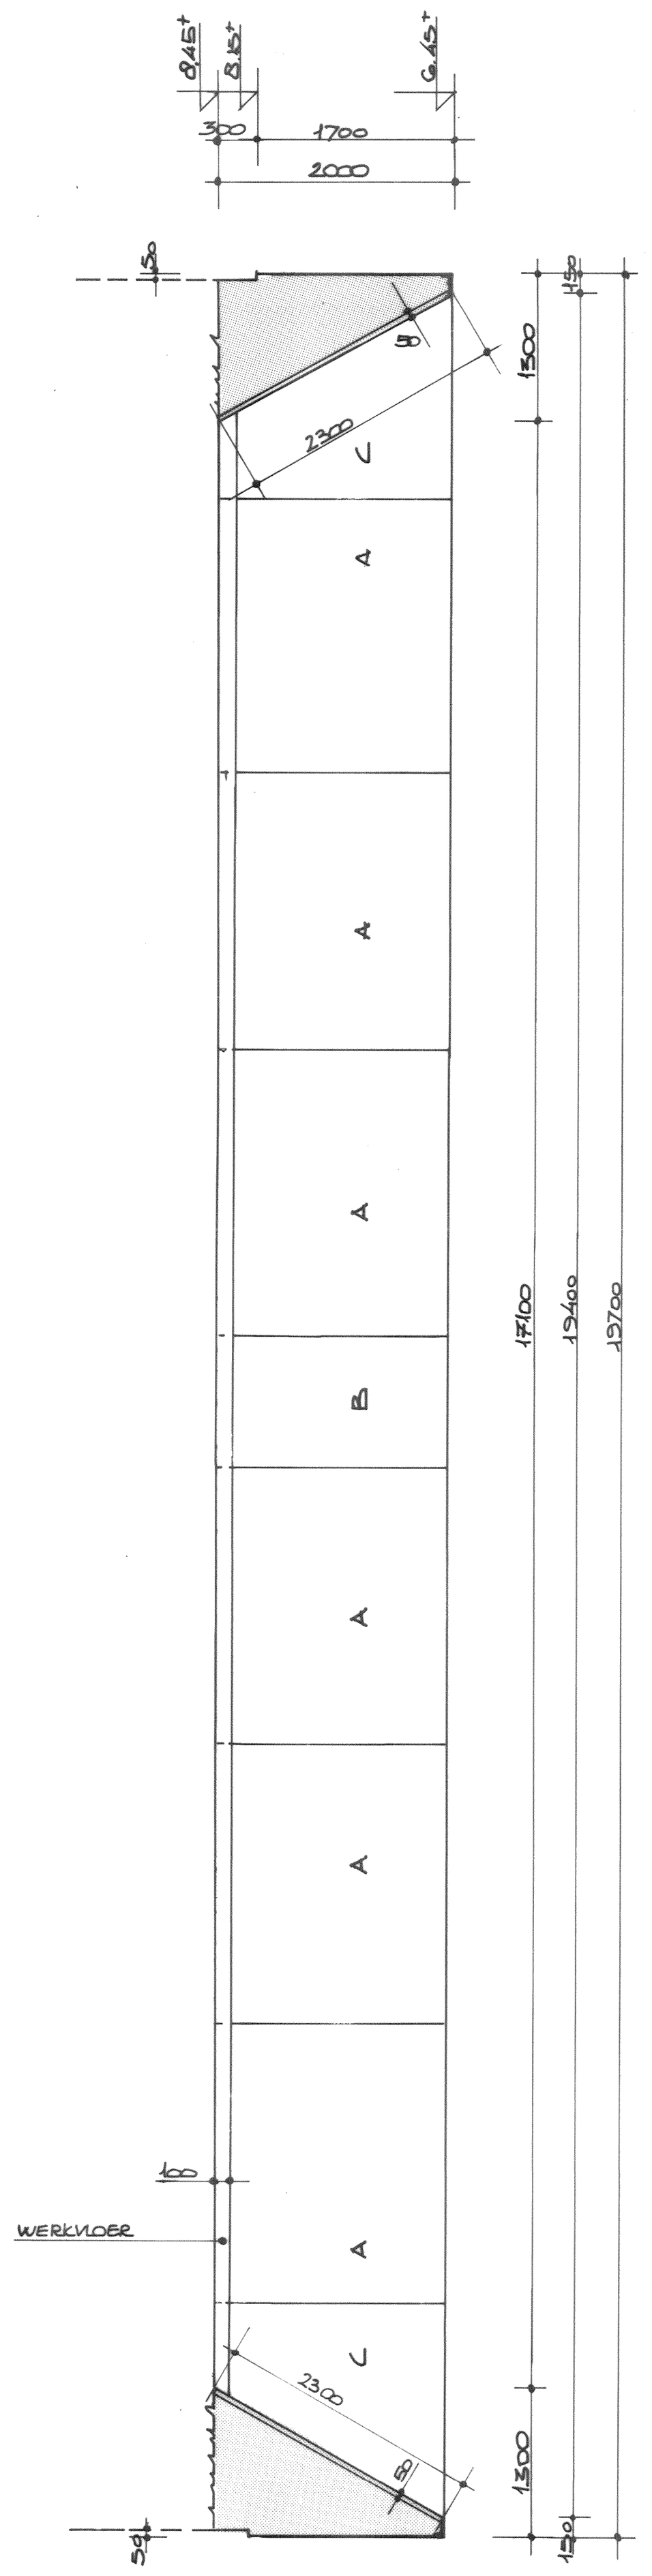

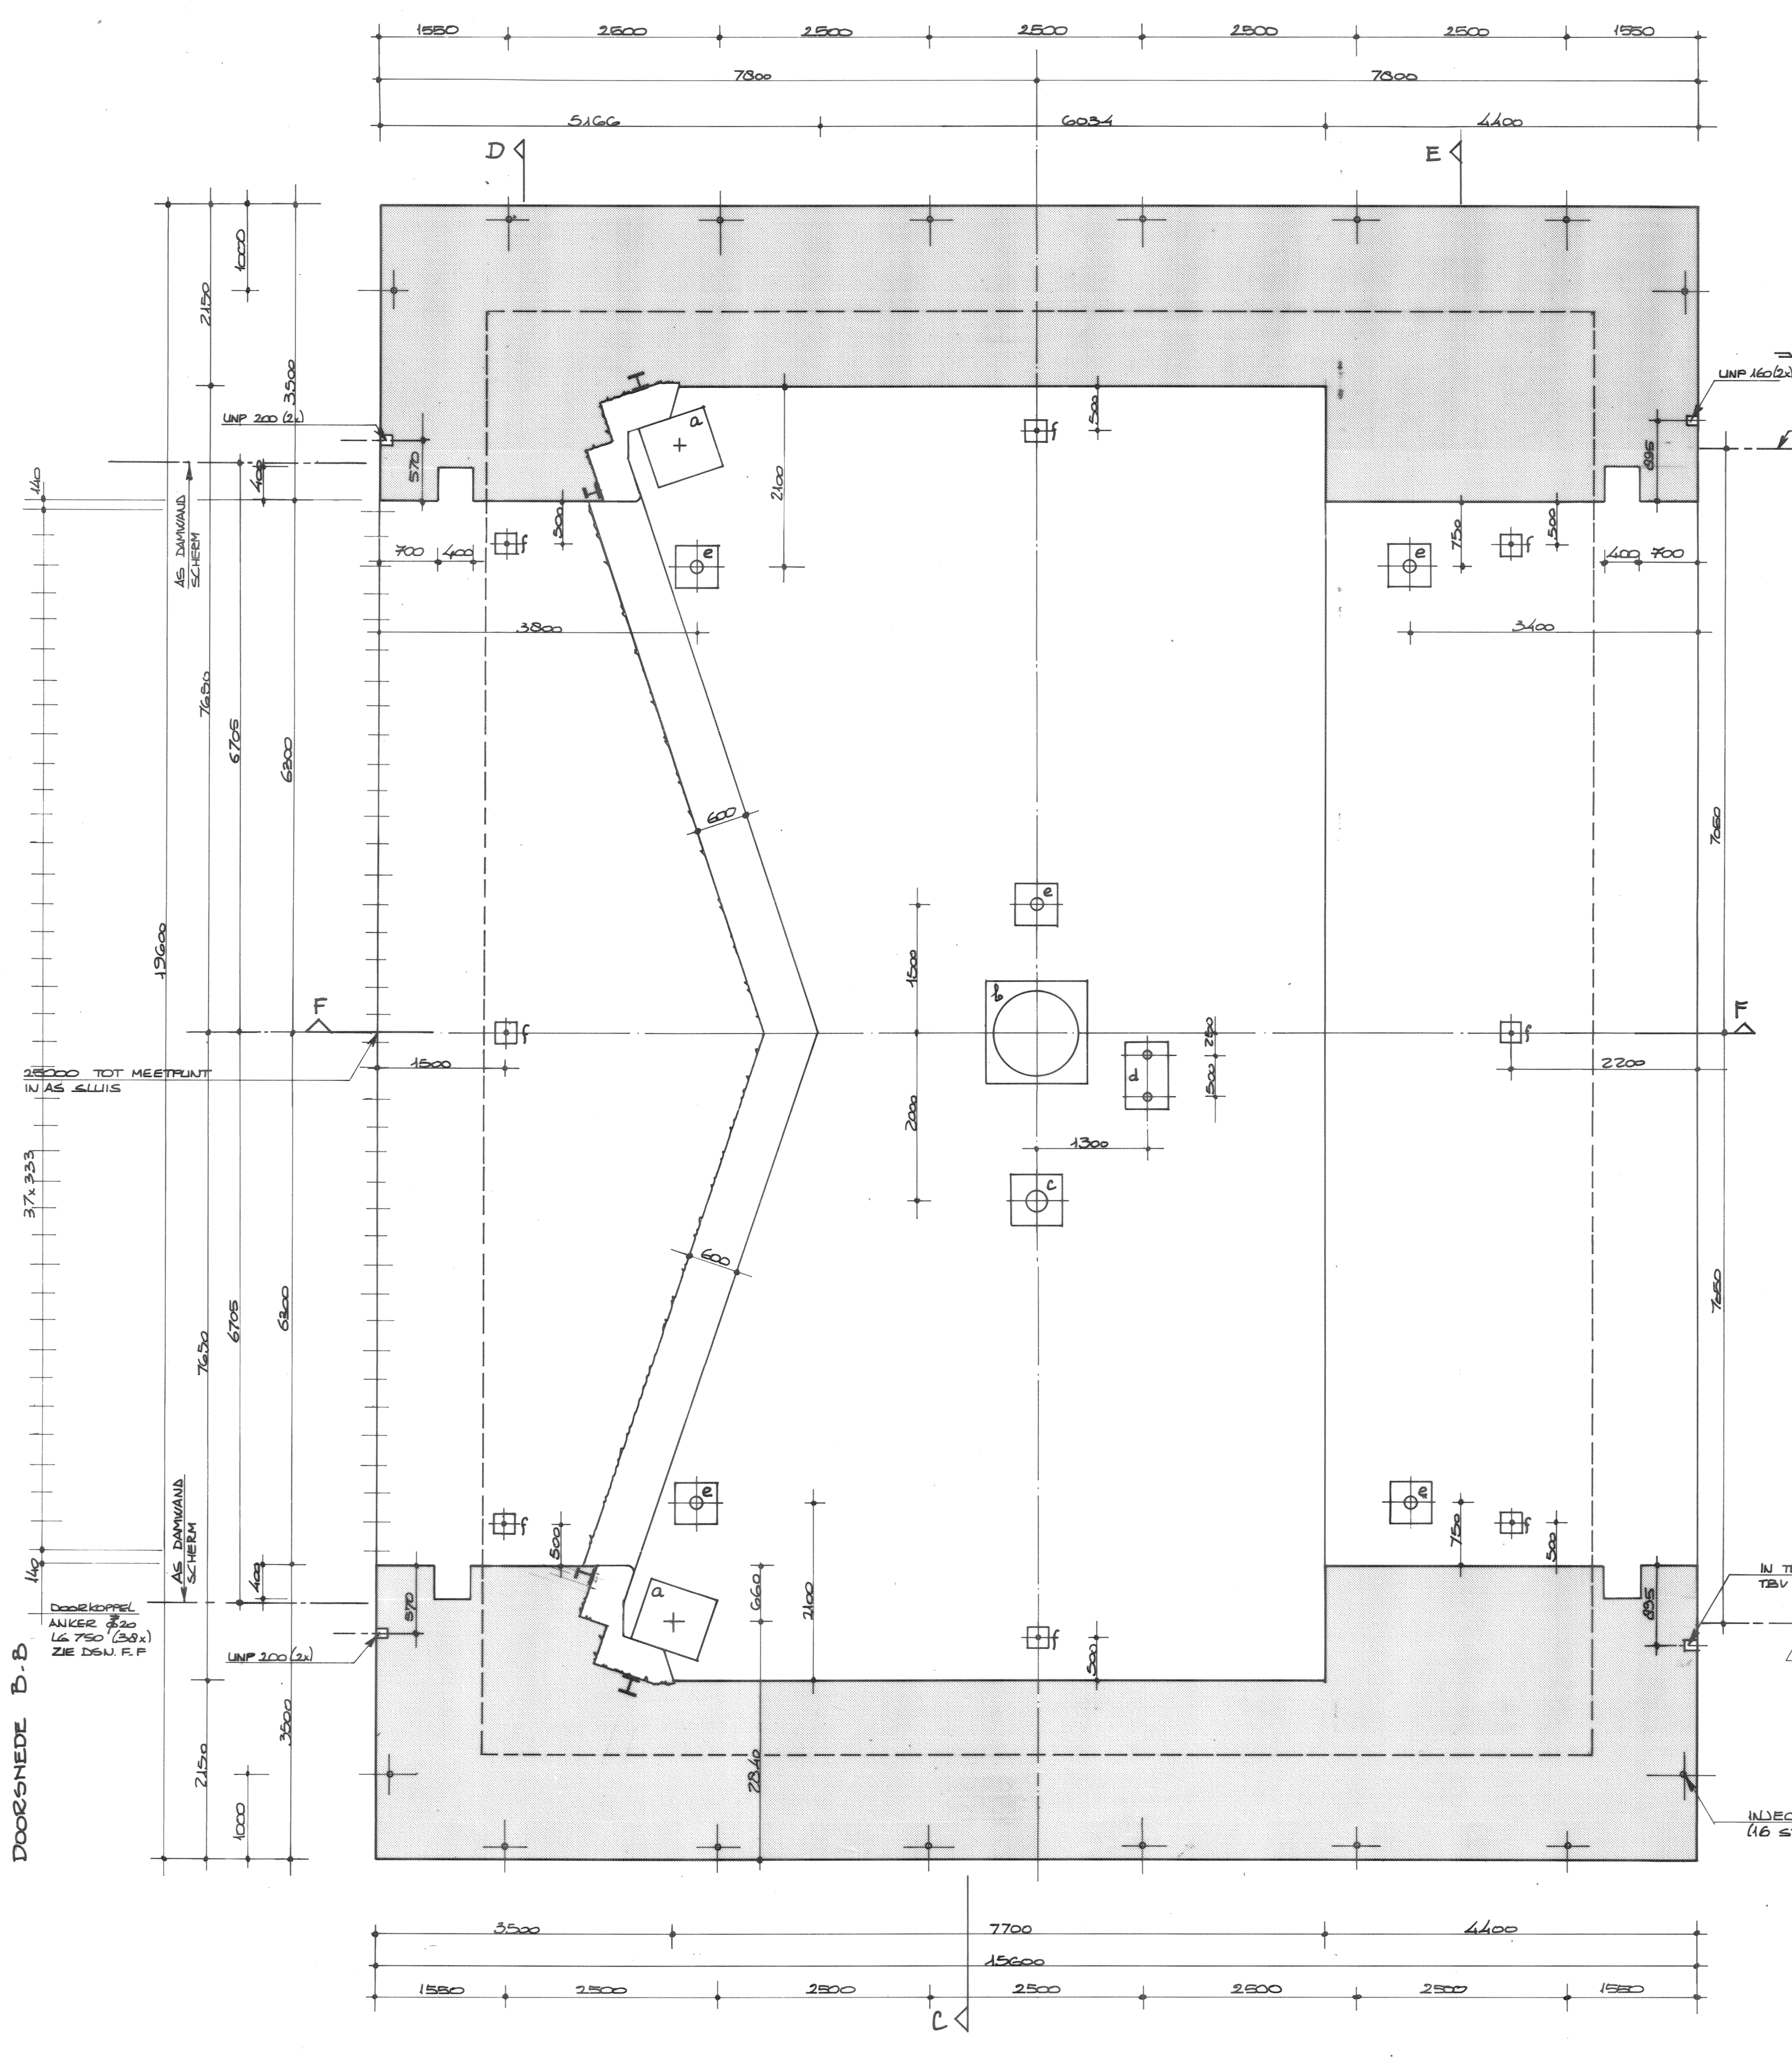

1550
2500
2800
7700
5166
6034
4400
D
E
UNP 200 (2x)
UNP 160 (2x)
AS DAMWAND KOLKMUUR
AS DAMWAND SCHERM
38000 TOT MEETPUNT IN AS SLUIS
37 x 333
DOORKOPPELANKER Ø30 L=750 (38x) ZIE DSN. F-F
F
600
2200
1300
1500
2000
3400
3800
IN TE STORTEN UNP 160-PROFIELEN TBV DAMWAND ZIE TEK.NR. ZW-061-201
AS DAMWAND KOLKMUUR
INJECTIEBUIS Ø3/4" (16 STUKS) ZIE DSN. 1
3500
15600
C

DOORSNEDE B-B

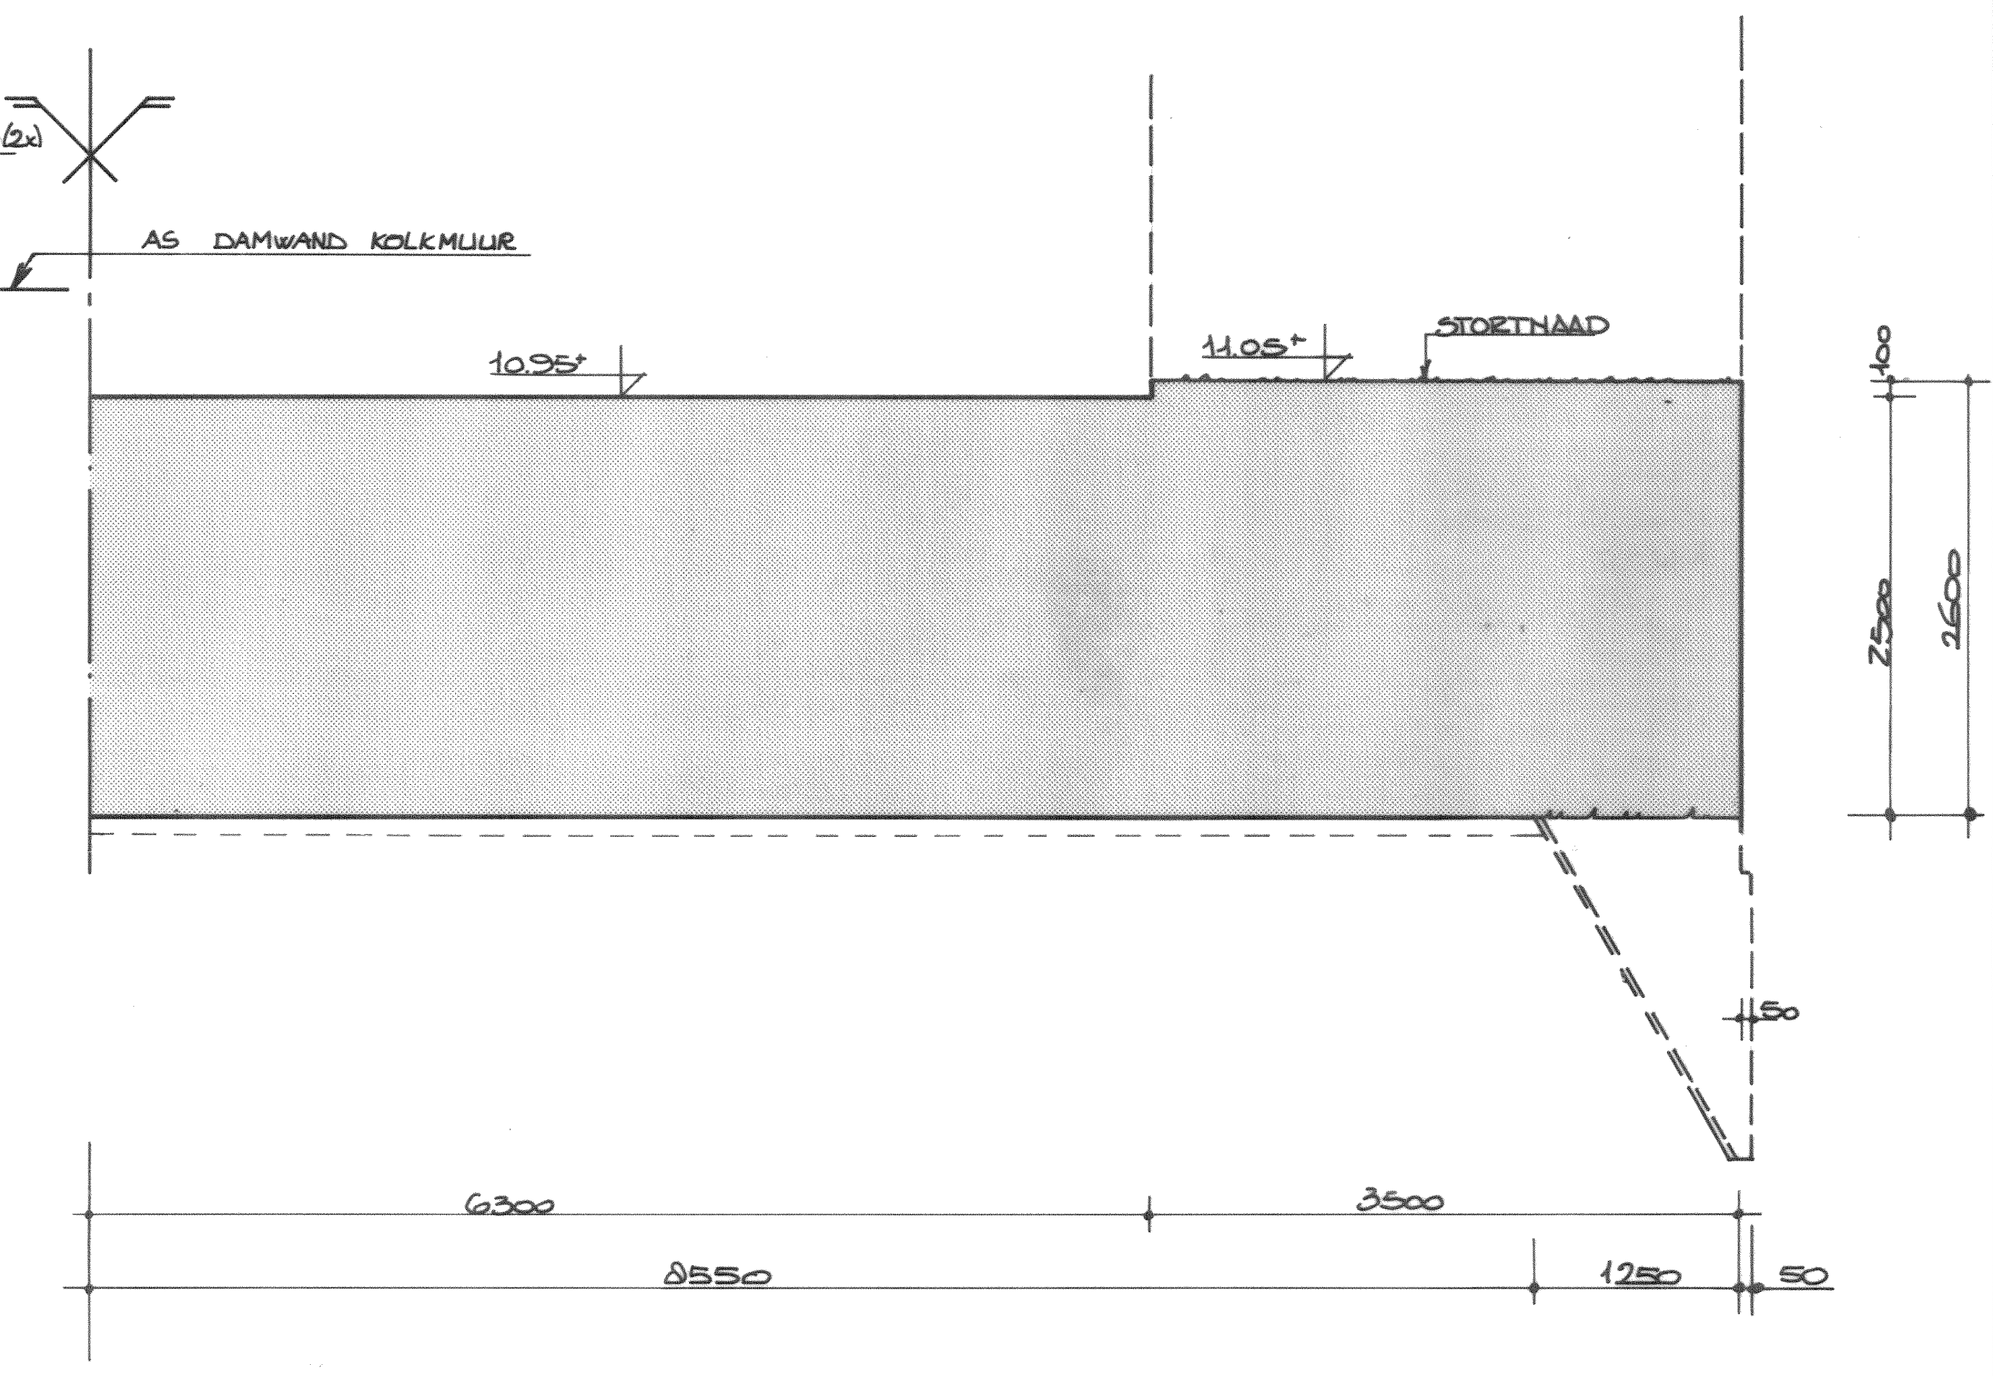

DOORSNEDE E.

V.B. 1974/1984, V.B.T. 1986			
Toe te passen cement: H.O.C.			Klasse: A
Sterkteklasse: B 25	Wapening	Staalsoort	Notatie
Milieuklasse: 3	Algemeen	FeB 500 HWL	Ø
Grootste korrel: 31,5 mm	Beugels	FeB 500 HWL	Ø
Consistentie geb.: 2	Netten		
Wcf: 0,45	DEKKING		
Ontkistingsst. $\bar{x}_3 \geq$ 15 N/mm²	Vloeren: 60 mm (onderzijde 70 mm)		
Aanduiding vloer-, wandwap	Wanden: 50 mm (kolkzijde 60 mm)		
	Betondekking verhogen met: - 5 mm bij niet te kontroleren vlakken - min. 5 mm bij oppervlaktebewerkingen		

HOOGTEMATEN IN M TOV N.A.P.
MATEN IN MM
VOOR IN TE STORTEN ONDERDELEN VLOER ZIE TEK.NR. ZW-061-201
VOOR IN TE STORTEN ONDERDELEN SNIJRAND ZIE TEK.NR. ZW-061-401

HOEVEELHEDEN

ONDERDEEL	HOEVEELHEID	BESTEKSPOSTNR.
BEKISTING WERKVLOER	6,0 M²	41.10.10
BEKISTING VLOER	200,0 M²	41.10.20
BEKISTING TBV "SPARING" VERT. DEURAANSLAGEN	2,8 M²	41.10.70
BEKISTING TBV "SPARING" HOR. DEURAANSLAGEN	7,0 M²	41.10.70
BEKISTING TBV "SPARING" TAATSEN	7,5 M²	41.10.70
BETON WERKVLOER EXCL. SCHUIN	22.4 M³	41.30.10
BETON SNIJRAND	94,2 M³	42.10.10
BETON VLOER	708,0 M³	41.30.20
— SPARINGEN B T/M F	3,30 M³	41.30.20
— SPARINGEN TBV VERT. DEURAANSLAGEN	0,85 M³	41.30.40
— SPARINGEN TBV HOR. DEURAANSLAGEN	4,00 M³	41.30.40
— SPARINGEN TBV TAATSEN (SPARING TYPE A)	1.25 M³	41.30.40

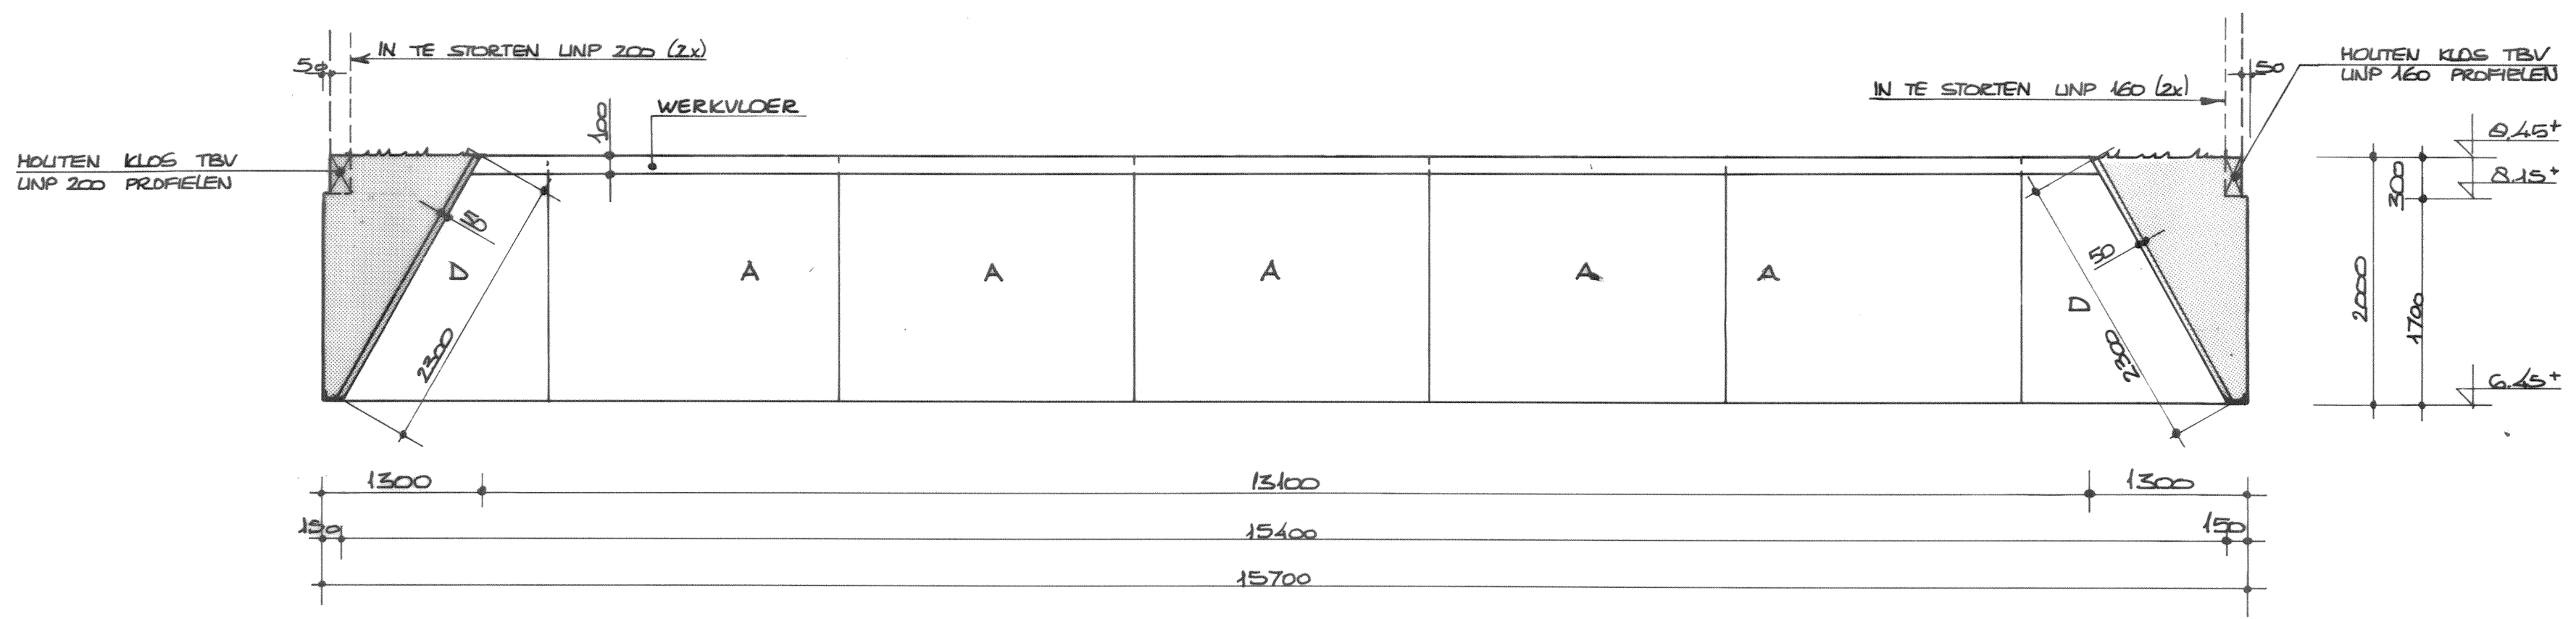

IN TE STORTEN UNP 200 (2x)
IN TE STORTEN UNP 160 (2x)
HOUTEN KLOS TBV UNP 200 PROFIELEN
HOUTEN KLOS TBV UNP 160 PROFIELEN
WERKVLOER
D
A
2300
8.45°
8.15°
6.45°
2000
1700
1300
13400
15400
15700

DOORSNEDE A-A

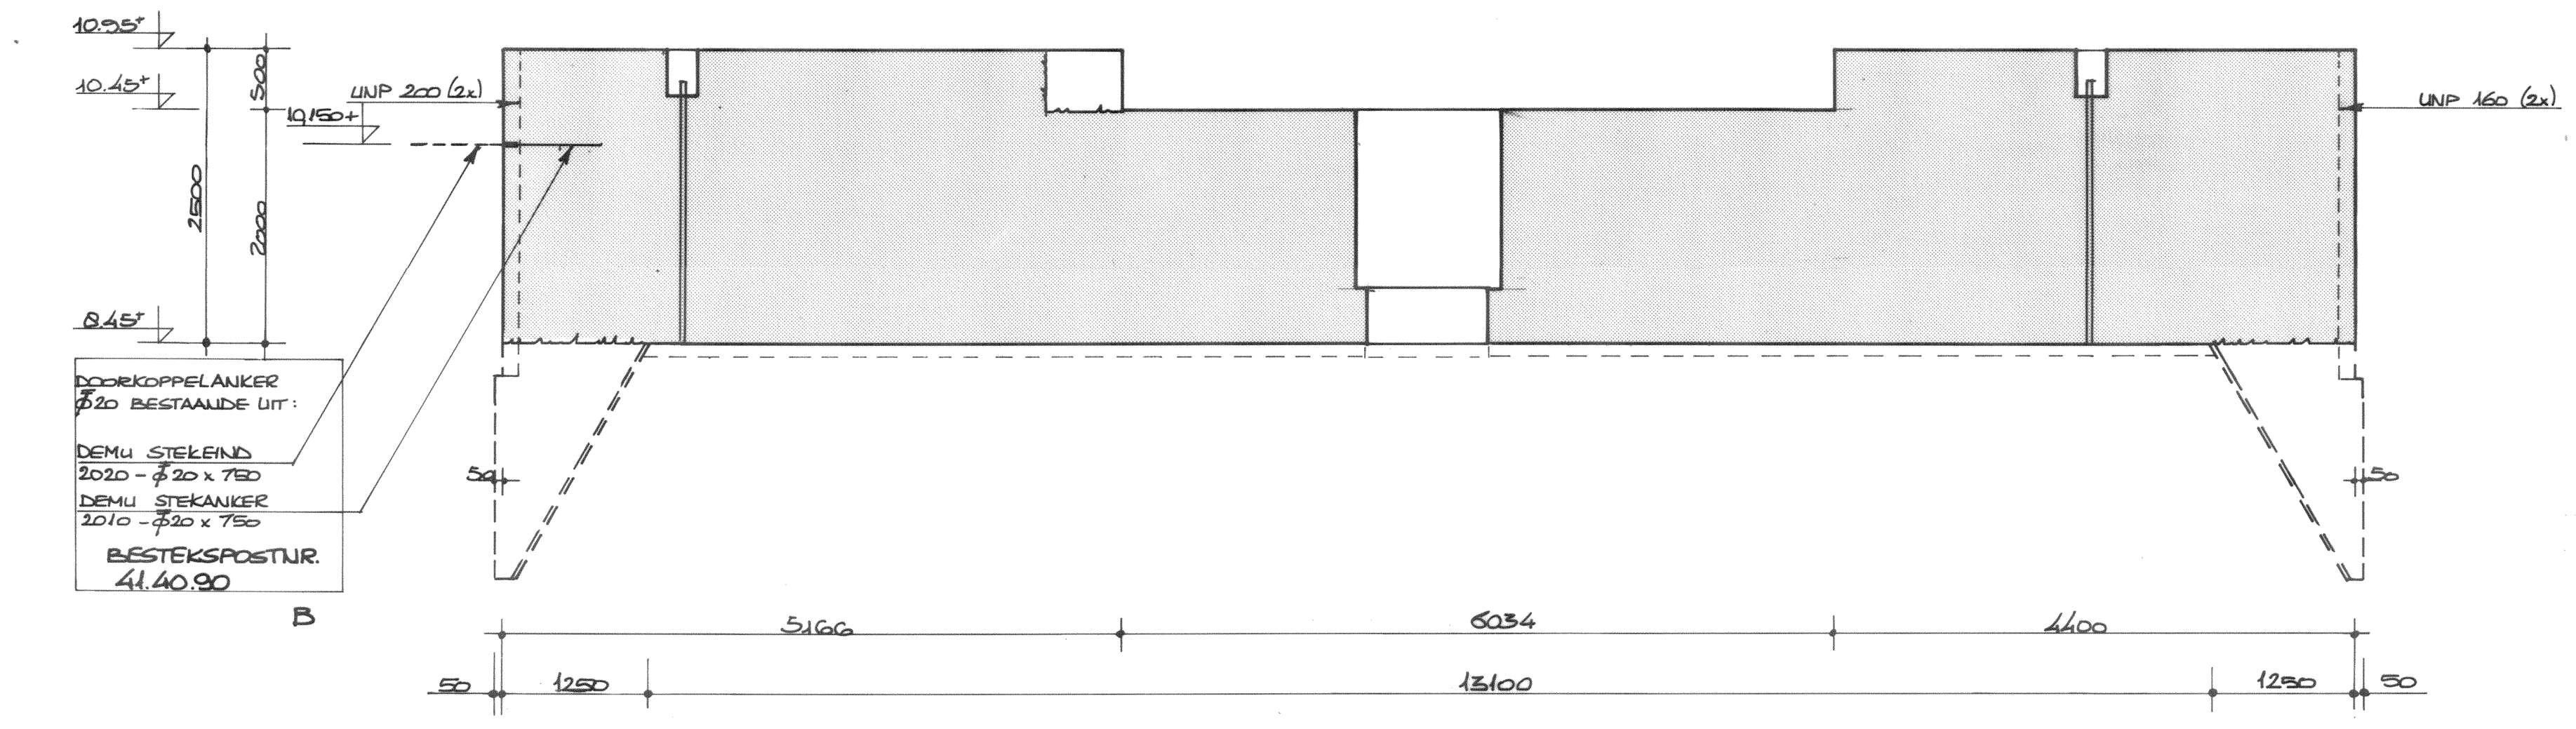

DOORSNEDE F-F

	SEPT. 92	"REVISIE"		
B	04.12.89	DETAILLERING DOORKOPPELANKERS	24.11.89	
A	20.10.89	SCHIKKING PREFABPLATEN TOEGEVOEGD		
INDEX	DATUM	WIJZIGINGEN	DATUM	BRIEF
			GOEDGEKEURD	

RIJKSWATERSTAAT DIRECTIE SLUIZEN EN STUWEN
Rijkskantorengebouw Westraven Utrecht-Z Postbus 20000 Code 3502LA Tel. 030-85.91.11

GESCHIKT VOOR UITVOERING

DATUM: 27.09.89

TEKENING NR.: ZW-061-111 A B

ZUID-WILLEMSVAART
OMLEGGING HELMOND
SLUIS HELMOND

SNIJRAND + VLOER BENEDENHOOFD

Tijdelijke Vereniging
CFE - MBG
TERHULPSESTEENWEG, 164 B-1170 BRUSSEL - BELGIE
Tel.: 02/661.12.11 Telefax: 6607710

DATUM: 03-10-'89
SCH.: 1:20, 1:50
OPP.: A0
TEK.: W.Y.
ING.:
NAG.:

STUDIEBUREAU
STUDIEDIENST CFE
TERHULPSESTEENWEG, 164
B-1170 BRUSSEL
TEL.: 02/661.12.11
MET DE MEDEWERKING VAN
ORANJEWOUD
BENELUXWEG 7 - POSTBUS 40
4900 AA OOSTERHOUT - TEL. 01620-87000

Directeur ir. M. LE BEGGE

NBWZ-1993-05029

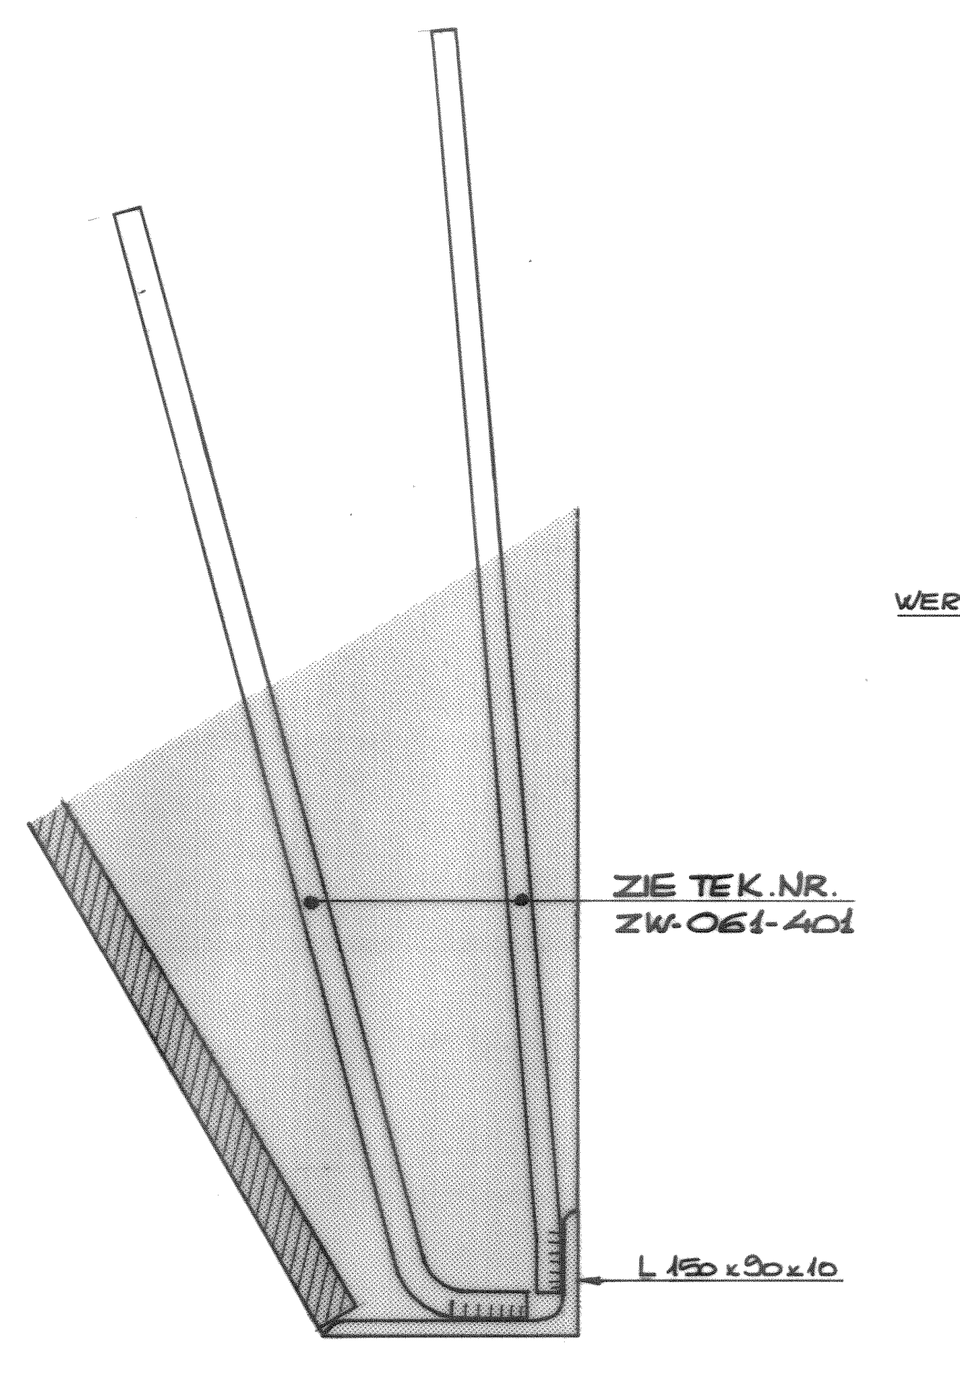

DETAIL ANKERS HOEKLIJN T.B.V. VOET SNIJRAND.

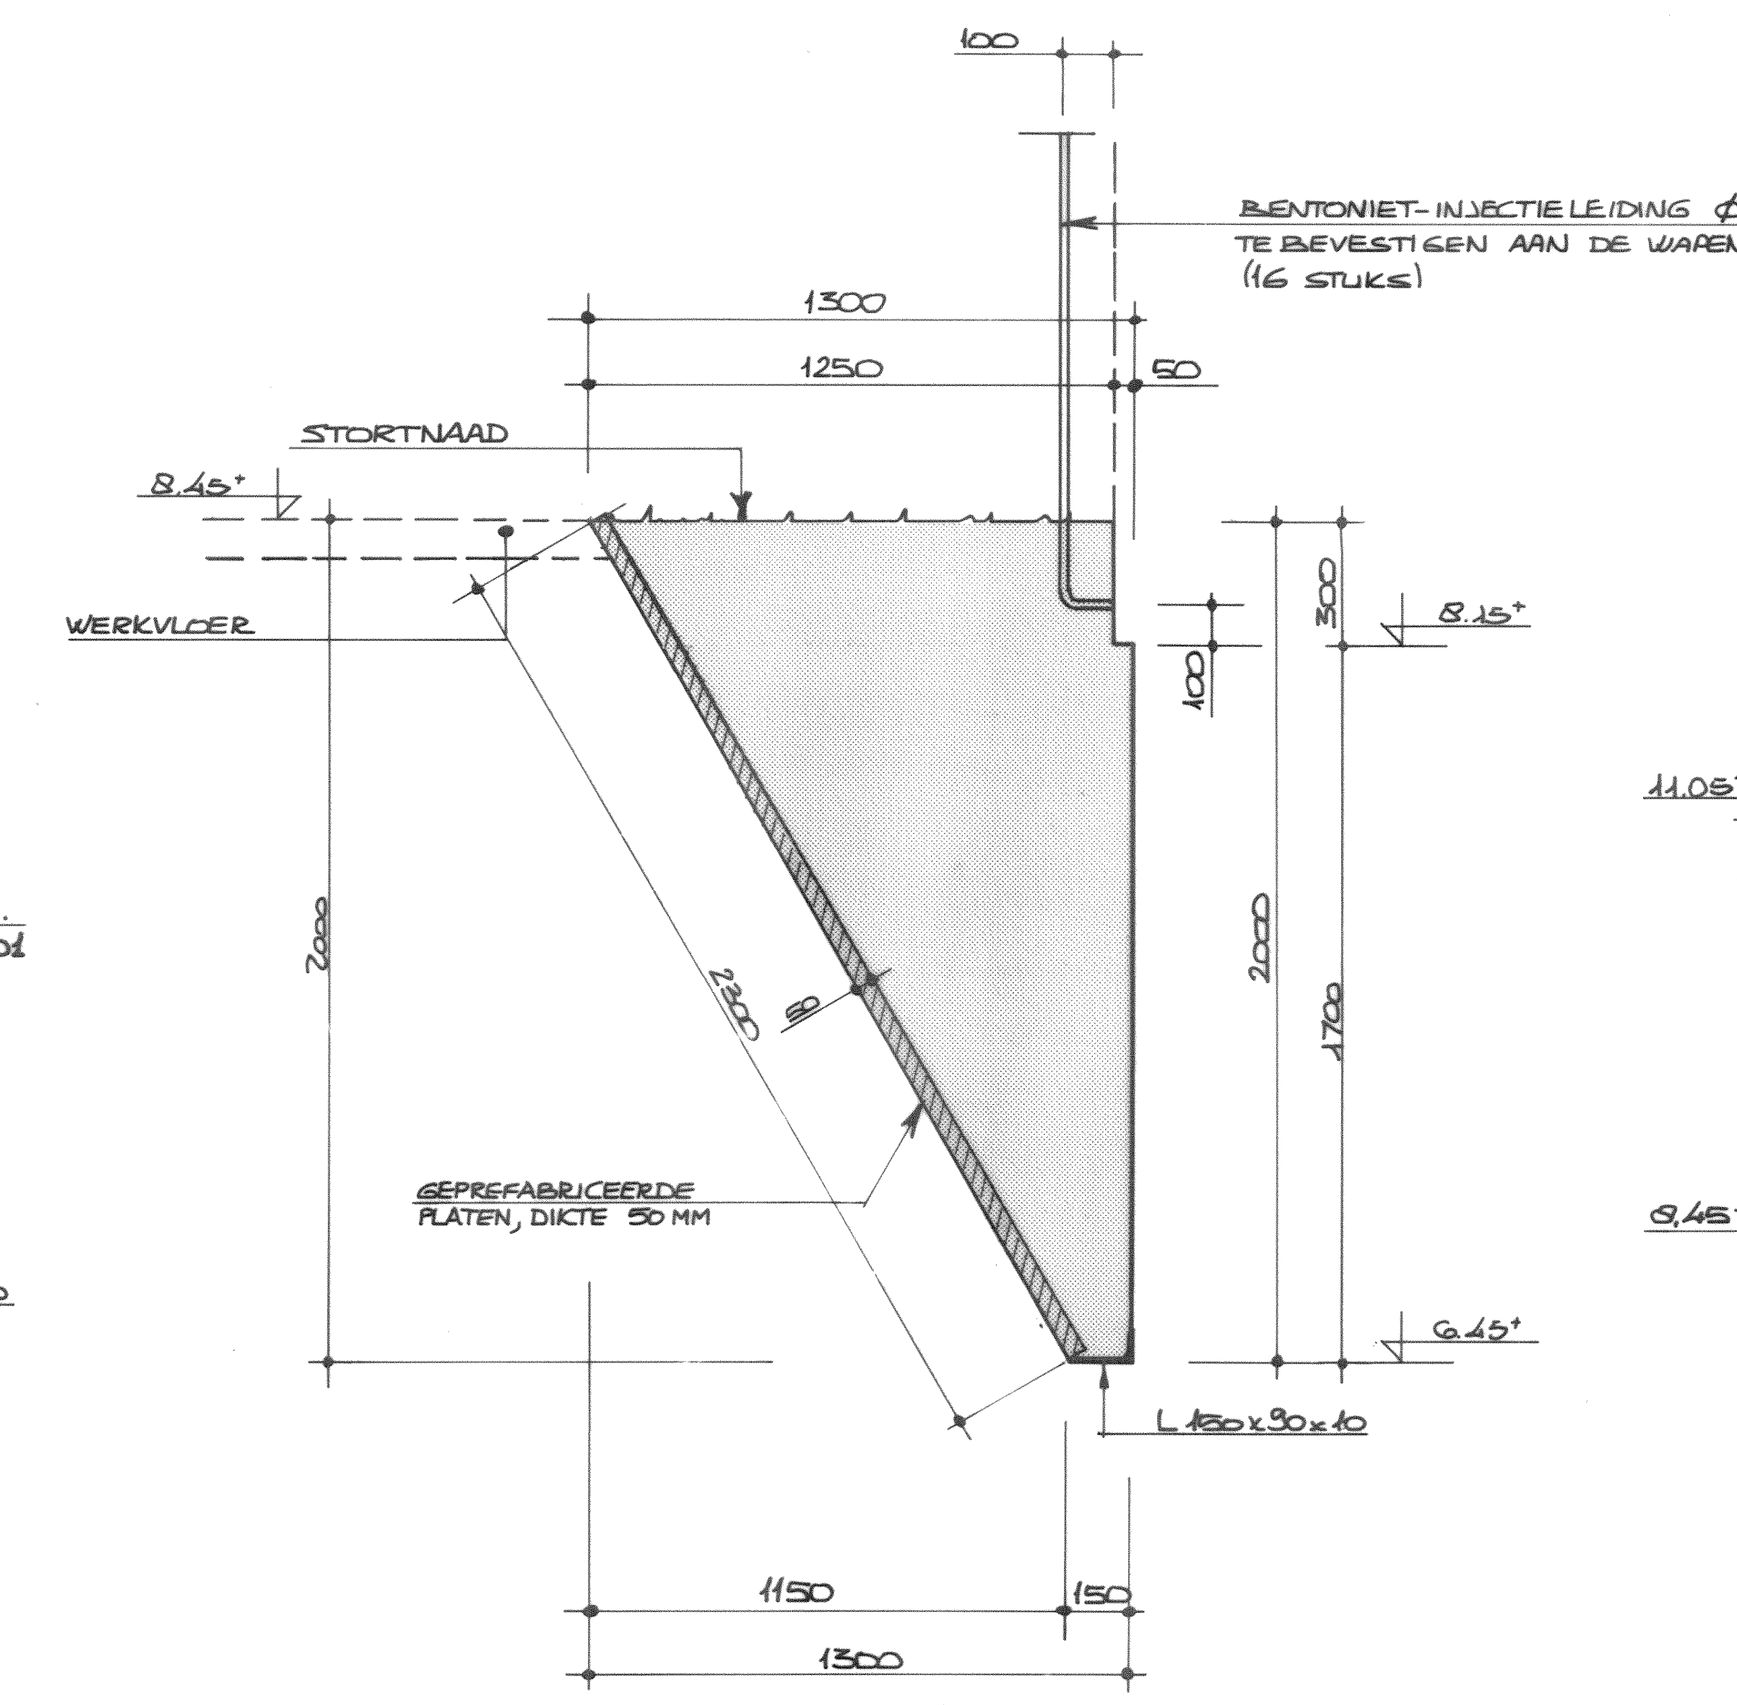

100
BENTONIET-INJECTIELEIDING Ø3/4" TE BEVESTIGEN AAN DE WAPENING (16 STUKS)
1300
1250
50
STORTNAAD
8.45°
WERKVLOER
300
8.15°
GEPREFABRICEERDE PLATEN, DIKTE 50 MM
2000
1700
6.45°
L 150 x 50 x 10
1150
150
1300

DOORSNEDE 1

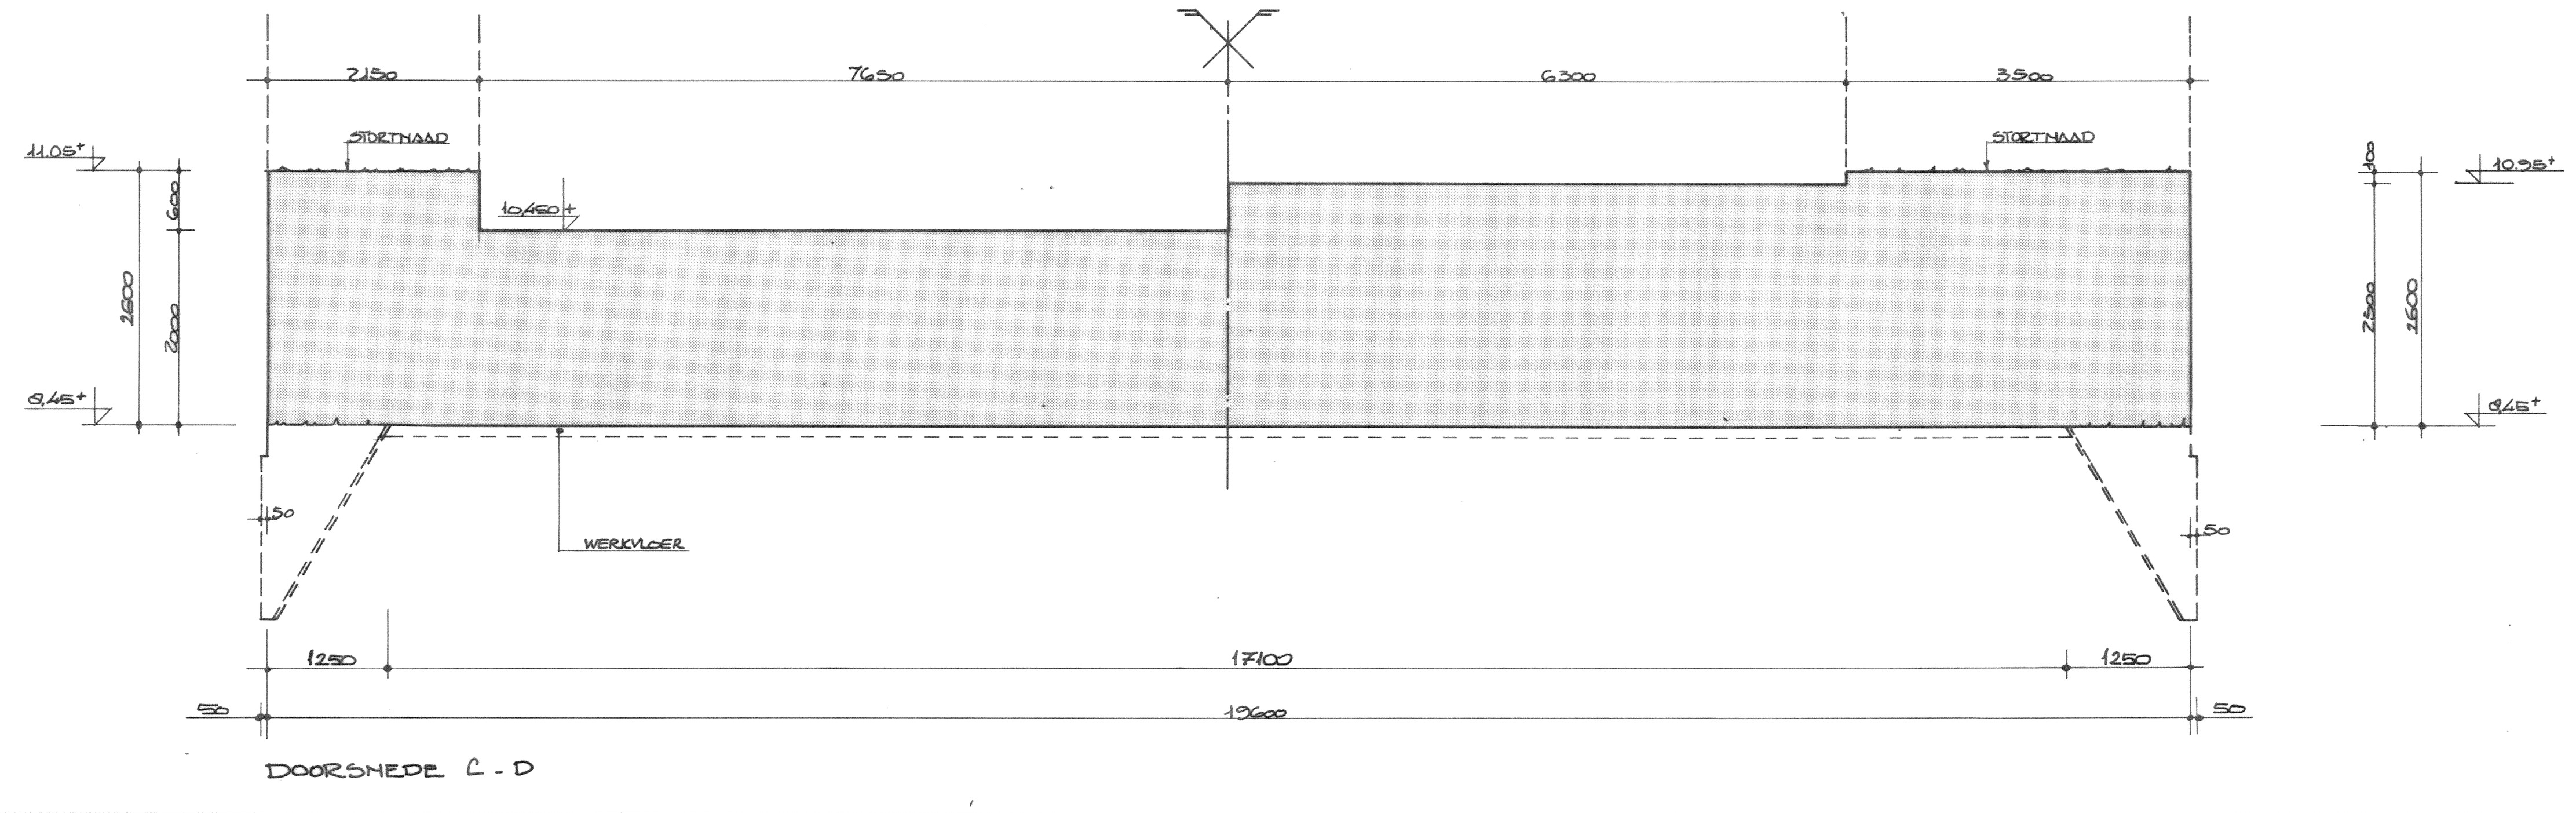

DOORSNEDE C-D