NBWZ.1993-05-276

Microfiche nummer	Tekening nummer

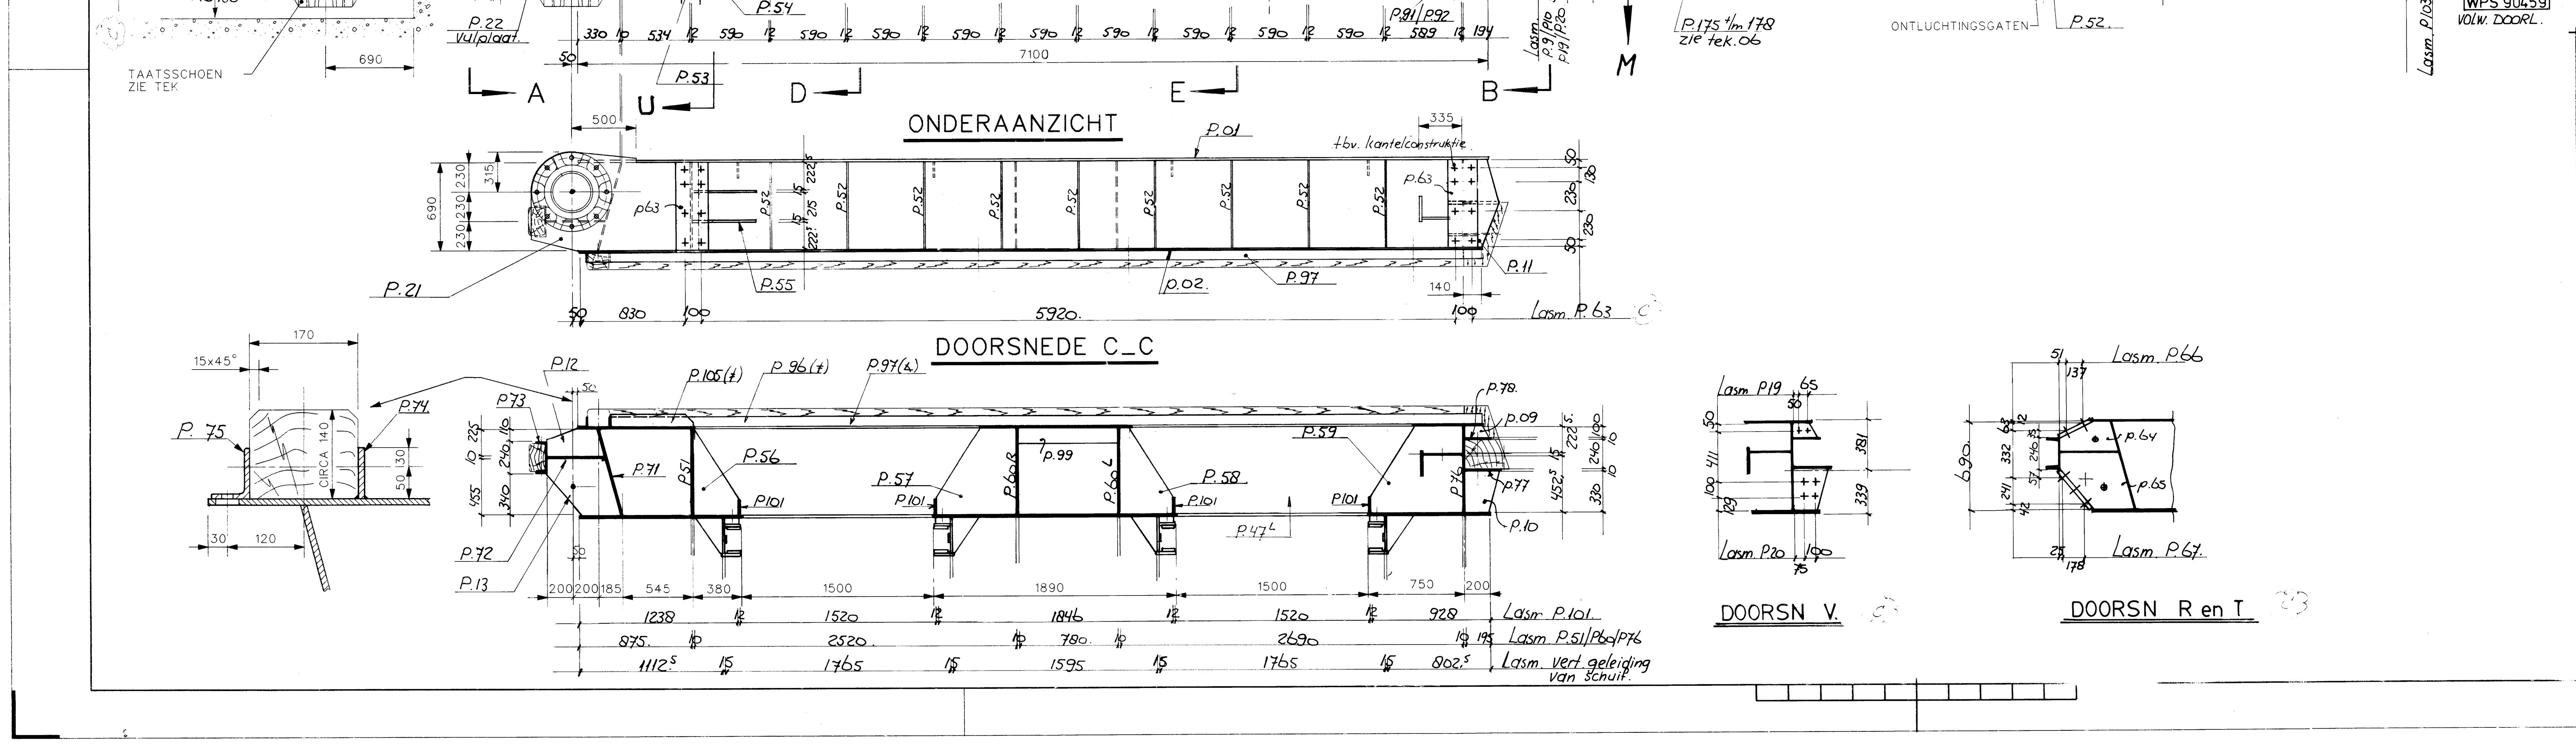

NOOT:

ONDERDEEL/MATERIAAL	RWS/SPEC
ALLE MATERIAAL Fe 510 D, TENZIJ ANDERS VERMELD.	001903 0
ALLE ONGELIJKZ. HOEKSTAVEN Fe 510 D, TENZIJ ANDERS VERMELD.	[illegible]
ALLE GELASTE STALENBUIZEN RSt 37-2, TENZIJ ANDERS VERMELD.	[illegible]
ALLE UNP PROFIELEN Fe 360 B, TENZIJ ANDERS VERMELD.	002700 0
ALLE HOUT, AZOBE DELEN, TENZIJ ANDERS VERMELD.	HT0200 0
ALLE ZESKANTBOUTEN 8.8 THERM.VERZ. TENZIJ ANDERS VERMELD.	BM0352 0
ALLE MOEREN 8 THERM.VERZ., TENZIJ ANDERS VERMELD.	BM0452 0
ALLE VLAKKE SLUITRINGEN St THERM.VERZ., TENZIJ ANDERS VERMELD!	BM0254 0
ZESKANTBOUTEN 8.8 SCHROEFDR. TOT AAN DE KOP THERM.VERZ.	[illegible]

ALLE LASSEN RONDOM ⊿◺ 5, TENZIJ ANDERS VERMELD. WPS 90451 WPS 90452 WPS 90455
LEUNING LASSEN ⊿ 4.
ALLE ⊥ VERBINDINGEN LASSEN RONDOM ⊿◺ 5, TENZIJ ANDERS VERMELD.
ALLE PLAAT(STRIP)AANSLUITINGEN IN HETZELFDE VLAK VOLWAARDIG LASSEN, TENZIJ ANDERS VERMELD.
VOOR CONSERVERING ZIE BESTEK.

DEUR 6x UITVOEREN: 3x ALS GETEKEND (L) 3x IN SPIEGELBEELD (R)

VOOR ONDERDELEN DEUREN ZIE TEK. 02-03-04-05
VOOR DETAILS BOVEN- EN ONDERDRAAIPUNT ZIE TEK.
VOOR ONDERDRAAIPUNT EN TAATS ZIE TEK.
VOOR SAMENSTELLING EN ONDERDELEN SCHUIF ZIE TEK 06
VOOR OVERZICHT AFSTELLING HALSBEUGEL EN TAATS ZIE TEK.
VOOR LEUNINGEN OP DEURBORDES ZIE TEK 07
VOOR KANTELCONSTRUKTIE ZIE TEK. 10
VOOR TOLERANTIES VAN DEUR- SCHUIF- EN SCHUIFGELEIDING ZIE TEK 12
VOOR BOORPLAN EN MACHINALE BEWERKING DEUR ZIE TEK 11
VOOR WRIJFHOUT EN DICHTLIJSTEN ZIE TEK 09
VOOR HALSPEN NOK EN BORGPLATEN ZIE TEK 08
VOOR SAMENSTELLING EN ONDERDELEN SCHUIFGELEIDING ZIE TEK 05

WIJZ	OMSCHRIJVING	DATUM	PAR
D	Afw. gtn. DRSN R/L	1-5-91	
C	Wijz. t.b.v. kantel/constr.	12-4-91	
F	P.68 + P.32 d toegevoegd	9/94	
E	WPS NR.	22-5-91	

PROJ.		AM.	COMM. NR.	1099		
RUWHEID	ISO 1302		GEWICHT	KG	GETEKEND	J de J 27-11-90
P+V TOLER.	1101		VERVALLEN TEK.		GECONTR.	v.d. Putten 8/1 '91
MAAT TOLER	ISO 286		SCHAAL	1:25	GEAUTOR.	26/2 '91

BEGEMANN STAALBOUW B.V. HELMOND

TITEL:
PUNTDEUREN
BOVEN-EN BENEDENHOOFD

CODE NR.
FORMAAT:/TEK. NO.
A0-90-1099-01
GEWIJZIGD ~~A~~ ~~B~~ ~~C~~ ~~D~~ ~~E~~ F

LETTER	DATUM	OMSCHRIJVING VAN DE WIJZIGING
C		REVISIE: VOOR STROOMBREEKBALKEN ZIE TEK: NBWZ-1993-05844.
B		
A		NBWZ-1993-05276

RIJKSWATERSTAAT DIRECTIE BRUGGEN
HOOFDAFDELING
STAALBOUW, WERKTUIGBOUW EN ELEKTROTECHNIEK
Afdeling - Staalbouw SSXX

KWXOMSCHR. SLUIS IN DE ZUID_WILLEMSVAART. KWXID -
KWDOMSCHR. SLUIS HELMOND (DE). KWDID
HOOFDONDERDEEL PUNTDEUREN BOVEN_ EN BENEDENHOOFD.

Projectleiding ontwerp
~~PM~~ 21/1 '91
PL - C.Q. Klap

Constructiebureau
Hoofd Th. Huisman
Proj.beh.
Groepsl.
Constr.tek. M. Visser

Constructie onderdeel
Titel PUNTDEUR BOVEN_EN BENEDENHOOFD
Schaal 1: 1 1: 2 1: 5 1: 10 1: 25
Datum wijz.0 260190
Formaat A0

Tek. nummer A 102966

0	A	B	C	D	E	F	G	H

Project nummer 1072
Top.code nummer 51H-357
Blad nummer 1

Model: MVHELM5 Tek: TEK1 Datum: 03/26/90 om 16:24 *