RIJKSWATERSTAAT DIRECTIE BRUGGEN

HOOFDAFDELING ELEKTRISCHE INSTALLATIES EN BEWEGINGSWERKEN
ONTWERPAFDELING


WERK: SCHUTSLUIS HELMOND

DEELPROJ.: ENERGIELEVERING

GETEK. R.J.	ONDERDEEL: ELEKTRISCHE INSTALLATIE	REG.NR. RWSZN202200715
GEKONTR.	DEELINSTALLATIE: AARDINGSINSTALLATIE	WIJZ. A B C D E F G
AKKOORD	AARDINGSTEKENING	FORMAAT A1
GEZIEN	DEELPROJ. 01 – DEELINST. 93 – BLADNR. 13 – 001	TOP.KODE NR. 51H-357
D.D. 02-1993		SCHAAL 1:50

OPMERKINGEN


A	AARDRAIL 50x10 "ZIE DETAIL A"
B	AARDELEKTRODE MET MEETPUNT EN AARDPUNT
C	THERMISCHE LASVERBINDING OF WORMVERBINDING VAN AARDKABELAFTAKKING
D	INDIEN NIET ANDERS AANGEGEVEN IS DE ADERDOORSNEDE 16 mm²
E	ALLE GEISOLEERDE AARDL. KOPER MET GEEL-GROEN ISOLATIE
F	AARDKABELS t.b.v. APPARATUUR SCHAKELRUIMTE ZOVEEL MOGELIJK MONTEREN ONDER VERHOOGDE VLOER
G	PLAATS VAN DE AARDRAIL 500mm BOVEN VERHOOGDE VLOER, JUISTE PLAATS IN HET WERK BEPALEN

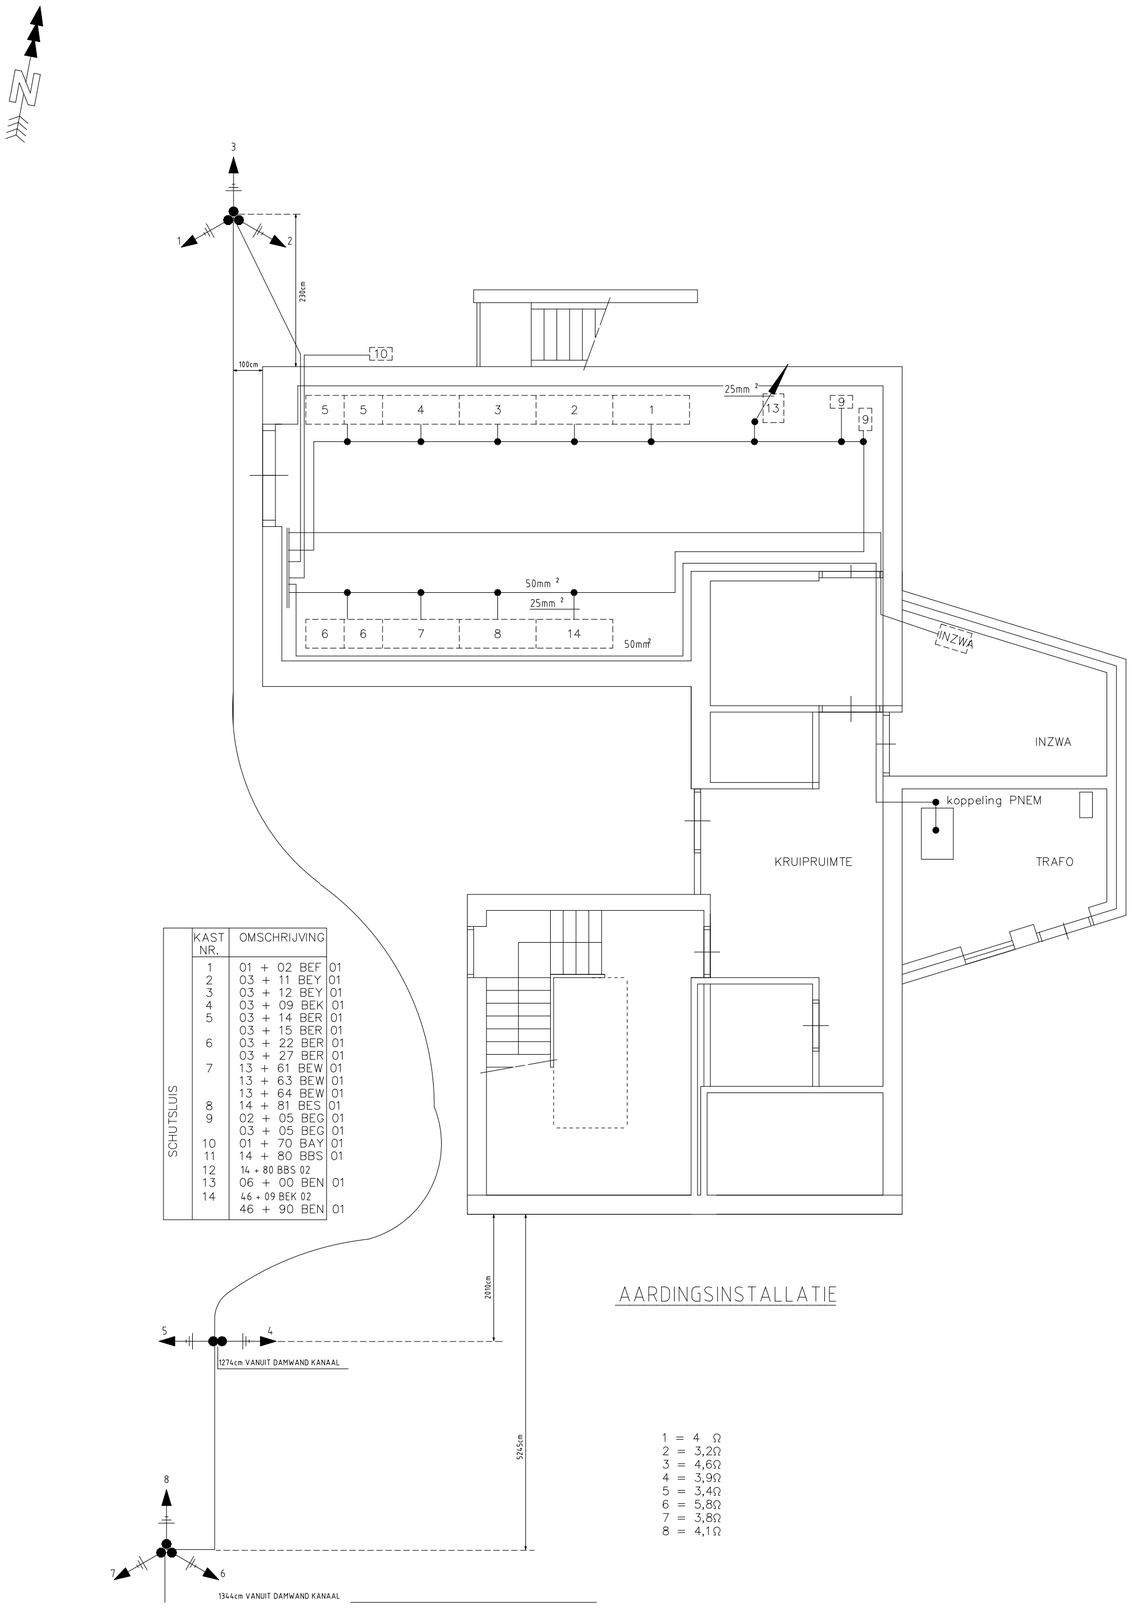


SCHUTSLUIS	KAST NR.	OMSCHRIJVING	
	1	01 + 02 BEF	01
	2	03 + 11 BEY	01
	3	03 + 12 BEY	01
	4	03 + 09 BEK	01
	5	03 + 14 BER	01
		03 + 15 BER	01
	6	03 + 22 BER	01
		03 + 27 BER	01
	7	13 + 61 BEW	01
		13 + 63 BEW	01
		13 + 64 BEW	01
	8	14 + 81 BES	01
	9	02 + 05 BEG	01
		03 + 05 BEG	01
	10	01 + 70 BAY	01
	11	14 + 80 BBS	01
	12	14 + 80 BBS 02	
	13	06 + 00 BEN	01
	14	46 + 09 BEK 02	
		46 + 90 BEN	01

AARDINGSINSTALLATIE

1 = 4 Ω
2 = 3,2Ω
3 = 4,6Ω
4 = 3,9Ω
5 = 3,4Ω
6 = 5,8Ω
7 = 3,8Ω
8 = 4,1Ω

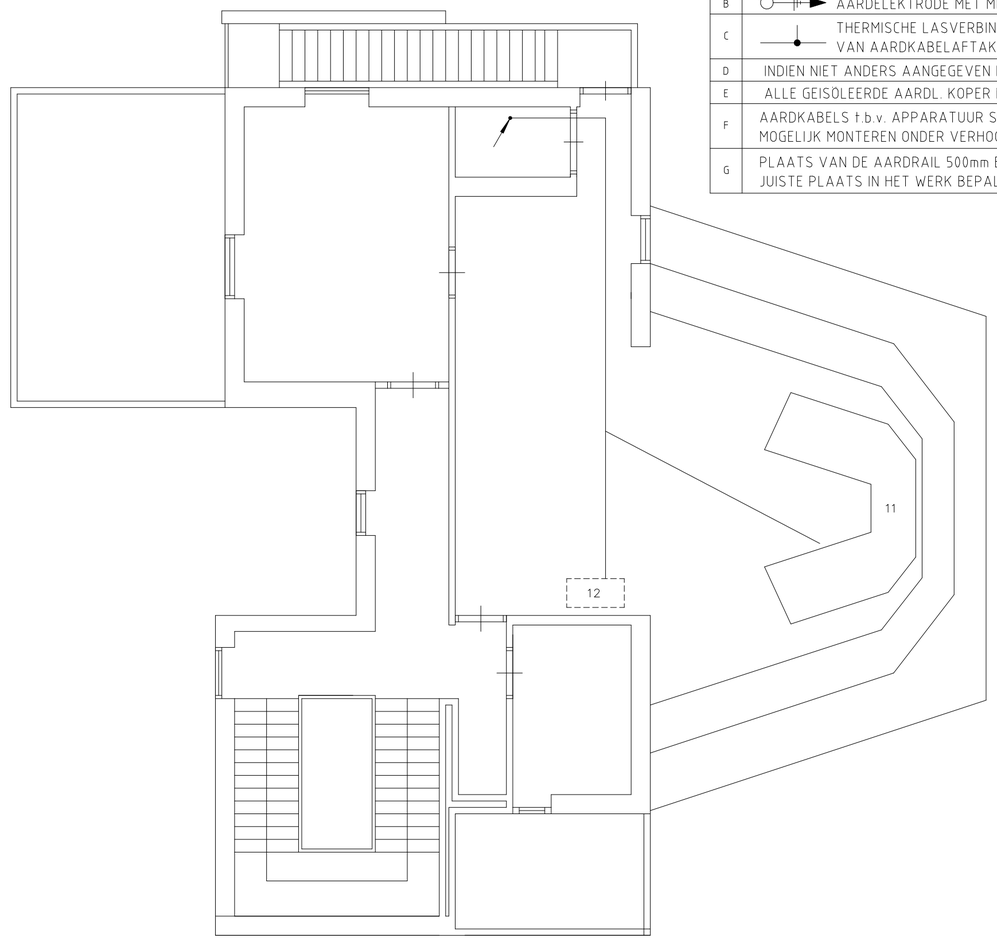

VERDIEPING

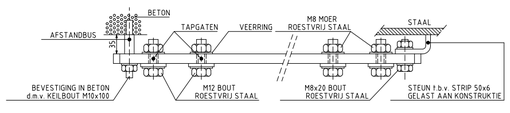

DETAIL A

