

07-07-2022

Tekeningen resultaten Proefsleuven

101XXX - Projectnaam
2 Proefsleuven



Maten in meters, tenzij anders vermeld
Materiaalmaten mm, tenzij anders vermeld
Peilmaten in meters t.o.v. N.A.P., tenzij anders vermeld
Diameters in mm, tenzij anders vermeld

Projectomschrijving:

Proefsleuven Gouda
Burgemeester Patrickssingel

Tekeningomschrijving:

2 proefsleuven
Overzicht, situatie & dwarsdoorsnede
Proefsleuf ingemeten op 07-07-2022

Opdrachtgever:

**Gemeente
Gouda**

Logo
Opdrachtnemer

Schaal:


Formaat:

Projectnummer:

Blad:

Tekeningnummer:


Rev.:

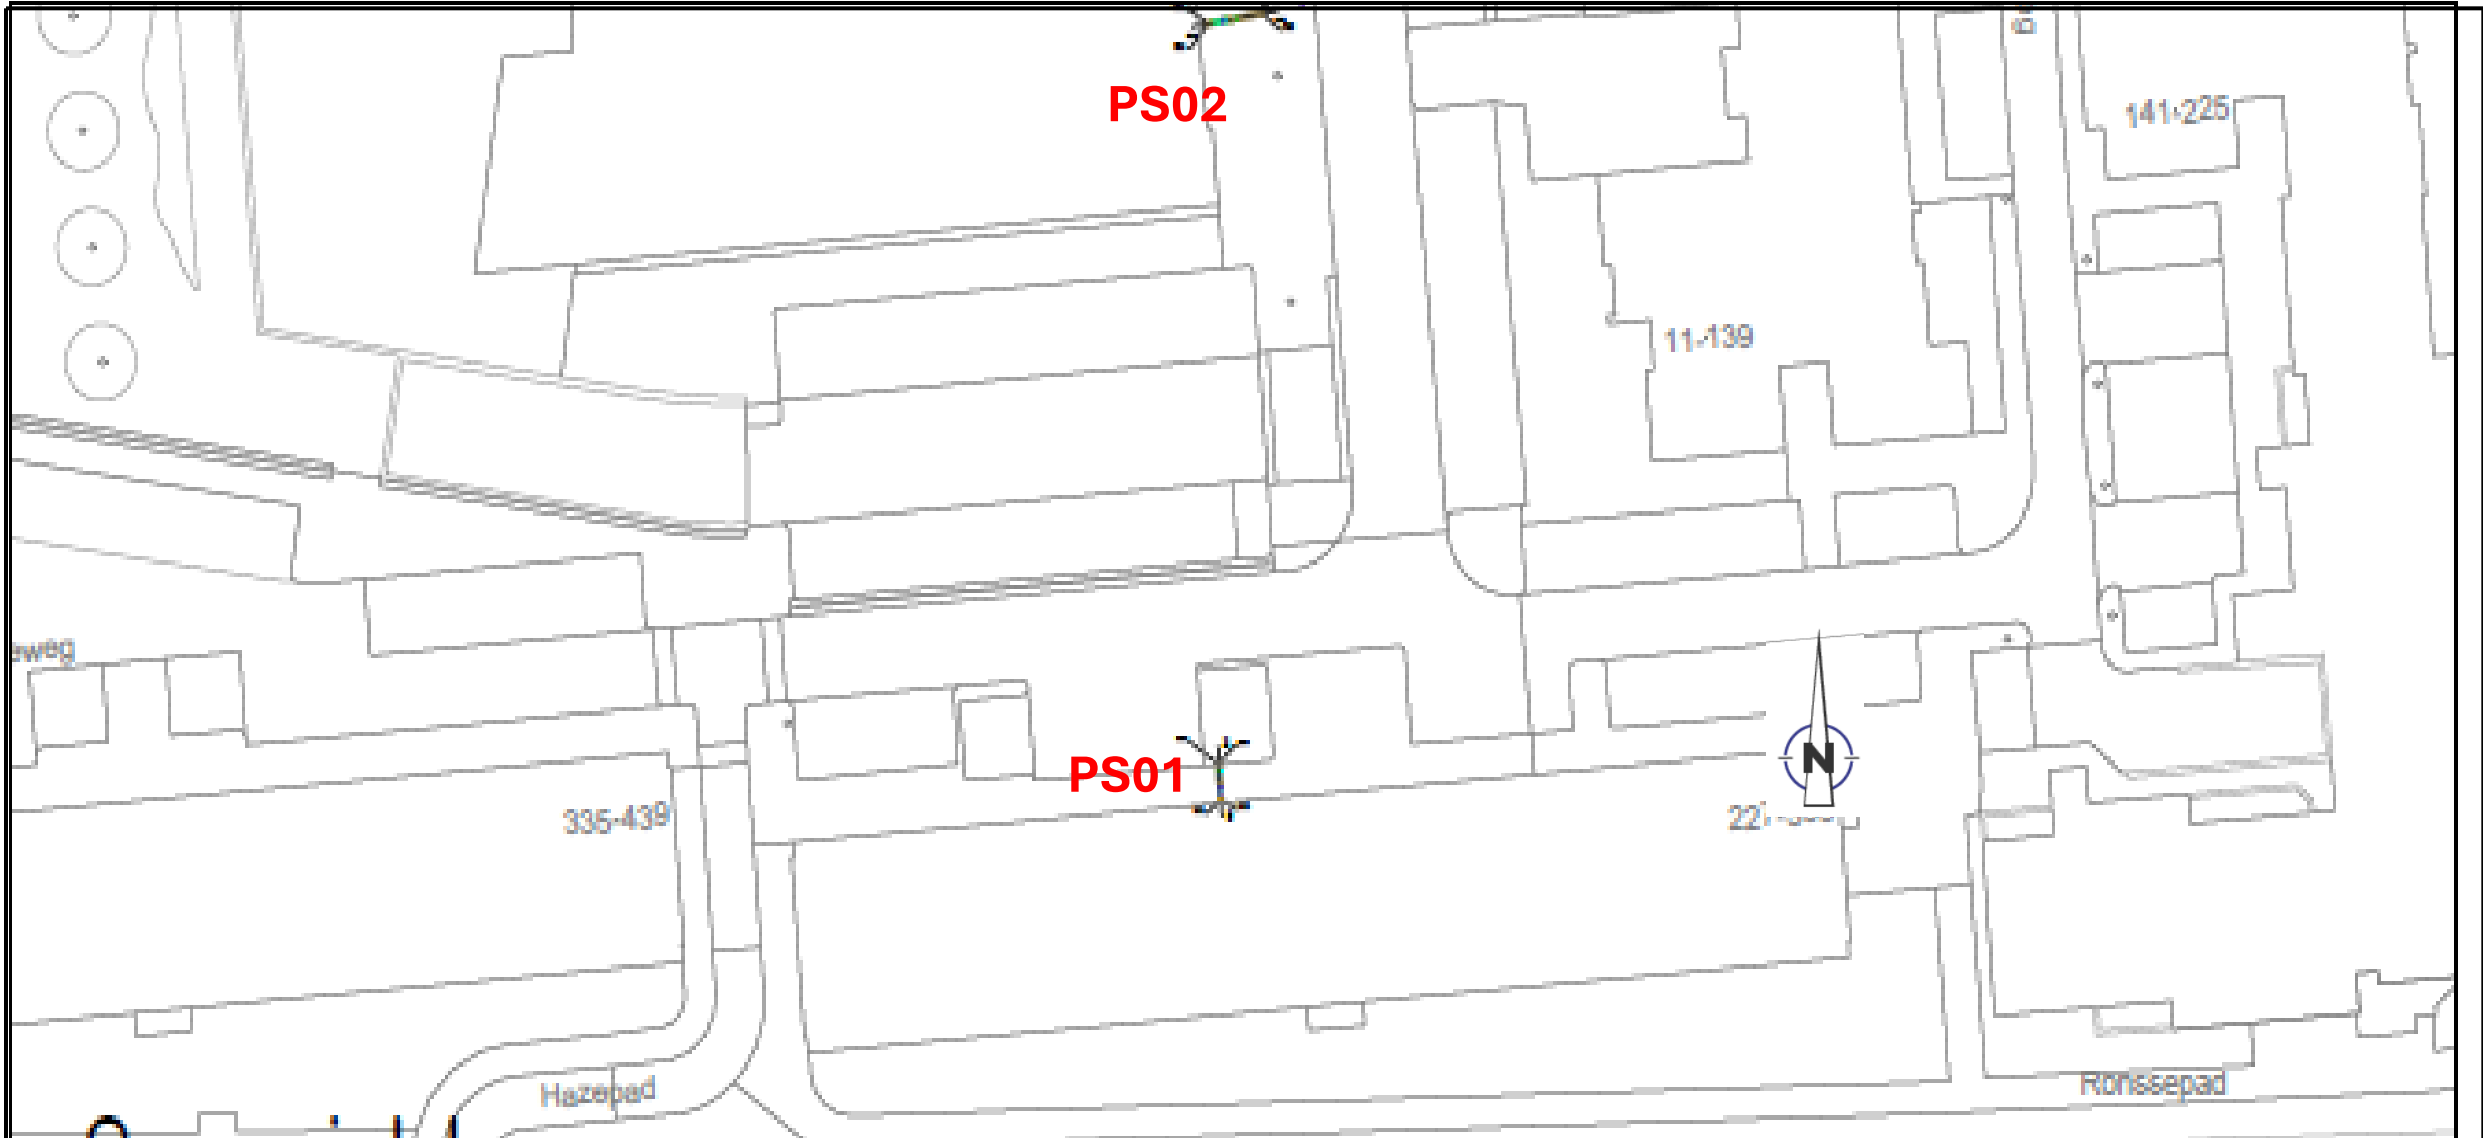

Overzicht

SCHAAL 1 : 1000


Projectomschrijving: Proefsleuven Gouda Burgemeester atricksingel		Opdrachtgever:  Gemeente Gouda		Logo Opdrachtnemer	
Tekeningumschrijvino: Overzicht, situatie & dwarsdoorsnede Proefsleuf ingemeten op 07-07-2022		Schaal: .		Formaat: .	
		Projectnummer: .		Blad: .	
		Tekeningnummer: .		Rev.: .	

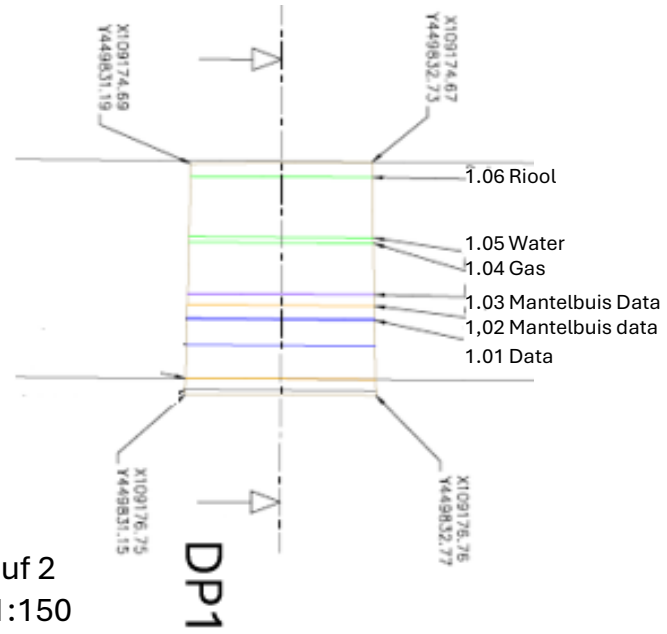

Proefsleuf 2
Schaal 1:150




Foto's

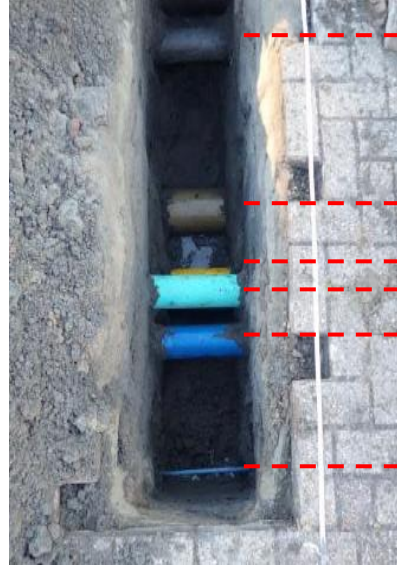


- 1.06 Riool
- 1.05 Water
- 1.04 Gas
- 1.03 Mantelbuis Data
- 1.02 Mantelbuis data
- 1.01 Data

Dwarsprofiel 1
Schaal 1:50

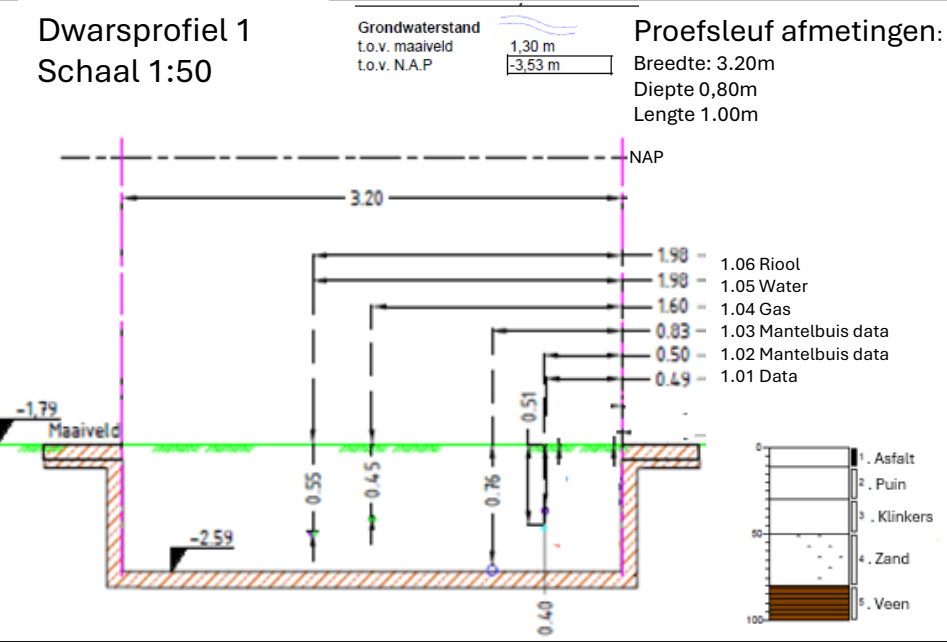

ID	Type kabel/leiding	Netbeheerder	Eis Voorzorg	Gevonden [Ja/Nee]	Hoogte bovenkant t.o.v. N.A.P. [in m]	Diameter of hoogte [in m]	Afstand vanuit meetpunt [in m]	Materiaal	Kleur
1,01	Datatransport	Stedin B.V.	Nee	Ja	-1	0,1	1	PVC	Blaauw
1,02	Datatransport	Gem. Gouda	Nee	Ja					
1,03	Datatransport	Gem. Gouda	Nee	Ja					
1,04	Gas hoge druk	Stedin B.V.	Ja	Ja					
1,05	Waterleiding	Oasen N.V.	Nee	Ja					
1,06	Riool vrijverval	Gem. Gouda	Nee	Ja					

Bijzonderheden

 

B	A	0	Versie	Datum	Omschrijving	RC	Get.

Projectomschrijving:
Proefsleuven Gouda
Burgemeester Patrick Singel
Tekeningschrijver:
Proefsleuf 01
Overzicht, situatie & dwarsdoorsnede
Proefsleuf ingemeten op 07-07-2022

Opdrachtgever:
Gemeente Gouda
Logo Opdrachtnemer
Projectnummer:
101XXX
Tekeningsnummer:
Blad:
Rev.: