



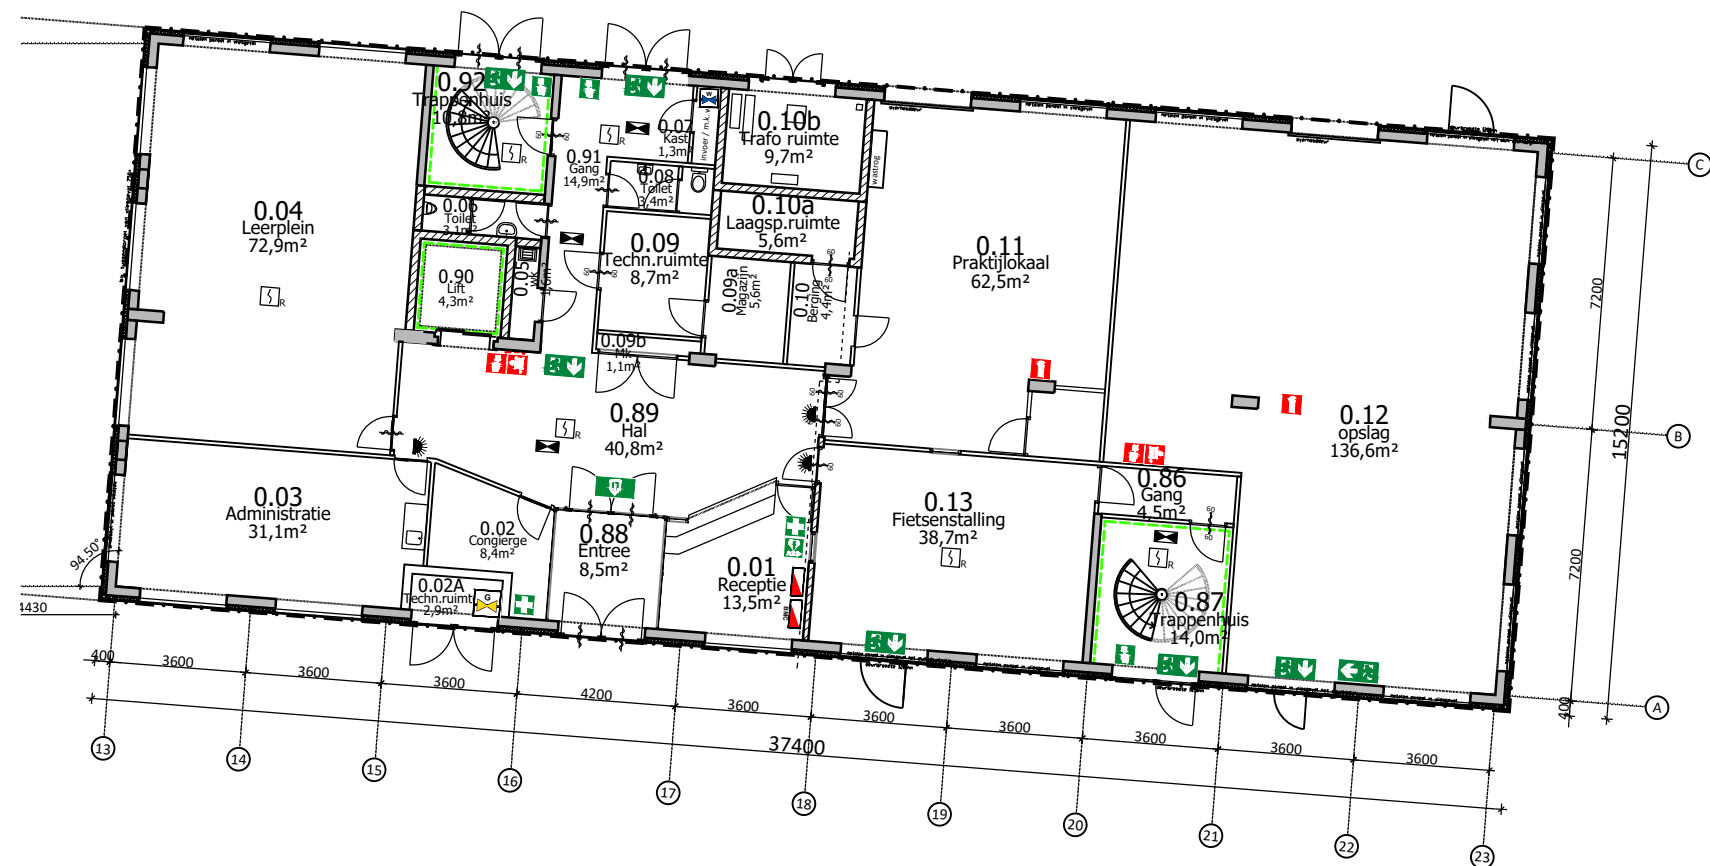

Bestaand

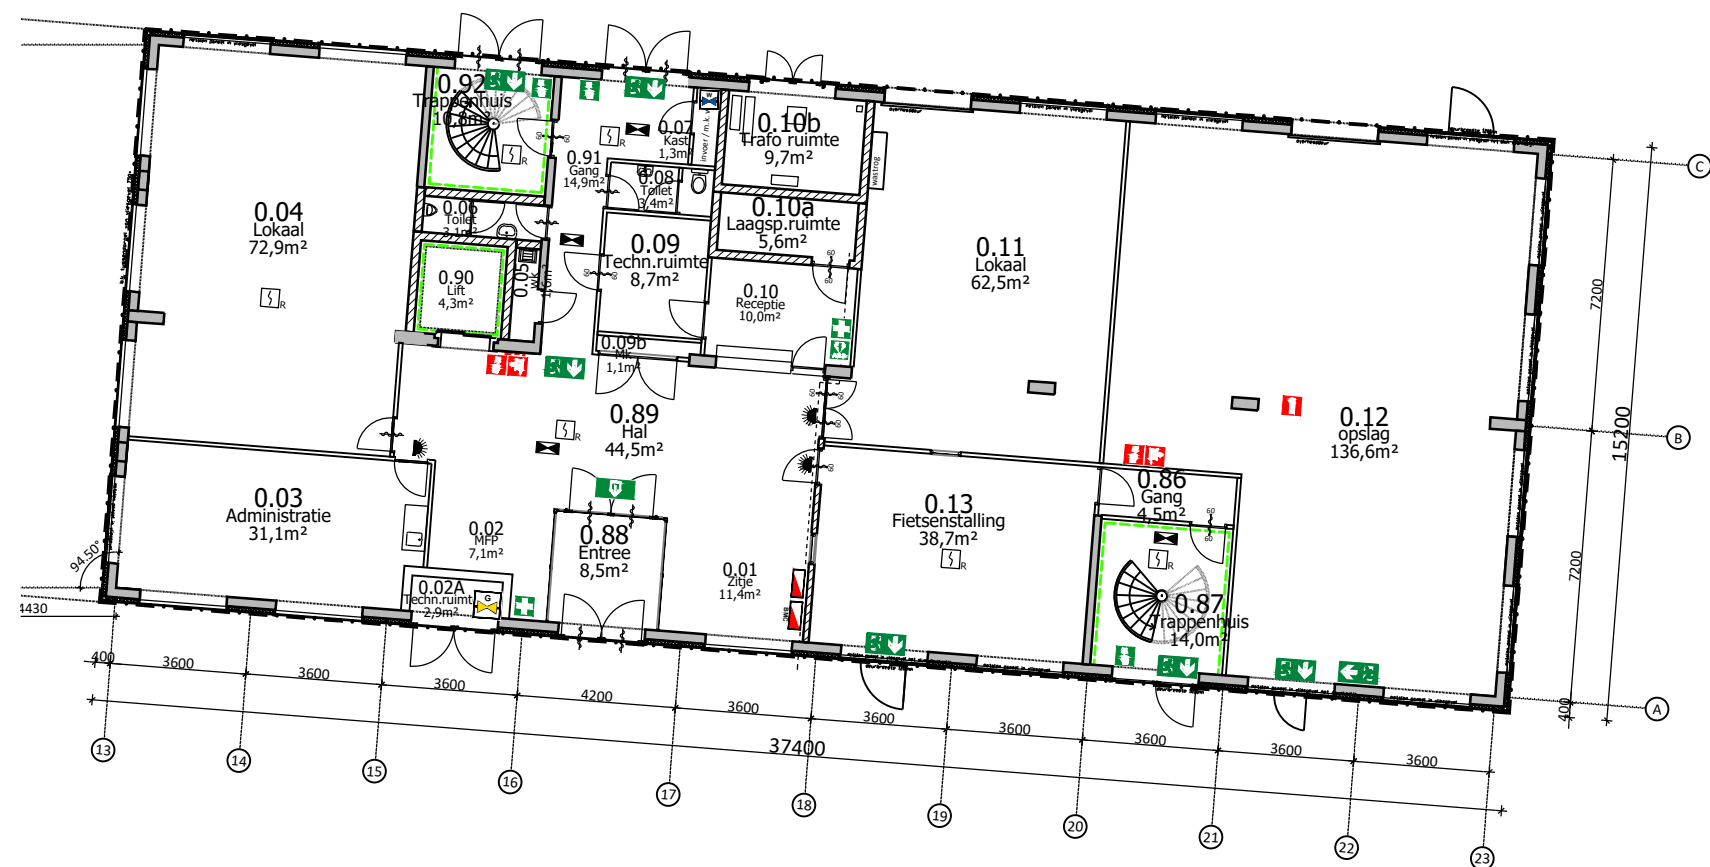

Nieuw

VERSIE WIJZIGING

DIRECTIE:
ALBEDA

WERK:

Thorbeckelaan 63 3201WJ Spijkenisse

ONDERWERP:
Voorstel indeling

Begane grond bestaand – nieuw

GET.:
asro

PROJECTNR.:

OBJECTNR.:
TBL

DATUM:
23-10-2024

SCHAAL:
1:200

FORMAAT:
A3

V.10

