
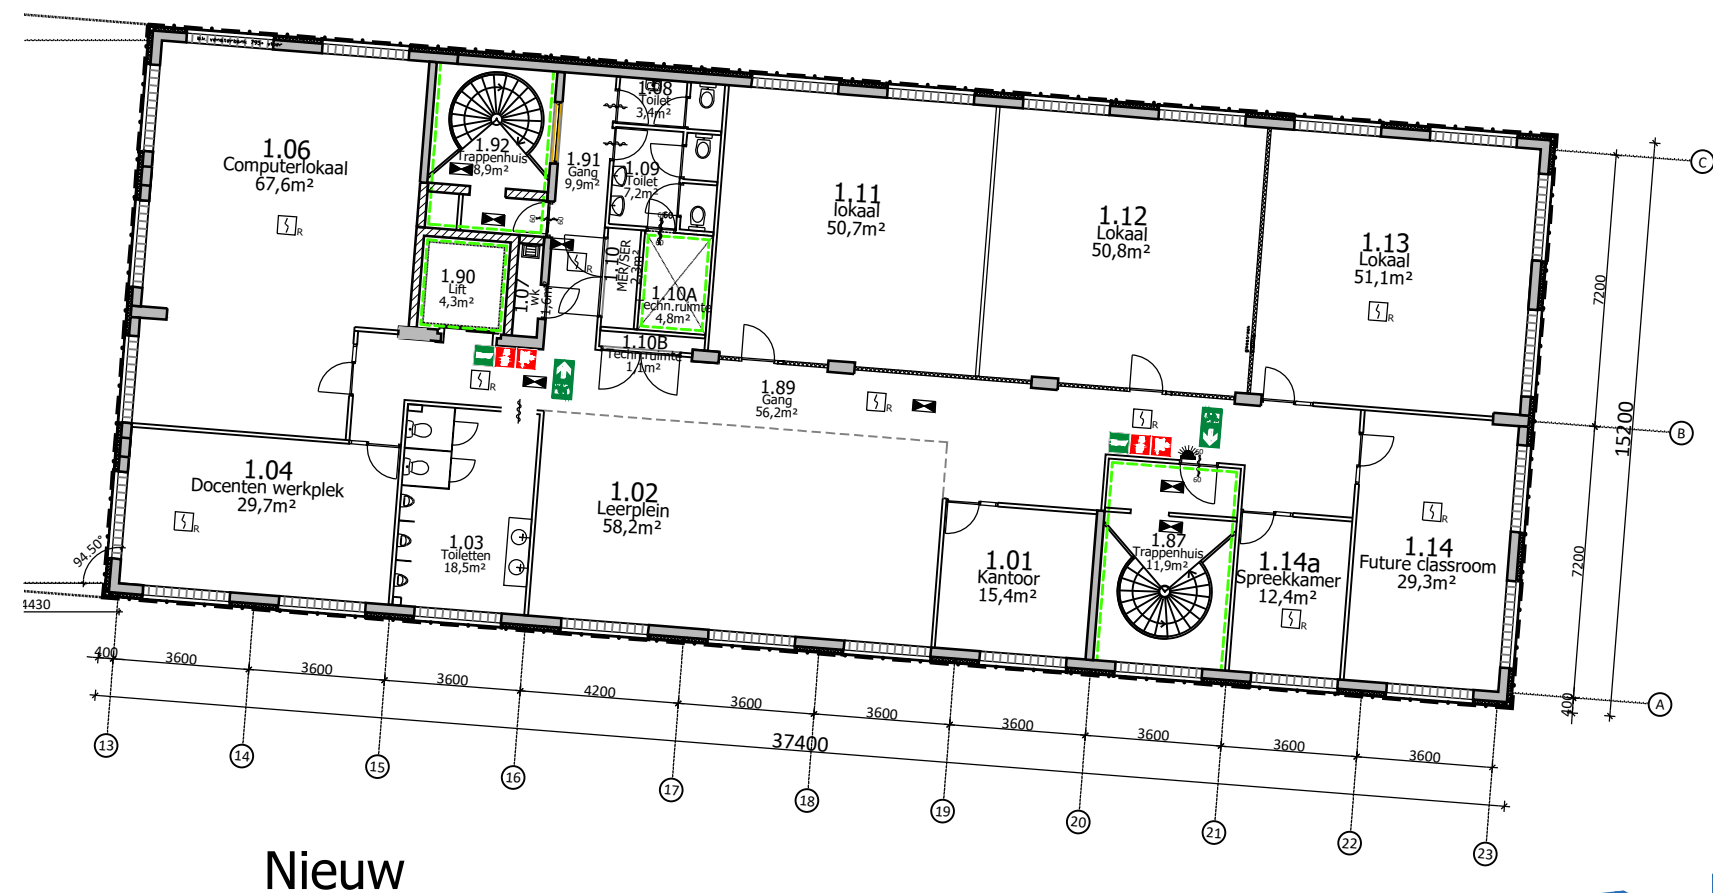


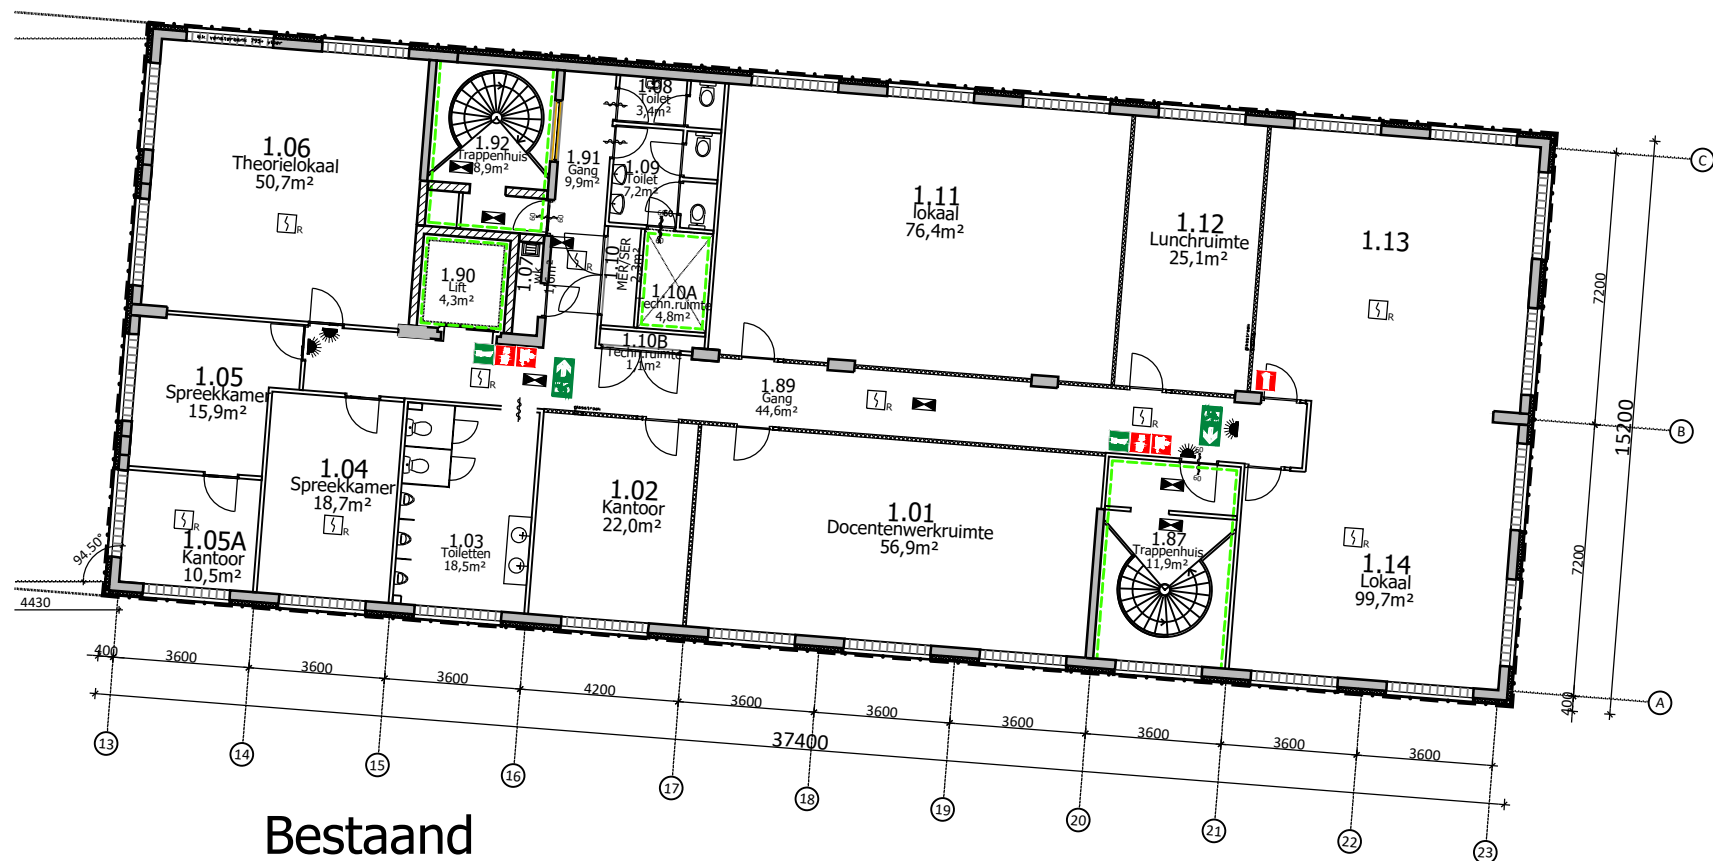

VERSIE WIJZIGING

DIRECTIE:
ALBEDA
WERK:

Thorbeckelaan 63 3201WJ Spijkenisse
ONDERWERP:
Voorstel indeling
1e Verdieping bestaand – nieuw

GET.:
asro
PROJECTNR.:
OBJECTNR.:
TBL

DATUM:
23-10-2024
SCHAAL:
1:200
FORMAAT:
A3

V.11

