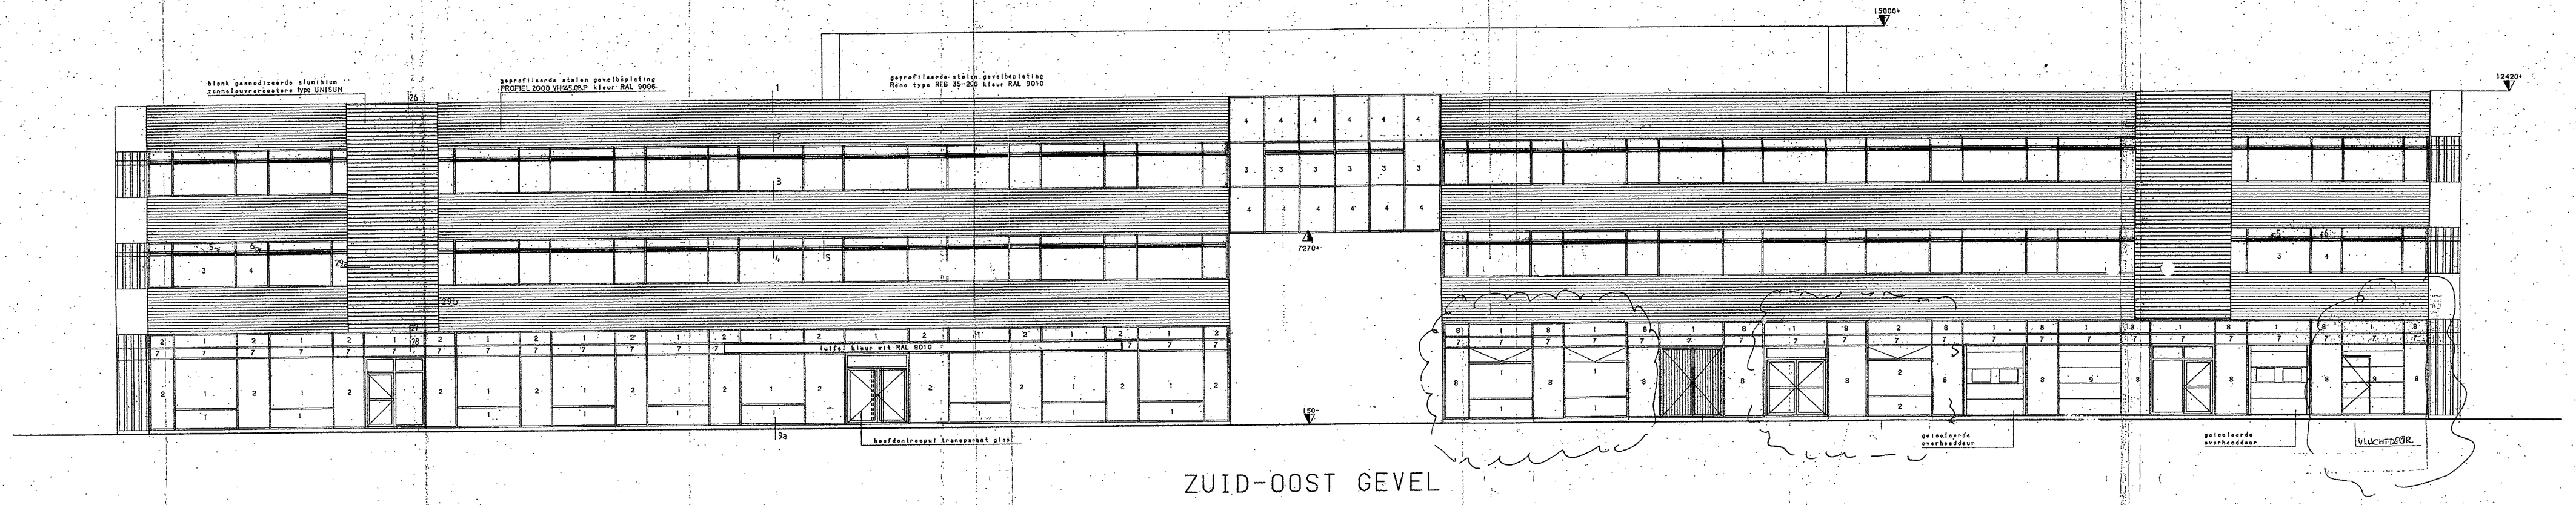

ZUID-OOST GEVEL

1 2 3 4 5 6 7 8 9 10 11 12 13 14 15 16 17 18 19 20 21 22 23

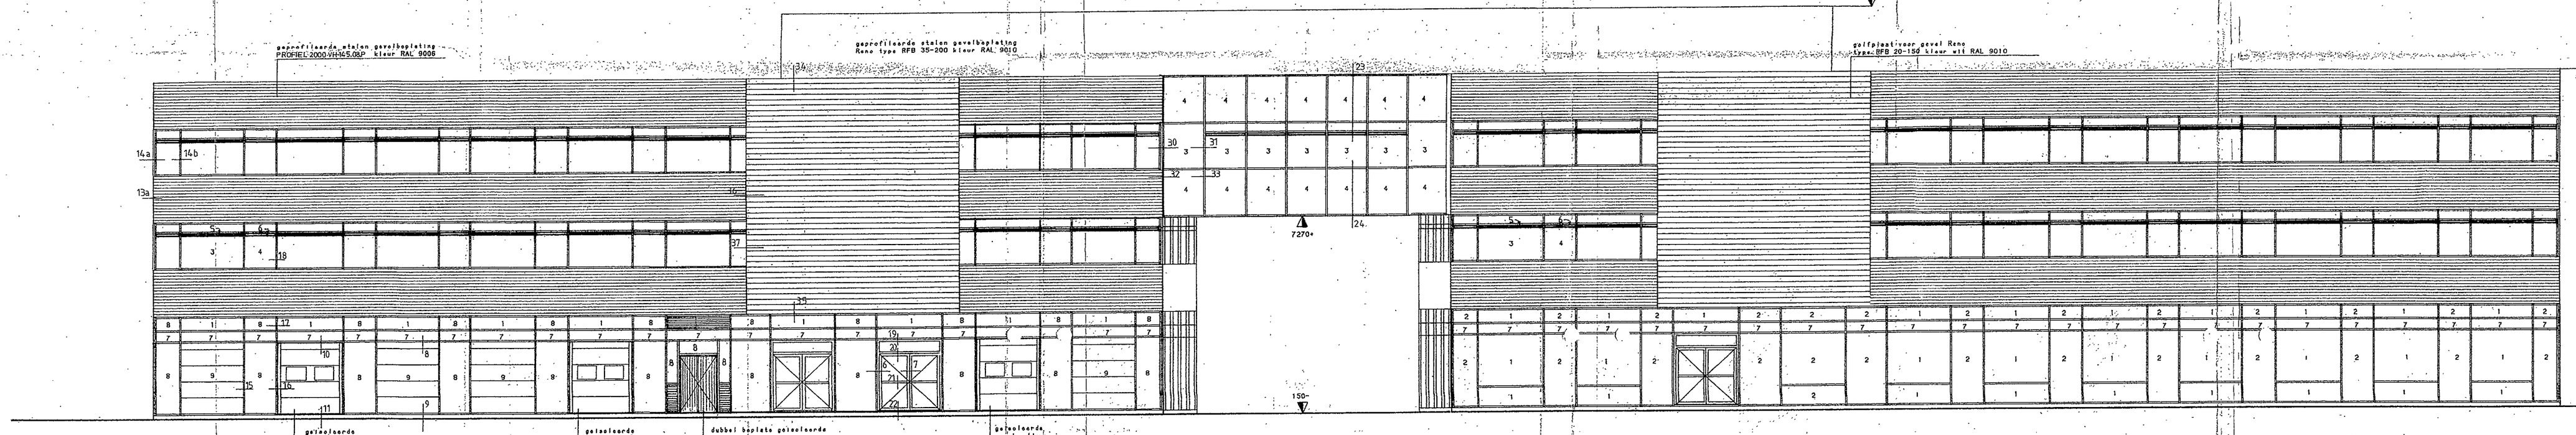

NOORD-WEST GEVEL

23 22 21 20 19 18 17 16 15 14 13 12 11 10 9 8 7 6 5 4 3 2 1

RENVOOI

1	zonwerend isolatieglas cool-lite type	kleur antraciet
2	zonwerend glas dik 6mm cool-lite type	kleur antraciet met opacifier folie
3	zonwerend isolatieglas cool-lite type	SC 120 CHROOM
4	zonwerend glas dik 6mm cool-lite type	SC 120 CHROOM met opacifier folie
5	ventilatieschuif kleur grijze RAL 7035	
6	horizontale strook kleur grijs RAL7035	
7	stalen sandwichpanelen dik 40mm kleur grijs RAL 7035	
8	traspa panelen kleur zwart code EQ-09	
9	stalen sandwichpanelen kleur zwart RAL 9005	

ALGEMEEN:
vliesgevelprofielen tpv begane grond en overhead.deuren kleur zwart RAL 9005
vliesgevelprofielen tpv verdiepingen blank geanodiseerd aluminium

VOLDOET AAN REDELIJKE EISEN VAN WELSTAND

Behoort bij besluit van Burg. en Weth. van 0 6 AUG. 2002 nr: 2002 0530
mijnheer, vakgroep Bouw- en Woningtoezicht ing. L. Wurkum

Welstandscommissie Spijkenisse

dossier nr:	datum ontvangst:
298.07	
de secretaris,	datum advies:
	27 JUNI 2002

Wijz.	Datum:	Omschrijving:	Get:
C			
B			
A	13-6-02	GEVELFRAGMENT ZUID OOST - AS 13 t/m 23	G.U.

Opdrachtgever: Eneco Energie
Thorbeckelaan-Spijkenisse

Omschrijving: Langsgevels Nieuwe toestand

Formaat: 105x66 | Tekening Nr: 4572 | Blad: 8
Schaal: 1:100
Datum: 22-04-02

DICK VAN CAMPENHOUT b.v.
Abr. v. Stolkweg 84 ROTTERDAM Tel. 010-4627414 Fax 2623318