




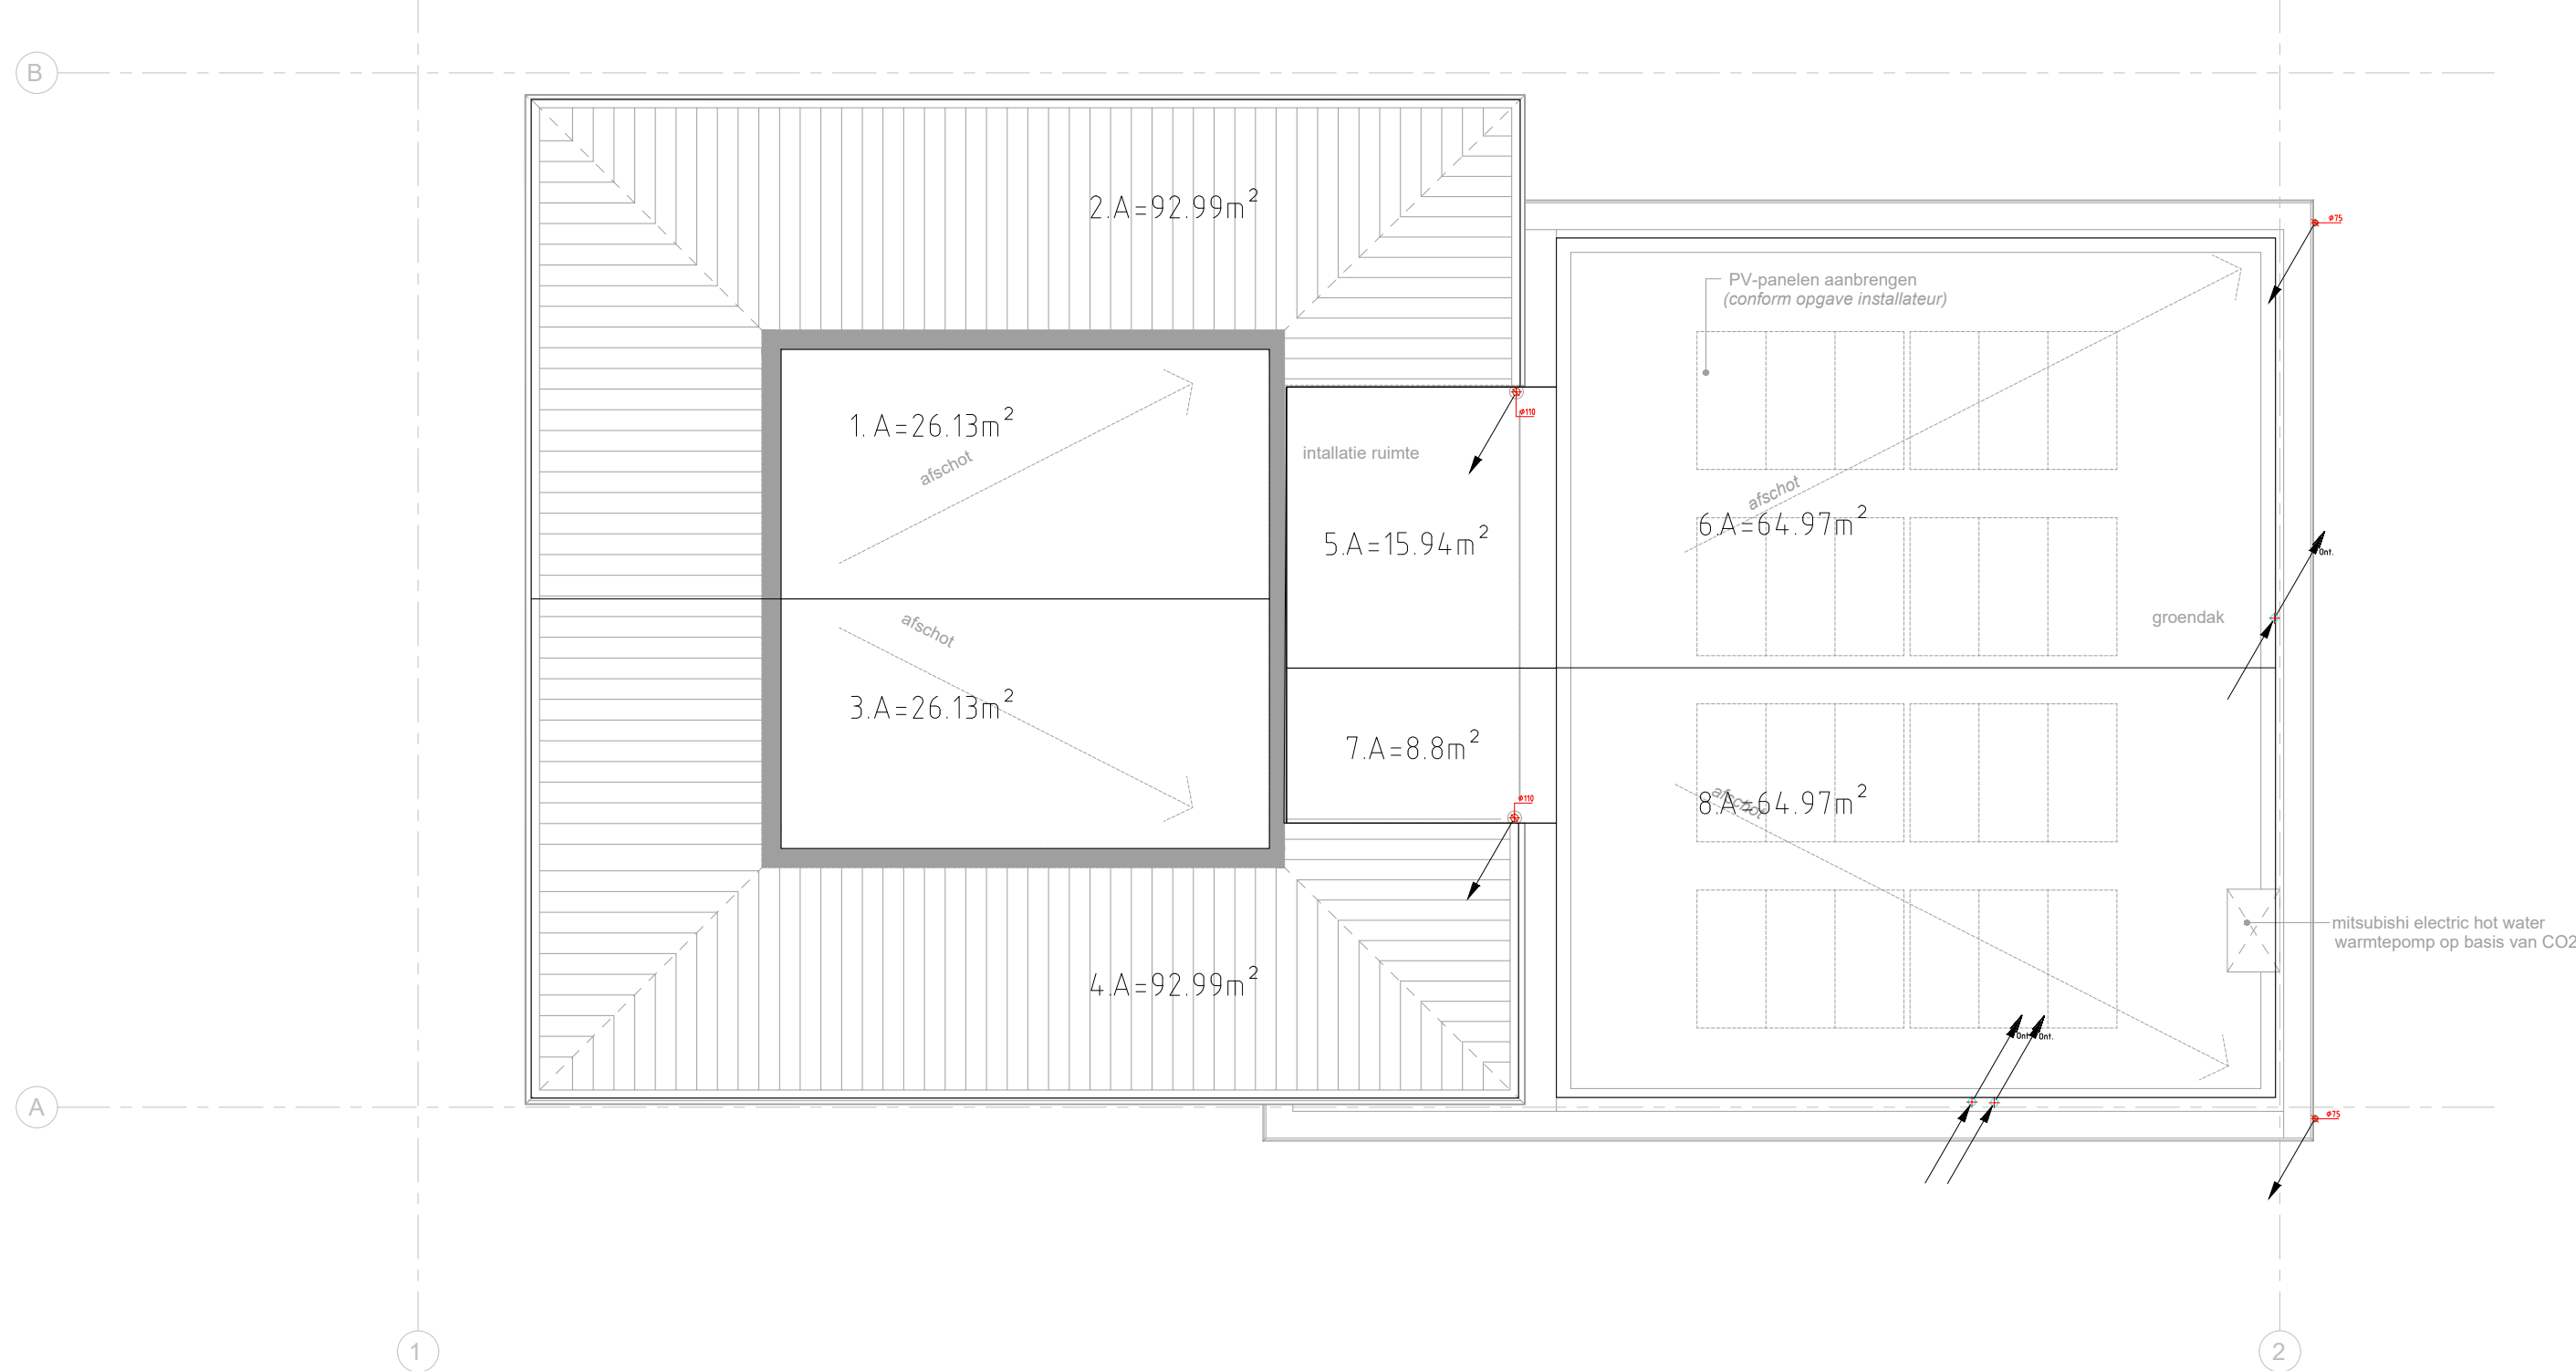


Dak

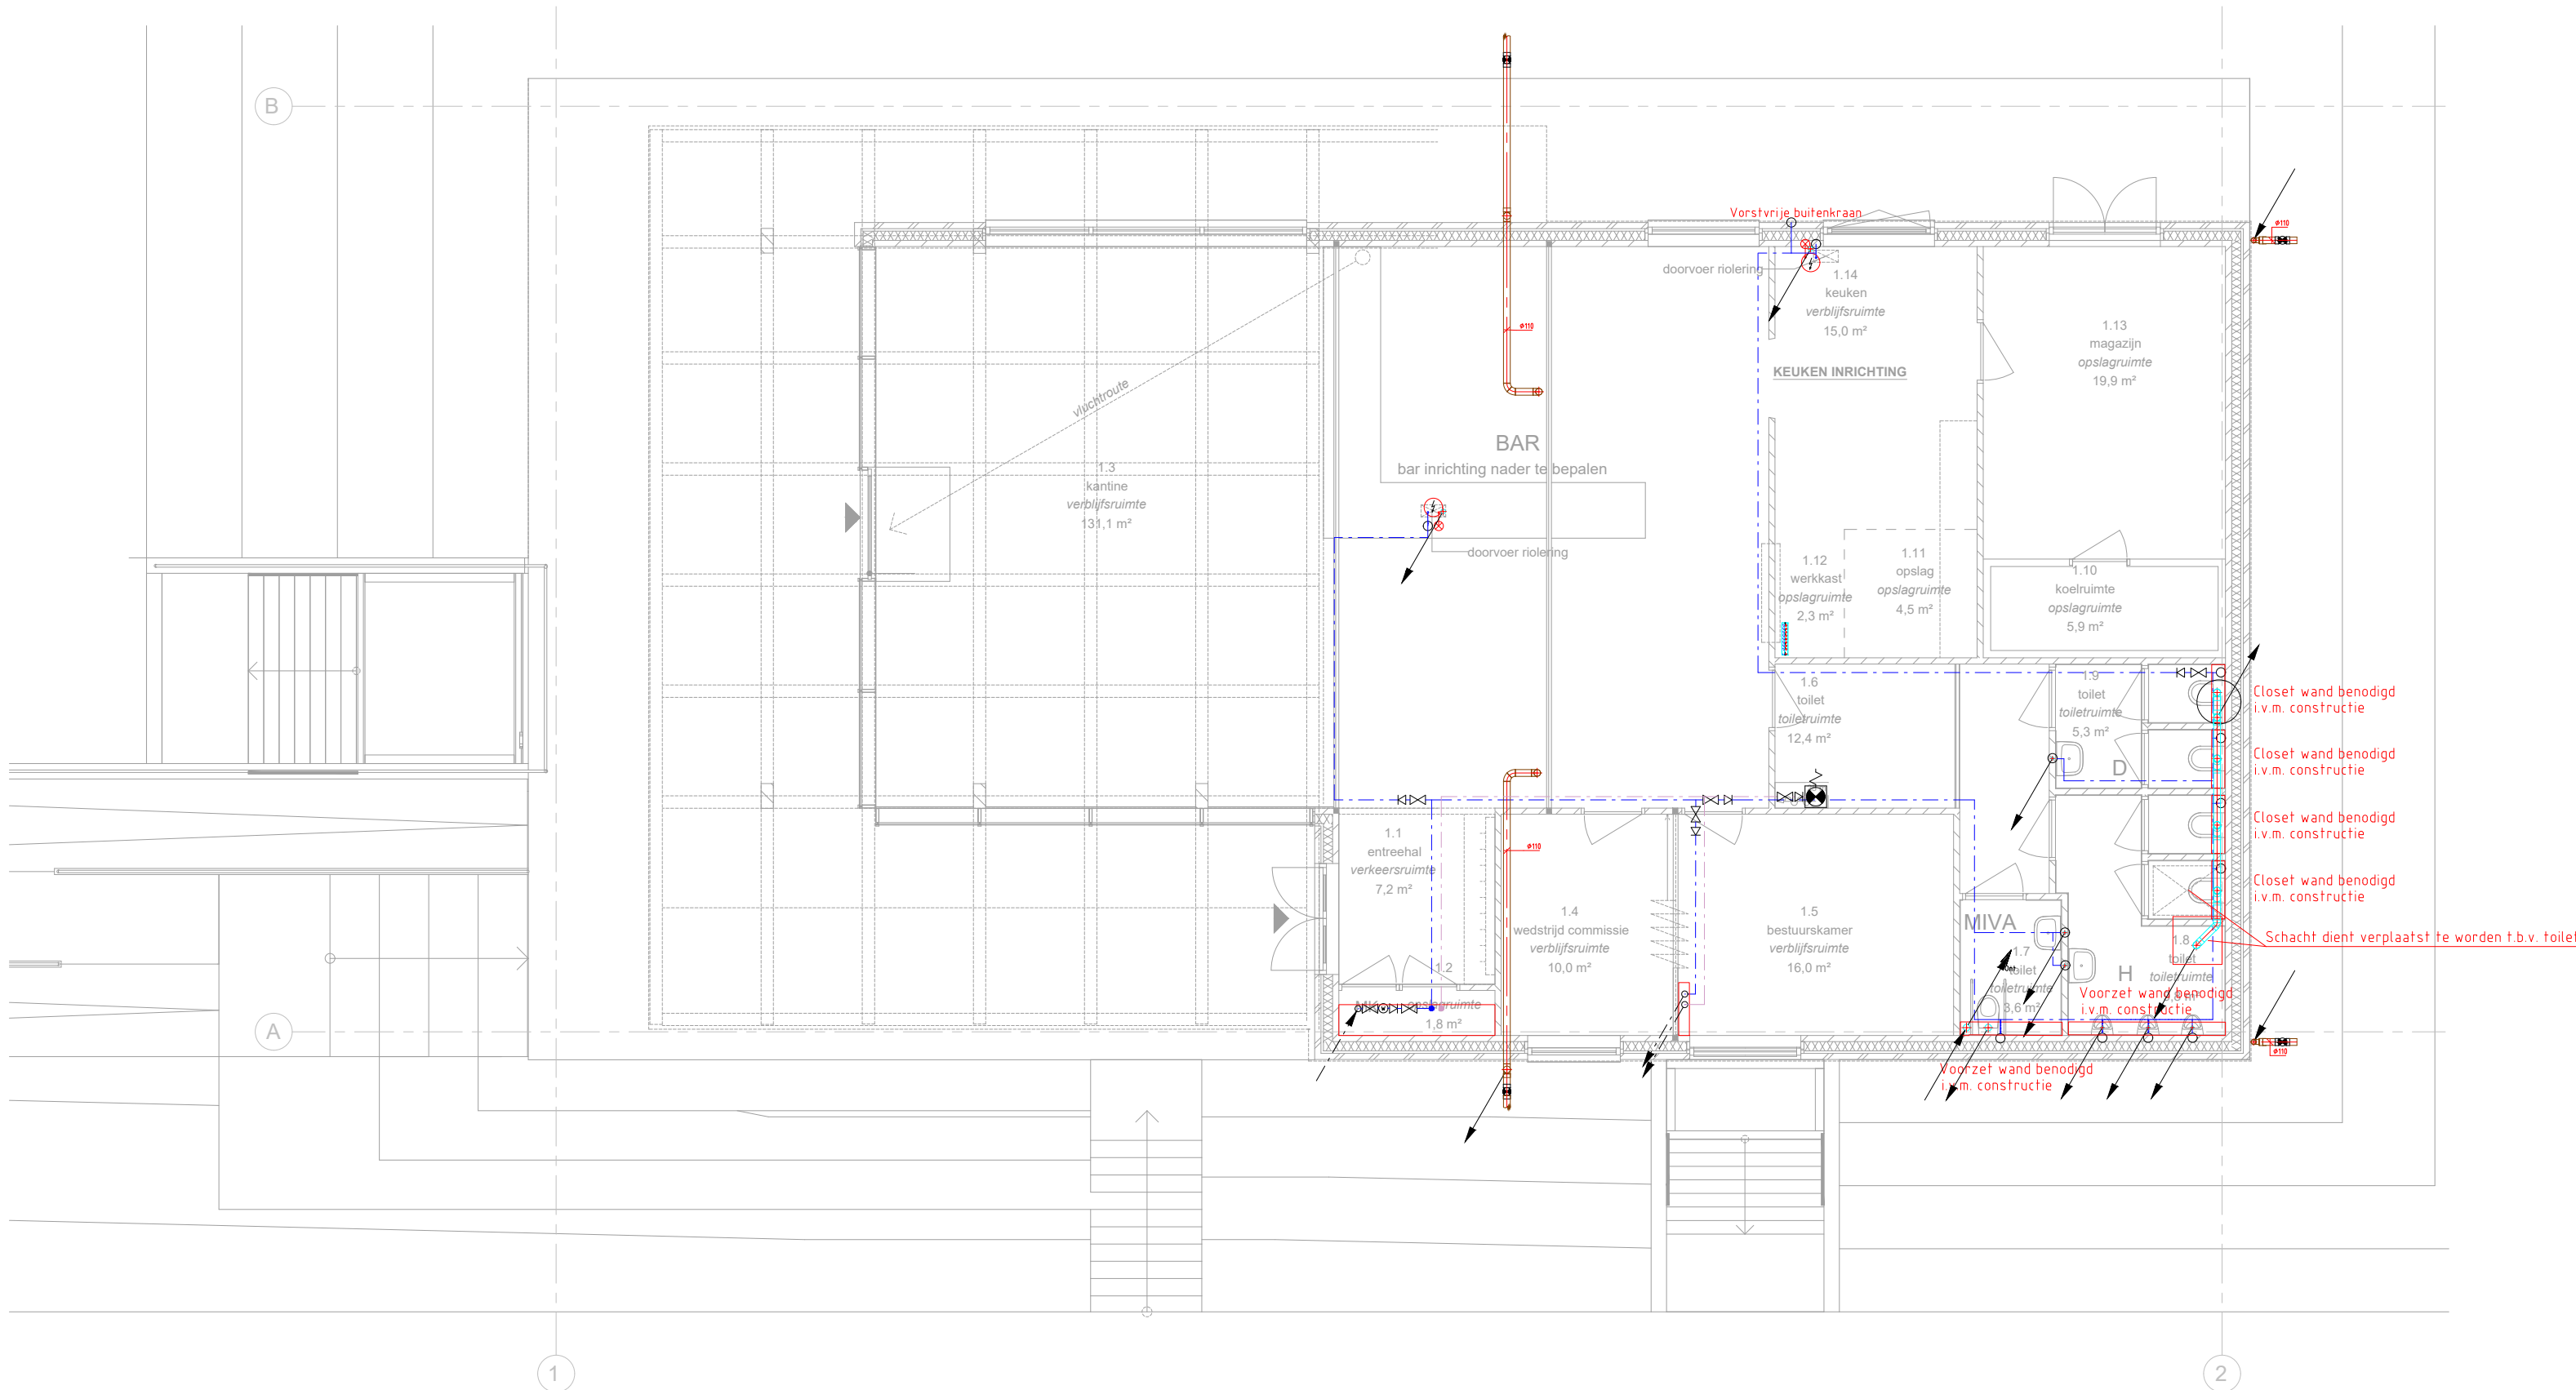

1e verdieping

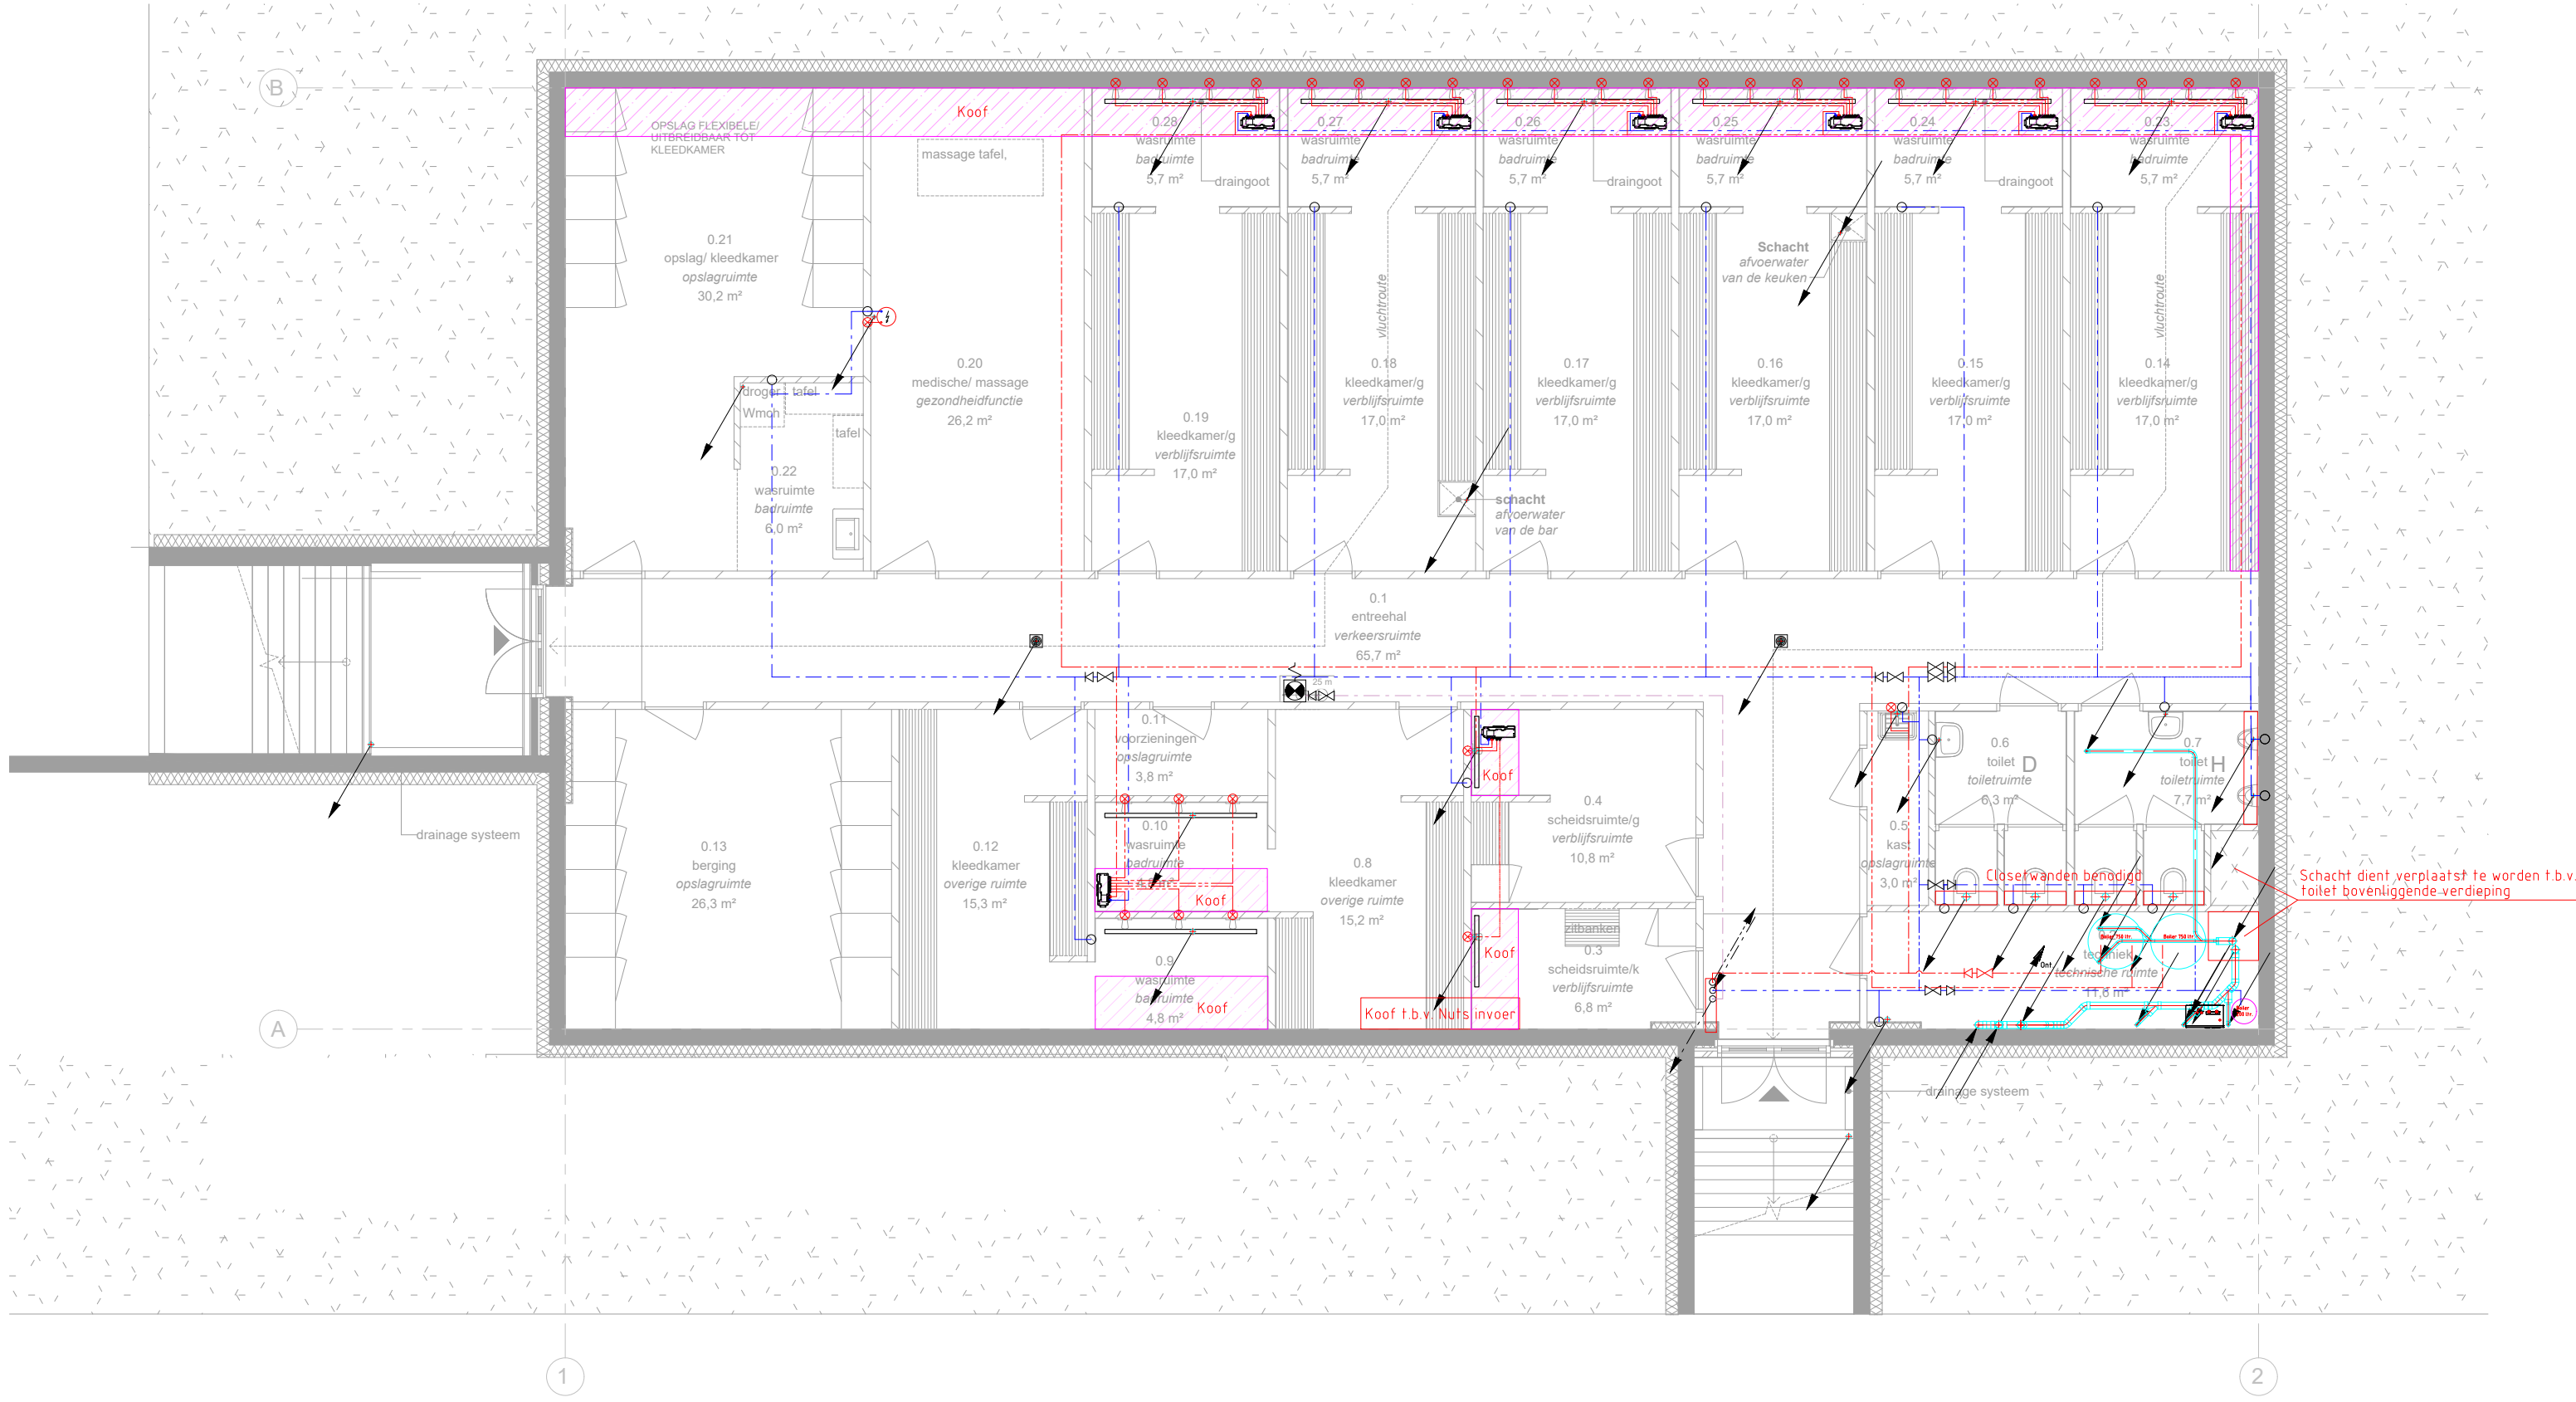

Begane grond

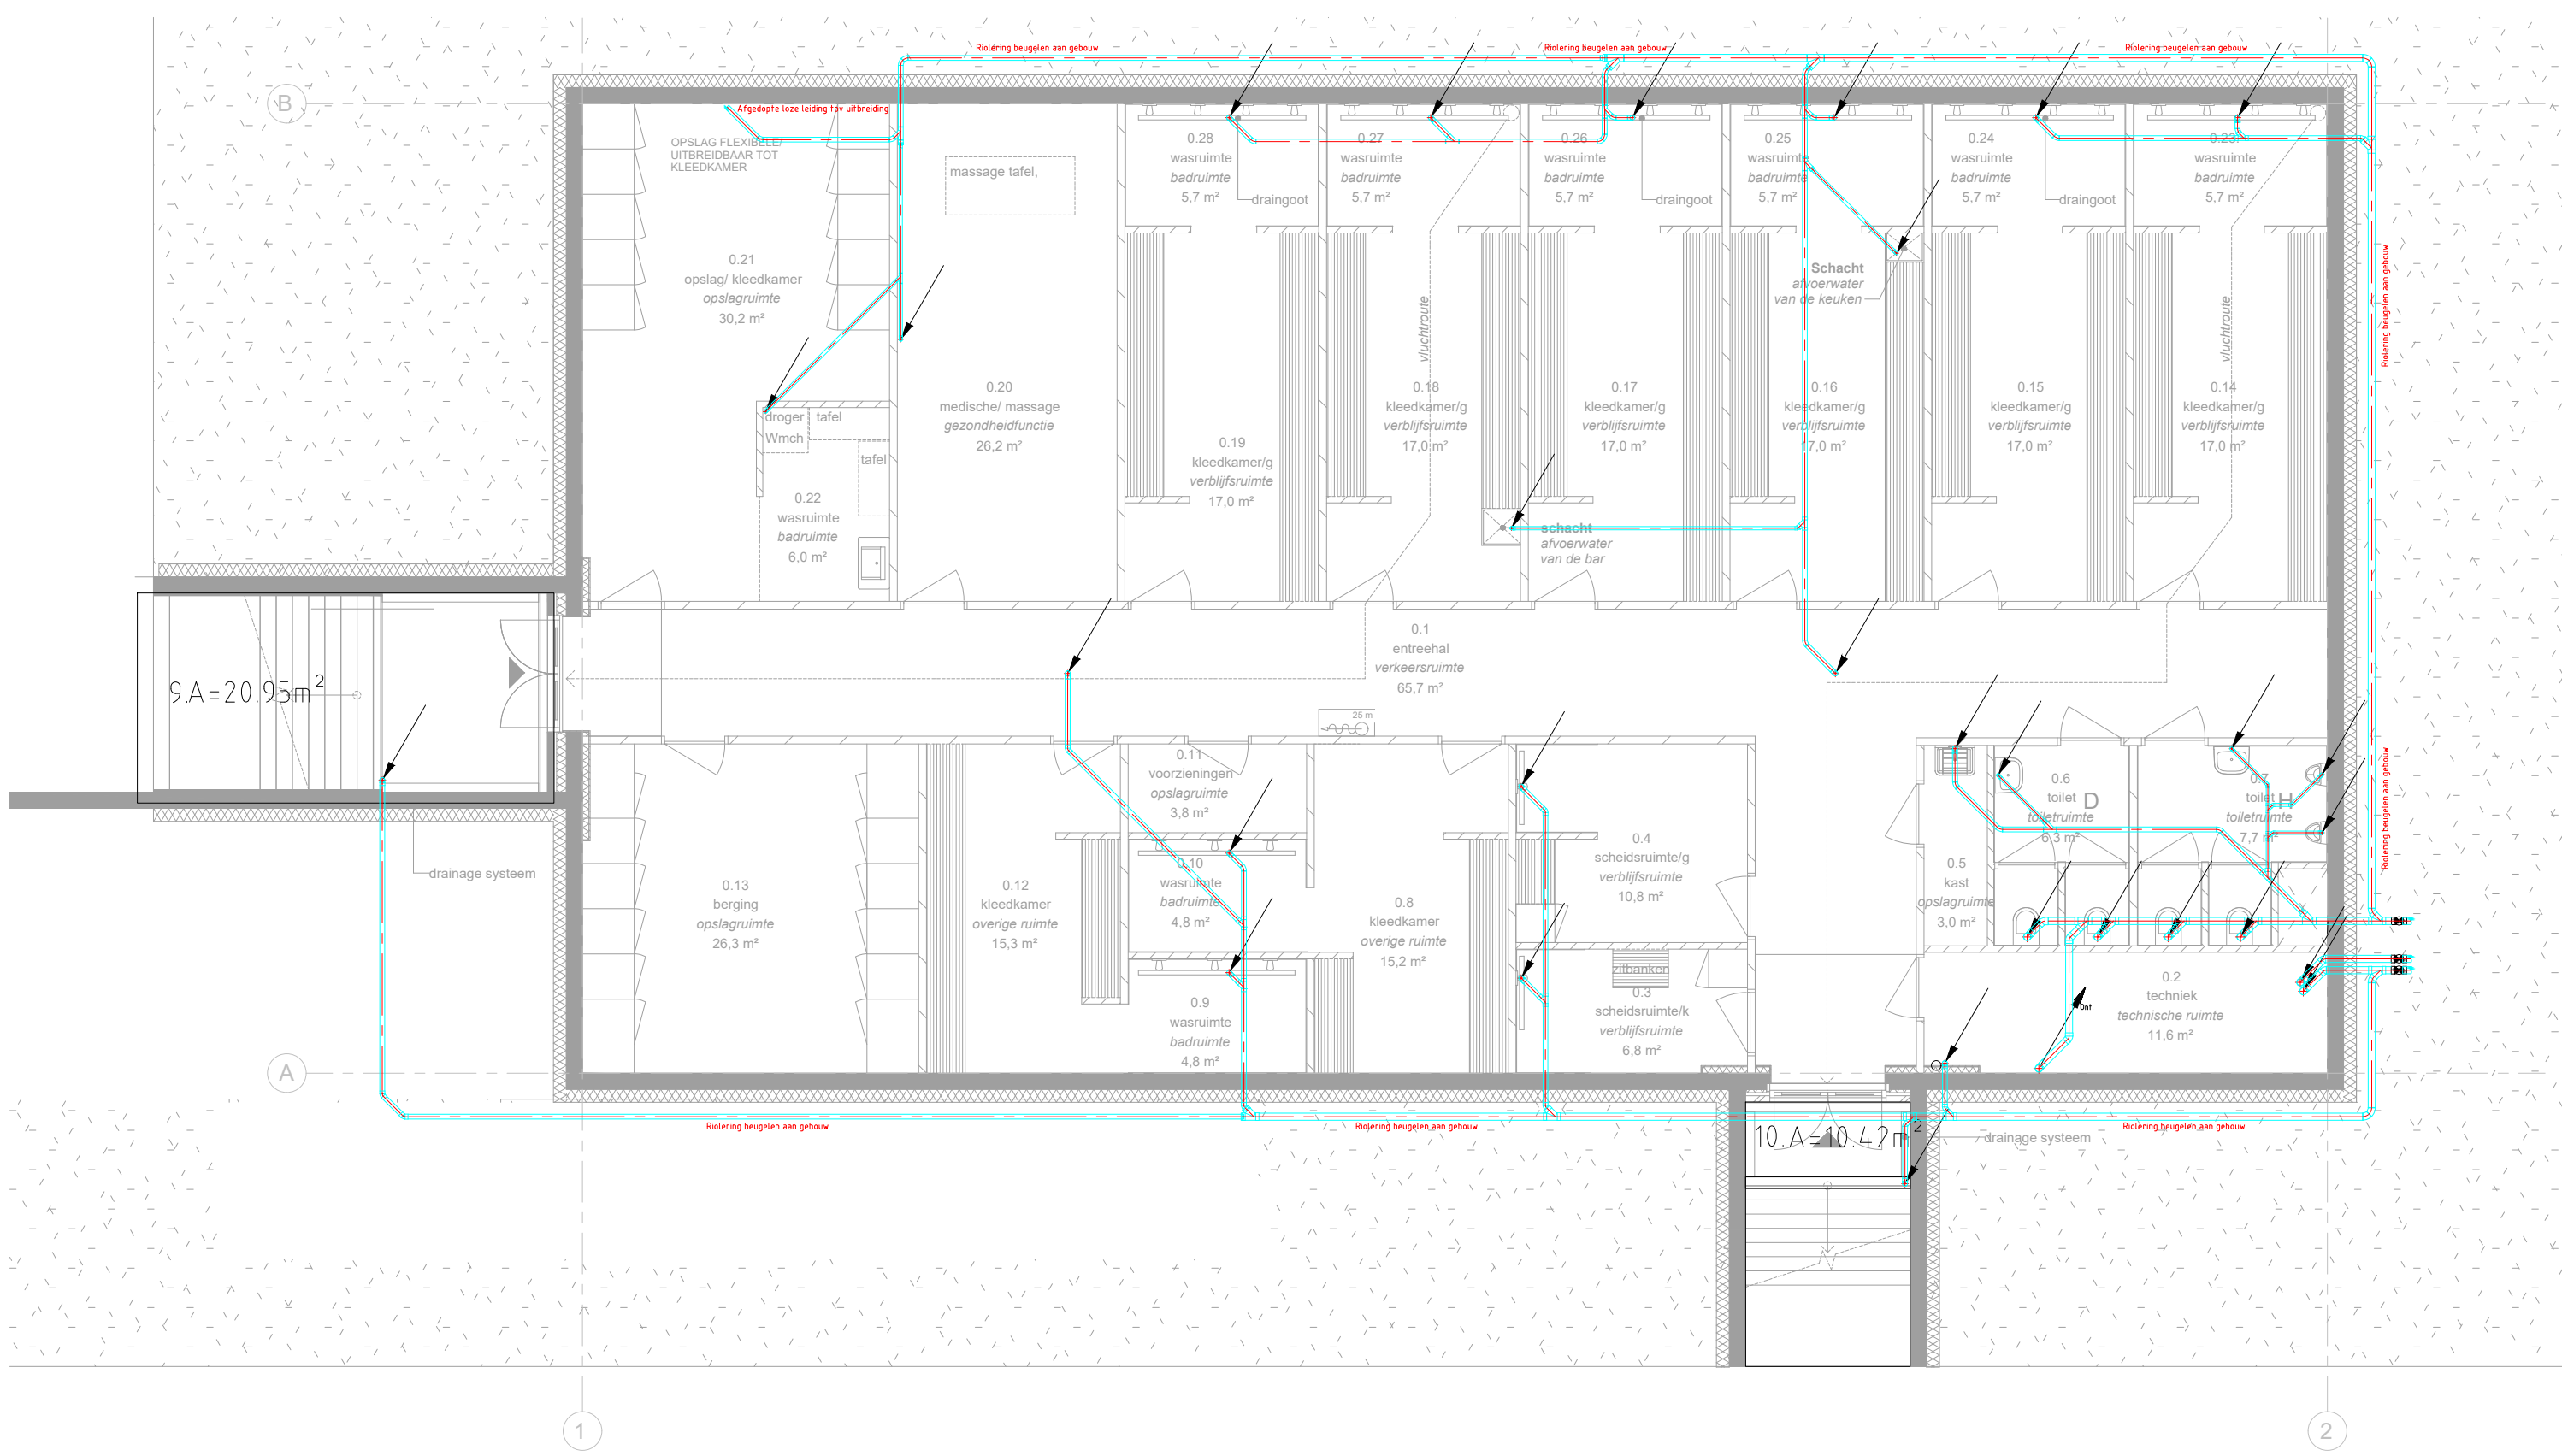

Fundering

Notes: • HVA/VVA thermisch en akoestisch isoleren t.p.v. verblijfsruimtes. • Condensafvoer en aansluiten middels sifon. • Uitmondingen voorzien polderexpansiefuk.									
Renvooi Sanitaire installaties:									
Datum: 18-09-2025 Schaal: 1:100 Get.: TKL Sec.: HD0 Nr. Gewijzigd Datum: 19-05-2025									
Project: VV Kogelvangers									
Willemsstad									
Installatie: Sanitaire installatie									
Fundering t/m dak									
Renaud Bouwbedrijf 75									
T. 090 - 202 32 10									
I. www.mse.nl									
mse									
Technical Managers Consultants									
Projectnummer: A0 + 23022									
Tekeningnummer: W52-00-000									