
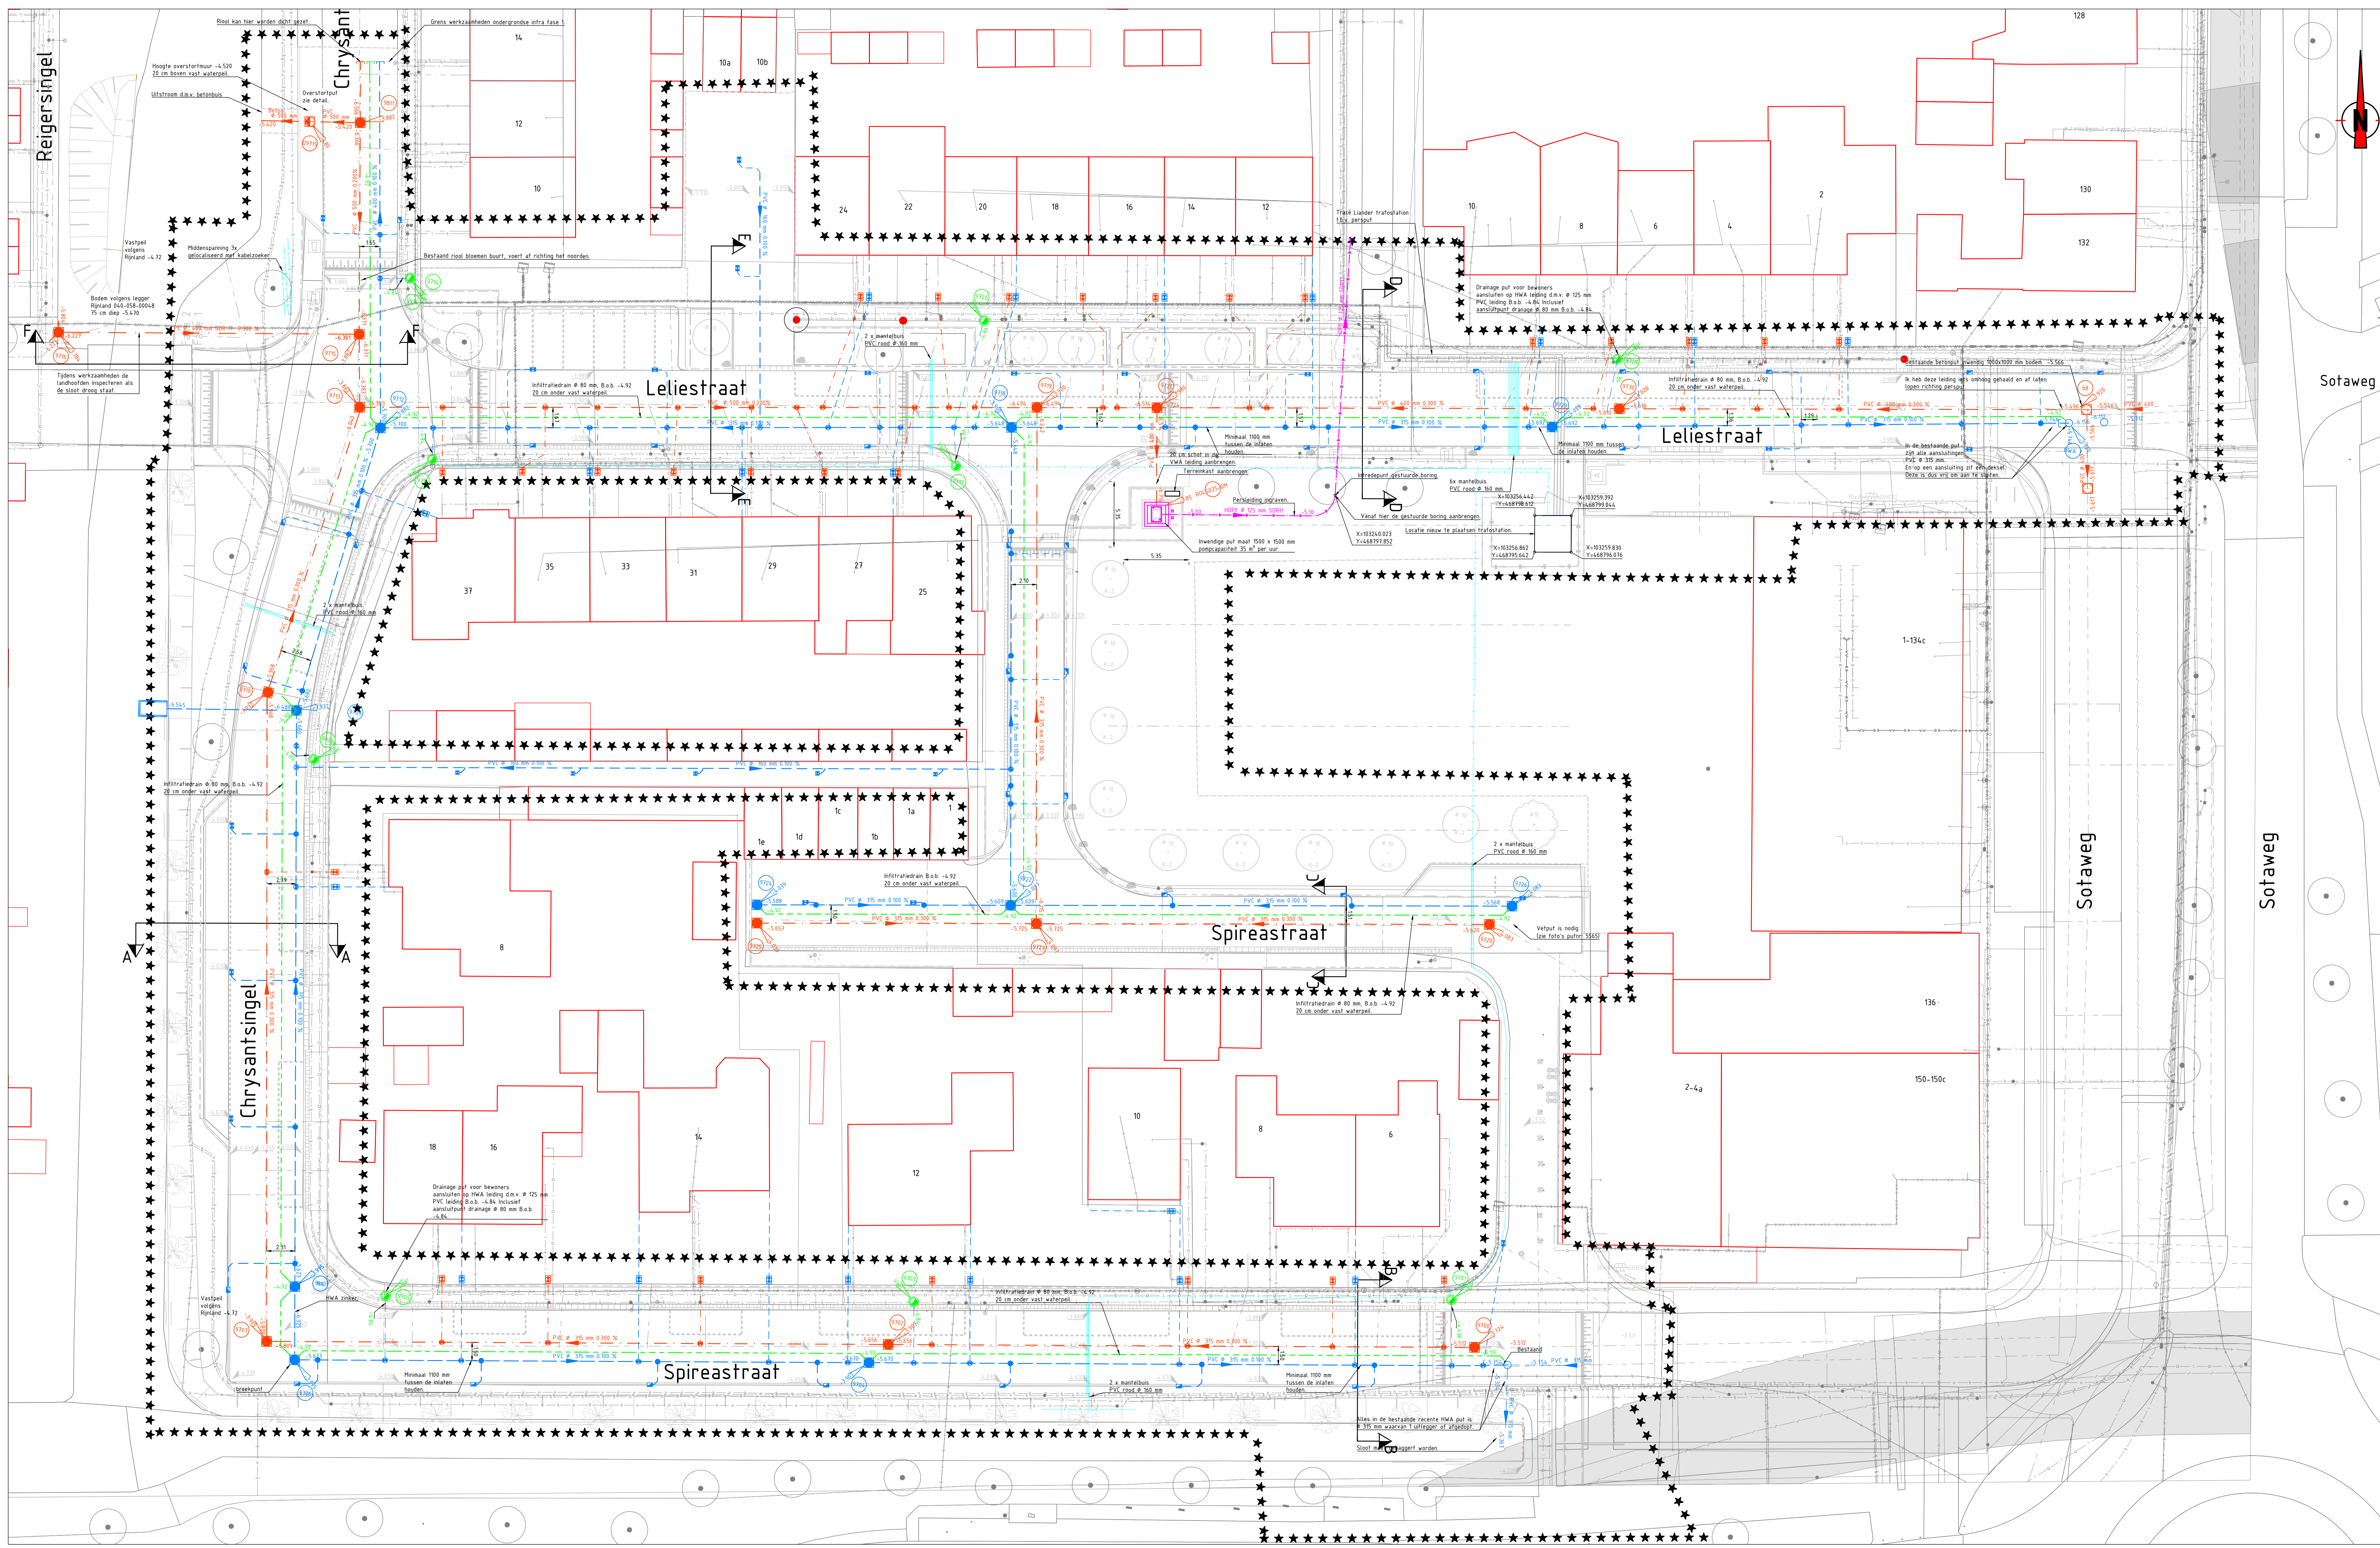


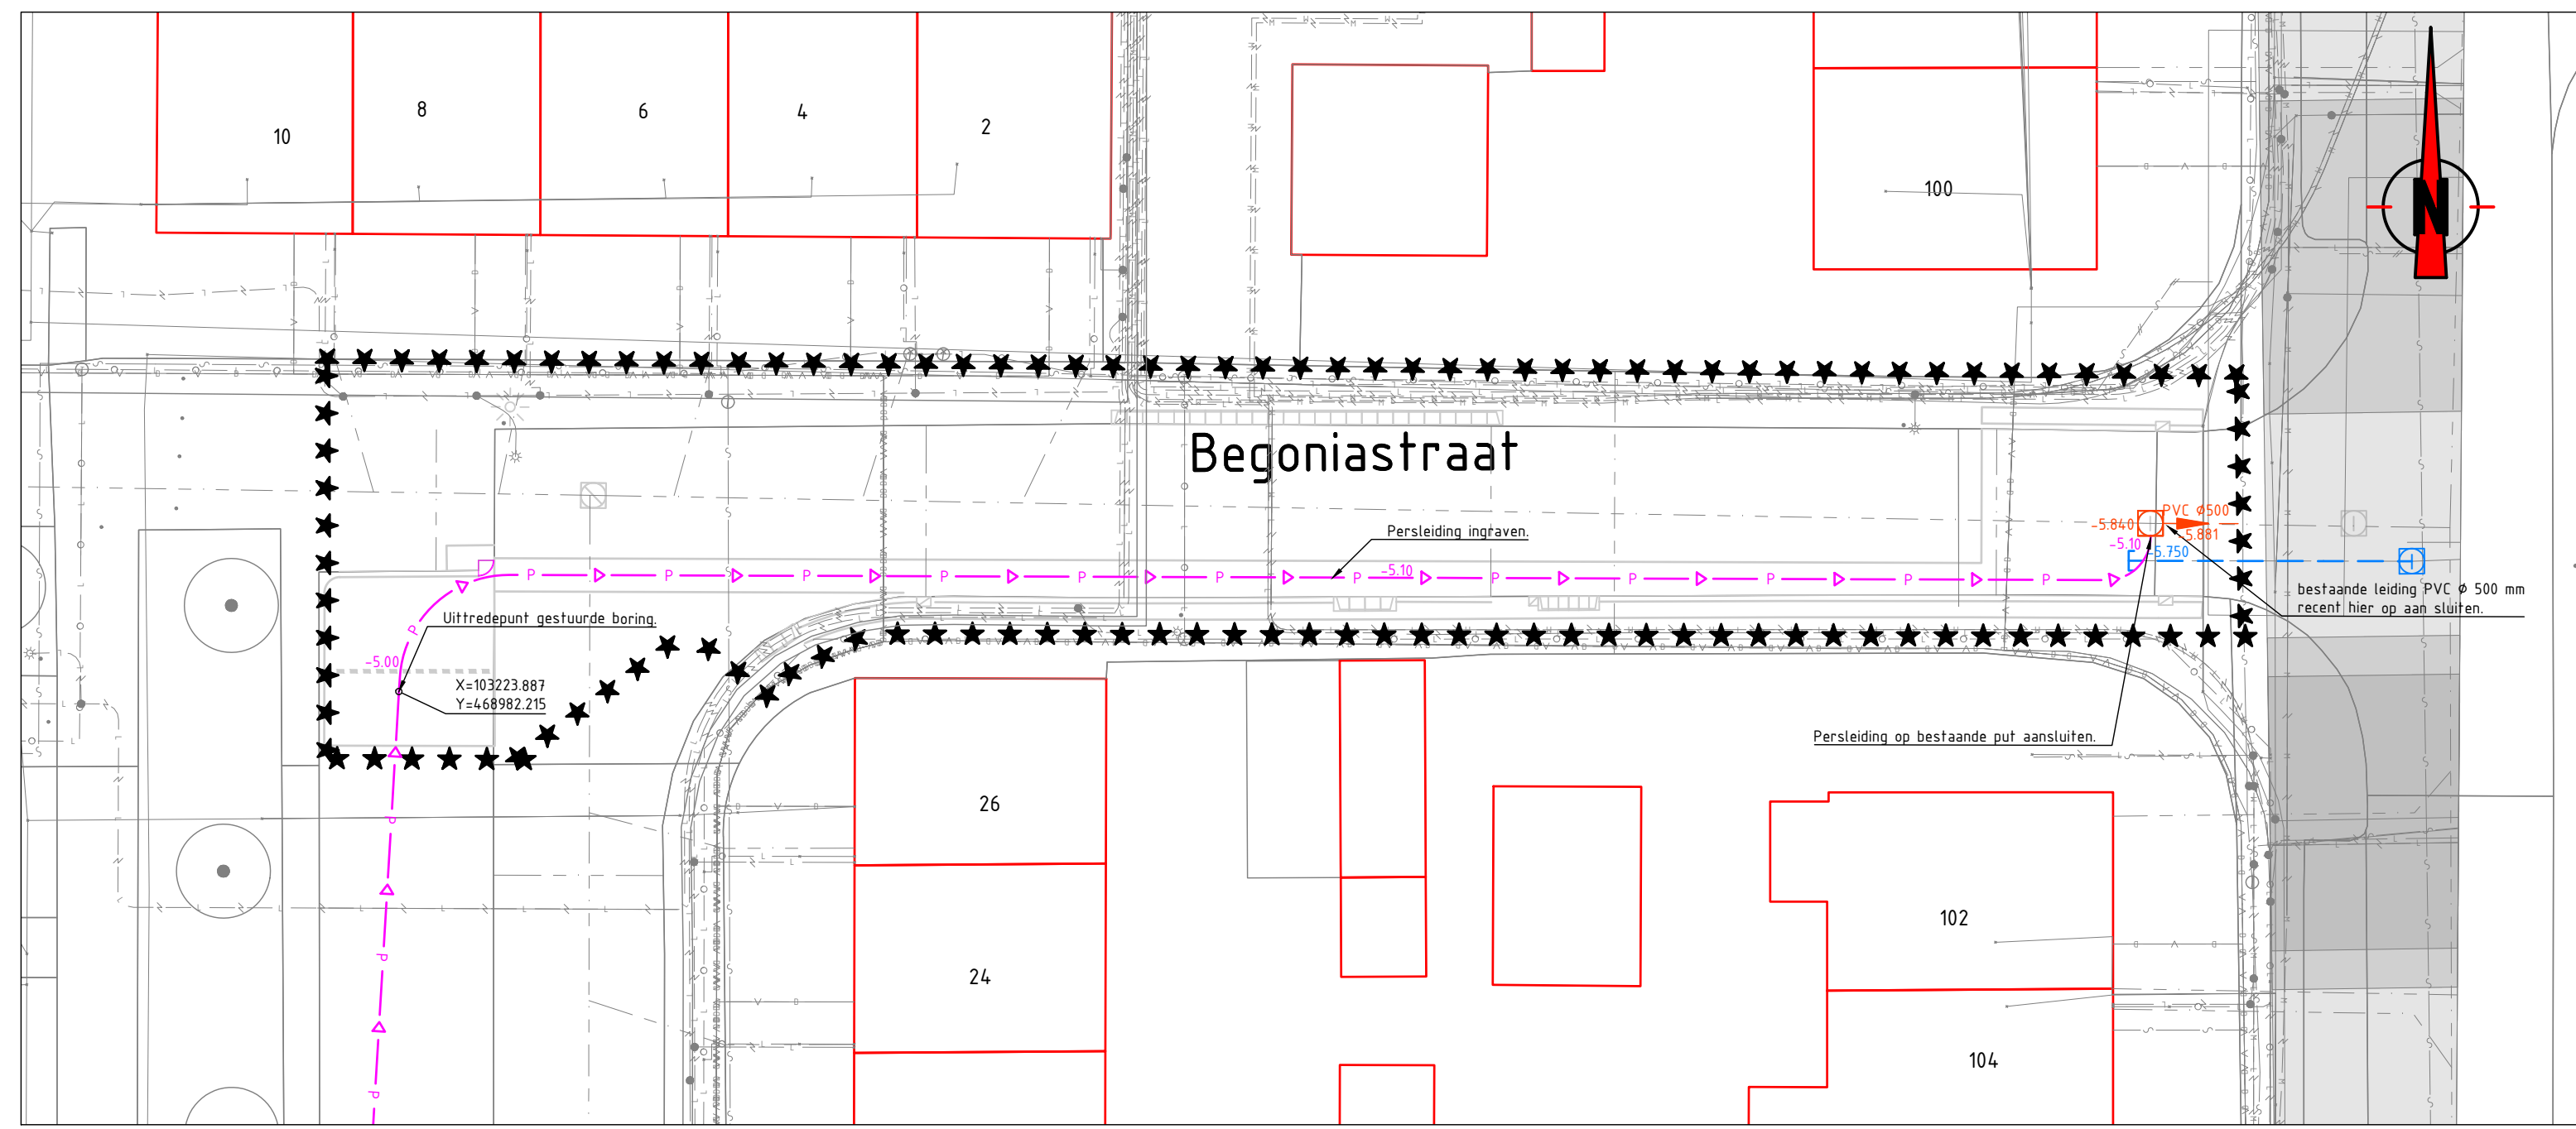

Verklaring

Bestaande situatie (BGT)
Nieuwe situatie
Bestaande bebouwing (BGT)

12

Verkgrens
Materiaalgrens
Mantelbuis t.b.v. MS PVC SN8 rond ø 160 mm
Huisaansluiting HWA PVC 125 mm sterkteklasse SN8
Transportleiding HWA PVC 125 mm sterkteklasse SN8
Transportleiding HWA PVC 250 mm sterkteklasse SN8
Transportleiding HWA PE 315 mm sterkteklasse SN8
Transportleiding HWA PVC 400 mm sterkteklasse SN8
Nieuwe middenspanningskabel
Persleiding riolering, HDPE ø 125 mm SDR11
Transportleiding VVA PE 400 mm SDR 11
Transportleiding VVA PVC 315 mm sterkteklasse SN8
Transportleiding VVA PVC 400 mm sterkteklasse SN8
Transportleiding VVA PVC 500 mm sterkteklasse SN8
Transportleiding VVA PVC 630 mm sterkteklasse SN8
Drain doorspuitput met gietijzer deksel. Opschriften op deksel: DRAIN
HWA ontsoppingsstuk met klemdoek PVC SN8
Trofitrirkalk Waxin highline met kolkoppoos PVC C250 (of gelijkwaardig)
HWA enkele kolk aansluiting inlaat ø 125 mm PVC SN8 knevelinlaat met zettingsnif
HWA dubbele kolk aansluiting d.m.v. zettingsnif en PVC M-Flex Str.T-stuk 88° ø125 mm SN8
HWA huisaansluiting inlaat ø 125 mm PVC SN8 knevelinlaat
HWA inlaat ø 160 mm PVC SN8 op hoofdriolering knevel met zettingsnif
VVA inlaat ø 125 mm PVC SN8 knevelinlaat met zettingsnif
VVA ontsoppingsstuk met klemdoek PVC SN8
Putnummer
Put VVA HDPE Aanbrengen put HDPE ø 800 mm.
Voorzien van stroomprofiel en bolle bodem, geen flexibele schacht.
Betonnen putranden met gietijzeren deksel voor zwaar verkeer (rammervrij) en voorzien van ontluuchting. Hoogte van het putranddeksel is minimaal 24 cm
Opschriften op putrand VVA: Op de deksel: VUWATER (DWA)
Putkop op hoogte brengen d.m.v. betonnen stielringen.
Put HWA HDPE Aanbrengen put HDPE ø 800 mm.
Voorzien van stroomprofiel en bolle bodem, geen flexibele schacht.
Betonnen putranden met gietijzeren deksel voor zwaar verkeer (rammervrij) en voorzien van ontluuchting. Hoogte van het putranddeksel is minimaal 24 cm
Opschriften op putrand HWA: Op de deksel: Regenwater (HWA/RWA)
Putkop op hoogte brengen d.m.v. betonnen stielringen.
Riolergemaal, HDPE putwand, inwendige diameter ø1600 mm, afdekplaat: 2000x2000x200 mm
Cf. detailtekening P202304-1-01-3-02
Putnummer
Bestaande boom
Nieuwe boom
Dwarsprofiel
Datakabel
Middenspanningskabel
Laagspanningskabel
Lagedruk gasleiding
Waterleiding
Riolering
Persriol
Eis voorzorgsmaatregel



Opmerkingen

- Meetvoering in meters, tenzij anders aangegeven
- Afmetingen materialen in millimeters, tenzij anders aangegeven
- Hoogten in meters t.o.v. NAP
- Hoeken in graden

nr	omschrijving	datum	status
1	Wijzigingen t.b.v. Nota van Inlichtingen	NBA	21-05-2025
0	Definitief	NBA	07-03-2025

versie: definitief

proinfra
Pro Infra | Gideweg 11 | 2632 BD Nieuwkoop | www.proinfra.nl

project: Roelofarendsveen Noord fase 1

onderwerp	onderwerp	projectnummer	projectfase	bestelnummer	schaal
Gemeente Kaag en Braassem	Ondergrondse infra	P2023047	Bestel fase	1200	

tekst	tekst	tekst	tekst	tekst	tekst
Y. Nijhuis	T. van den Broek	1 van 1			

tekst	tekst	tekst	tekst	tekst	tekst
P2023047-OG-3-01	0	Definitief			